



6.N.7 Pantry Nis

Handtekening akkoord opdrachtgever:


**GOEDGEKEURD**

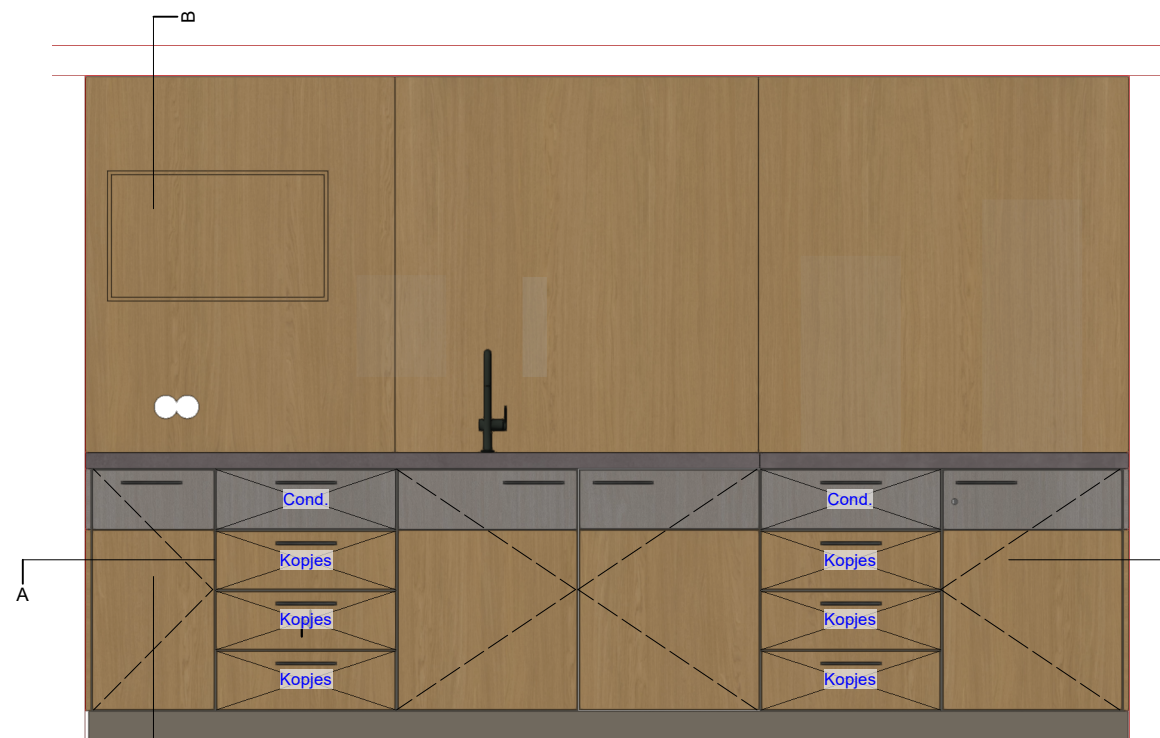

VOORAANZICHT

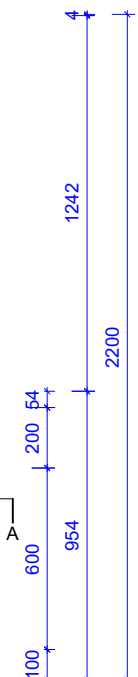


ZIJAANZICHT

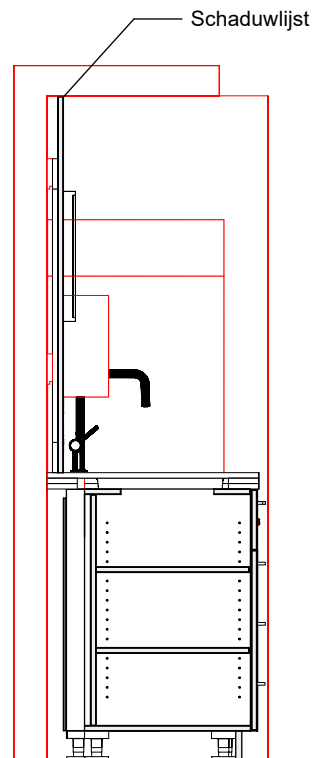


SNEDE B-B


Doorvoer in blad op locatie bepalen in overleg met installateur. Type koffieapparatuur nog onbekend.

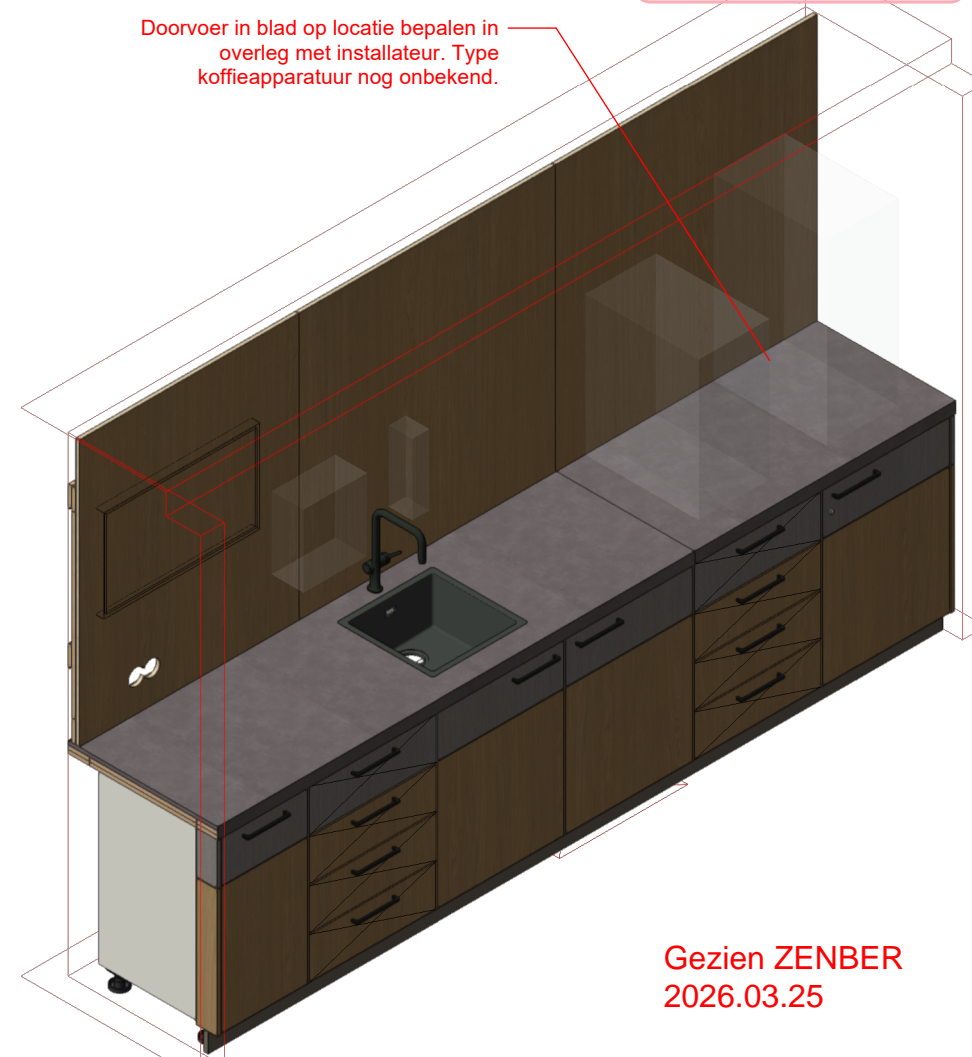


Gezien ZENBER  
2026.03.25

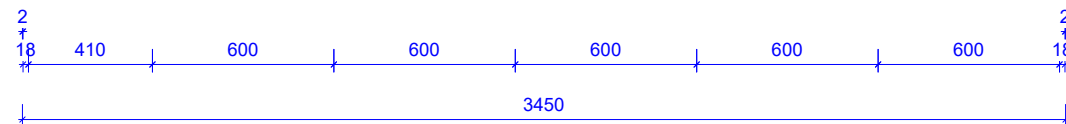

BOVENAANZICHT

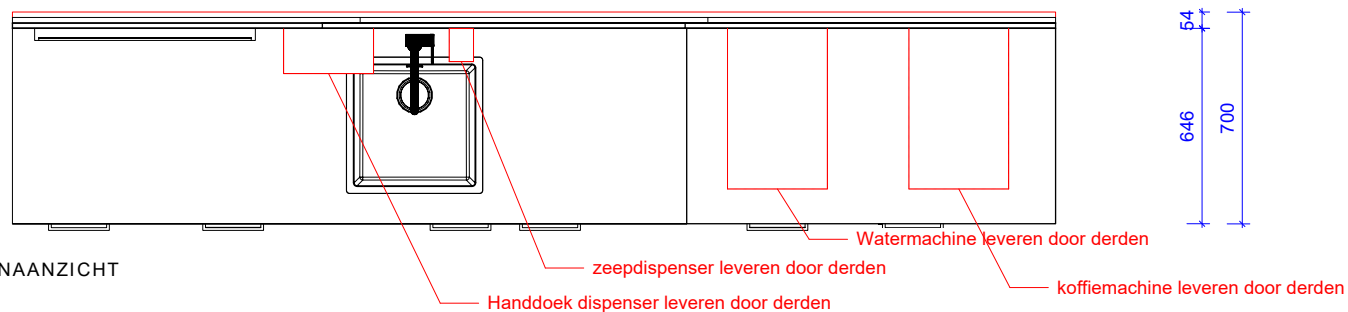

SNEDE A-A

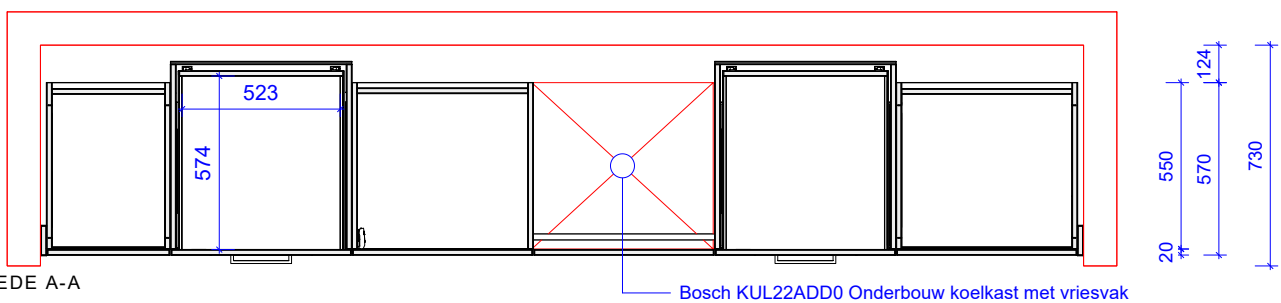

Renvooi	
Onderdelen	Materiaal/detaillering
Corpus	18mm gemel. sppl. Unilin Front White 00025 soft pearl CST / Rest materiaal
Sluitzijdes	M2 18mm gemel. sppl. Unilin 0H913/V2A Master Oak Natural
Fronten	M2 18mm gemel. sppl. Unilin 0H913/V2A Master Oak Natural
Fronten/sluitzijdes	M8 18mm gemel. sppl. Unilin 0H924/V2A Master Oak Patina Greige
Spat paneel	18mm gemel. sppl. Unilin 0H913/V2A Master Oak Natural
Constructie	Populier multiplex / Rest materiaal
Blad	M3 opdikken 54mm + HPL F5935 ACO Purbeck Flint, beton-look grijs
Plint	M15 18mm sppl. HPL Unilin OU827/MST Taupe
Scharnierset	Hettich Sensys 8641i, met demping & sluiting 999.9071205 + Kruisplaat 999.9071651
Ladeset	Schuiflade Hettich ArciTech, set, hoogte 126 mm, lengte 500 mm, wit 999.9149312
Stelpoot 100mm	Stelpoten 100 mm verstelbereik 321.1011
Greep	Quanto 201 mat zwart
Confirmat	Verzonken kop SW4 Ø5x38mm 264.43.091
Mengkraan	Talis L-uitloop type onbekend
Spiegel V.	40x40 Zwarte spoelbak - vlakbouw - mat zwart
	Rozet - Ø19mm - zwart
Cilinder	Inzetcilinder - 2-zijdig - gelijksluitend - zwart
Koelvries combi	Bosch KUL22ADD0 Onderbouw koelkast met vriesvak

Opdrachtgever	Gemeente Smallingeland
Projectnummer	22510322
Project - Plaats	Nederland
Fase	DO

Schaal	1:50
Formaat	A3
Datum	19-01-2026
Gewijz. datum	17-02-2026 / 19-03-2026

Opmerking	Maatvoering controleren in het werk
Benaming	6.N.7 Pantry nis
Getekend	Thomas Franken
Copyright	Zwartwoud

**zwartwoud+**