


bakhuizen, november 2007

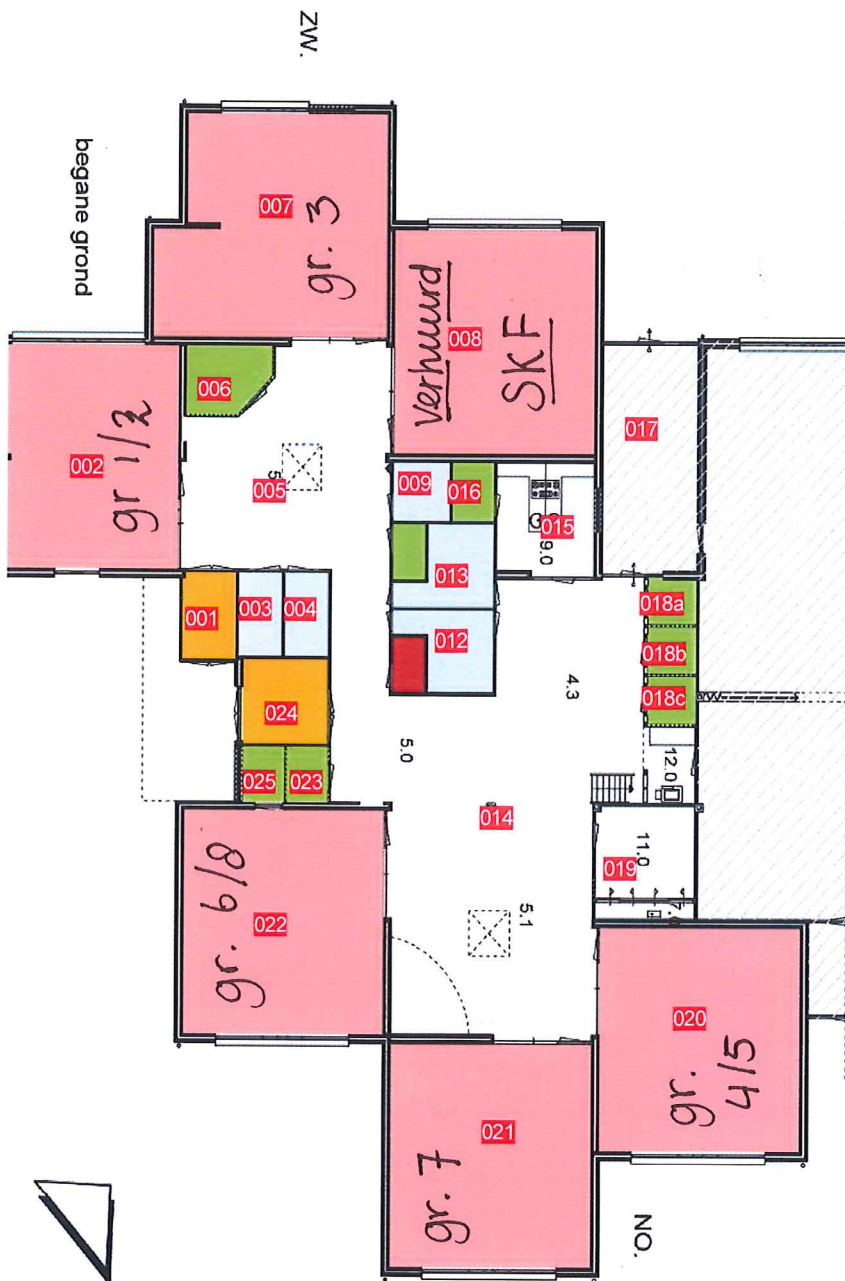

- renvooi:
- 1.0 tochtportaal
 - 1.1 tochtportaal
 - 1.2 trappenhuis
 - 1.3 gang
 - 1.4 overloop/entr
 - 2.0 voorraad berg
 - 2.1 werkruimte
 - 2.2 berging
 - 2.3 berging
 - 2.4 meierkast
 - 2.5 berging
 - 2.6 berging
 - 2.7 berging
 - 2.8 berging
 - 2.9 berging
 - 3.0 toilet invalider
 - 3.1 toilet
 - 3.2 toilet
 - 3.3 toilet
 - 3.4 toilet
 - 4.0 leslokaal
 - 4.1 leslokaal
 - 4.2 leslokaal
 - 4.3 leslokaal
 - 4.4 leslokaal
 - 4.5 leslokaal
 - 4.6 leslokaal
 - 5.0 activiteitenruim
 - 5.1 gemeenschap
 - 6.0 personeelskai
 - 7.0 cv-ruimte
 - 8.0 directie
 - 9.0 keukens
 - 9.1 kantine
 - 11.0 R.I. ruimte
 - 12.0 kopieerruimte

architectenburo Zijlstra

Z

architectuur van a tot z

NW.

onderhoudsrapportage de eerste trimmen 5

architectenburo Zijlstra

architectuur van a tot z

Z

onderhoudsrapportage de eerste trimmen 5

