
schoonmaak CBS de Bron

Plattegrond (28-04-2026)

Locatie: CBS De Bron De Bron_01

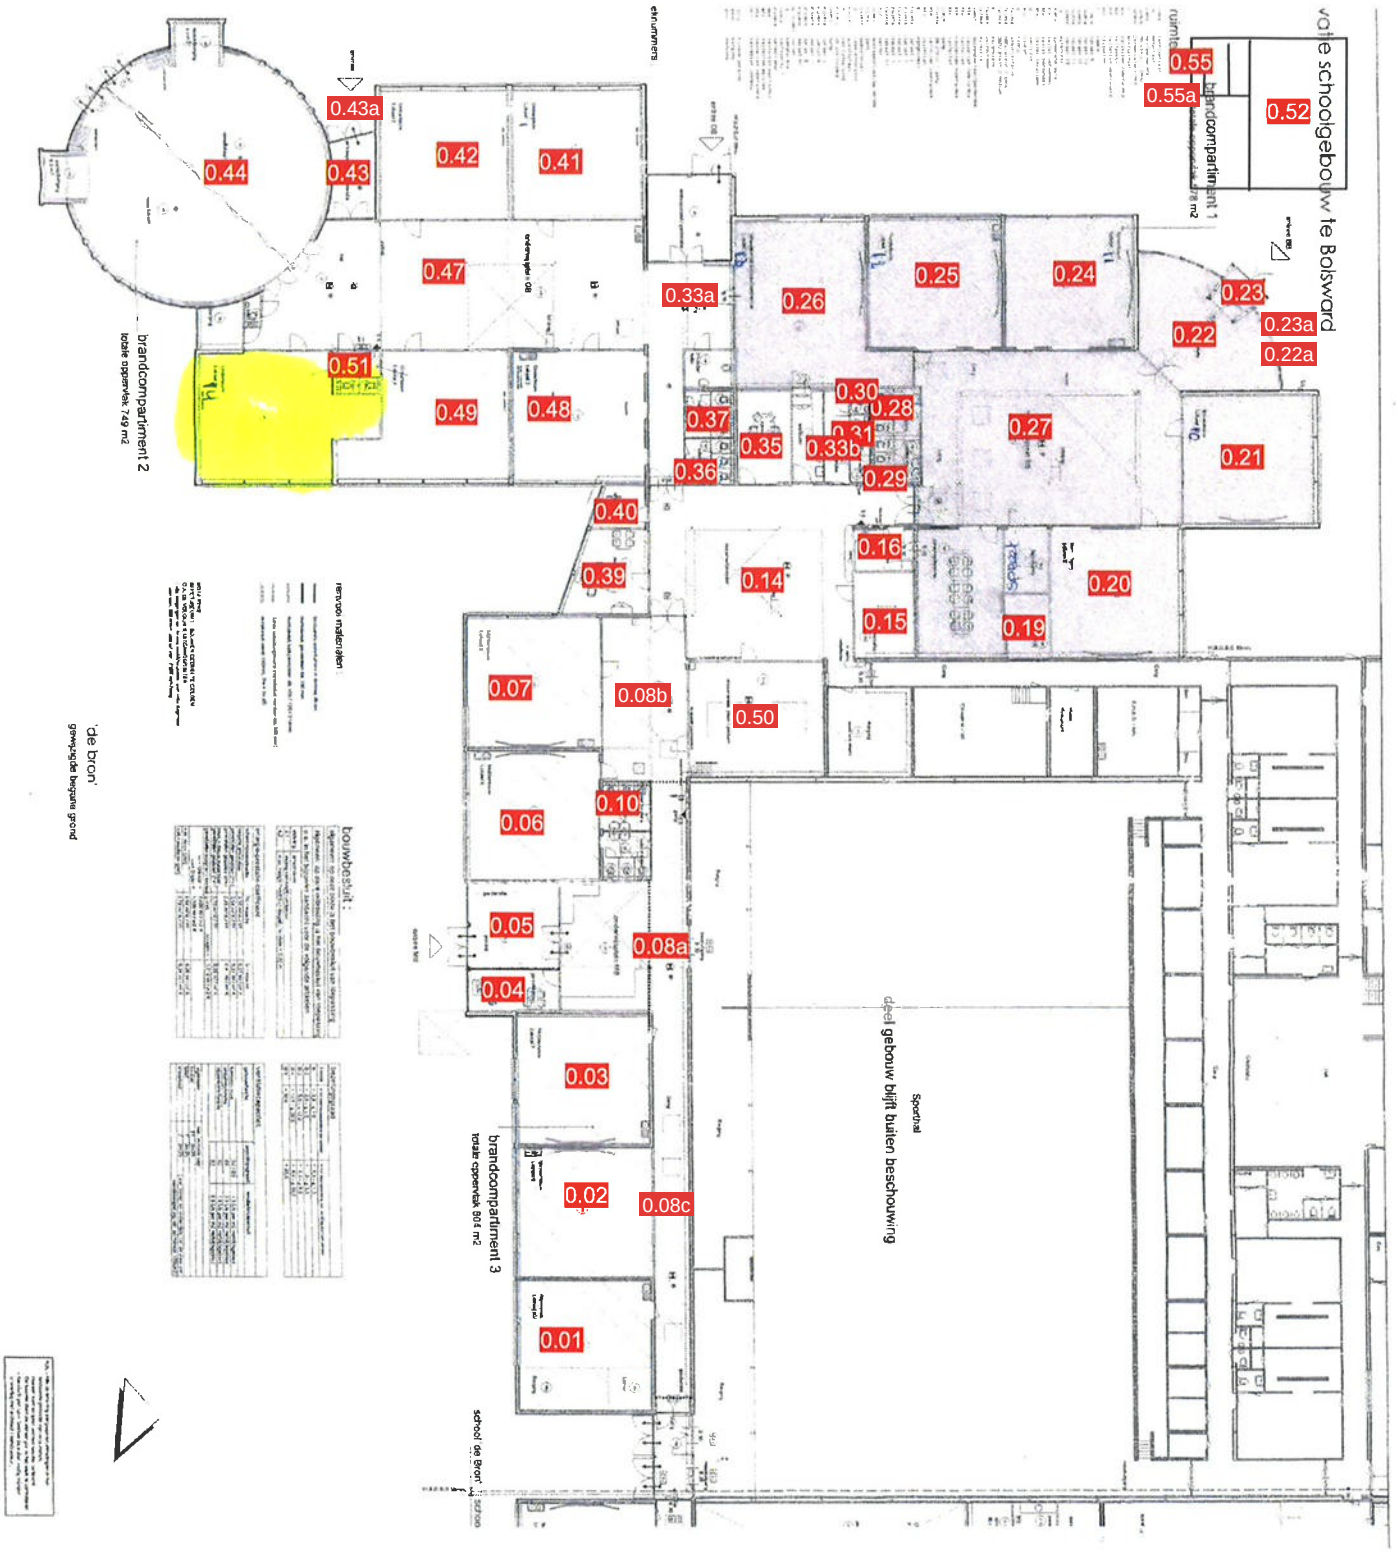

niet in het bestek