

Plattegrond (28-04-2026)

Locatie: Mienskipsskoalle De Legeaën Begane Grond Mienskipsskoalle

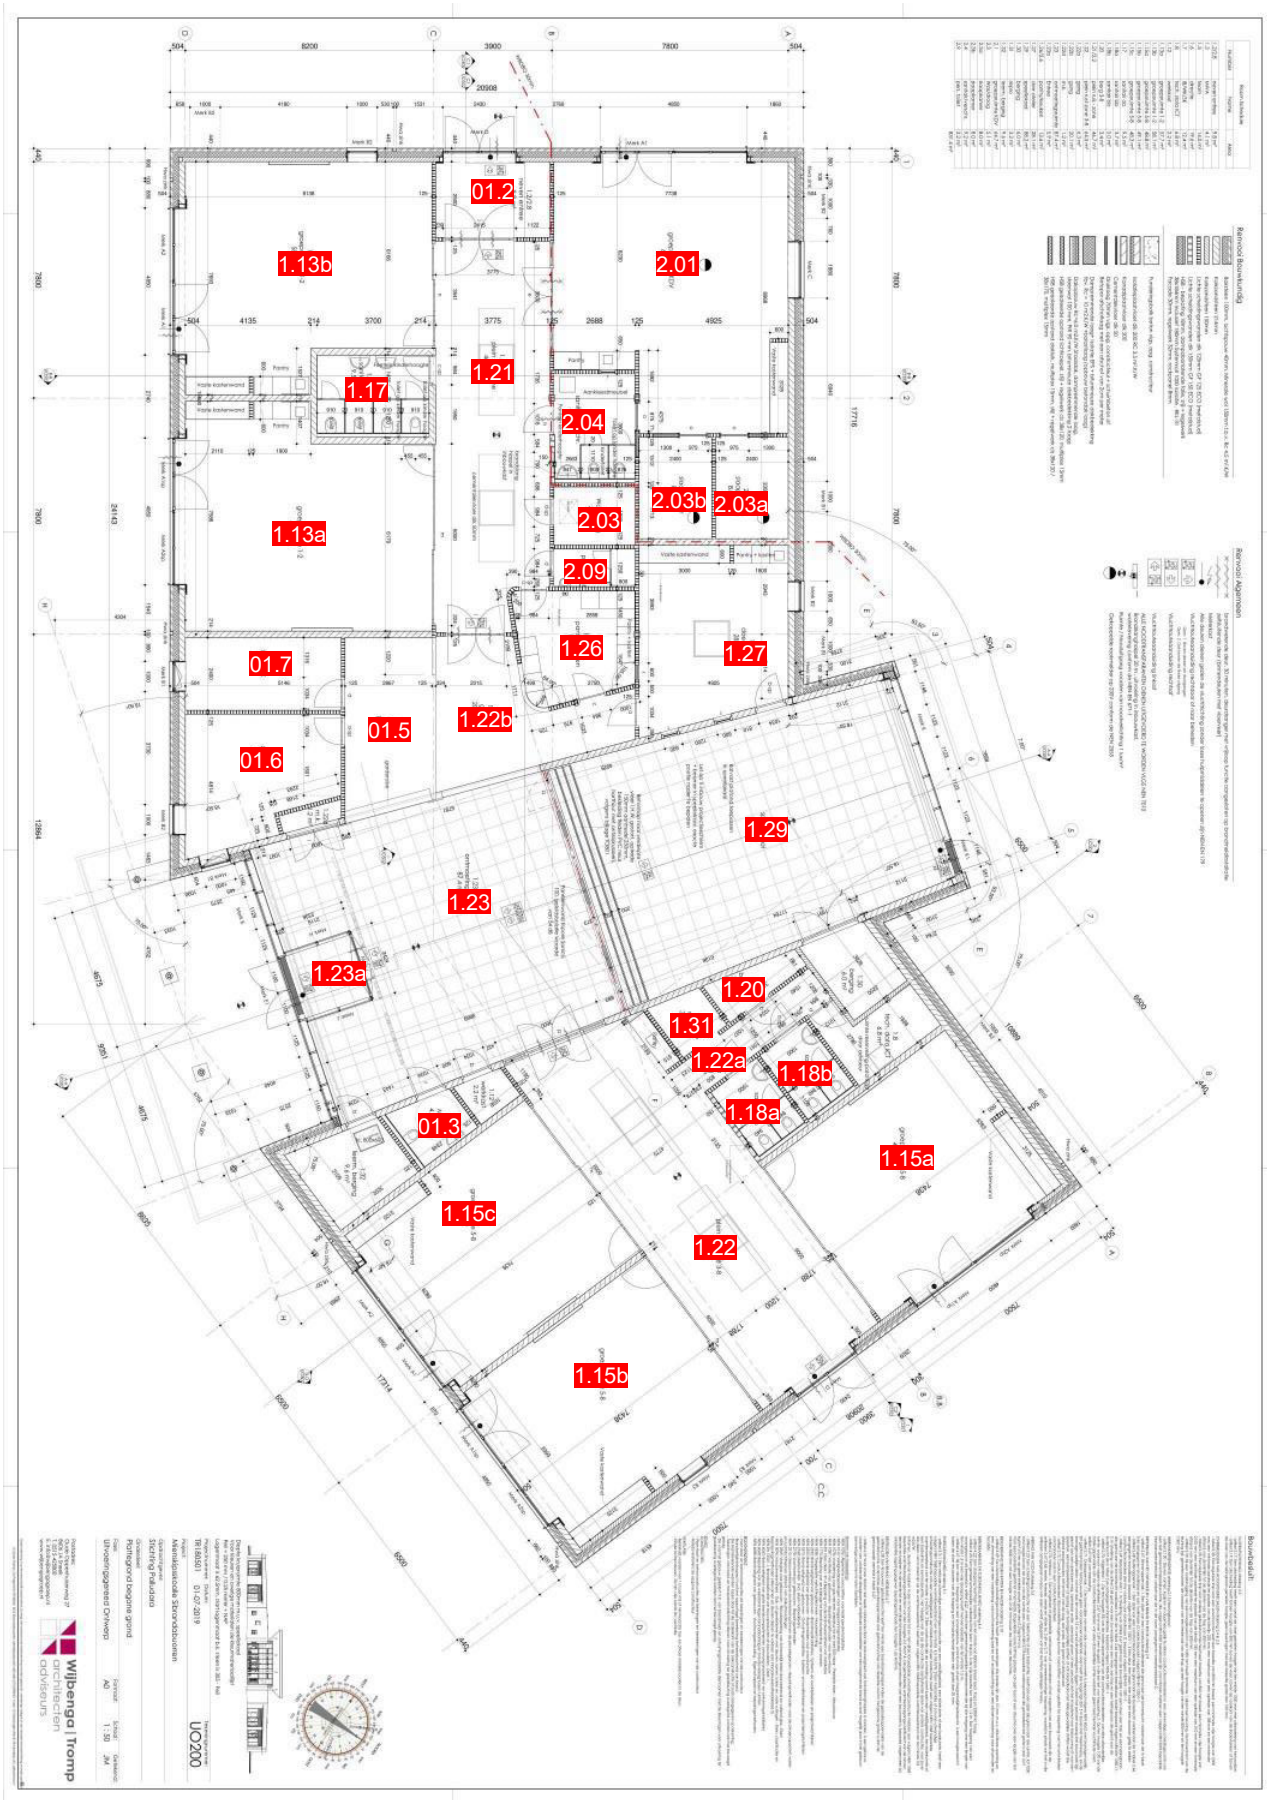

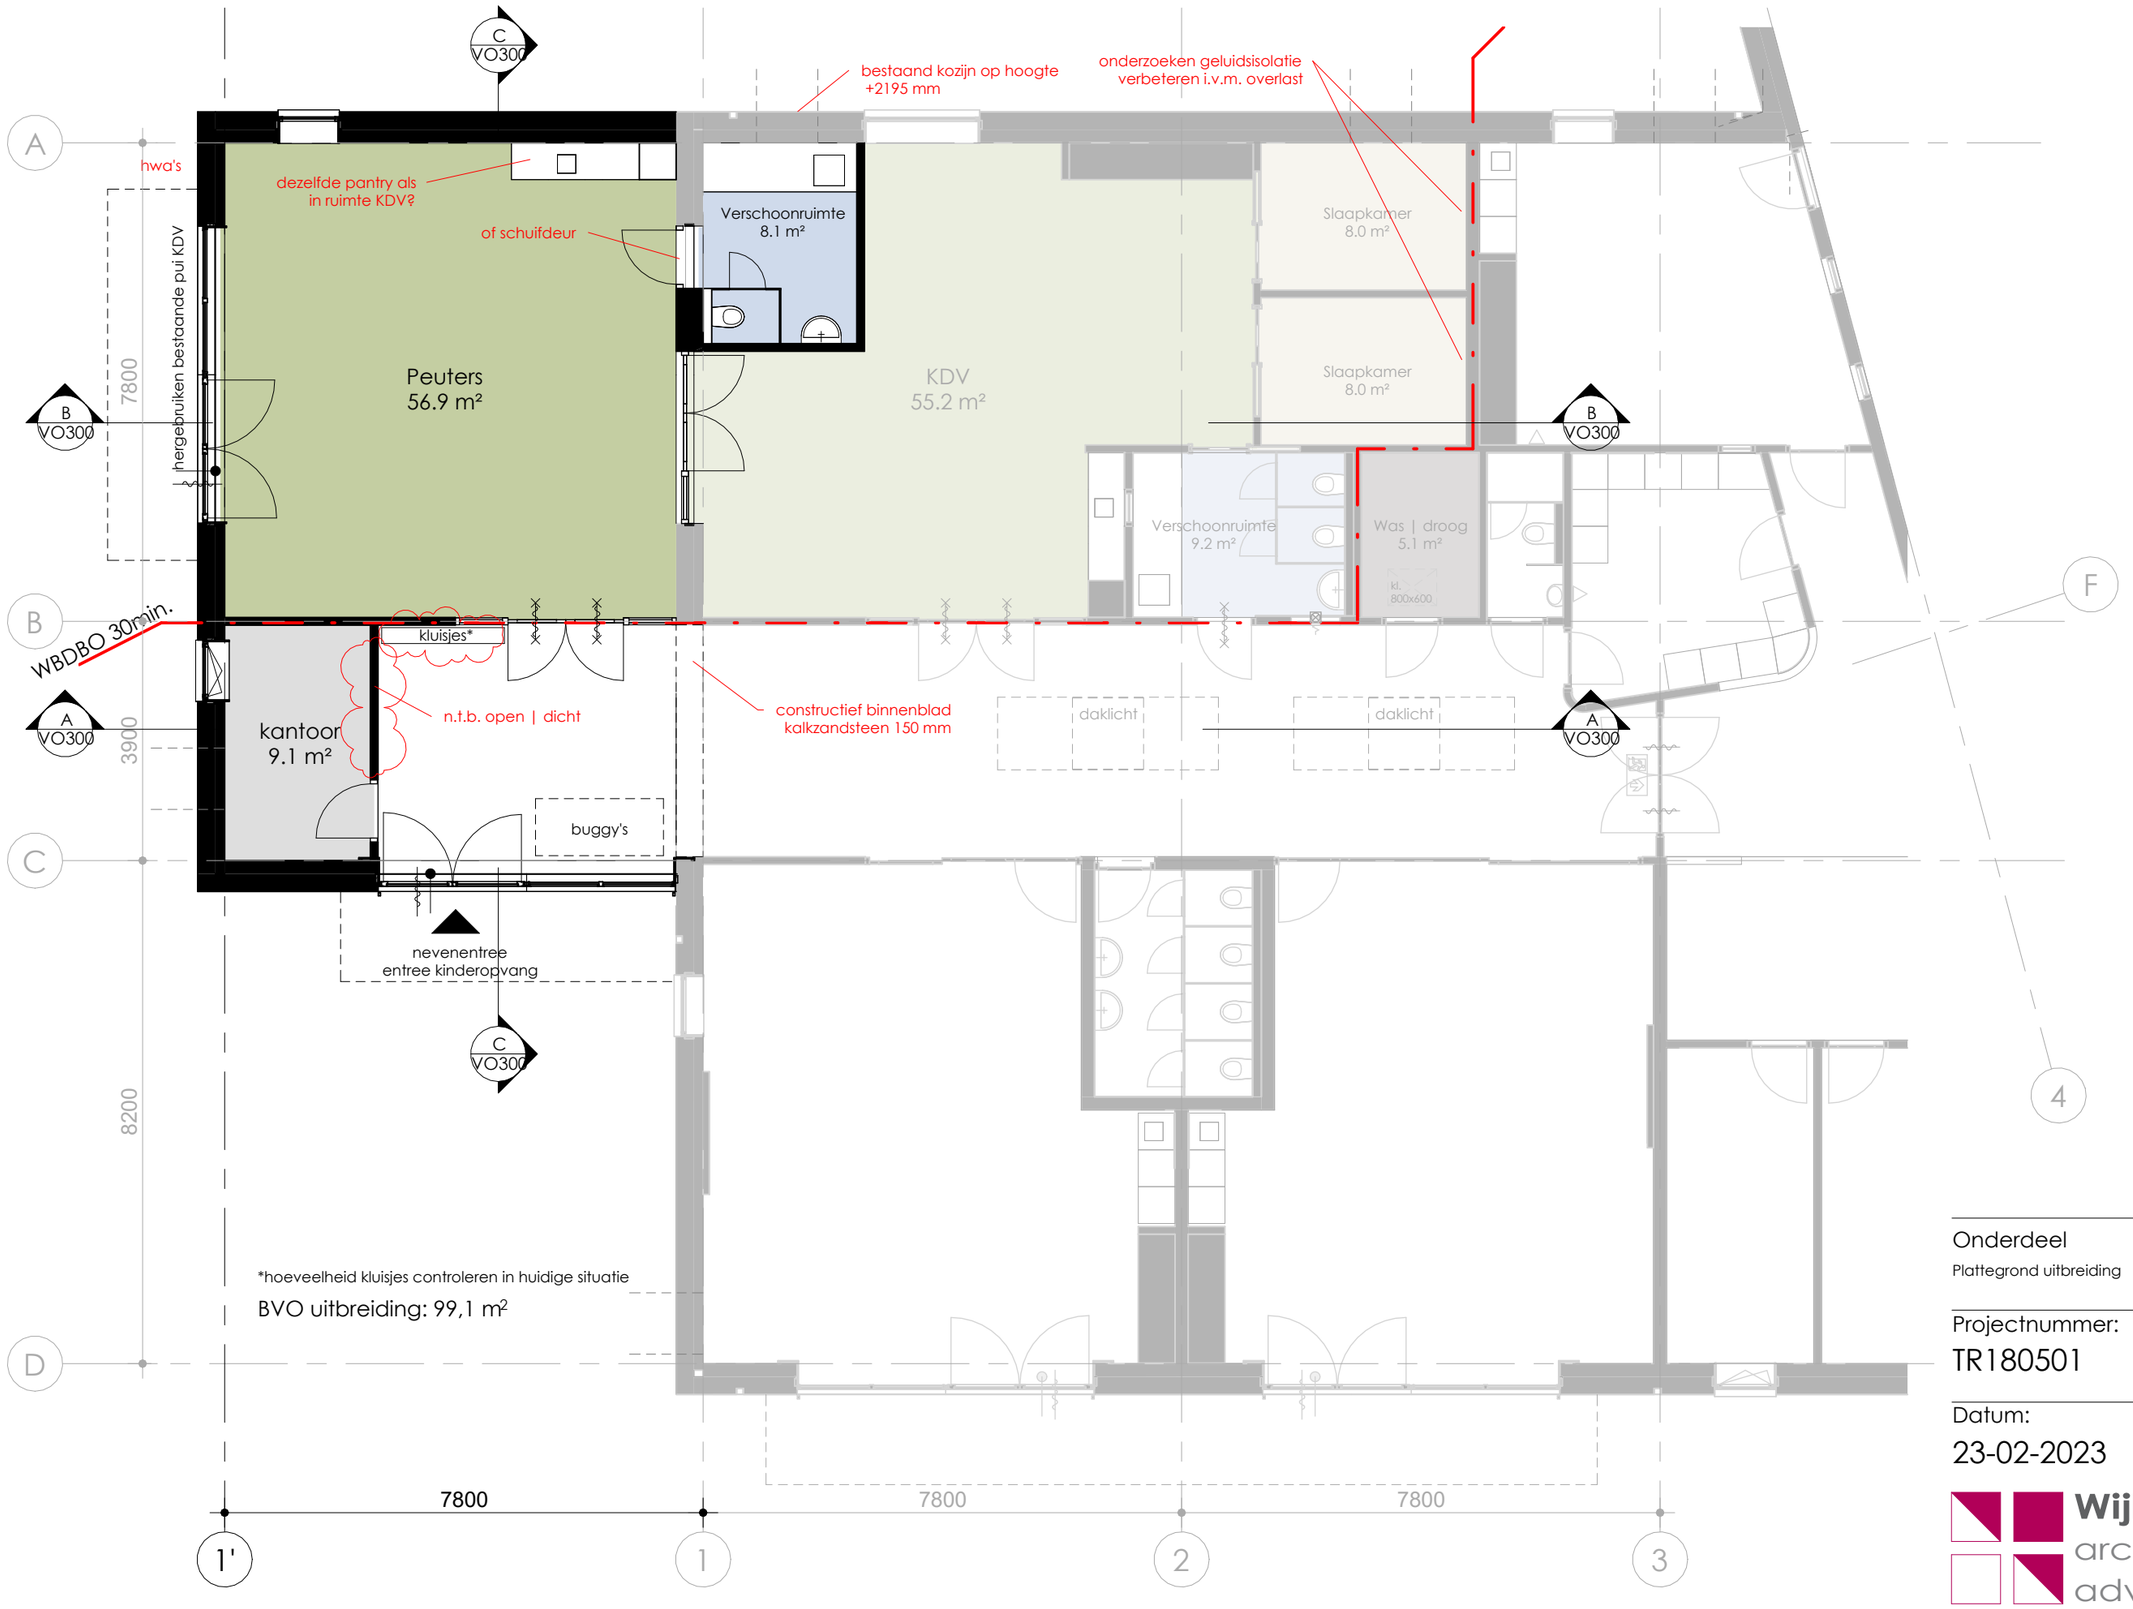

N

Onderdeel	Tekeningnummer
Plattegrond uitbreiding	VO200
Projectnummer:	**Getekend:**
TR180501	IS
Datum:	**Schaal:**
23-02-2023	1 : 100

Wijbenga | Tromp architecten adviseurs

K:\10_Projecten\TR180501.2 BOS Mienskipsskoalle Sibrandabuorren KOV FRL\200-350 VO-DO- AO-Fase- ONTWERP\10 Tekeningen\TR180501.2 VO 20230223 BOS Mienskipsskoalle Sibrandabuorren KOV FRL.rvt