

Plattegrond (28-04-2026)

Locatie: CBS De Vuurvlinder Begane grond De Vuurvlinder

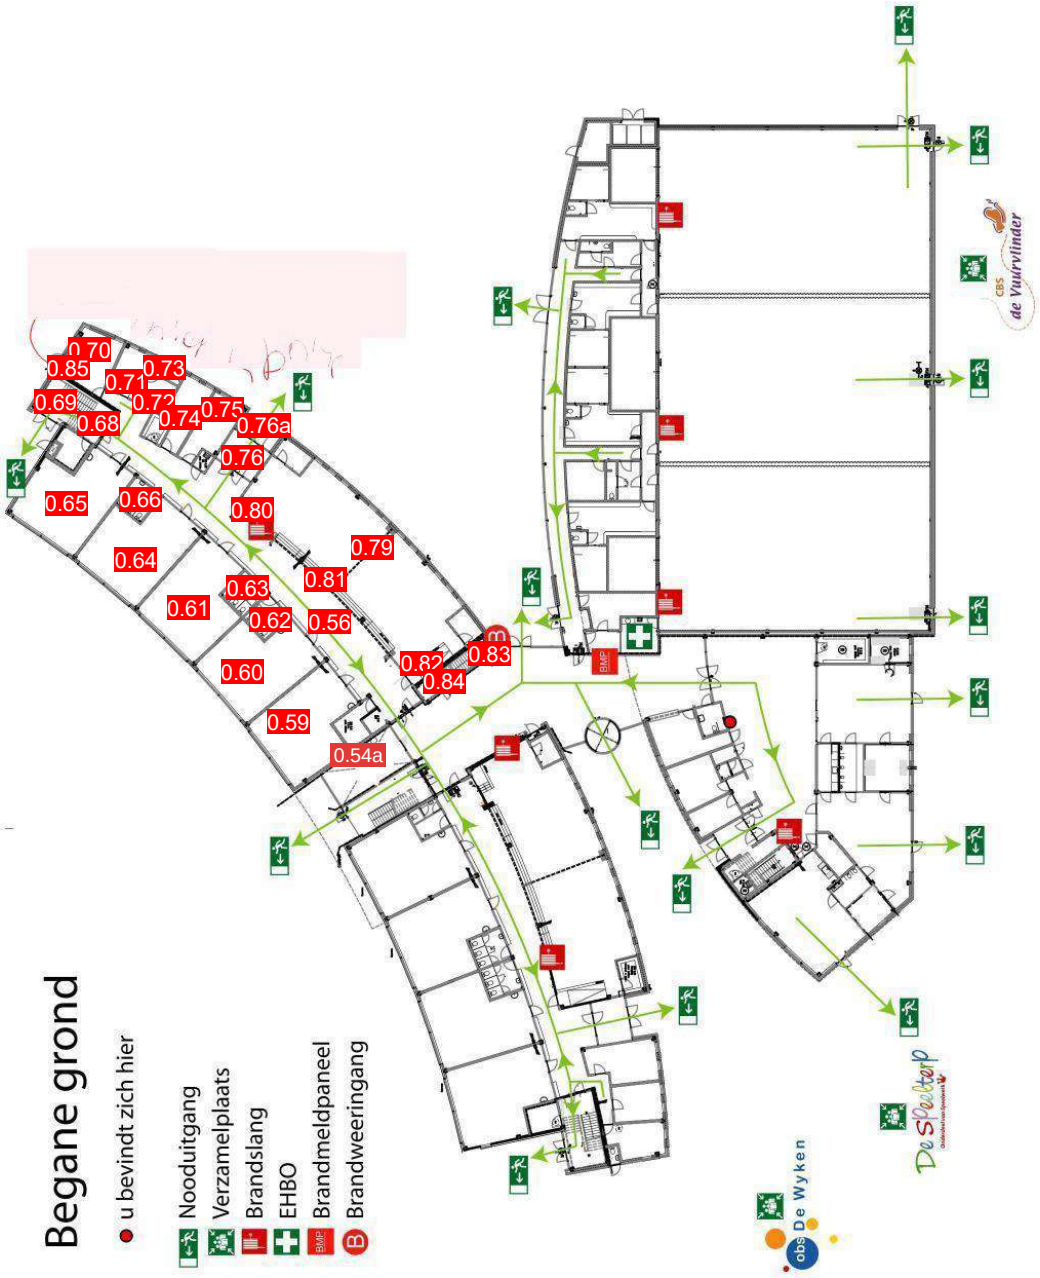

Plattegrond (28-04-2026)

Locatie: CBS De Vuurvlinder 1e etage De Vuurvliner

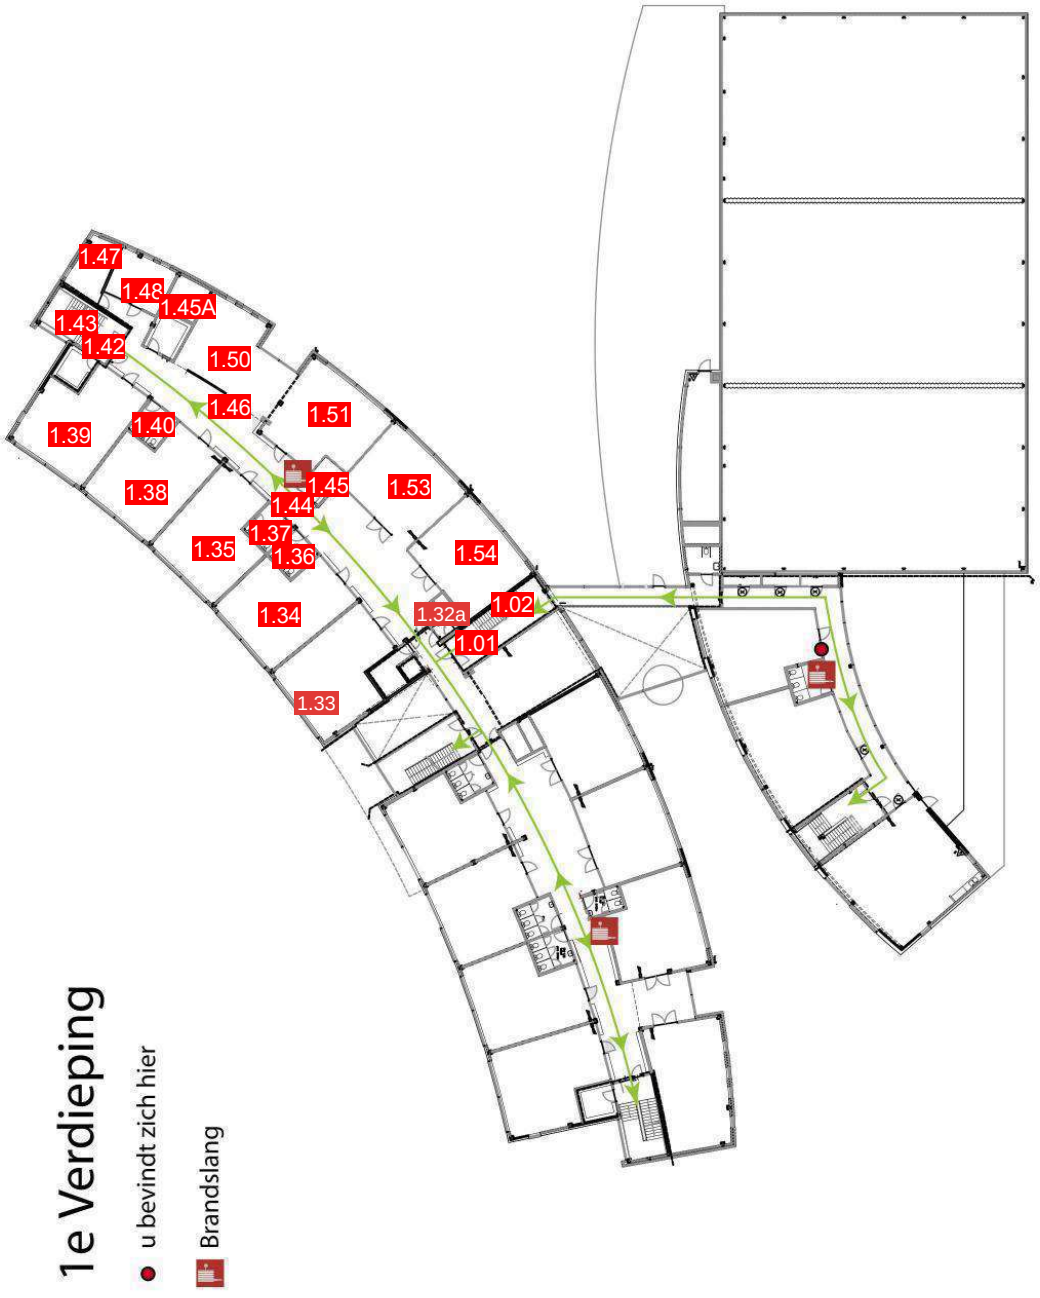

Plattegrond (28-04-2026)

Locatie: CBS De Vuurvlinder 2e etage De Vuurvlinder

