groene ruimtes = berging


019 = directie kamer

015 = keuken

architectenburo zijlstra

architectuur van a tot z

onderhoudsrapportage de earste trimen 9

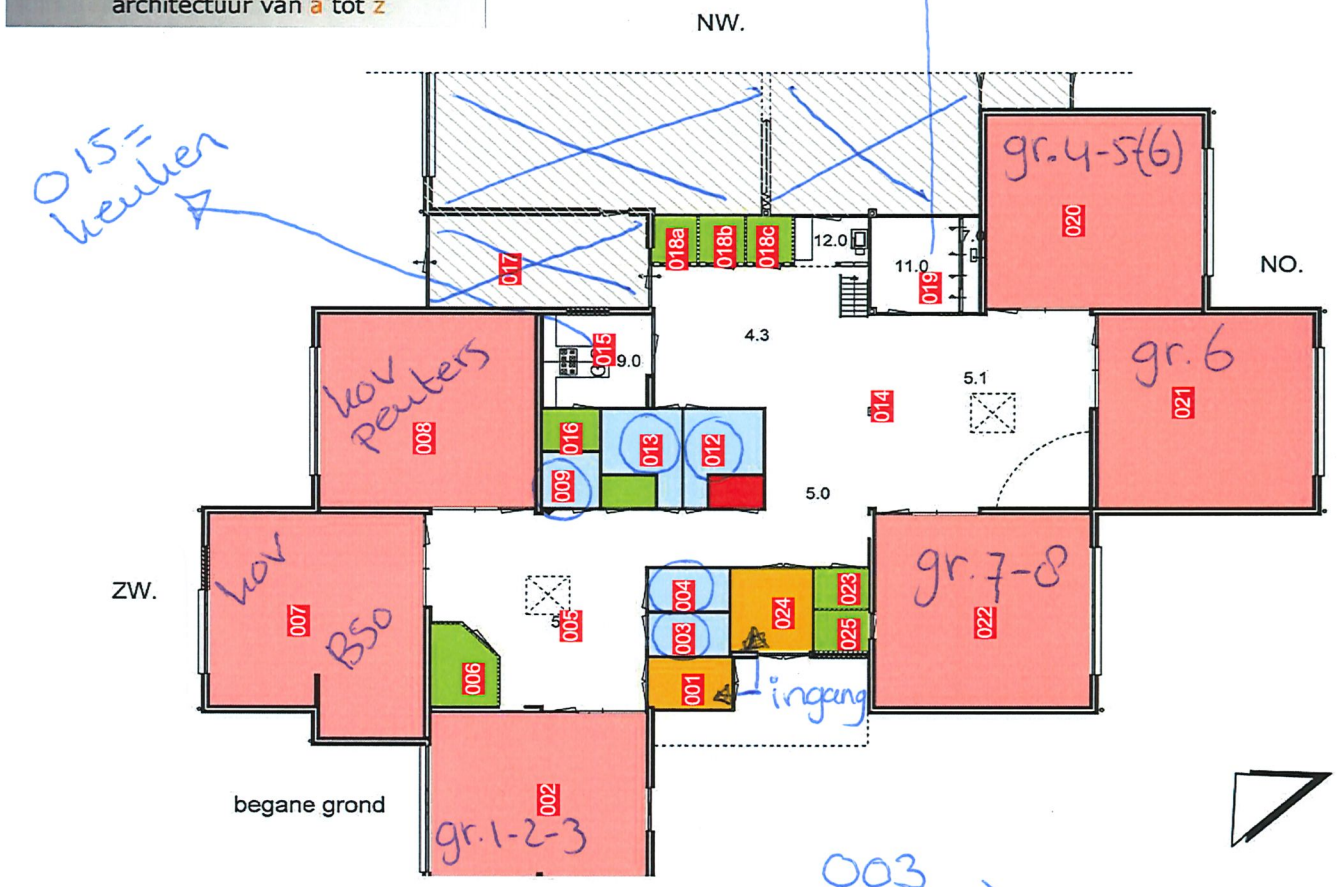

begane grond

bakhuizen, november 2007

renvooi:

1.0 tochtportaal
1.1 tochtportaal
1.2 trappenhuis
1.3 gang
1.4 overloop/entr
2.0 voorraad berg
2.1 werkkast
2.2 berging
2.3 berging
2.4 meterkast
2.5 berging
2.6 berging
2.7 berging
2.8 berging
2.9 berging
3.0 toilet invalider
3.1 toilet
3.2 toilet
3.3 toilet
3.4 toilet
4.0 leslokaal
4.1 leslokaal
4.2 leslokaal
4.3 leslokaal
4.4 leslokaal
4.5 leslokaal
4.6 leslokaal
5.0 aktiviteitenruir
5.1 gemeenschap
6.0 personeelska
7.0 cv-ruimte
8.0 directie
9.0 keuken
9.1 kitchenette
11.0 R.T.ruimte
12.0 kopieerruimte


003
004
009
012
013
toiletten

plattegrond (29-05-2019)
Locatie: CBS Earste Trimmen 9133-7 plattegrond nijland1

architectenburo zijlstra

architectuur van a tot z

NW.

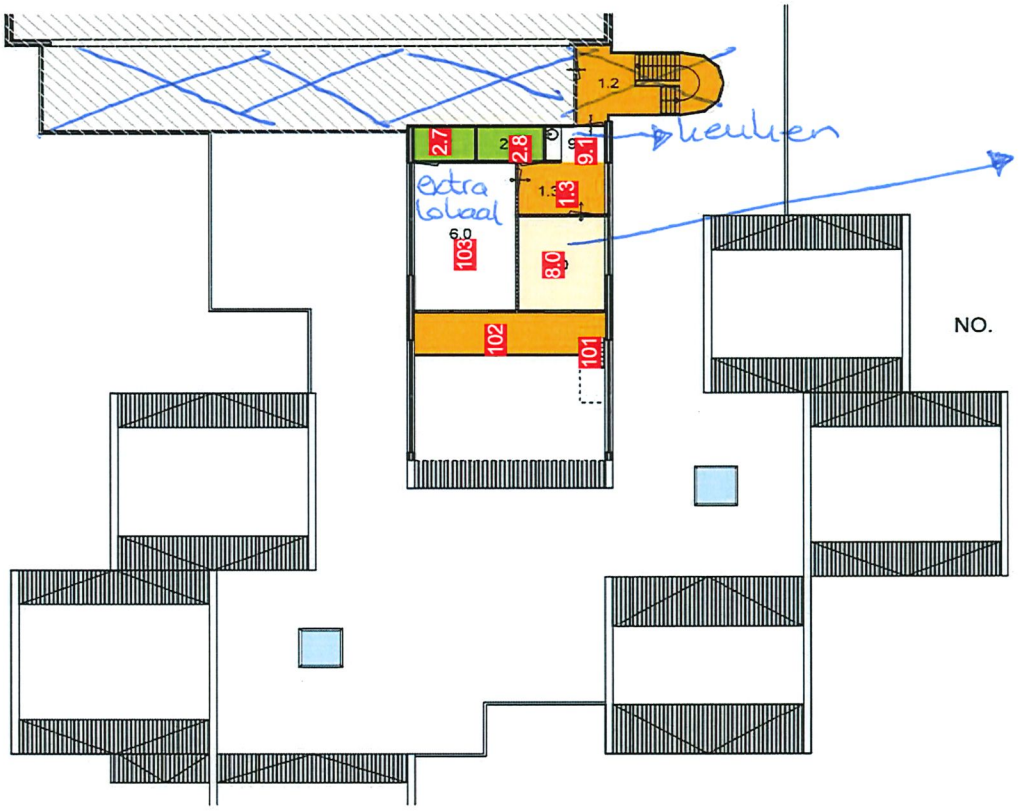

NO.

ZW.

renvooi:

1.0 tochtportaal
1.1 tochtportaal
1.2 trappenhuis
1.3 gang
1.4 overloop/entre
2.0 voorraad bergi
2.1 werkkast
2.2 berging
2.3 berging
2.4 meterkast
2.5 berging
2.6 berging
2.7 berging
2.8 berging
2.9 berging
3.0 toilet invaliden
3.1 toilet
3.2 toilet
3.3 toilet
3.4 toilet
4.0 leslokaal
4.1 leslokaal
4.2 leslokaal
4.3 leslokaal
4.4 leslokaal
4.5 leslokaal
4.6 leslokaal
5.0 aktiviteitenruim
5.1 gemeenschaps
6.0 personeelskam
7.0 cv-ruimte
8.0 directie
9.0 keuken
9.1 kitchenette
11.0 R.T.ruimte
12.0 kopieerruimte

bakhuizen, november 2007

102
1.3
8.0
103
} vloerbedekking

Plattegrond (29-05-2019)

Locatie: CBS Earste Trimmen 9133-7 verdieping nijland1