

Plattegrond (28-04-2026)


Locatie: CBS Wilhelminaschool Wilhelminaschool compleet1

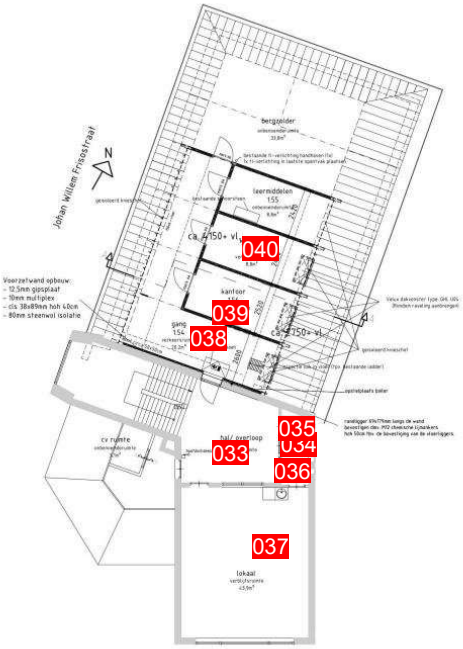

eerste verdieping

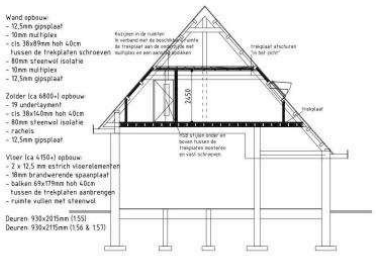

doorsnede A-A

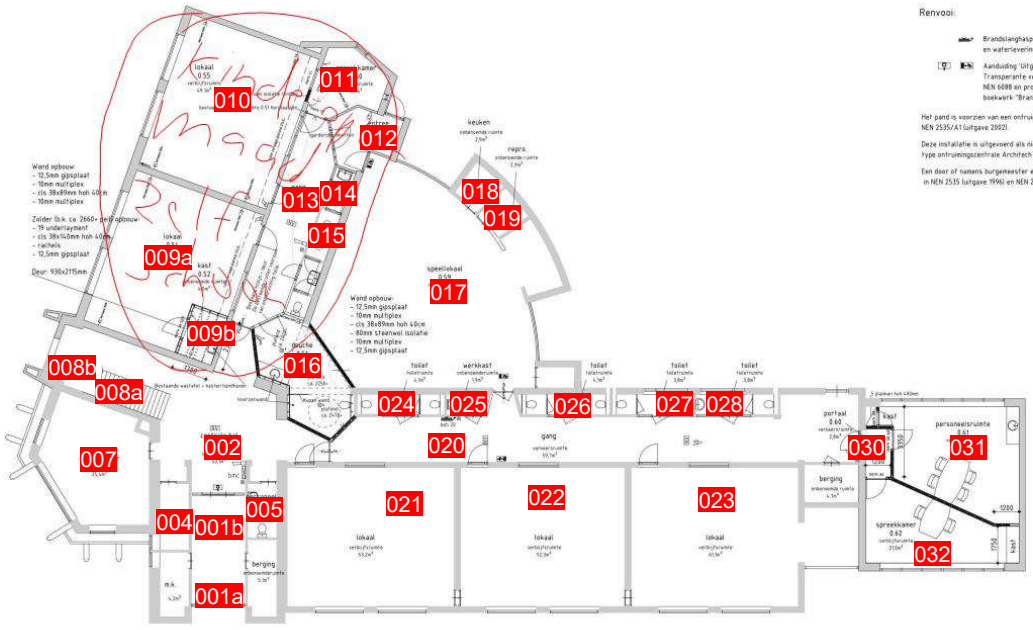

Begane grond

