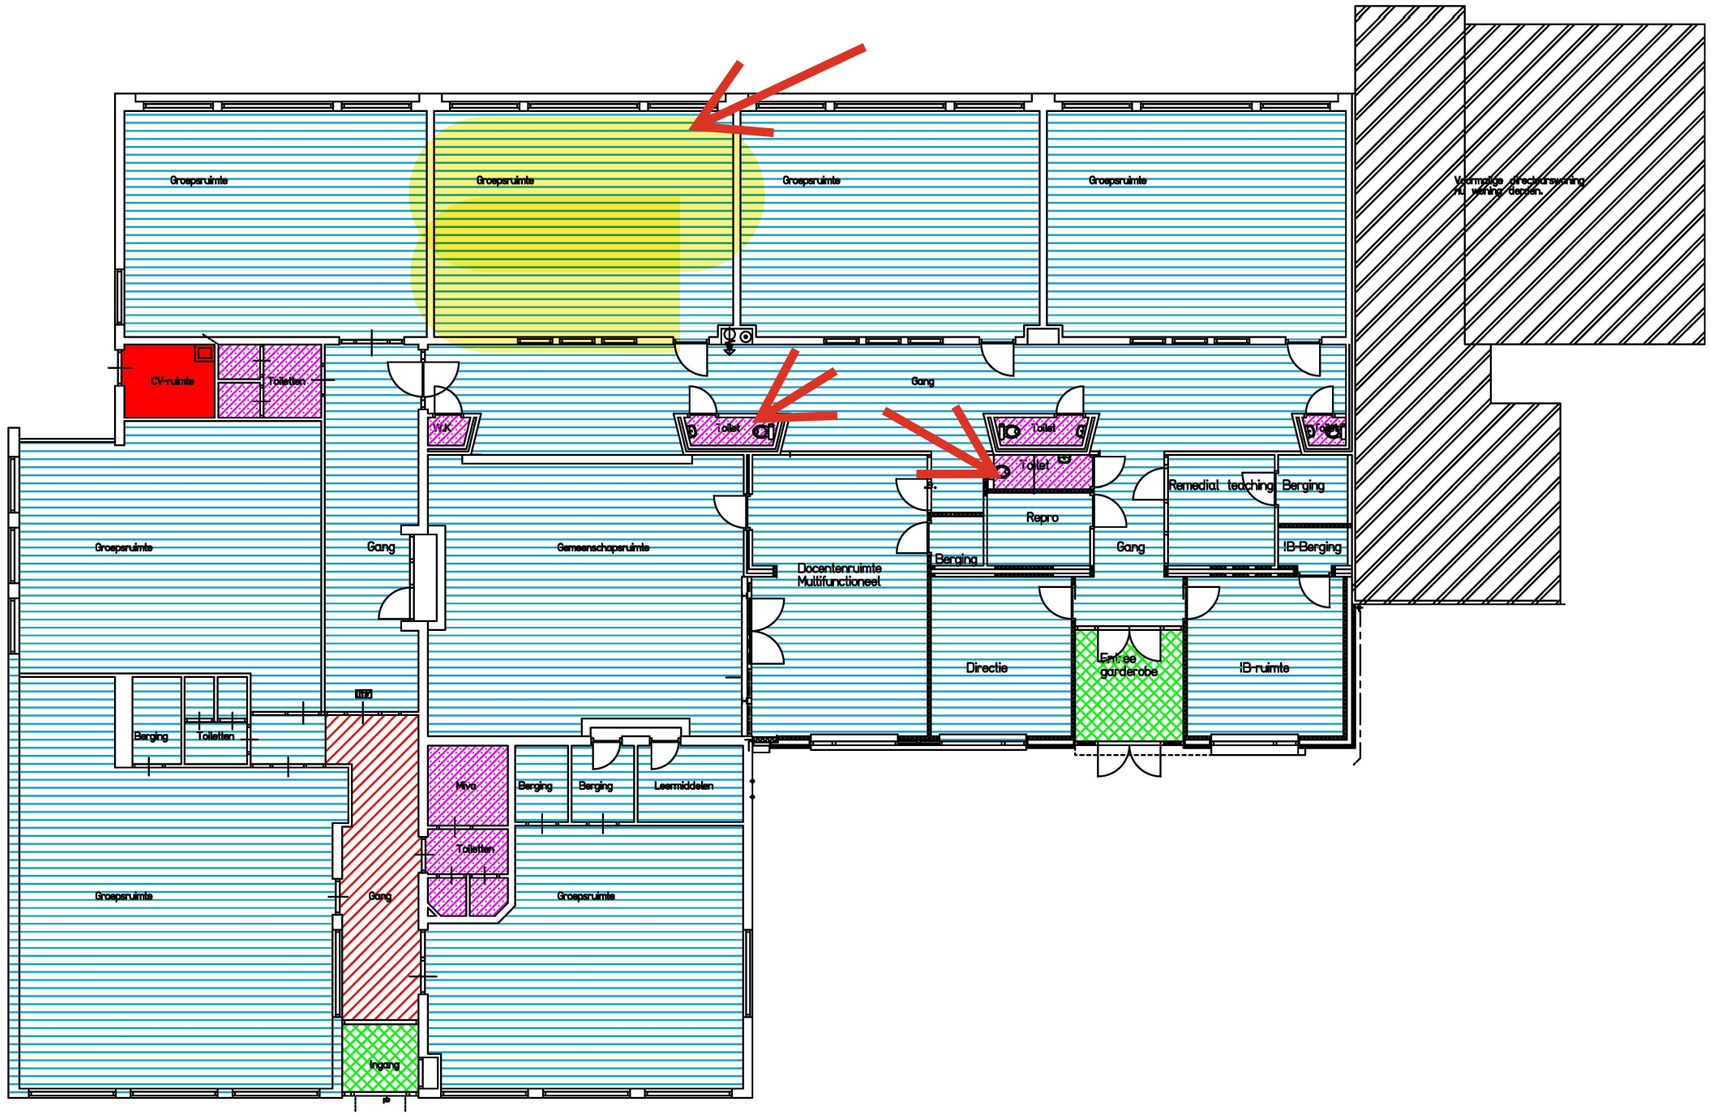


Renvooi Vloerafwerking

- Vloerbedekking (project)
- Sportvloer
- Schoonloopmat
- PVC
- Tegels
- Gietvloer
- Linoleum

Project: 200337 WIIS

de Foareker, Easterin

Omschrijving: Vloerafwerking Beganegrond

Datum getekend:
Schaal: n.v.t.
Formaat: A4
Bladnummer: 002

lindhorst
HUISVESTINGSADVISEURS
Donau 1 – 11
7908 HA Hoogeveen
info@lindhorst.nl
0528 – 234518