FILENAME: K:\1 Klanten\ber\Ber0477TV-14\1 - Tekeningen\1 AS BUILT\23-4662D4G
XREF:

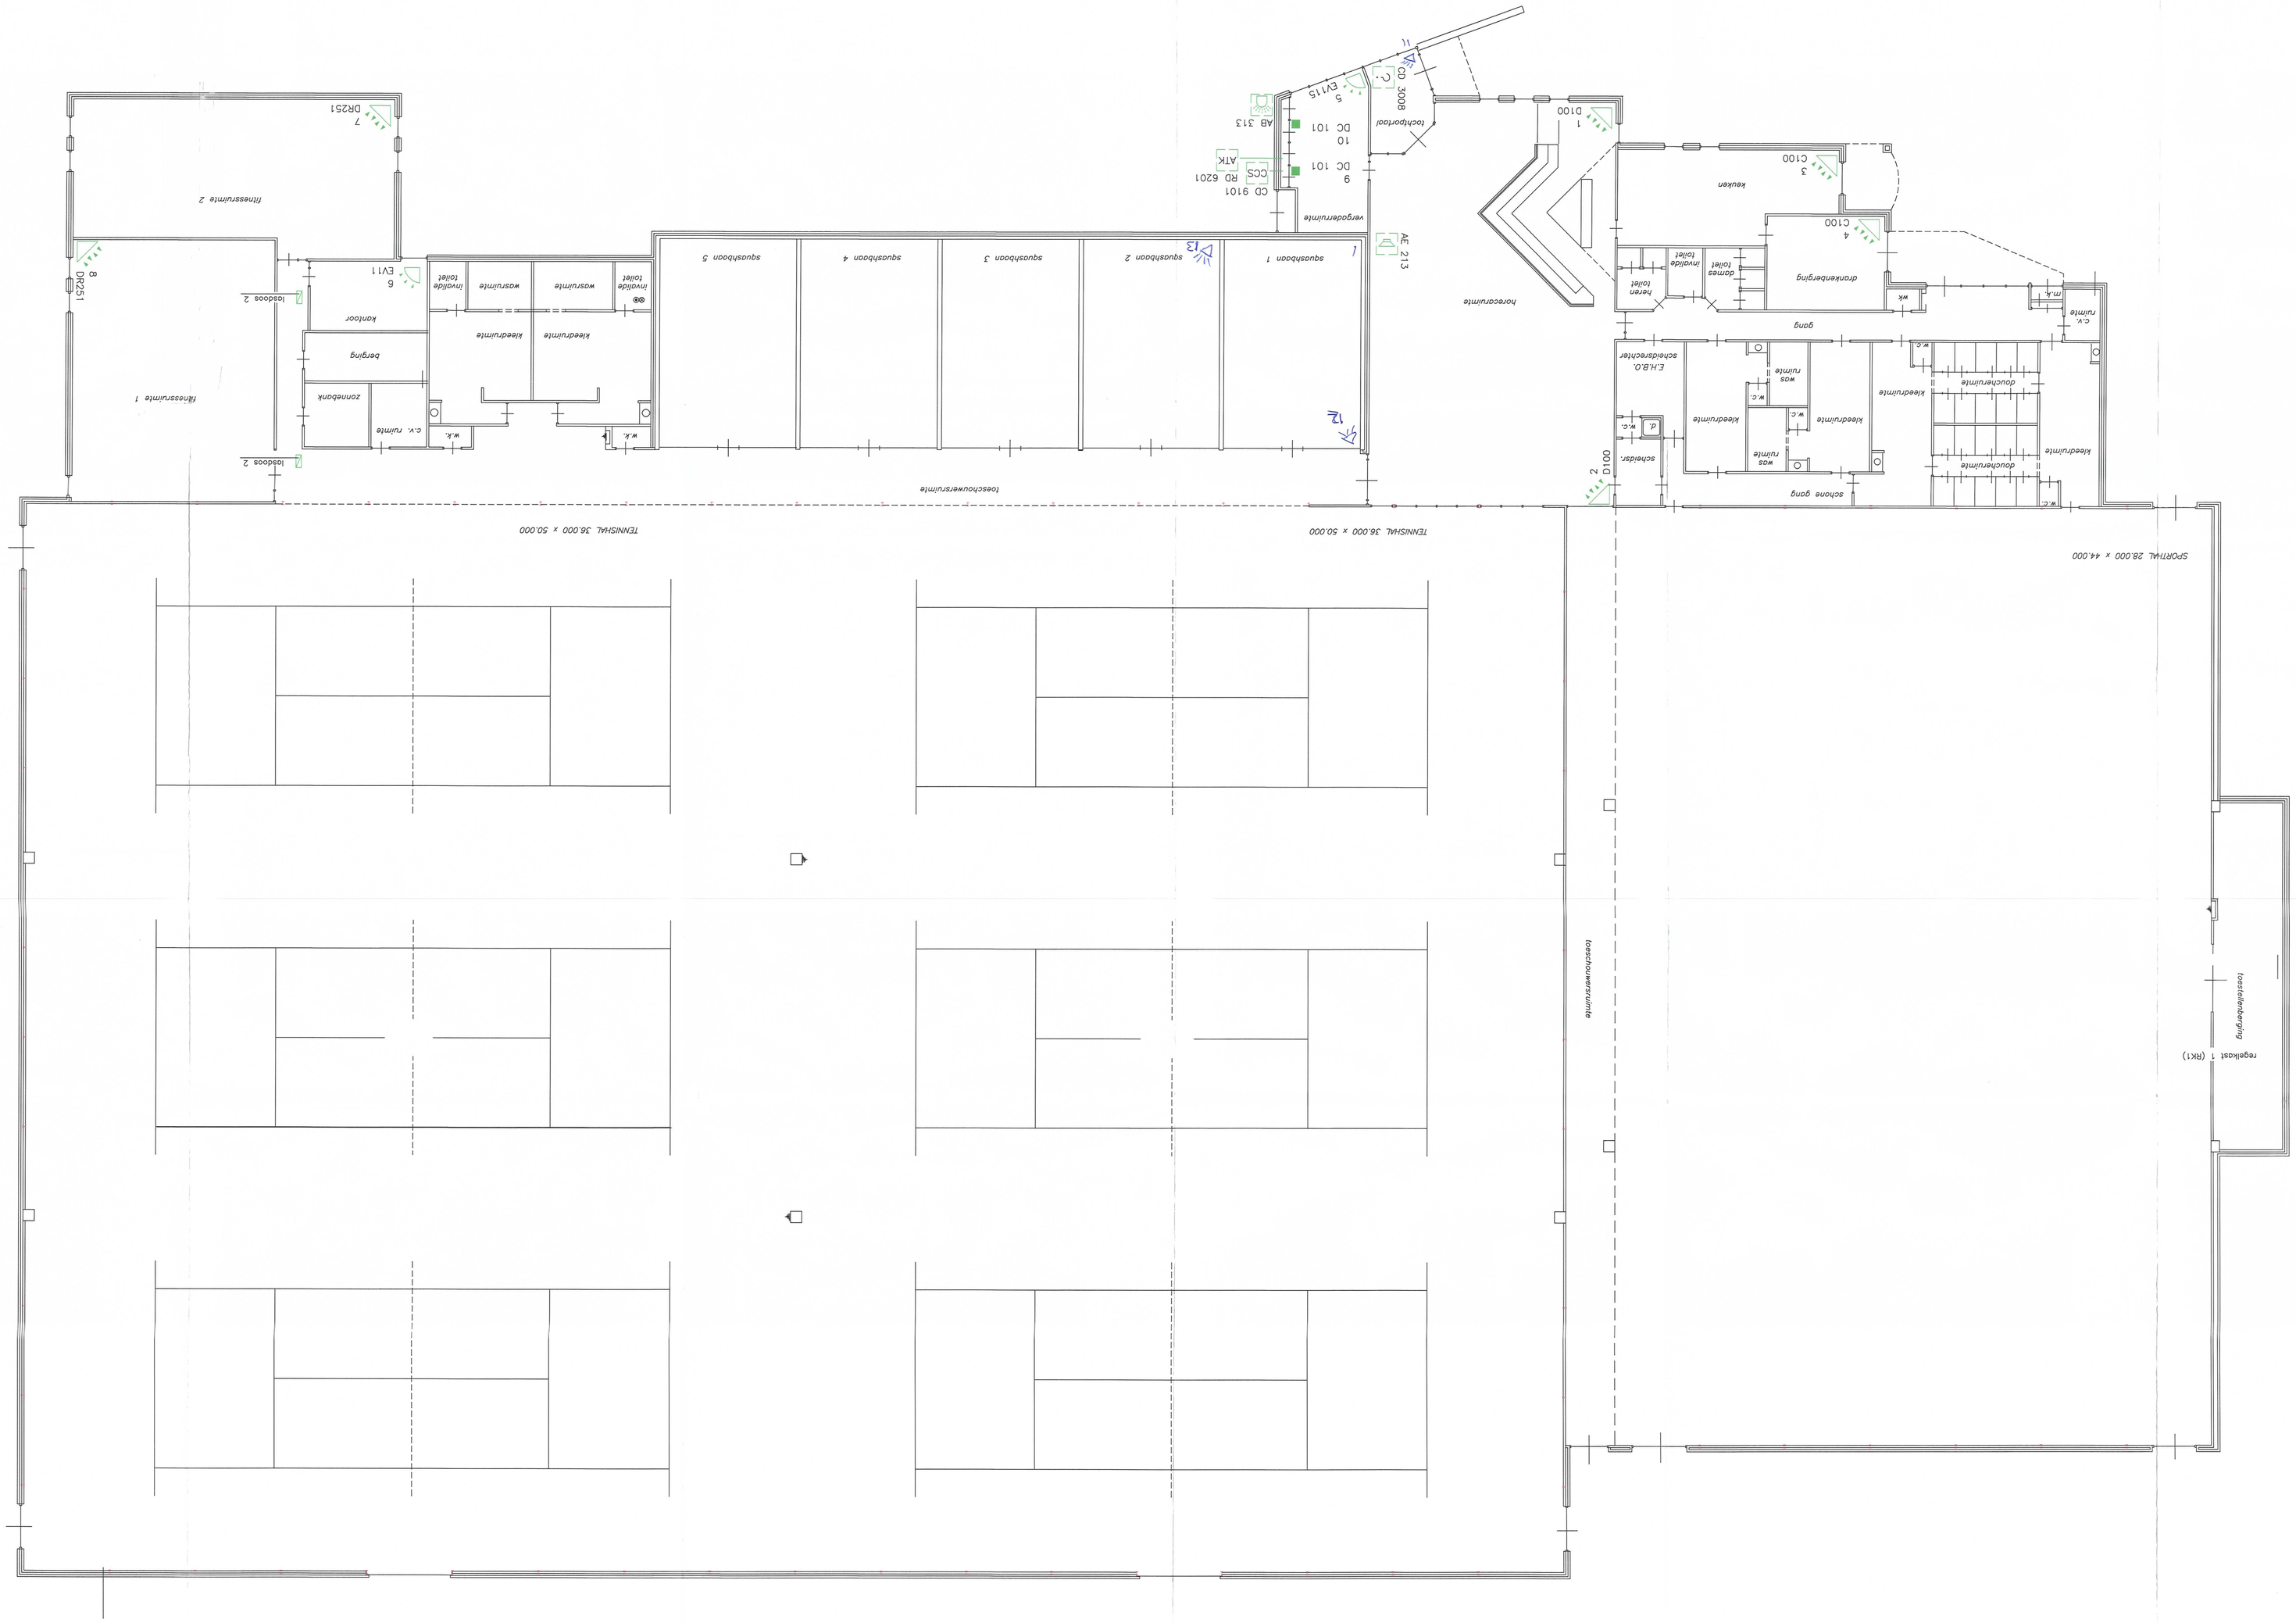

Ref. nr.	Gecontroleerd en akkoord:
Ontwerp:	Project gasgroothe:
Datum:	Datum:
Tekenaar:	Tekenaar:

Project gasgroothe:	Project gasklasse:
Datum:	Datum:
Tekenaar:	Tekenaar:

E			
D			
C			
B			
A			
WIJZ.	Omschrijving	Datum	Gewaard

Project:
Sportcentrum SCS Swalmen

Onderwerp:
Inbraakbeveiliging B.G.

Gedetaild:
Datum:
Tekenaar:

Schuttersweg 19
6069 CP Roermond
Tel. 0475 371 371
Info@novisec.nl

NOVISEC
Inbraakdetectie-oplossingen
Overvalalarmeringssystemen
Camerabewakingssystemen
CCTV- Systemen
Toegangscontrole

SECURITY SYSTEMS ROERMOND-MAASTRICHT-WEERT-ARNHEM

Projectnummer:

Formaat: A0 Schaal: Blad:

Bond Bedrijven Beveiligingsbedrijf
en Brandmeldcentrales

NCP erkend