



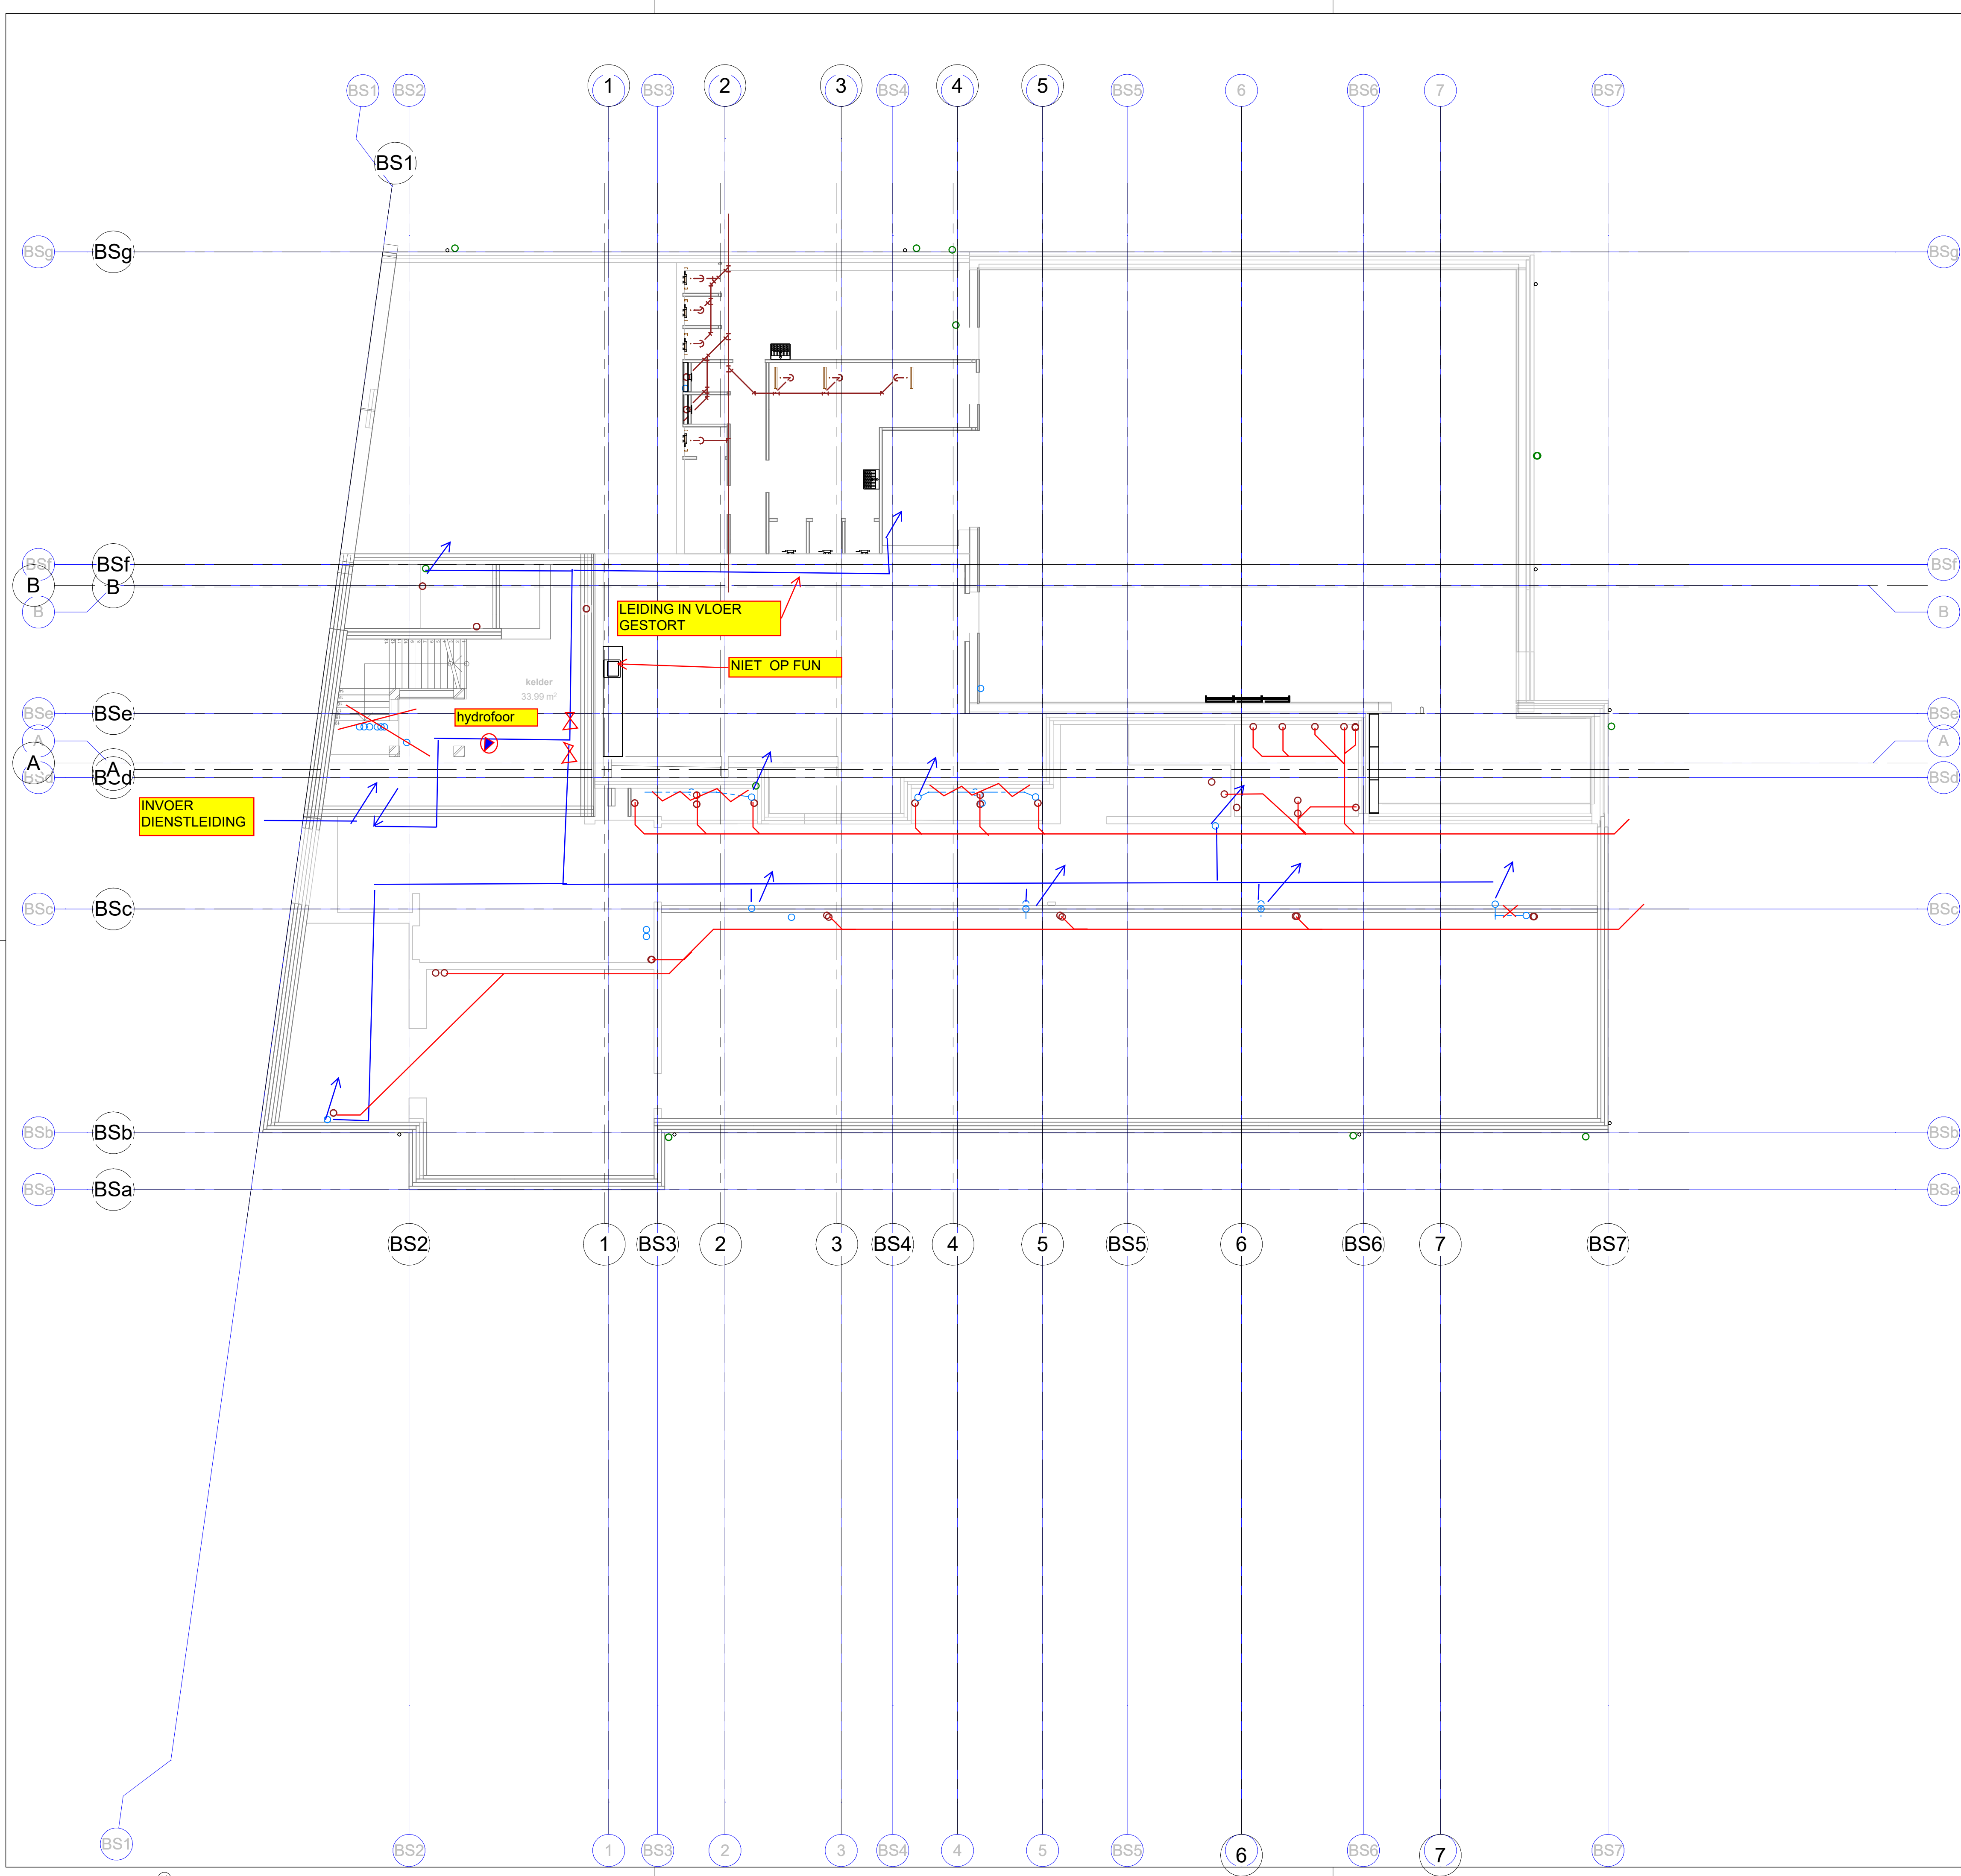

RENNVOOI

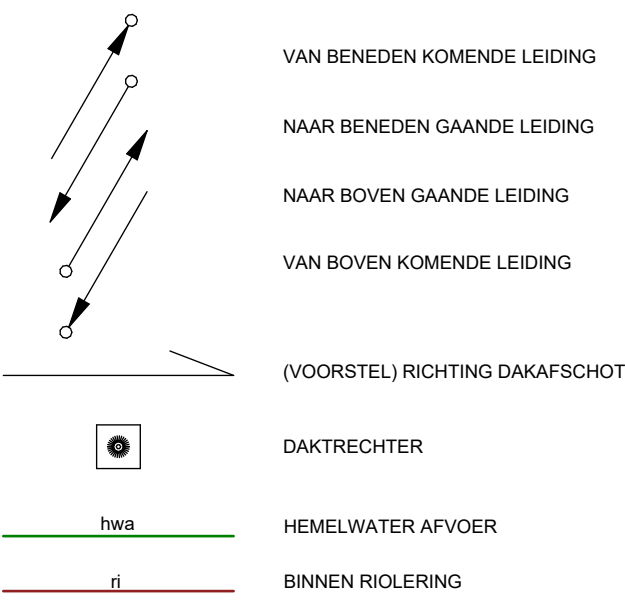

OPMERKINGEN

VOOR TERREIN ZIE TEKENING STER

DEFINITIEF ONTWERP

De Blaay - Van den Bogaard Raadgevende Ingenieurs B.V.

'S-Gravenweg 17
2901 LA Capelle a/d IJssel
Telefoon: 010-2757171

www.blaay.nl
blaayri@blaay.nl



F	Schaal: 1:100	Datum: 09-02-2026	Opdrachtgever: DE HAAGSE SCHOLEN
E	Getekend: G.M.	Gecontroleerd: P.W.	Architect: NIEUWE ARCHITECTEN
D	Project: DELAREY SCHOOL, DEN HAAG	Formaat: A1	Projectnr.: 3029
C	Omschrijving: SANITAIRE INSTALLATIES VUILWATER & HEMELWATERAFVOER BEGANE GROND	Tekening nr.: SFUN	Blad nr.:
B	Rev. Datum:	Copyright reserved	
A	Bouwkundige onderlegger: 03-02-2026	Filenaam:	