



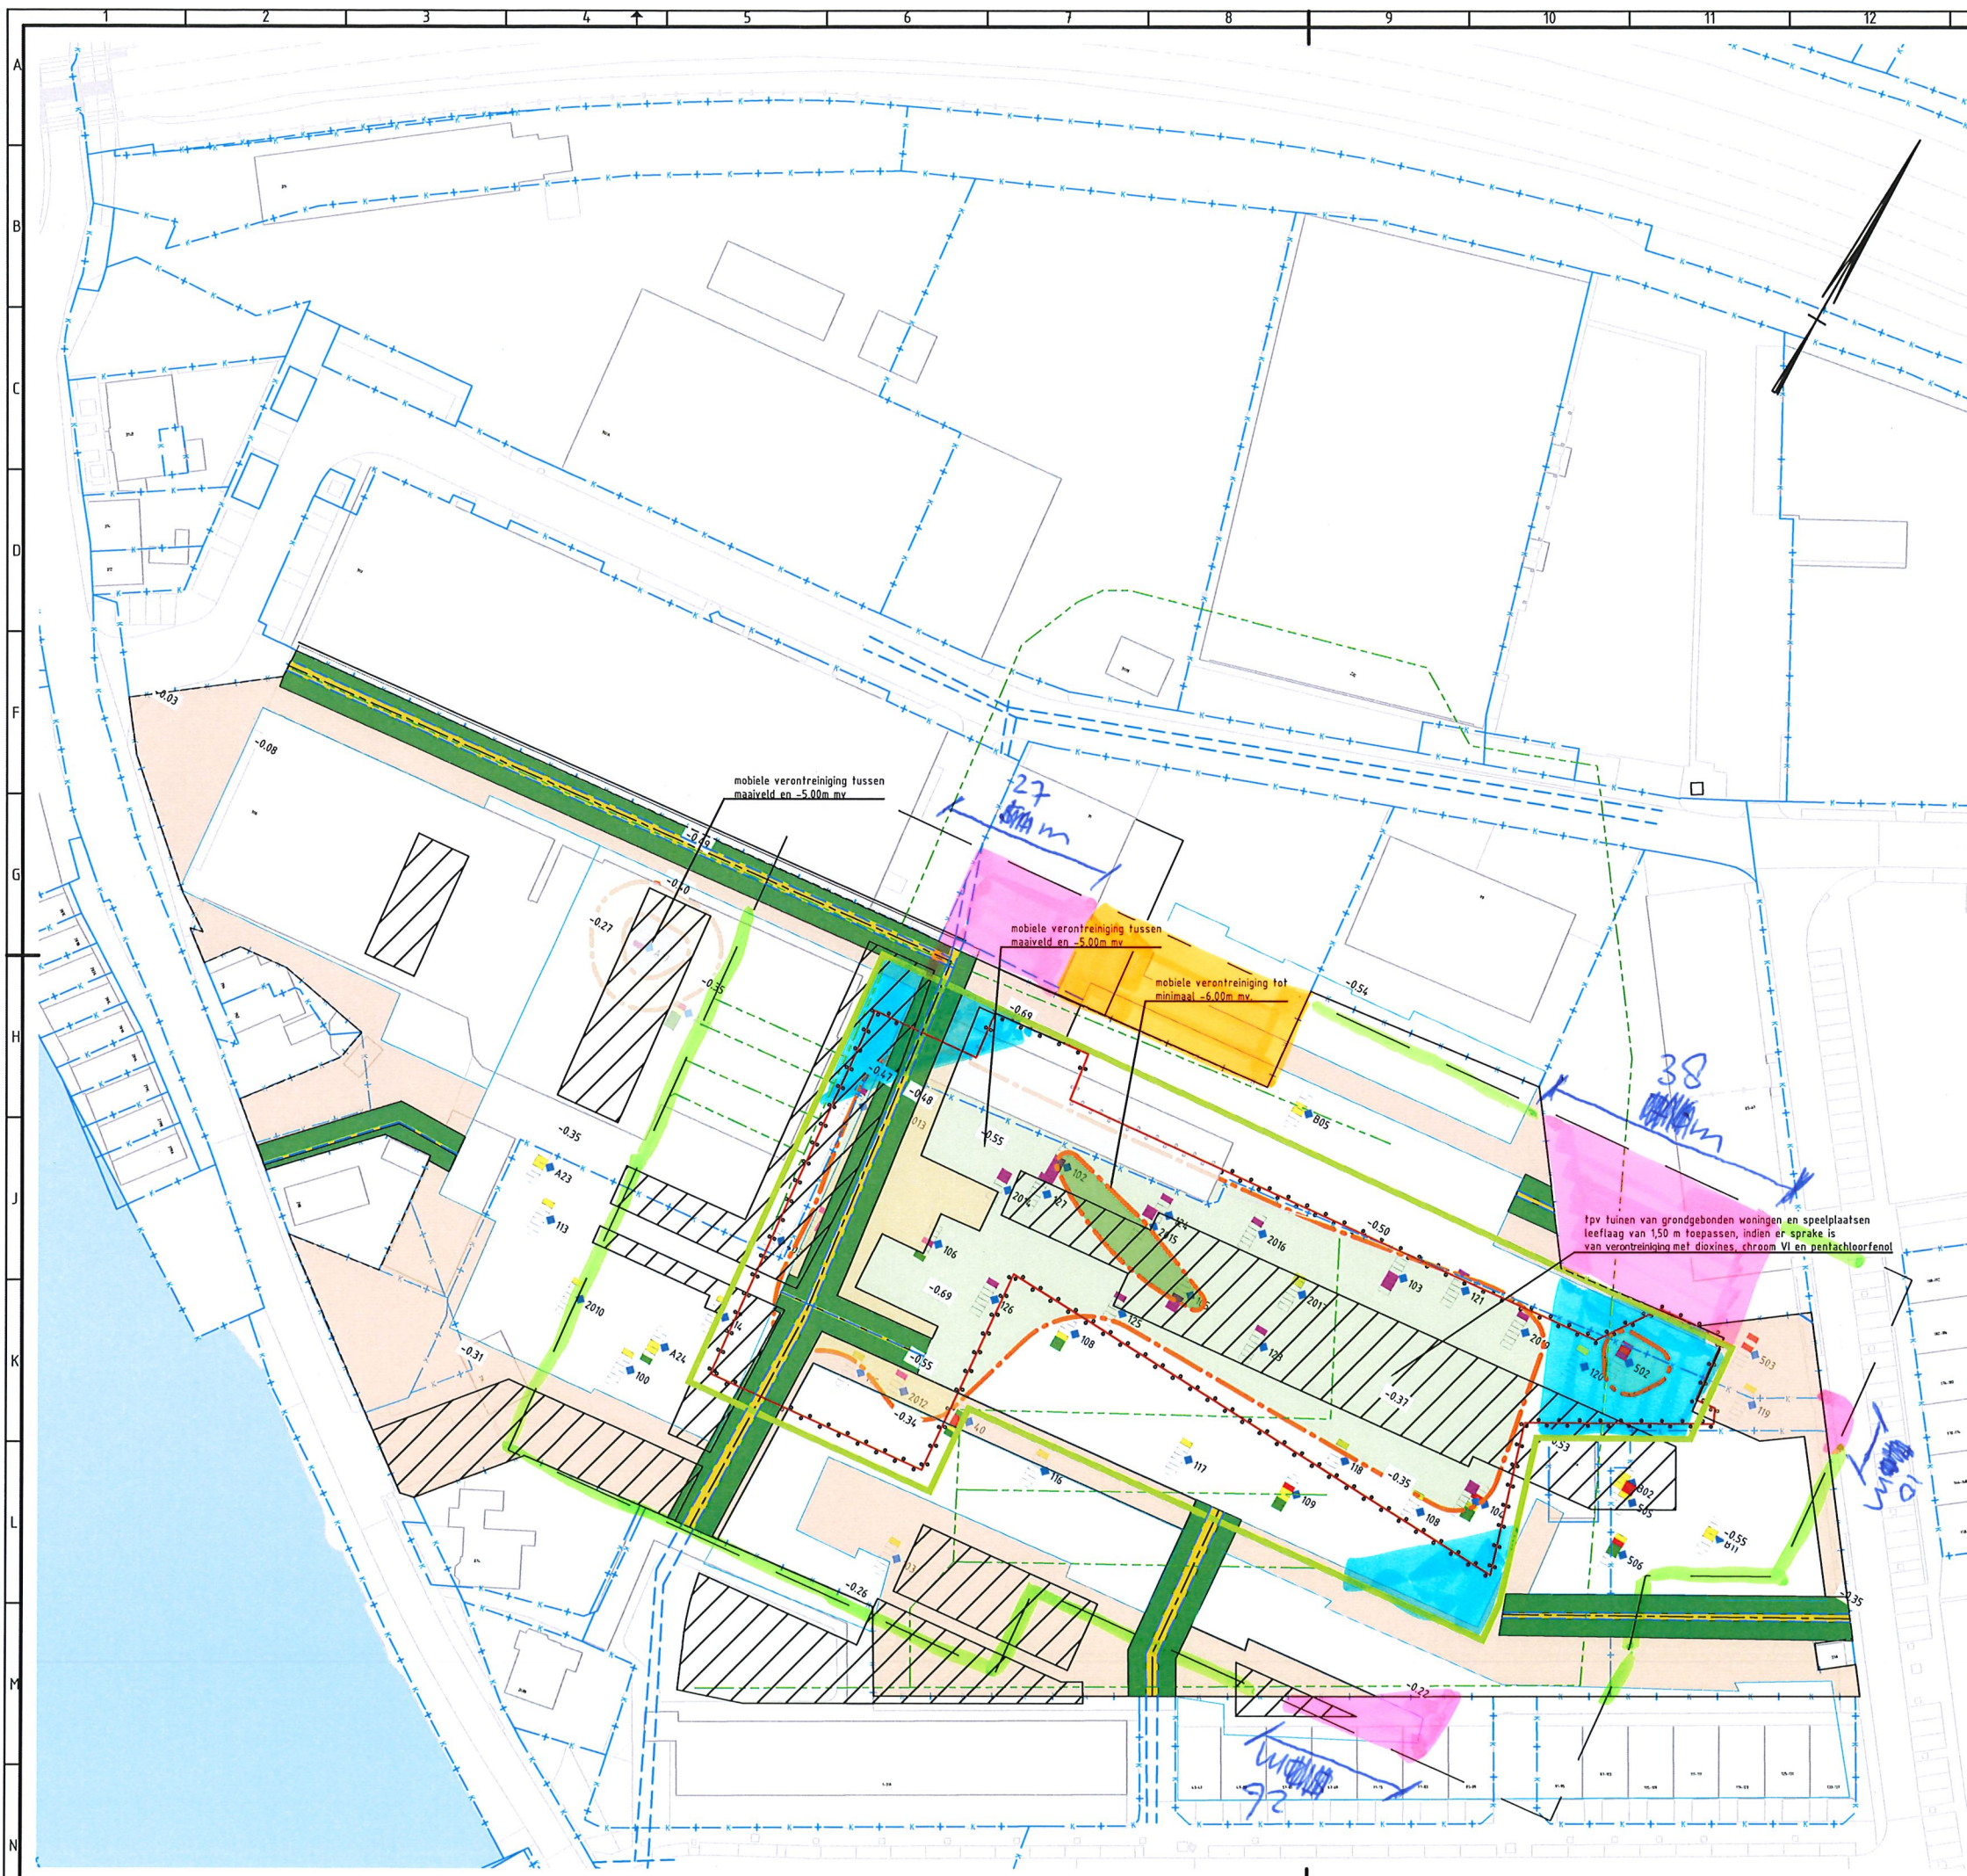


- LEGENDA**
- projectgrens
 - bestaande kadastrale grens
 - bestaande situatie
 - toekomstige bouwblokken
 - sanering
 - bestaande drainageleidingen
 - mobile verontreiniging
 - talud voor ontgraving verontreiniging
 - contour damwand volgens saneringsplan
 - voorstel nieuw tracé damwand
 - rioolstuf, breedte circa 1,5m op bodem
 - Afgraven tot -3,5m NAP
 - Opbouwen tot +0,24m NAP
 - +3,74m leeflaag
 - rioolstuf, talud 1:1
 - Afgraven tot -1,00 m tov cunet voor rioolstuf
 - Opbouwen tot +0,24m NAP
 - minimaal +1,00 m leeflaag, aanvullen tot nieuwe maaiveldhoogte
 - leeflaag
 - Afgraven tot -0,76m NAP
 - Opbouwen tot +0,24m NAP
 - +1,00 m leeflaag, aan de randen talud 1:3 aansluiten op bestaande situatie incl. 10 cm signaleringslaag van grind onder de leeflaag
 - beoogde speelzones
 - Afgraven tot -1,26m NAP
 - Opbouwen tot +0,24m NAP
 - +150 m leeflaag, aan de randen talud 1:3 aansluiten op bestaande situatie
 - 10 cm signaleringslaag van grind onder de leeflaag

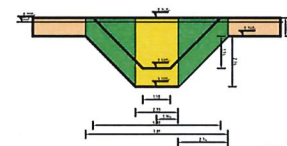

Christiaan Vervoort
Bnr

AFWIJZING DAMWAND-
ANNERS 27-08-2026

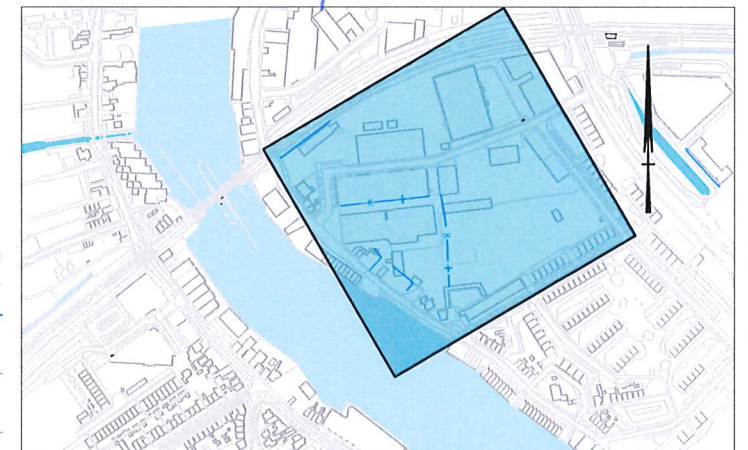

TOEPASSEN ANKERSTANGEN

- Ligging drainage leidingen afkomstig uit "Bemalingsadvies aangepast Taw - R001-1276274AAR-V02-cs-NL (29-07-2021).pdf"
- Toekomstige ligging rioleringsleiding afkomstig "233864 bijlage 1.8a overzichtstekening aanvulling (A1)" door BK Ingenieurs

**DAMWAND ZONDER
MELDING ANKERS
ONDER AANGRENZENDE PERCEEL
TOEPASSEN STEMPELRAAM**

bk ingenieurs		T 088 321 25 20 www.bkingenieurs.nl info@bkingenieurs.nl	
PROJECTOMSCHRIJVING	PROJECTNUMMER	ONDERDEEL	BLAD
KAN Palen	261696	BE07	01 van 01
Sanering	GETEKEND	FORHAAT	
TEKENINGOMSCHRIJVING	X. Snikkenburg	A1	
SANERINGSTEKENING	GECONTROLEERD	SCHAAL	
	C. Vervoort	1500	
OPDRACHTGEVER	GEAUTORISEERD	DATUM	STATUS
Gemeente Zaanstad	C. Vervoort	28-08-2026 definitief (1.0)	