

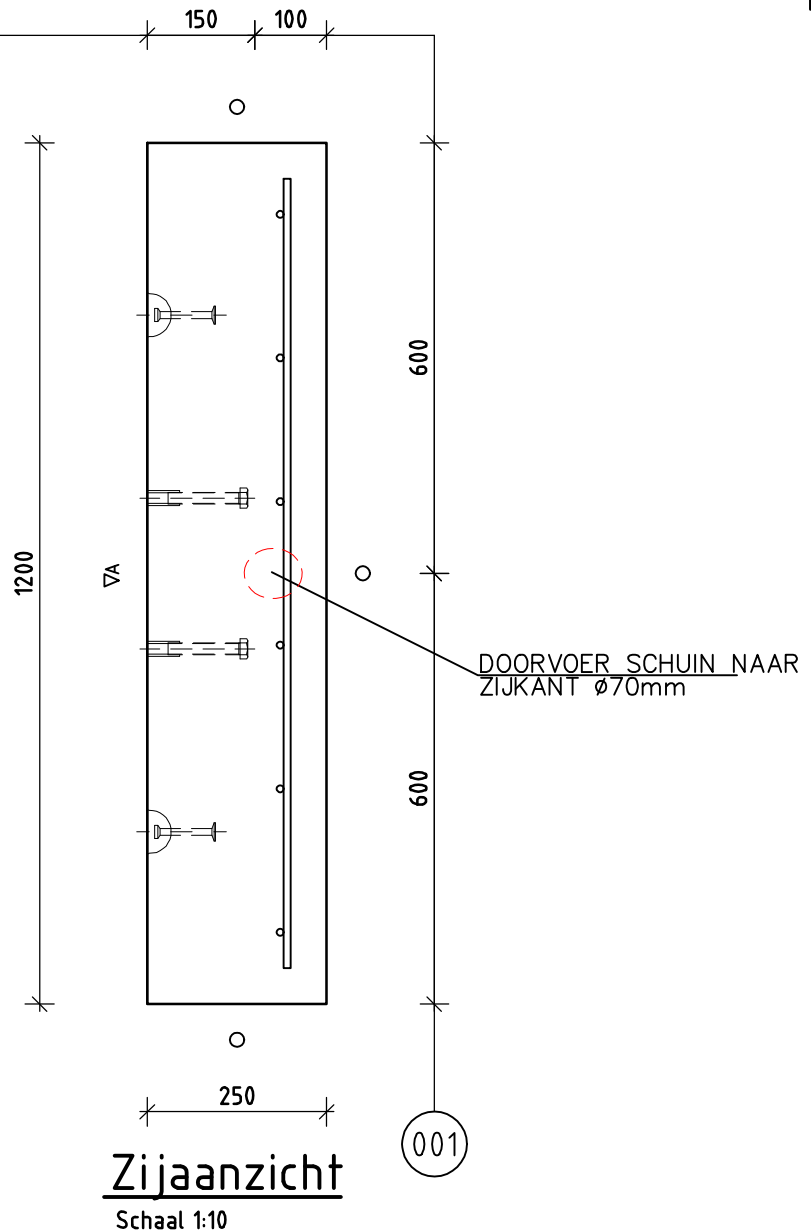


Opmerking:
Dekking zijkanten en
onderzijde: 50 mm

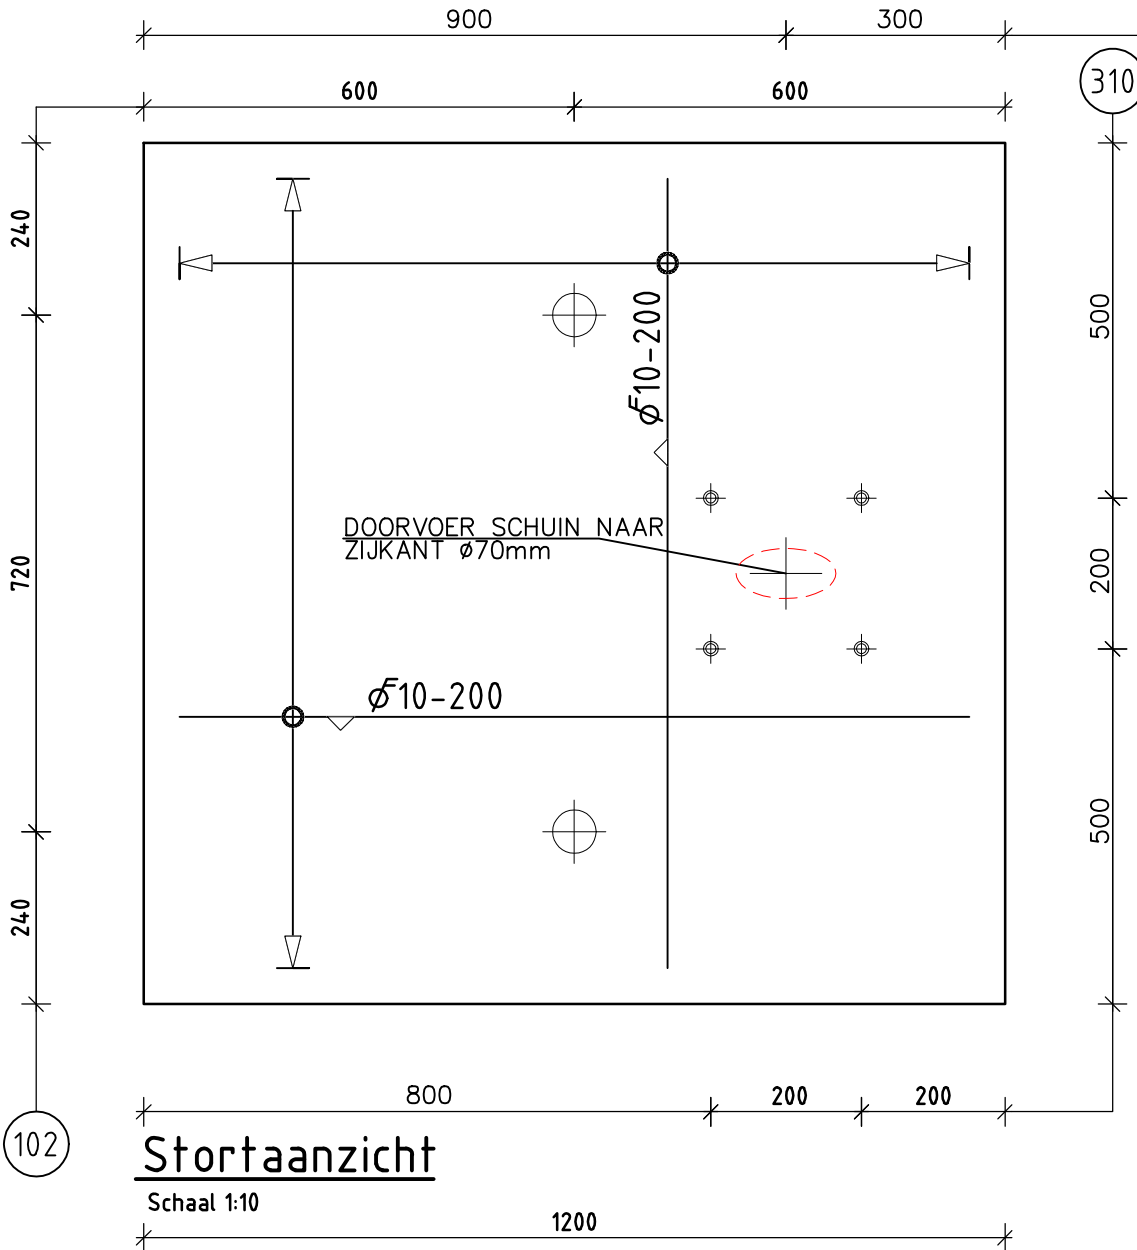

maten in millimeters
diameters in millimeters
gewicht +/- 900kg

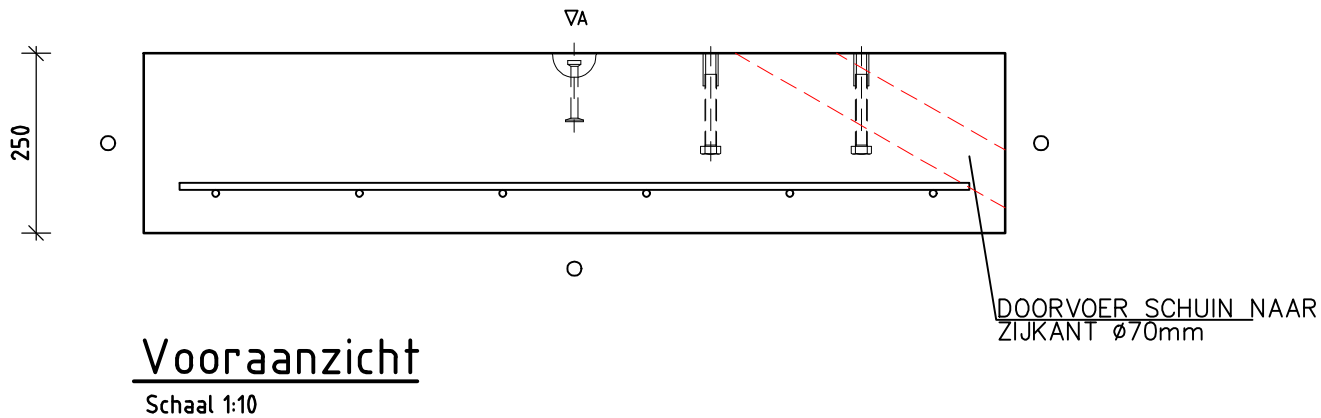

310	4	Boutanker M16x140mm	th. verz.	041414
102	2	Kogelkophijsanker 1,3-0085	th. verz.	051501
POS	Aantal	Omschrijving	Uitvoering	art.adm.
IN TE STORTEN ONDERDELEN (o.g.)				

Onderwerp: Provincie Zuid Holland
FUNDATIE TYPE 1 TEKENING 2 VAN 4
OPDRACHTGEVER: Q-LITE



Bio Bound
Bennebroekersdijk 218
2142 LD Cruquius
www.biobound.nl

getekend	PV	datum11-04-202	
gewijzigd	WV	datum16-10-202	
		datum	
		datum	
		datum	
tel:	tekeningnummer	schaal	form.
085-877 14 28220406-2 rev.110wg		A3	