


Dwarsprofiel A-A

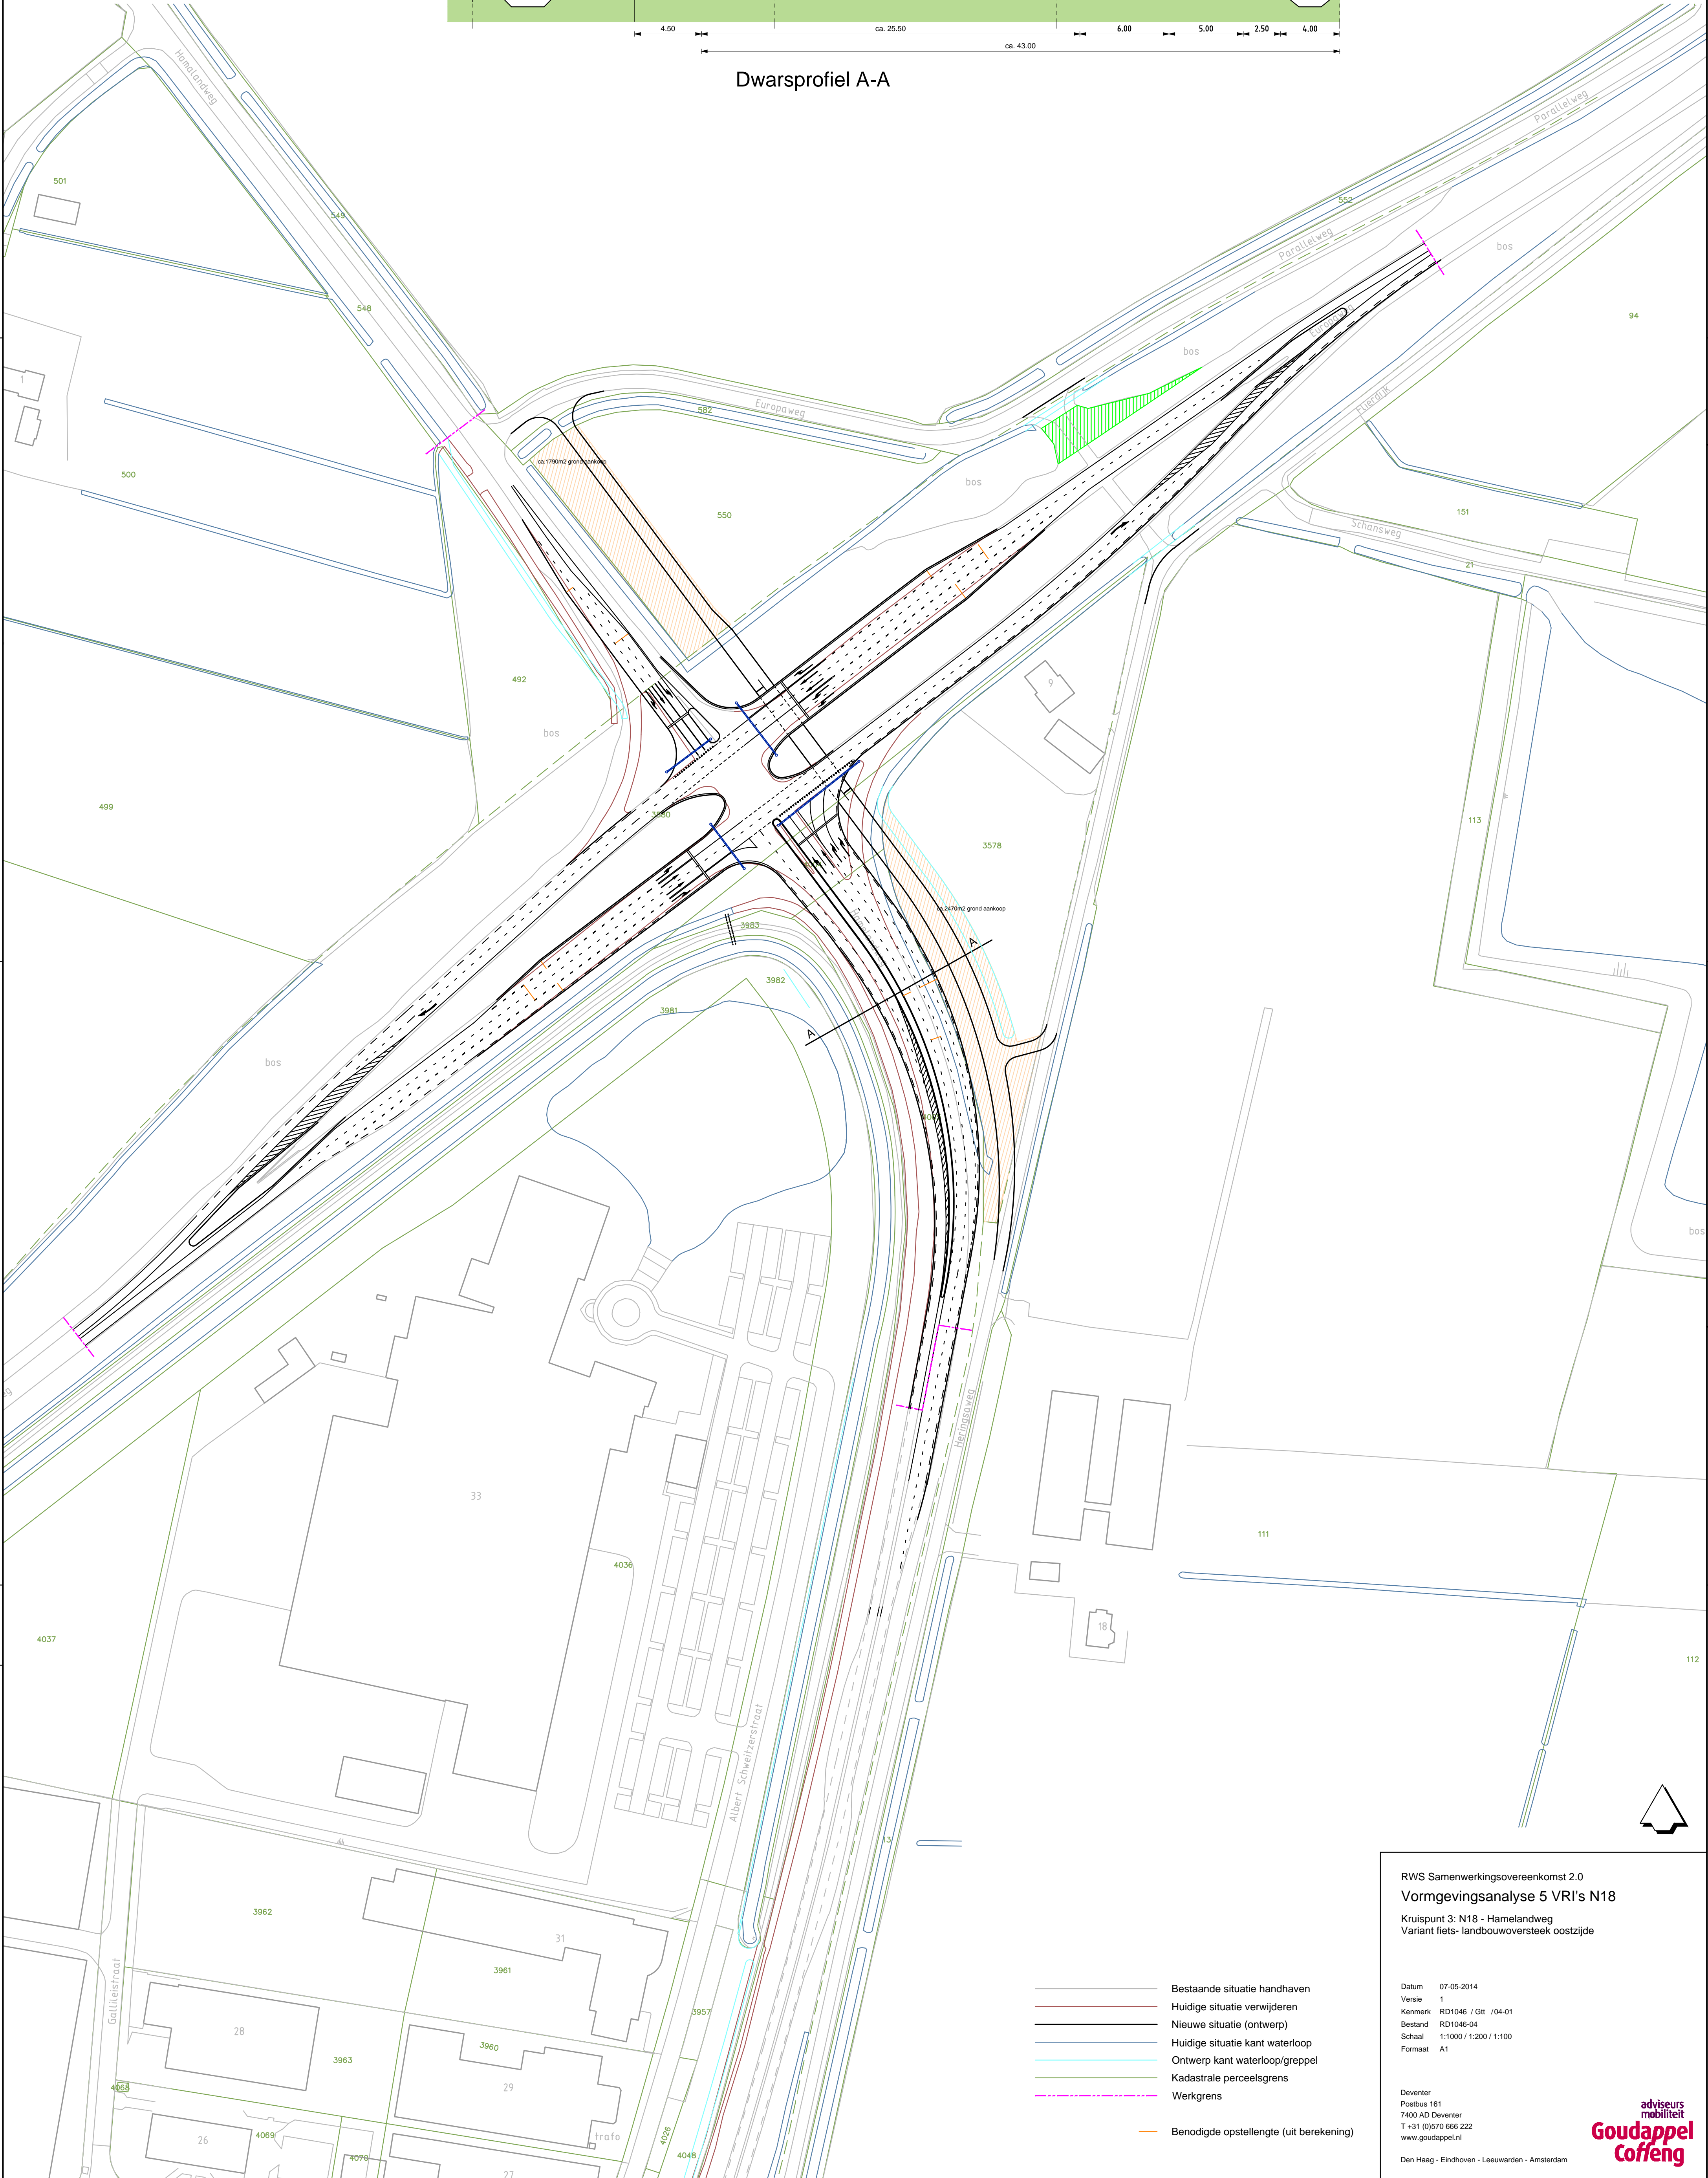

- Bestaande situatie handhaven
- Huidige situatie verwijderen
- Nieuwe situatie (ontwerp)
- Huidige situatie kant waterloop
- Ontwerp kant waterloop/greppel
- Kadastrale perceelsgrens
- Werkgrens
- Benodigde opstellengte (uit berekening)

RWS Samenwerkingsovereenkomst 2.0
Vormgevingsanalyse 5 VRI's N18
Kruispunt 3: N18 - Hamelandweg
Variant fiets- landbouwoversteek oostzijde

Datum 07-05-2014
Versie 1
Kenmerk RD1046 / Gt /04-01
Bestand RD1046-04
Schaa 1:1000 / 1:200 / 1:100
Formaat A1

Deventer
Postbus 161
7400 AD Deventer
T +31 (0)570 666 222
www.goudappel.nl
Den Haag - Eindhoven - Leeuwarden - Amsterdam

adviseurs
mobiliteit
**Goudappel
Coffeng**