


Aanpassingen kruispunt Lievelede tbv Evenementen

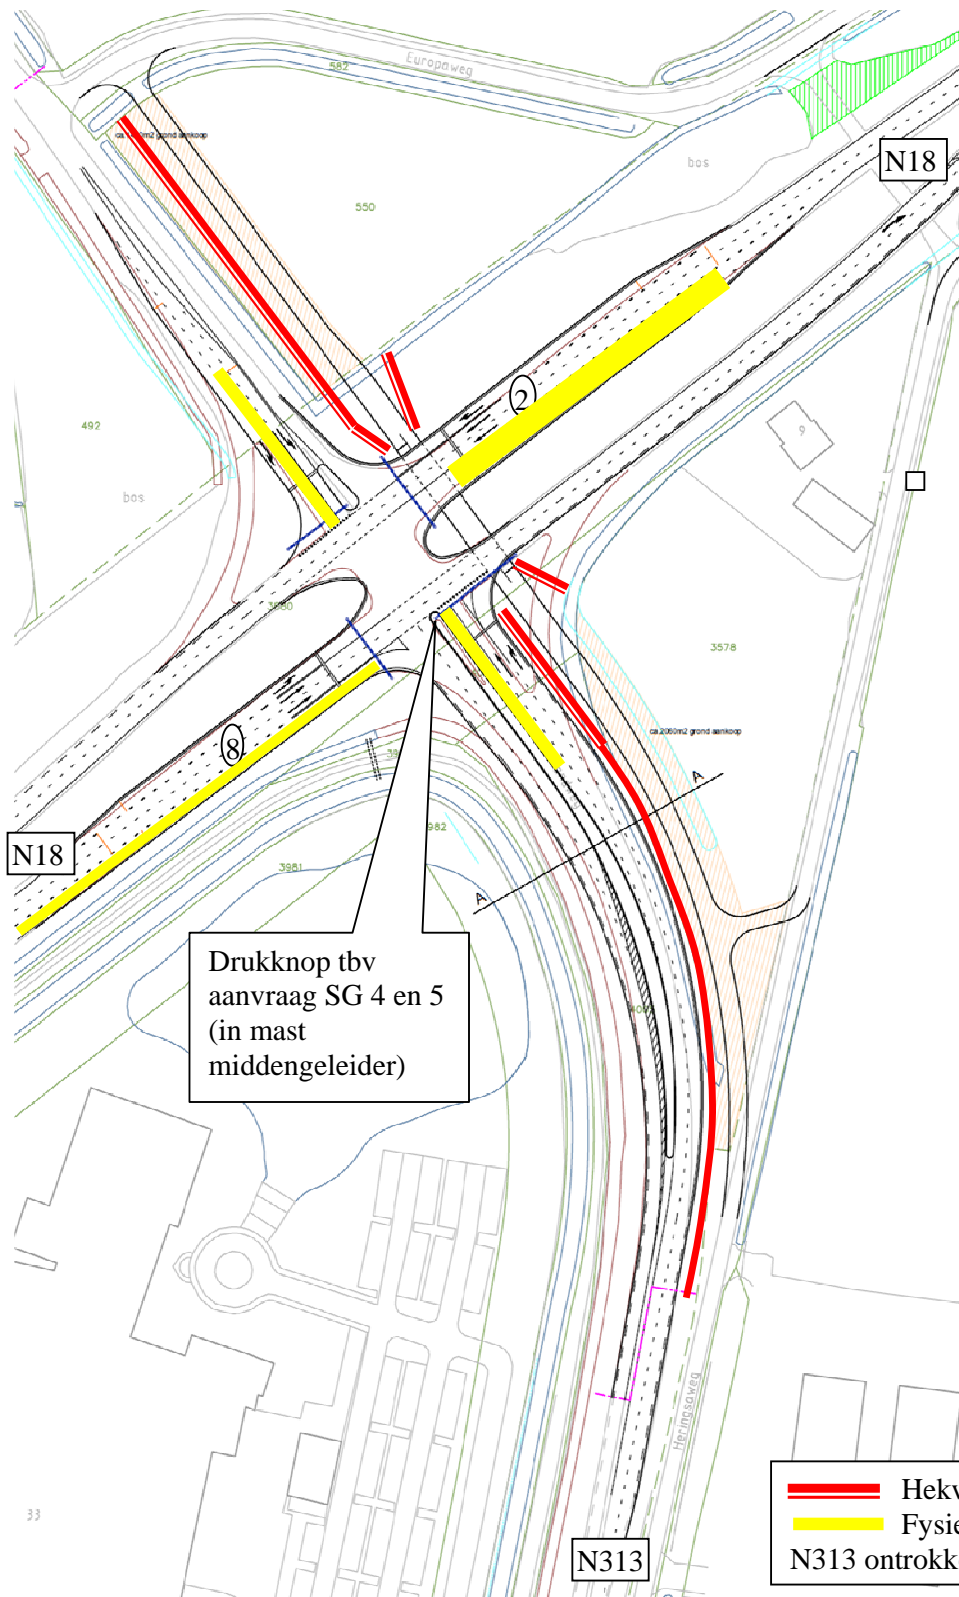

1. drukknop middenberm naast SG 6
2. Softwarematig uitschakelen lussen SG 3, 6, 7 en 11 zonder aanspreken detectiebewaking.
3. Softwarematig uitschakelen lange en verweglussen van SG 4 en 5 zonder dat detectiebewaking aansprekt.
4. 3 extra sets groentijden t.b.v. Evenement. Instelbaar per dag/klok
5. Softwarematig (klok) en hardwarematig (drukknop vasthouden) inschakelen van koppeling tussen parallelweg- richtingen (bij grote groepen voetgangers)
6. Overall voorziening waarbij alle bovengenoemde punten achter een softwareschakelaar en softwareschakelaar/klok zijn geplaatst.

— Hekwerk
— Fysiek afgesloten rijstrook
 N313 onttrokken aan verkeer