


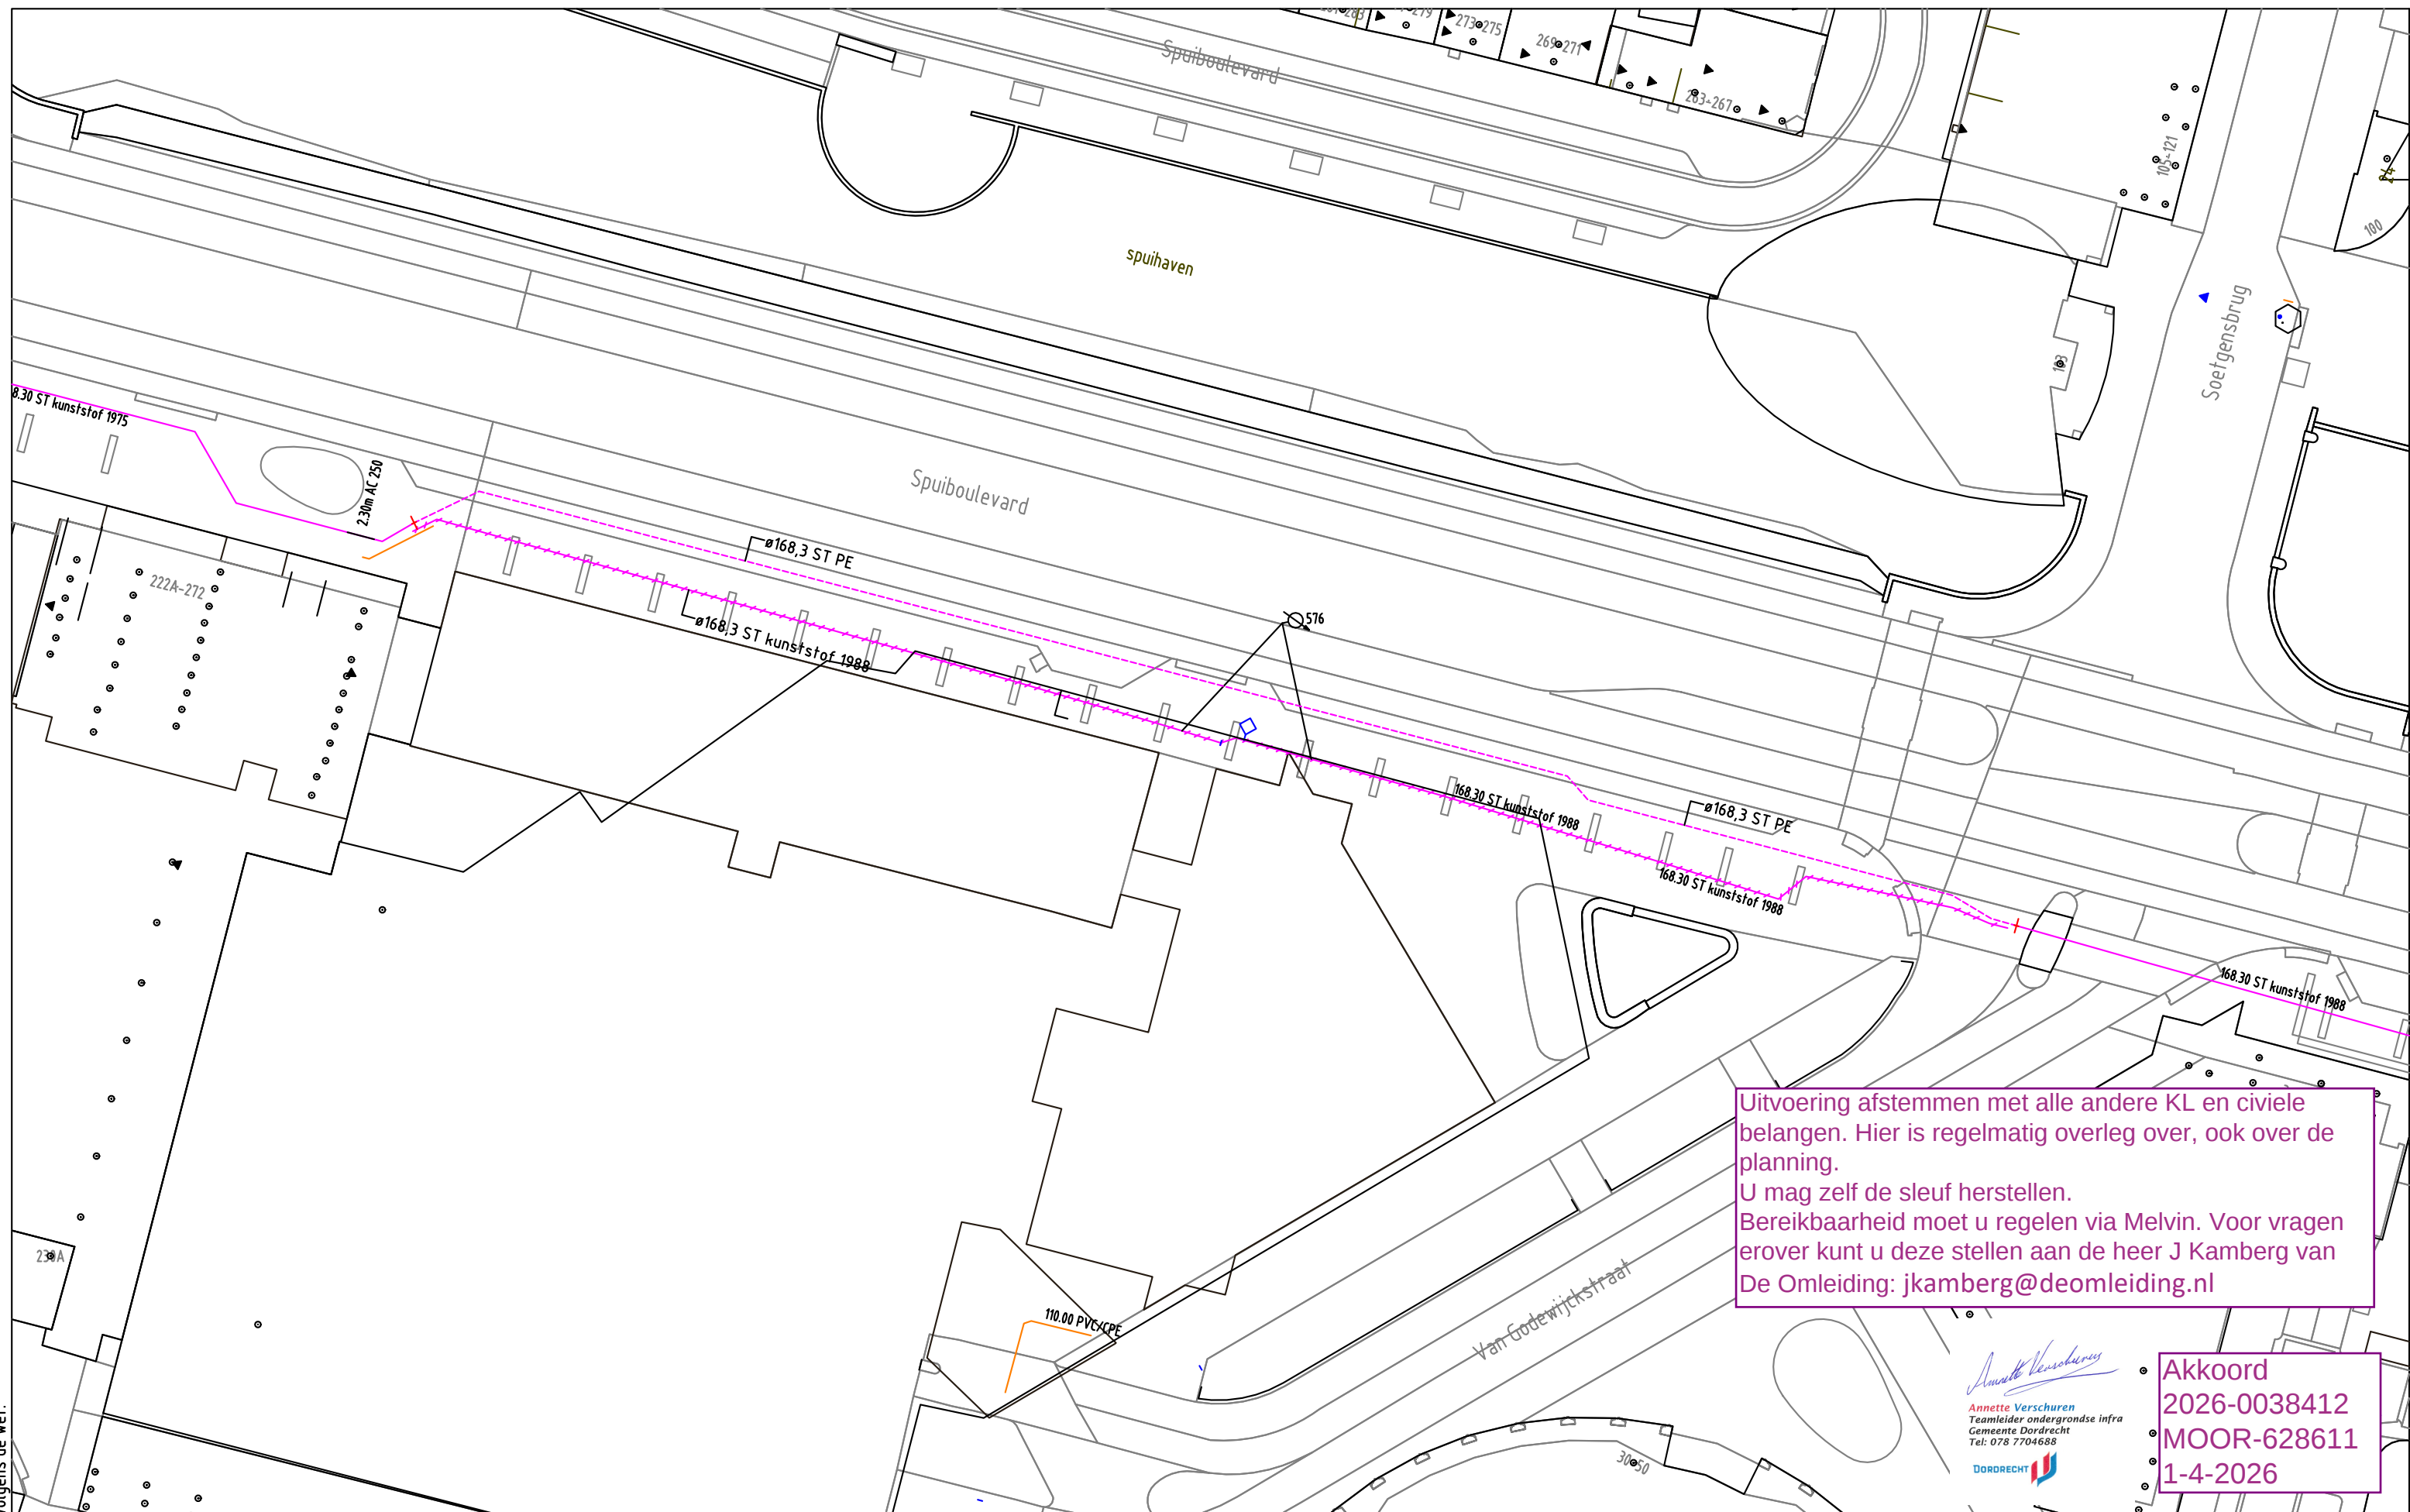


Uitvoering afstemmen met alle andere KL en civiele belangen. Hier is regelmatig overleg over, ook over de planning.
U mag zelf de sleuf herstellen.
Bereikbaarheid moet u regelen via Melvin. Voor vragen erover kunt u deze stellen aan de heer J Kamberg van De Omleiding: jkamberg@deomleiding.nl

Annette Verschuren
Teamleider ondergrondse infra
Gemeente Dordrecht
Tel: 078 7704688
DORDRECHT

Akkoord
2026-0038412
MOOR-628611
1-4-2026

GAS NIEUW	Station	Station verwijderen	Buitenkast	LD-aansluiting	Aanboring	T-stuk	Sifon	Afsluiter	Isolatiekoppeling	Eindstuk
	Verloopstuk	Materiaalovergang	Leeftijdsovergang	Materiaalverloop	Bescherming	Mediumvoerend	Stoppelpunt			
	--- Leiding nieuw +++ Leiding te rijzen --- Leiding te rooien --- Buiten Bedrijf Knooppunt KB meetpaal Meetpunt / Afblaas									
GAS BESTAAND	Station	Leveringspunt	Aanboring	T-stuk	Afsluiter	Isolatiestuk	Stoppelpunt	Meetpunt / Afblaas		
	Verloopstuk	Materiaalovergang	Leeftijdsovergang	Reparatiestuk	Bescherming	Mediumvoerend	Eindstuk			
	Zakbaak	Ext. huisdrukregelaar	KB meetpaal	KB meetpunt	Lekherstel	Diepteligging	KB annode	Sifon		
— LD-aansl. leiding — 30 MBar — 100 MBar — 200 MBar — 1 - 4 Bar — 8 Bar — Buiten Bedrijf										

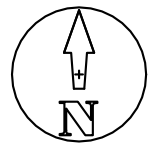

Opmerkingen: verwijderen 140 meter 168,3 staal, leggen 140 meter 168,3 staal	
Tracélengte: Mtr.	
	20250220 Trace Gas Spuiboulevard fase2 Dordrecht Vervangen HD gasnet Detailontwerp/Vergunning G
Formaat: A3	
Schaal: 1:500	
Volgend bladnr:	

Wijz: #1	Datum: 3-2-2026
Getekend door: F. Ahami	
Goedgekeurd door Engineer: W.J. Bladergroen	
Goedgekeurd door ONC/OIV: O. de Waard	
Project: PD246153 Spuiboulevard Dordrecht fase 2	
Ordernr: PD246153	
Documentnr: 20250220-6153-001	
Status: Vrij voor uitvoering	Bladnr: 1 - A3