





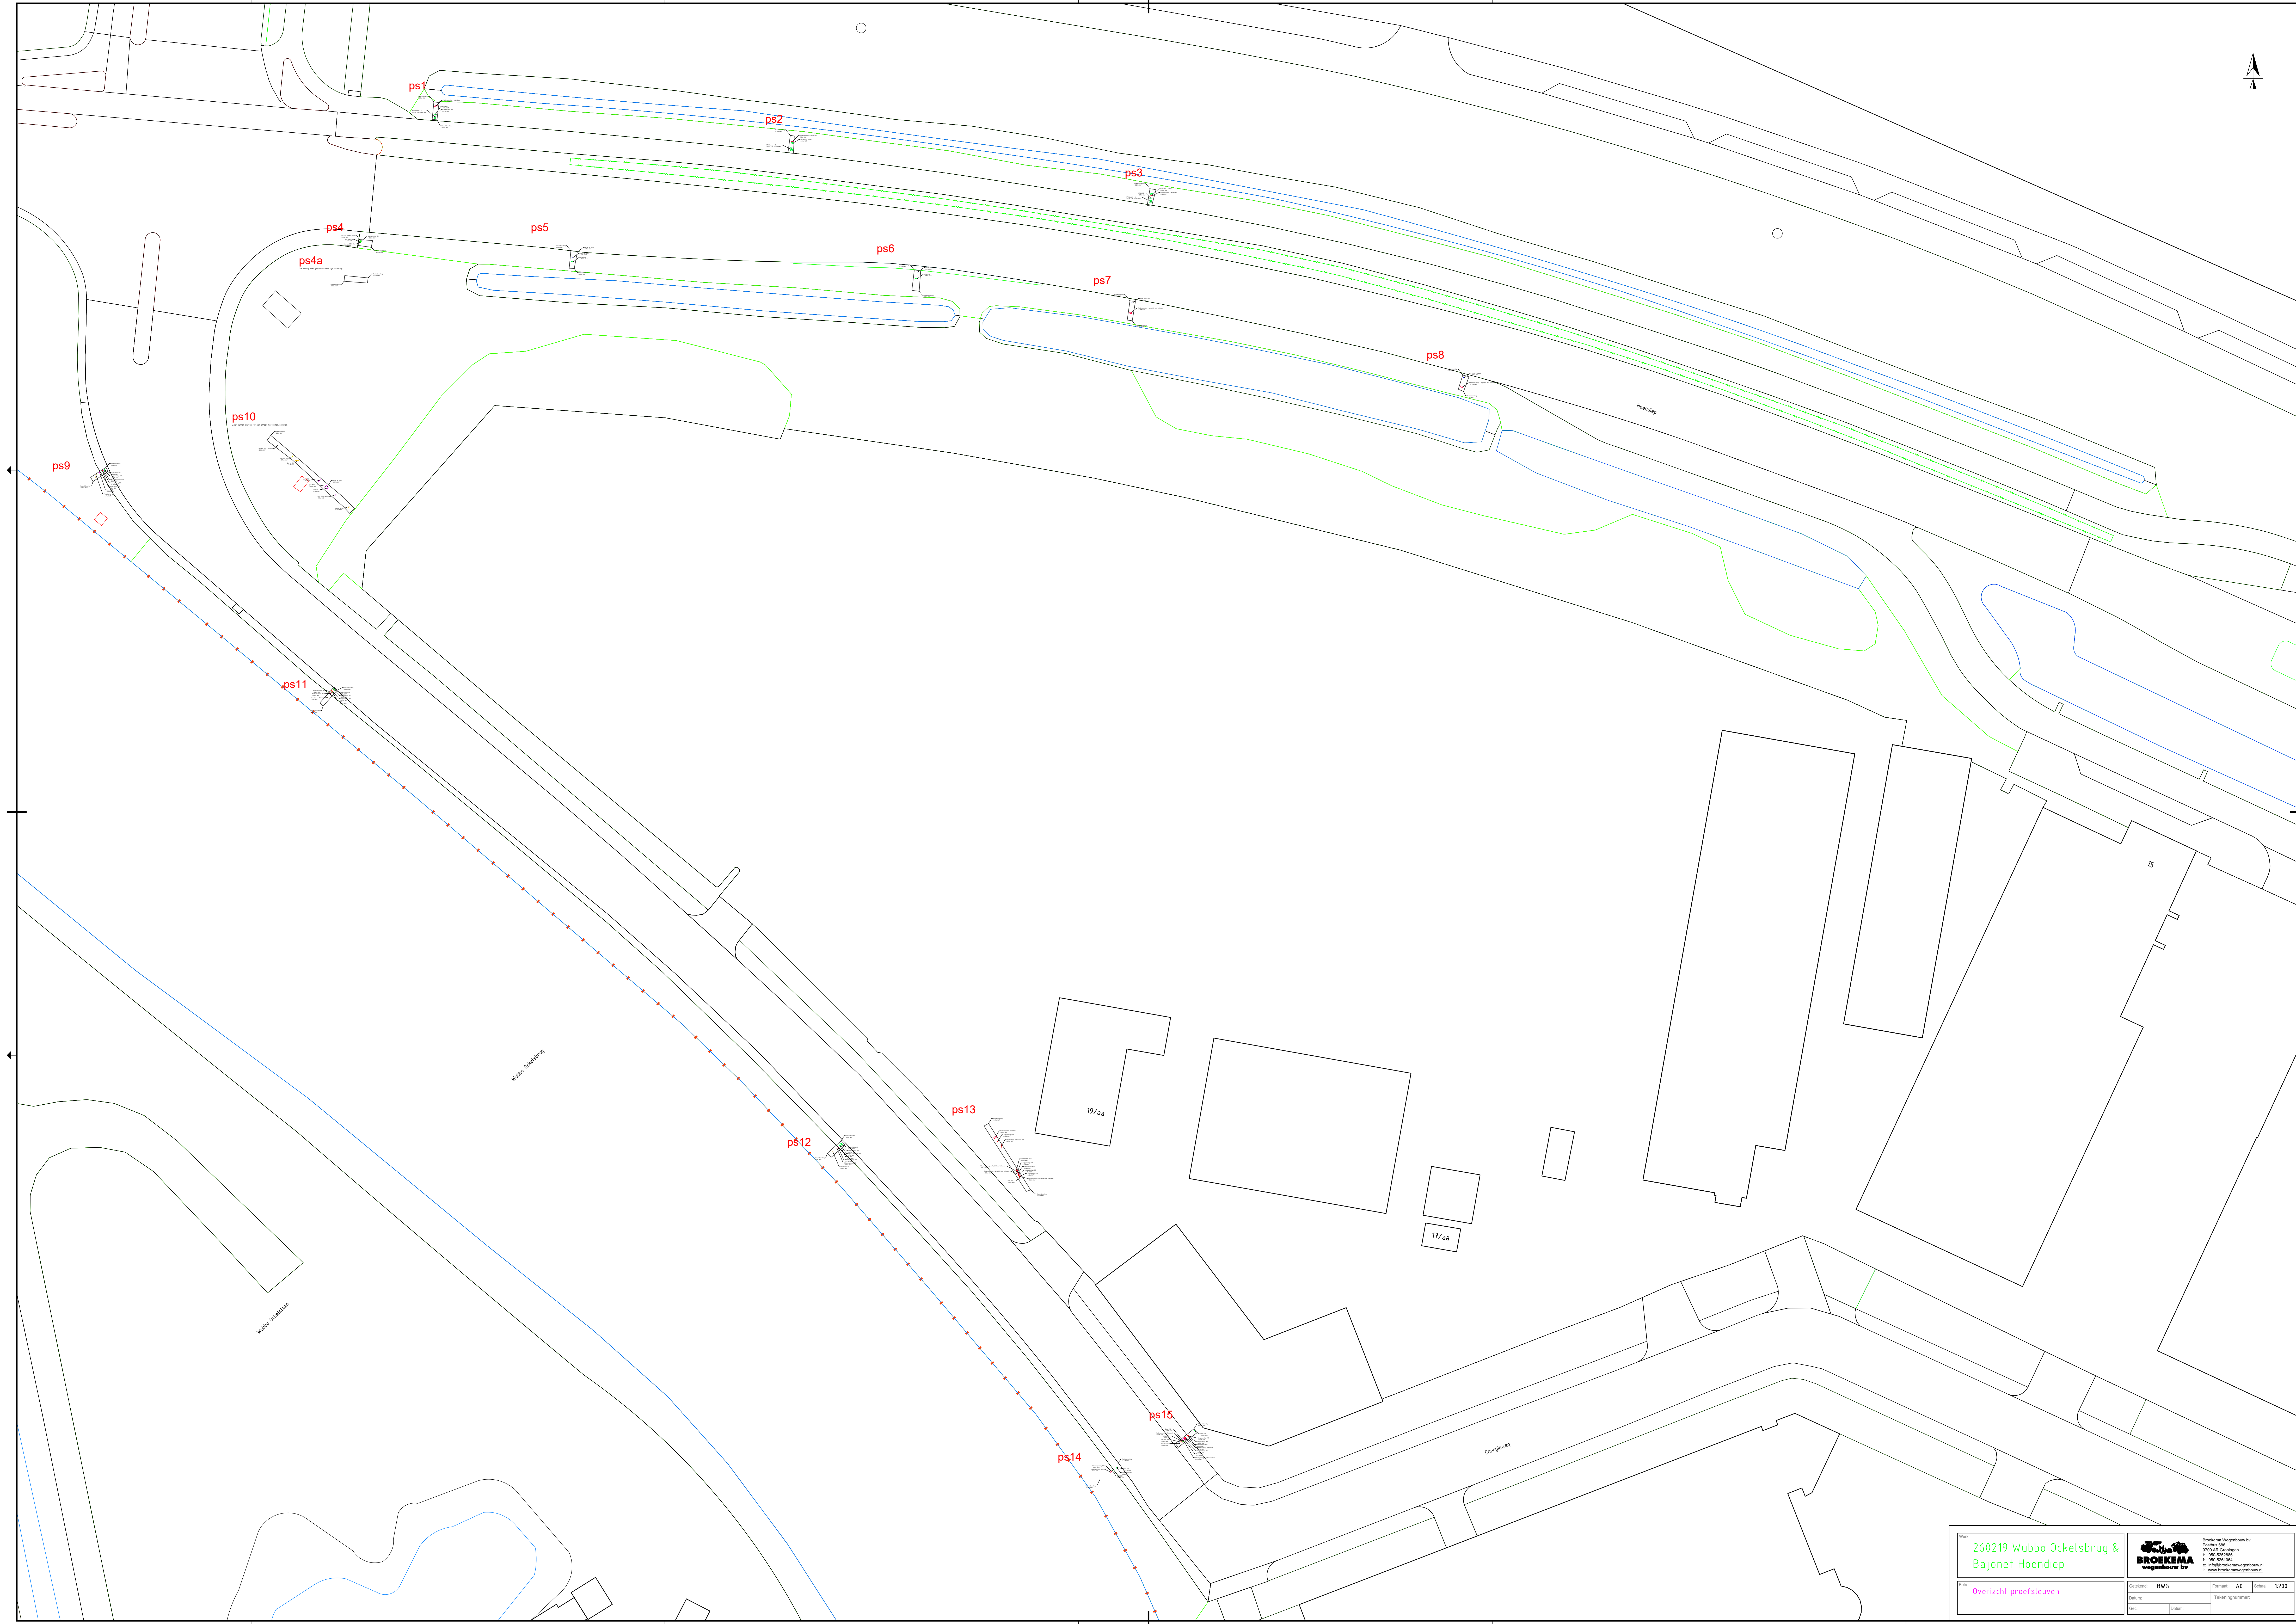


Werk:
260219 Wubbo Ockelsbrug &
Bajonet Hoendiep

Betreft:
Overzicht proefsleuf 1, 4, 4a

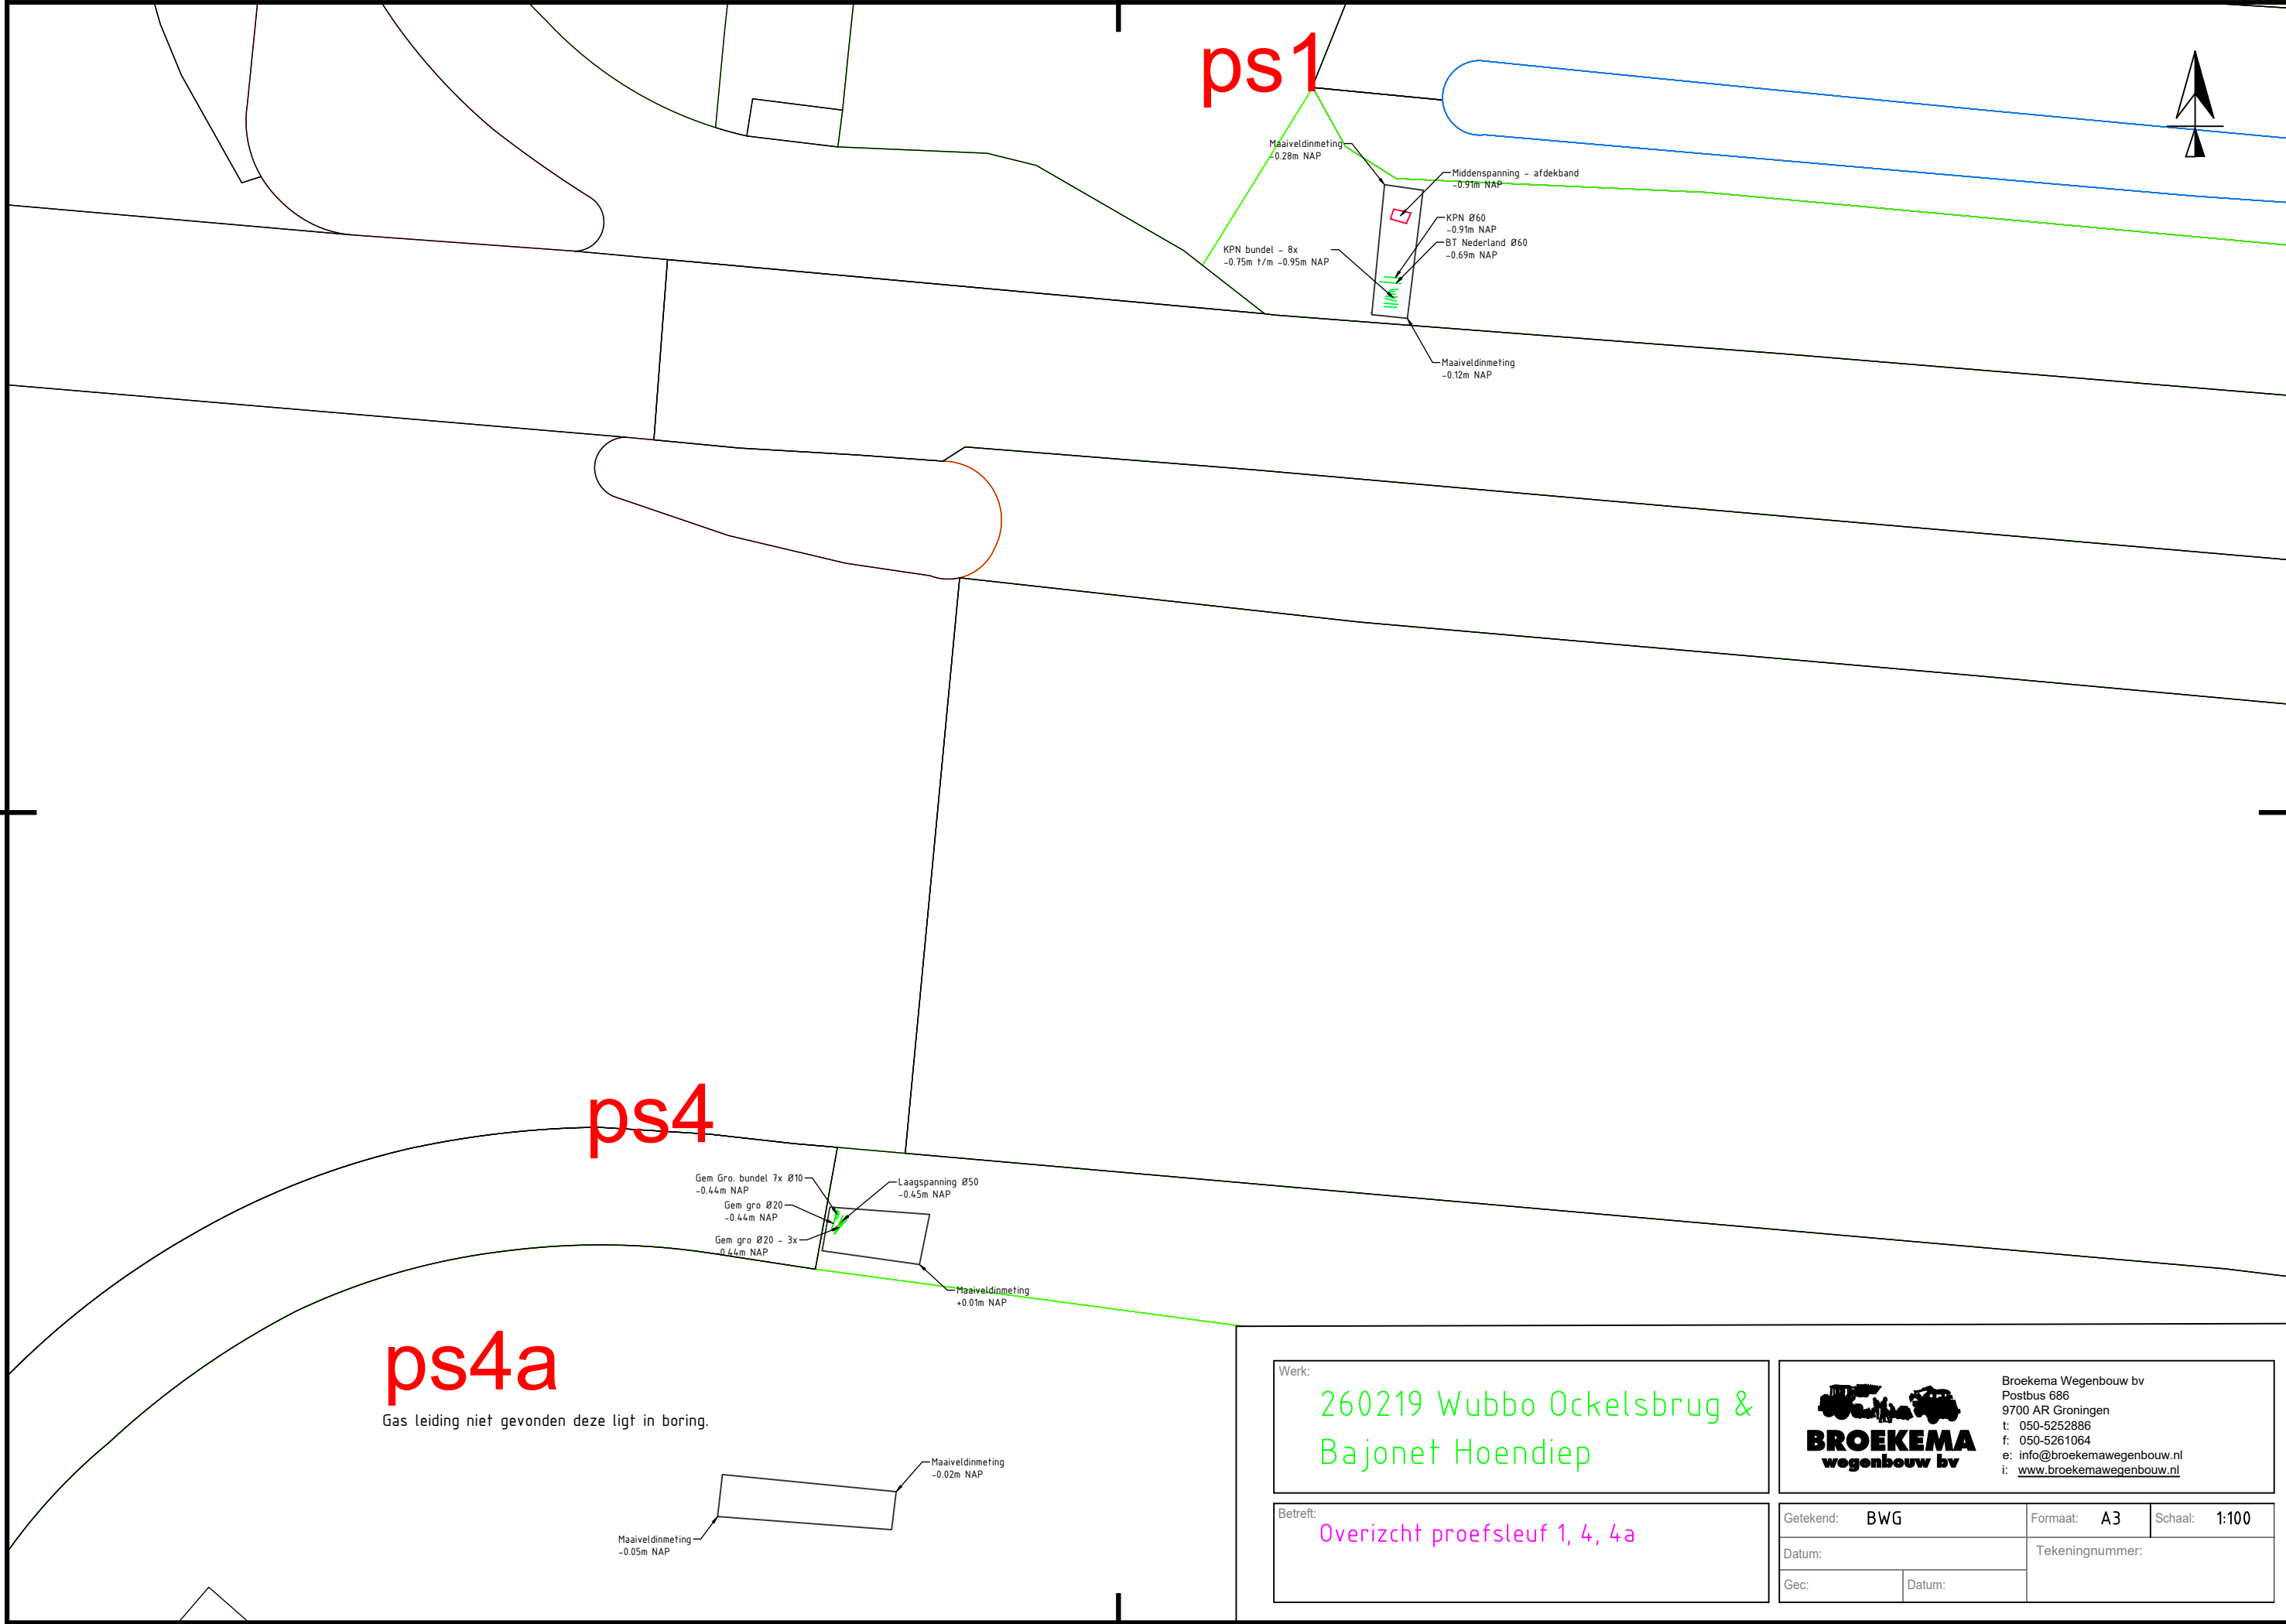

Broekema Wegenbouw bv
Postbus 686
9700 AR Groningen
t: 050-5252886
f: 050-5261064
e: info@broekemawegenbouw.nl
i: www.broekemawegenbouw.nl

Getekend: BWG	Formaat: A3	Schaal: 1:100
Datum:	Tekeningnummer:	
Gec:	Datum:	

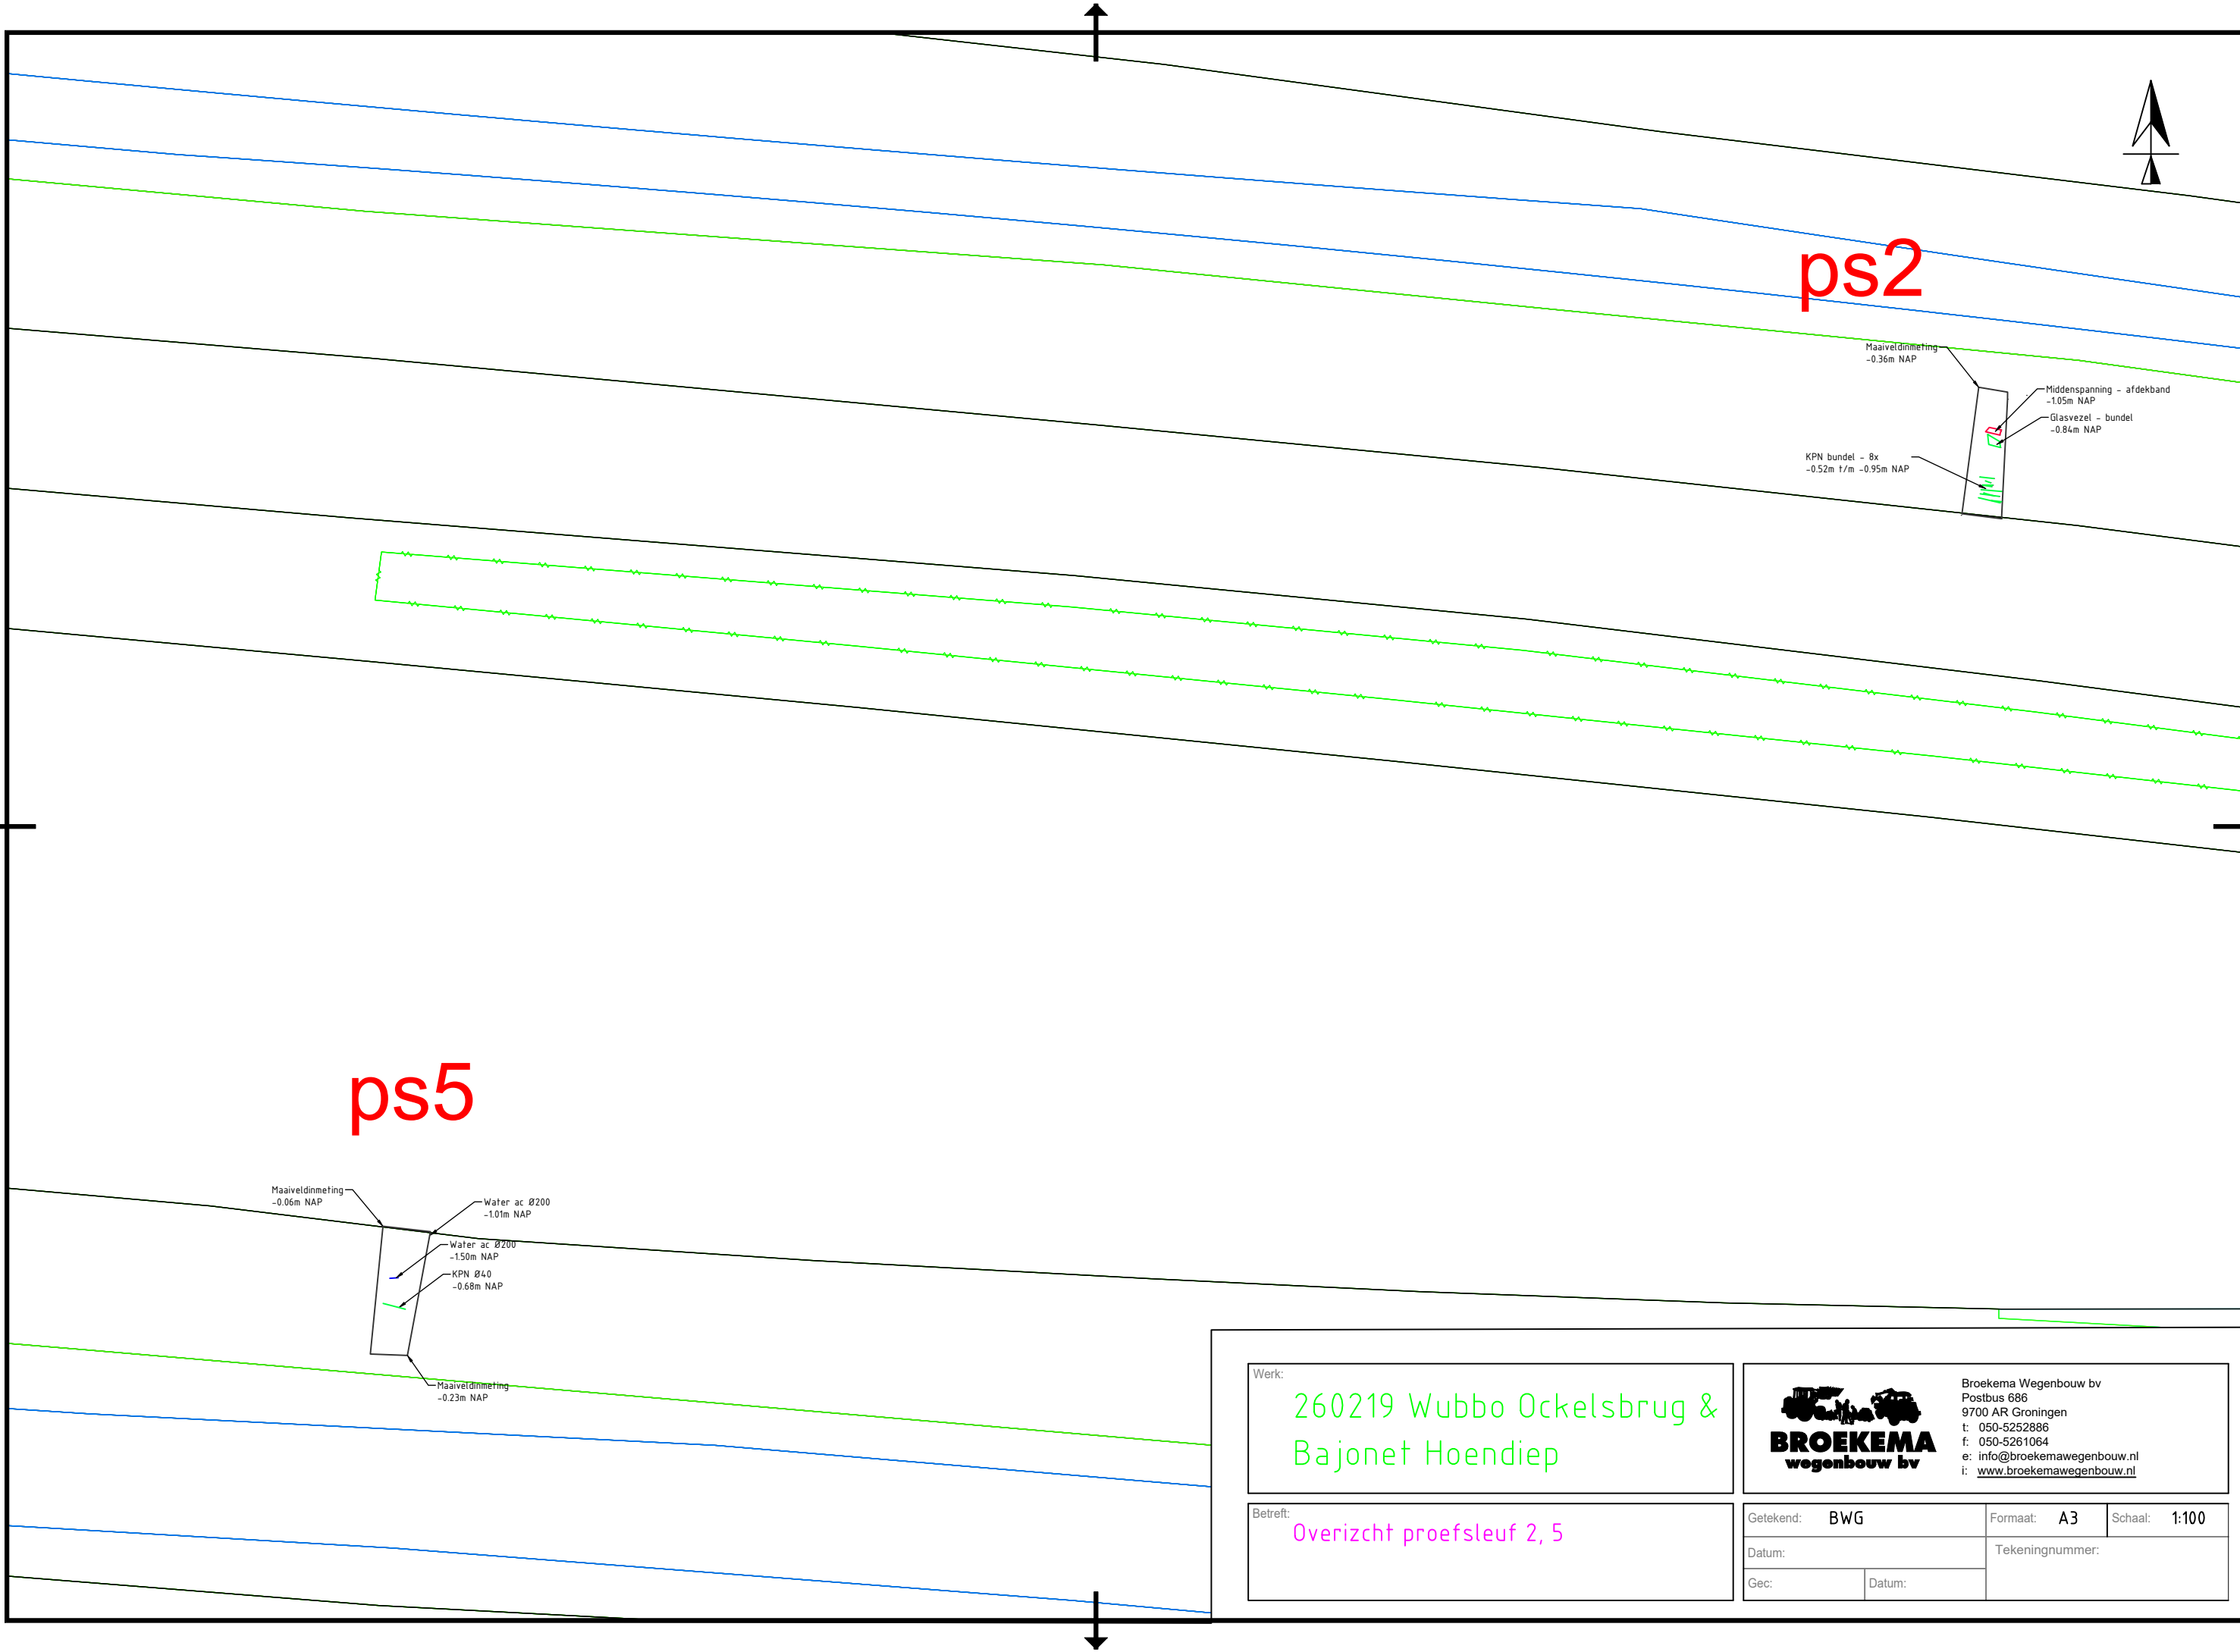

Werk:
260219 Wubbo Ockelsbrug &
Bajonet Hoendiep

Betreft:
Overzicht proefsleuf 2, 5




Broekema Wegenbouw bv
Postbus 686
9700 AR Groningen
t: 050-5252886
f: 050-5261064
e: info@broekemawegenbouw.nl
i: www.broekemawegenbouw.nl


Getekend: BWG	Formaat: A3	Schaal: 1:100
Datum:	Tekeningnummer:	
Gec:	Datum:	




ps3

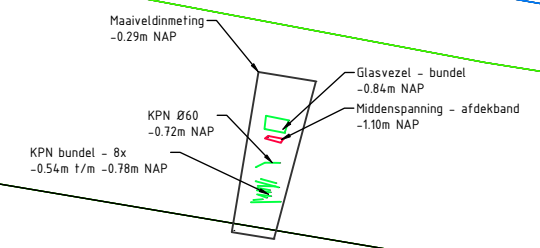

ps6

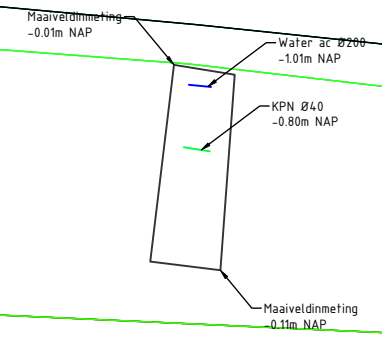

ps7

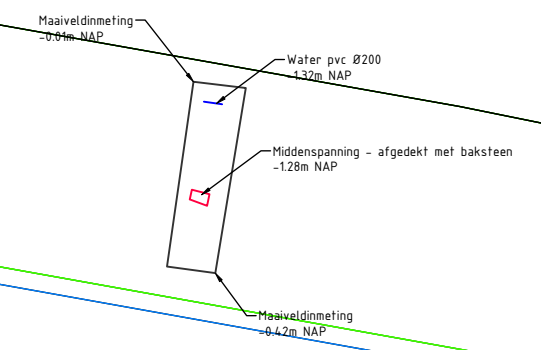

Werk:
260219 Wubbo Ockelsbrug &
Bajonet Hoendiep

Betreft:
Overzicht proefsleuf 3, 6, 7



Broekema Wegenbouw bv
Postbus 686
9700 AR Groningen
t: 050-5252886
f: 050-5261064
e: info@broekemawegenbouw.nl
i: www.broekemawegenbouw.nl

Getekend: BWG	Formaat: A3	Schaal: 1:100
Datum:	Tekeningnummer:	
Gec:	Datum:	



ps10

Sleuf kunnen graven tot aan strook met bomen/struiken

ps9

Maaiveldinmeting
+0.08m NAP

Ziggo afdekband
-0.45m NAP

Laagspanning Ø20
-0.35m NAP

Persriool thyleen Ø63
-0.46m NAP

Laagspanning Ø15
-0.36m NAP

Laagspanning Ø15
-0.33m NAP

Gres Ø80
-0.43m NAP

Persriool pe Ø63
-0.27m NAP

Maaiveldinmeting
+0.30m NAP

Maaiveldinmeting
+0.05m NAP

Thyleen Ø90 - eindpunt
-0.45m NAP

Gas pvc Ø110
-0.74m NAP

Gas pe Ø50
-0.32m NAP

pvc Ø200
-0.71m NAP

Water ac Ø100
-0.97m NAP

pvc Ø200
-0.70m NAP

pvc Ø200
-0.70m NAP

Riool beton Ø1000?
-1.15m NAP

Gas pvc Ø110
-0.79m NAP

Werk:

260219 Wubbo Ockelsbrug &
Bajonet Hoendiep

Betreft:

Overzicht proefsleuf 9,10



Broekema Wegenbouw bv
Postbus 686
9700 AR Groningen
t: 050-5252886
f: 050-5261064
e: info@broekemawegenbouw.nl
i: www.broekemawegenbouw.nl

Getekend: BWG

Formaat: A3

Schaal: 1:100

Datum:


Tekeningnummer:

Gec:

Datum:



ps11

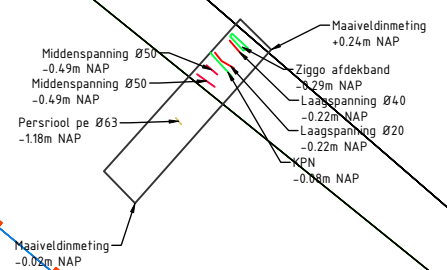

Werk:
260219 Wubbo Ockelsbrug &
Bajonet Hoendiep

Betreft:
Overzicht proefsleuf 11



Broekema Wegenbouw bv
Postbus 686
9700 AR Groningen
t: 050-5252886
f: 050-5261064
e: info@broekemawegenbouw.nl
i: www.broekemawegenbouw.nl

Getekend: BWG	Formaat: A3	Schaal: 1:100
Datum:	Tekeningnummer:	
Gec:	Datum:	



ps13

ps12

- Maaiveldinmeting +0.31m NAP
- Ziggo afdekkand -0.16m NAP
- Laagspanning Ø20 -0.25m NAP
- Ziggo mantelbuis Ø80 -0.11m NAP
- RGN Ø20 -0.15m NAP
- Middenspanning Ø50 -0.63m NAP
- Middenspanning Ø50 -0.65m NAP
- Persriool Ø70 -0.34m NAP

- Maaiveldinmeting +0.43m NAP
- Middenspanning afdekkand -0.09m NAP
- Laagspanning Ø50 +0.19m NAP
- Laagspanning mantelbuis Ø110 +0.19m NAP
- Laagspanning Ø50 -0.05m NAP
- Laagspanning Ø20 -0.12m NAP
- Laagspanning Ø50 -0.08m NAP
- Laagspanning Ø20 -0.10m NAP
- Laagspanning Ø50 -0.16m NAP
- Middenspanning - afgedekt met baksteen -0.40m NAP
- PVC Ø90 +0.01m NAP
- Middenspanning - afgedekt met baksteen -0.34m NAP
- Middenspanning - afgedekt met baksteen -0.34m NAP
- Maaiveldinmeting +0.47m NAP


Werk:
260219 Wubbo Ockelsbrug &
Bajonet Hoendiep

Betreft:
Overzicht proefsleuf 12, 13



Broekema Wegenbouw bv
Postbus 686
9700 AR Groningen
t: 050-5252886
f: 050-5261064
e: info@broekemawegenbouw.nl
i: www.broekemawegenbouw.nl

Getekend: BWG	Formaat: A3	Schaal: 1:100
Datum:	Tekeningnummer:	
Gec:	Datum:	

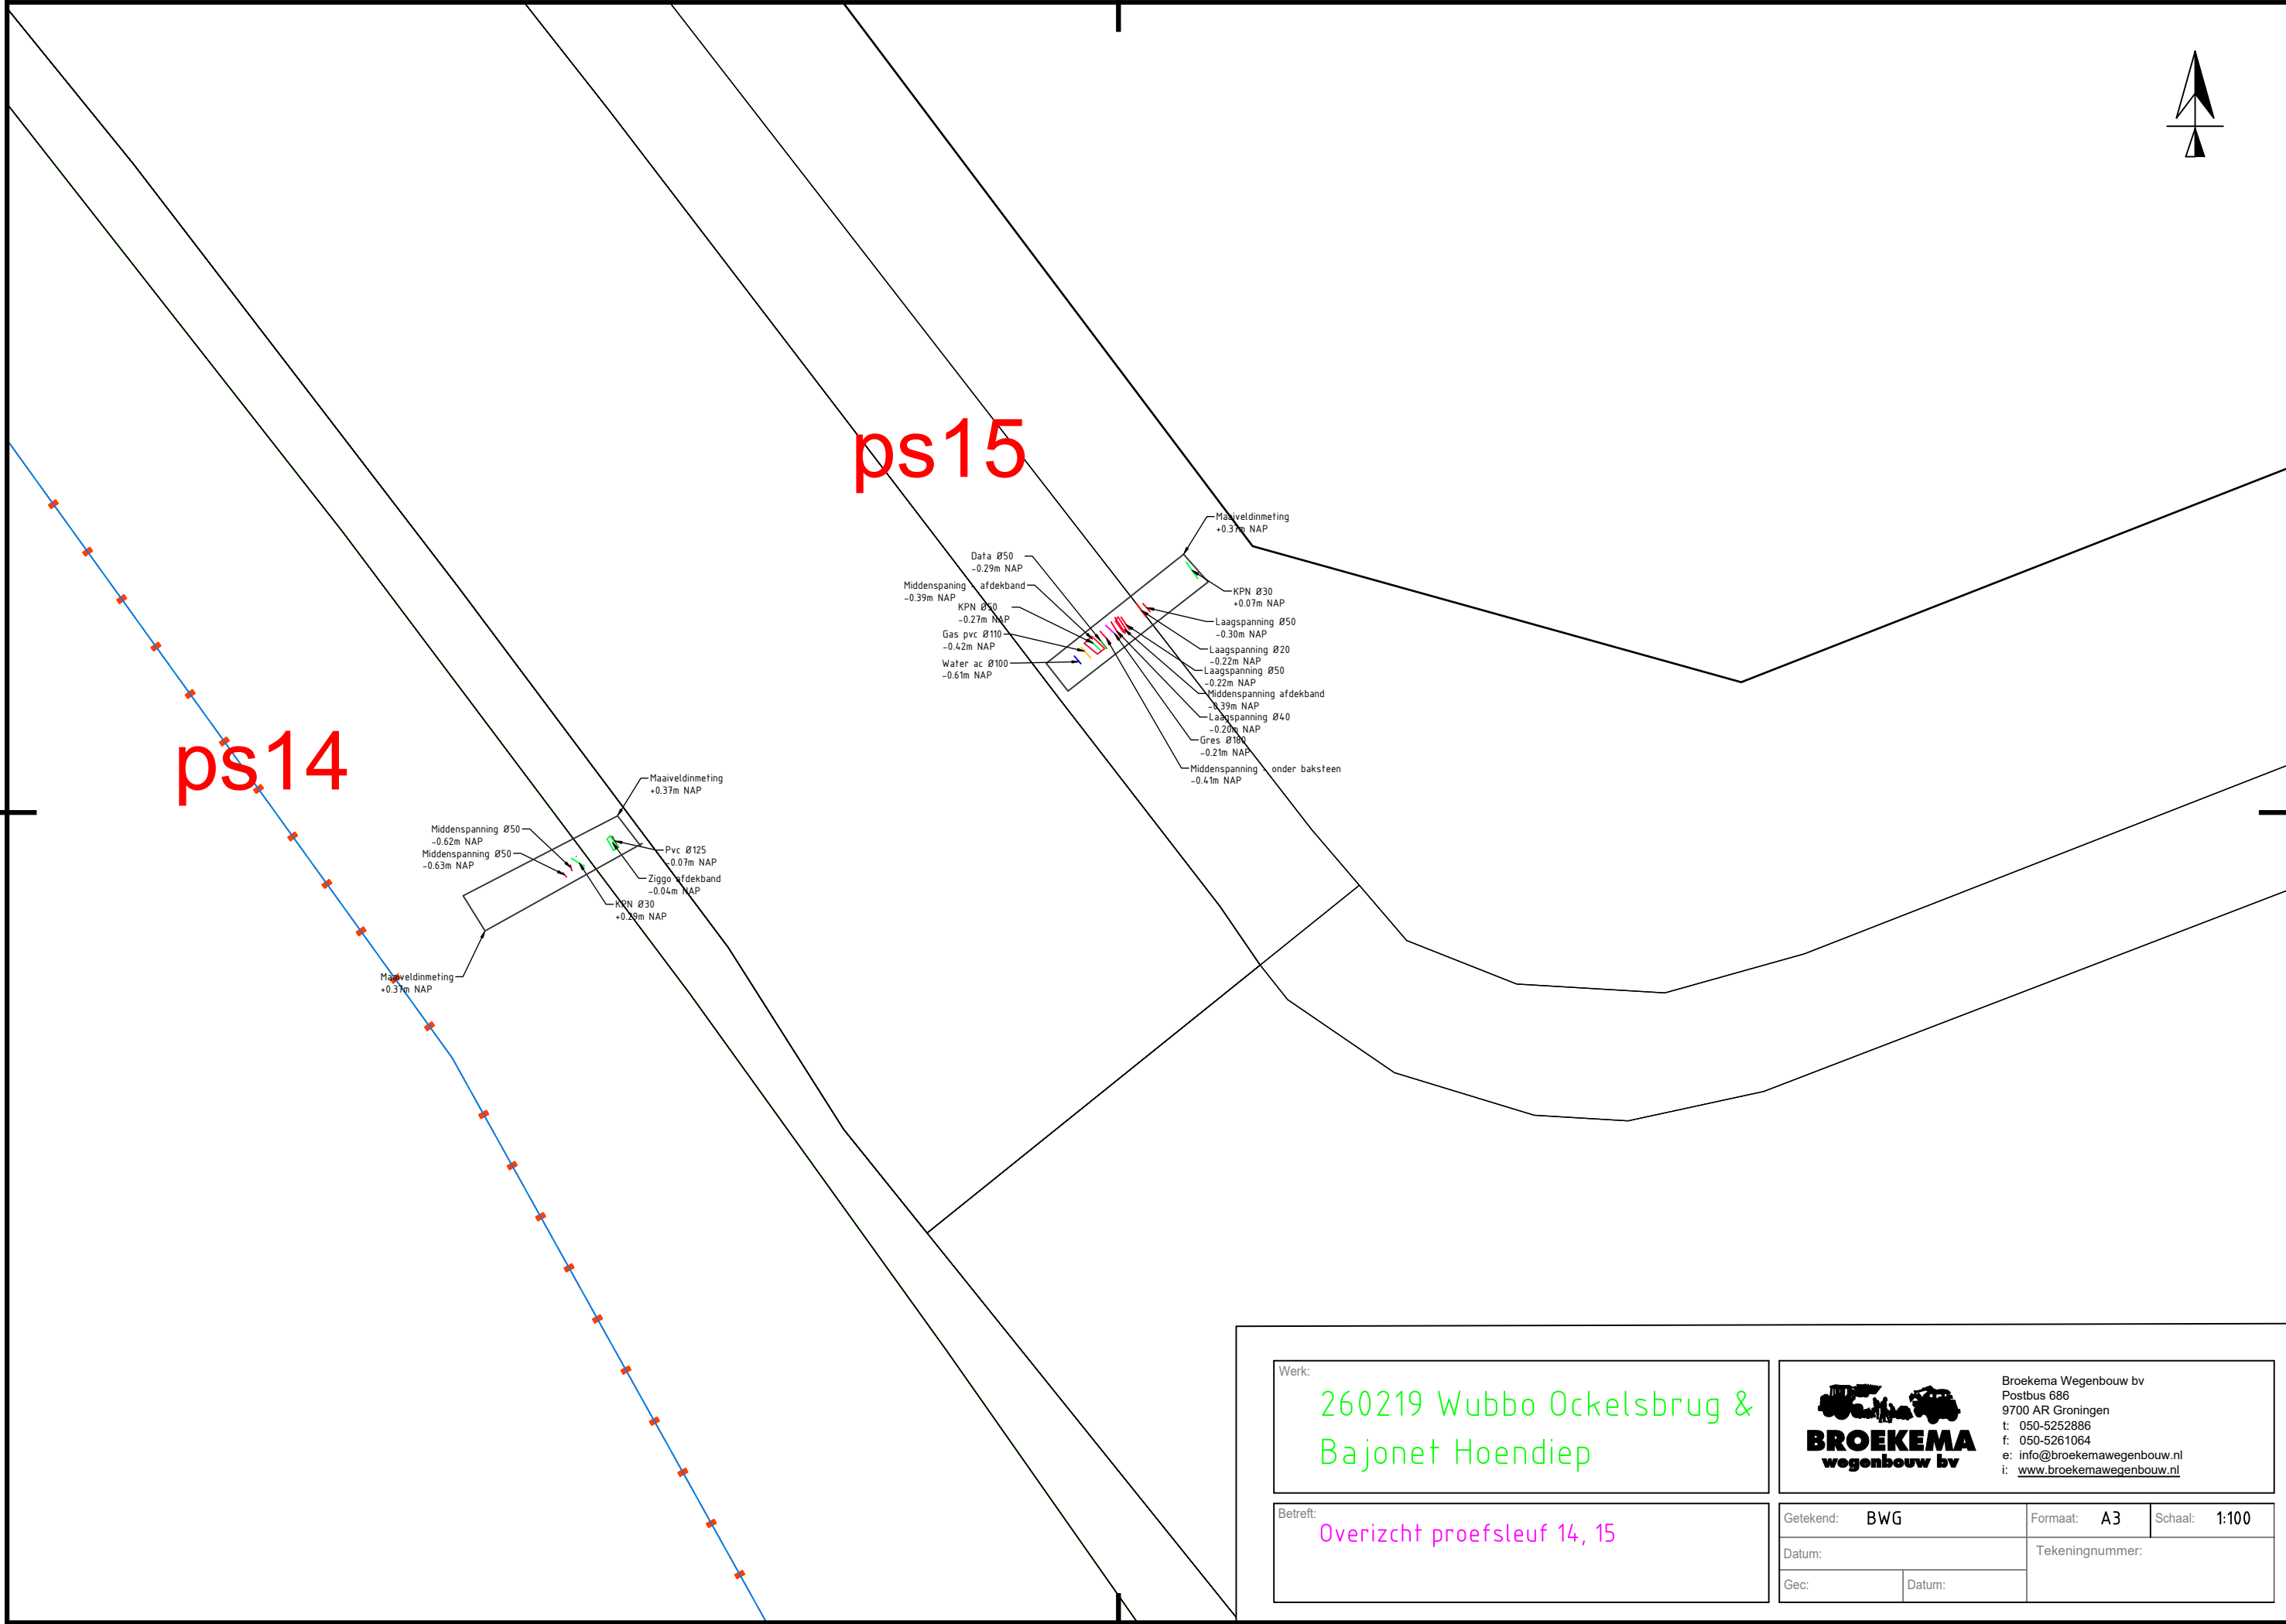

Werk:
260219 Wubbo Ockelsbrug &
Bajonet Hoendiep

Betreft:
Overzicht proefsleuf 14, 15



Broekema Wegenbouw bv
Postbus 686
9700 AR Groningen
t: 050-5252886
f: 050-5261064
e: info@broekemawegenbouw.nl
i: www.broekemawegenbouw.nl

Getekend: BWG	Formaat: A3	Schaal: 1:100
Datum:	Tekeningnummer:	
Gec:	Datum:	