

RAPPORT

Analyse proefsleufgegevens Gemeente Stein

Analyse van 52 st. proefsleuven

Klant: Gemeente Stein

Referentie: BI3366-RHD-XX-XX-RP-X-0002

Status: Concept/1

Datum: 16 January 2026

HASKONING NEDERLAND B.V.

Leidseveer 4
3511 SB Utrecht
Netherlands
Mobility & Infrastructure
Trade register number: 56515154

Telefoon: +31 88 348 55 00
E-mail: info@haskoning.com
Website: haskoning.com

Titel document: Analyse proefsleufgegevens Gemeente Stein
Ondertitel: Analyse van 52 st. proefsleuven
Referentie: BI3366-RHD-XX-XX-RP-X-0002
Uw kenmerk: Addy Bouwens
Status: Concept/1
Datum: 16 January 2026
Projectnaam: 1
Projectnummer: BI3366
Auteur(s): Jim van der Want

Opgesteld door: [Click here to enter text.](#)

Gecontroleerd door: Mirko Lijesen

Datum: xx-xx-xxxx

Goedgekeurd door: Mirko Lijesen

Datum: xx-xx-xxxx

Classificatie: Beperkt verspreid

Behoudens andersluidende afspraken met de Opdrachtgever, mag niets uit dit document worden verveelvoudigd of openbaar gemaakt of worden gebruikt voor een ander doel dan waarvoor het document is vervaardigd. Haskoning Nederland B.V. aanvaardt geen enkele verantwoordelijkheid of aansprakelijkheid voor dit document, anders dan jegens de Opdrachtgever.

Let op: dit document bevat mogelijk persoonsgegevens van medewerkers van Haskoning Nederland B.V. Voordat publicatie plaatsvindt (of anderszins openbaarmaking), dient dit document te worden geanonimiseerd of dient toestemming te worden verkregen om dit document met persoonsgegevens te publiceren. Dit hoeft niet als wet- of regelgeving anonimiseren niet toestaat. Dit document kan zijn opgesteld met behulp van kunstmatige intelligentie (AI); alle door AI gegenereerde inhoud is beoordeeld en gevalideerd door onze experts.

Inhoud

1	Inleiding	4
2	Analyse serie 1.1 t/m 1.36	5
3	Analyse serie 1 t/m 26 (aanvullend)	23
4	Conclusie	31

Bijlagen

Bijlage 1, Tabel bevindingen

1 Inleiding

Op 2 december 2025 heeft de Gemeente Stein de resultaten van de proefsleuven ter beschikking gesteld aan Haskoning om te analyseren.

Dit document beschouwd de resultaten.


Er zijn in totaal 36 proefsleuven gegraven t.b.v. het project Doorfietspad Stein.

Er zijn daarnaast in totaal nog 26 proefsleuven gegraven door de gemeente ondersteunend aan project Doorfietspad Stein. In aanvulling op het document *BI3366-RHD-XX-XX-ME-X-0001* zijn deze aangevuld in dit document.

Voor de serie van 36 proefsleuven 1.1 t/m 1.36 zijn wel foto's gemaakt, voor serie 1 t/m 26 niet.

2 Analyse serie 1.1 t/m 1.36

1.1; coördinaat 182858.713, 331180.794

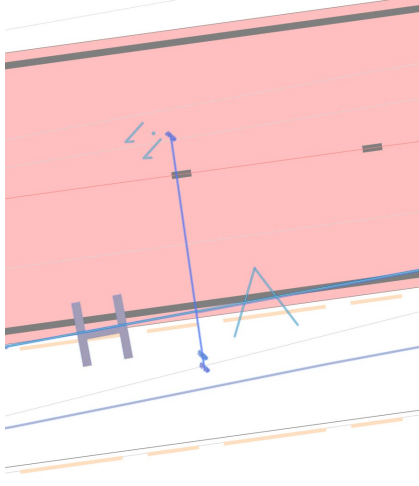


In bovenstaande proefsleuf is 1st. datakabel (PPS) gevonden.

Hier was de verwachte inhoud 3st. datakabel (Ziggo en PPS).

Resultaat: -2 kabels/leidingen

1.2; coördinaat 182807.968, 331147.219

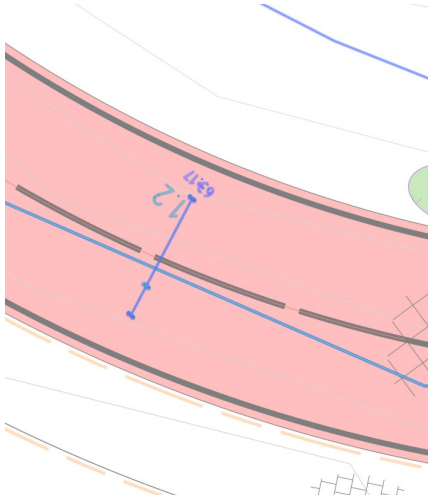


In bovenstaande proefsleuf is 1st. datakabel (PPS) gevonden.

Hier was de verwachte inhoud 1st. datakabel (PPS).

Resultaat: Exacte match

1.3; coördinaat 182793.186, 331107.869

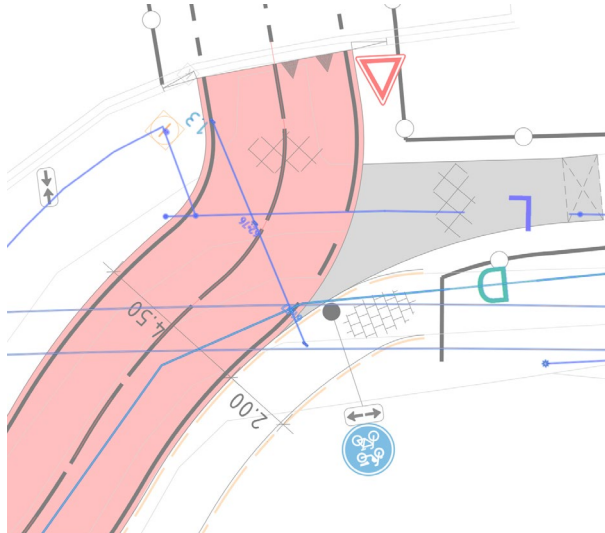


In bovenstaande proefsleuf is 1st. datakabel (PPS) en 1st. gas hoge druk (Enexis) en 1st. laagspanning (Enexis) gevonden.

Hier was de verwachte inhoud 1st. datakabel (PPS), 2st. gas hoge druk (Enexis) en 1st. laagspanning (Enexis).

Resultaat: -1 kabels/leidingen

1.4; coördinaat 182818.029, 331101.419

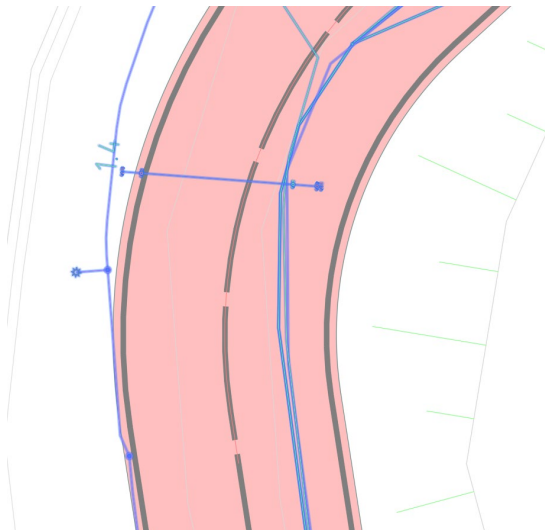

In bovenstaande proefsleuf is 1st. datakabel (Eurofiber) en 2st. laagspanning (Enexis) gevonden.

Hier was de verwachte inhoud 3st. datakabel (Eurofiber) en 2st. laagspanning (Enexis)

Resultaat: -2 kabels/leidingen

1.5; coördinaat 182853.984, 331066.988




In bovenstaande proefsleuf is 2st. datakabel (Ziggo, Eurofiber) en 1st. laagspanning (Enexis) gevonden.

Hier was de verwachte inhoud 2st. datakabel (Ziggo, Eurofiber) en 1st. laagspanning (Enexis)

Resultaat: Exacte match

1.6; coördinaat 182869.079, 330989.361

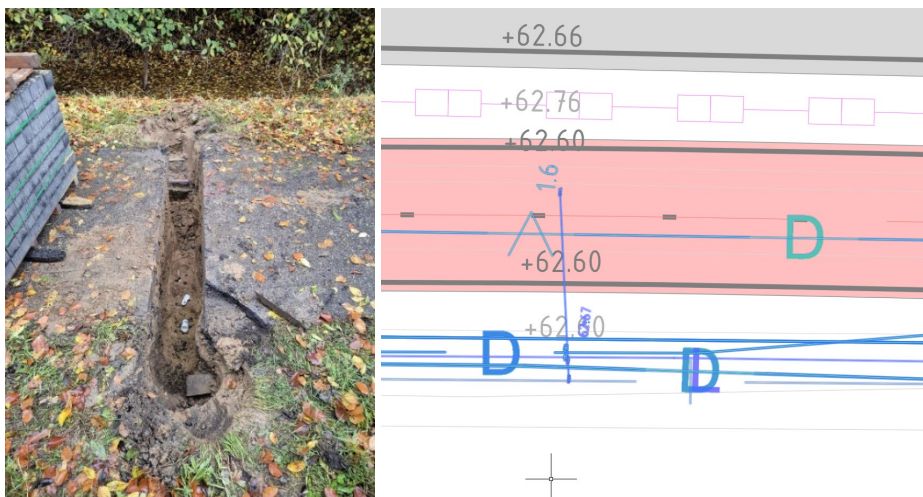


In bovenstaande proefsleuf is 3st. datakabel (Ziggo, Eurofiber en Rijkswaterstaat) en 1st. laagspanning (Enexis) gevonden.

Hier was de verwachte inhoud 4st. datakabel (Ziggo, Eurofiber en Rijkswaterstaat), 1st. gas hoge druk (Enexis) en 1st. laagspanning (Enexis).

Resultaat: -2 kabels/leidingen

1.7; coördinaat 182878.967, 330889.882

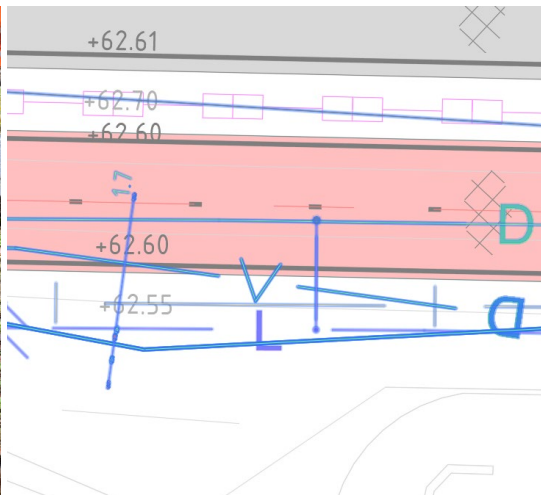


In bovenstaande proefsleuf is 1st. datakabel (Ziggo), 1st. petrochemie (Circle Infra Services) en 1st. laagspanning (Enexis) gevonden.

Hier was de verwachte inhoud 3st. datakabel (Ziggo en Eurofiber), 1st. petrochemie (Circle Infra Services) en 1st. laagspanning (Enexis).

Resultaat: -2 kabels/leidingen

1.8; coördinaat 182886.813, 330815.295

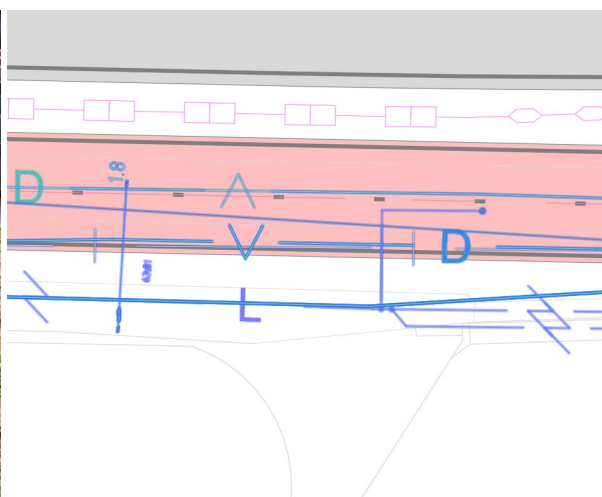


In bovenstaande proefsleuf is 9st. datakabel (Ziggo en Eurofiber) en 1st. laagspanning (Enexis) gevonden.

Hier was de verwachte inhoud 3st. datakabel (Ziggo en Eurofiber), 1st. petrochemie (Circle Infra Services) en 1st. laagspanning (Enexis).

Resultaat: +5 kabels/leidingen, en andere inhoud

1.9; coördinaat 182886.813, 330815.295

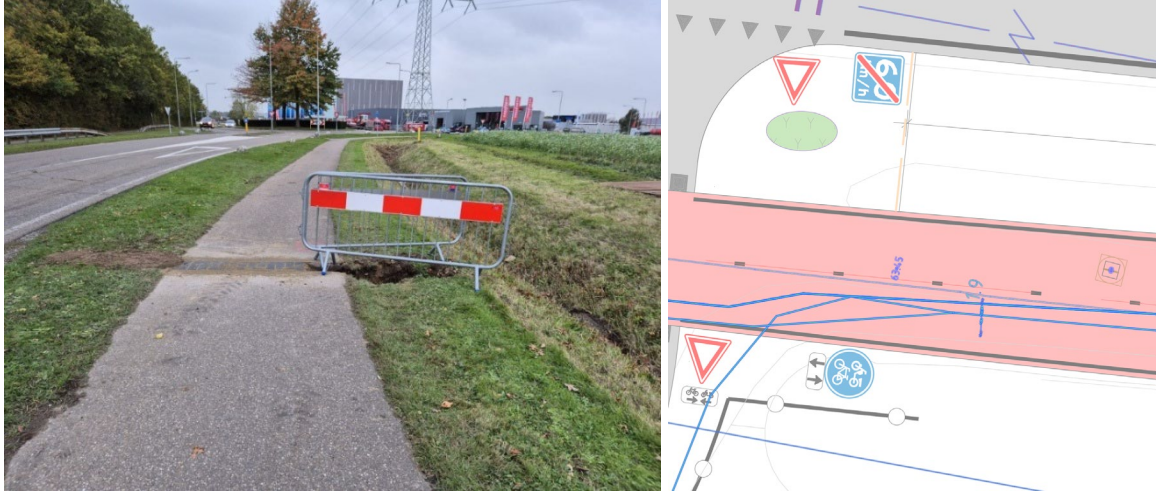

In bovenstaande proefsleuf is 4st. datakabel (Ziggo en Eurofiber) gevonden.

Hier was de verwachte inhoud 4st. datakabel (Ziggo en Eurofiber) en 1st. petrochemie (Circle Infra Services).

Resultaat: -1 kabels/leidingen

1.10; coördinaat 182917.963, 330666.128




In bovenstaande proefsleuf is 1st. datakabel (KPN) gevonden.

Hier was de verwachte inhoud 1st. datakabel (KPN).

Resultaat: Exacte match

1.11; coördinaat 182998.570, 330285.954

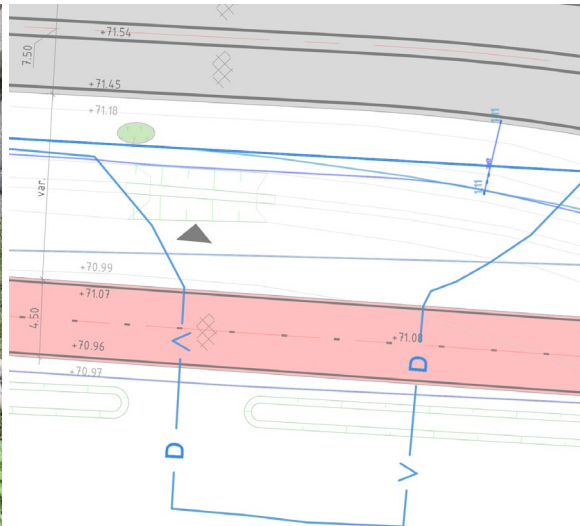


In bovenstaande proefsleuf is 2st. datakabel (Ziggo en Eurofiber) en 1st. laagspanning (Enexis) gevonden.

Hier was de verwachte inhoud 2st. datakabel (Ziggo en Eurofiber) en 1st. laagspanning (Enexis).

Resultaat: Exacte match

1.12; coördinaat 182971.282, 330201.130

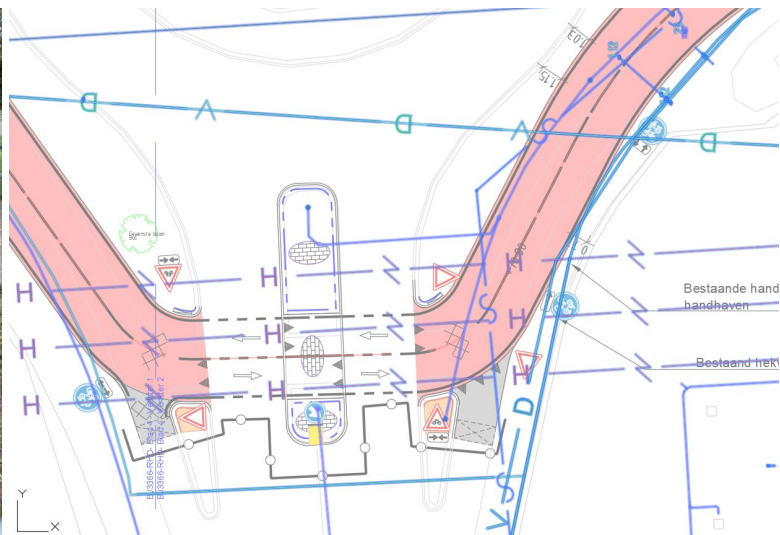


In bovenstaande proefsleuf is 6st. datakabel PPS en Ziggo) en 1st. laagspanning (Enexis) gevonden.

Hier was de verwachte inhoud 2st. datakabel (PPS en Ziggo), 1st. waterleiding (NVWL) en 1st. laagspanning (Enexis).

Resultaat: +3 kabels/leidingen

1.13 coördinaat 183015.541, 329707.382

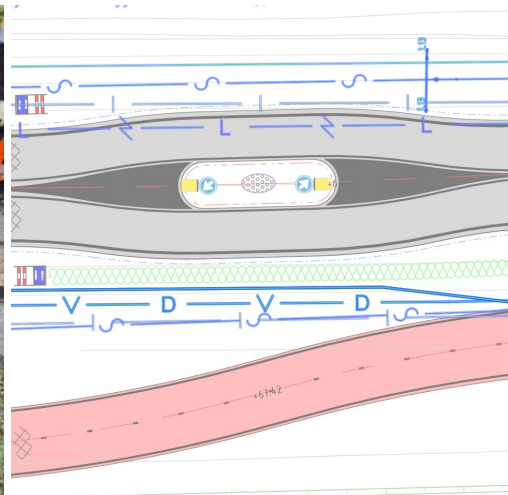


In bovenstaande proefsleuf is 1st. laagspanning (Enexis) gevonden.

Hier was de verwachte inhoud 1st. datakabel (KPN), 1st. waterleiding (NVWL), 1st. petrochemie (Circle Infra Services) en 1st. laagspanning (Enexis).

Resultaat: -3 kabels/leidingen

1.14 coördinaat 183010.183, 329602.818

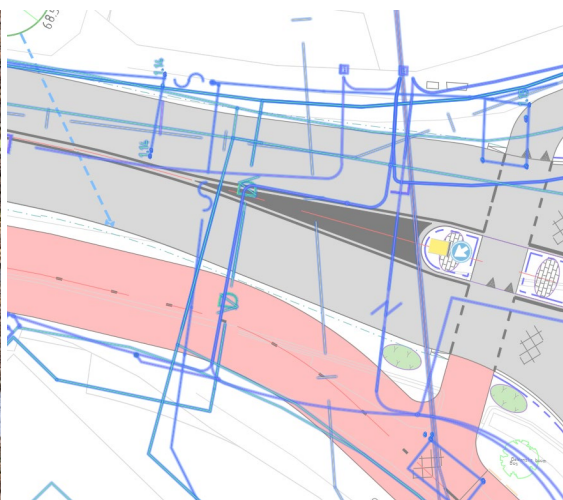


In bovenstaande proefsleuf is 1st. laagspanning (Enexis) gevonden.

Hier was de verwachte inhoud 3st. datakabel (KPN en Eurofiber), 1st. waterleiding (NVWL), 1st. petrochemie (Circle Infra Services) en 1st. laagspanning (Enexis).

Resultaat: -5 kabels/leidingen

1.15 coördinaat 183014.119, 329585.208

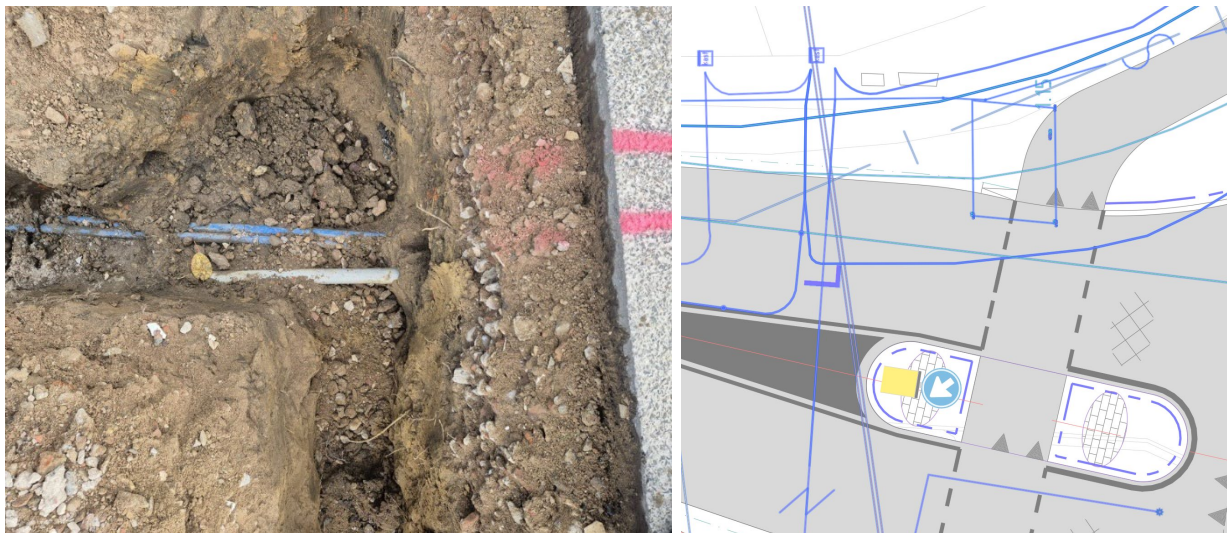

In bovenstaande proefsleuf is 2st. datakabel (KPN) en 1st. laagspanning (Enexis) gevonden.

Hier was de verwachte inhoud 2st. datakabel (KPN), 1st. waterleiding (NVWL) en 1st. petrochemie (Circle Infra Services).

Resultaat: -1 kabels/leidingen

1.16 coördinaat 182993.872, 329584.291




In bovenstaande proefsleuf is niets gevonden.

Hier was de verwachte inhoud 2st. buisleiding gevaarlijke inhoud (PPS).

Resultaat: -2 kabels/leidingen

1.17 coördinaat 182948.584, 329628.295

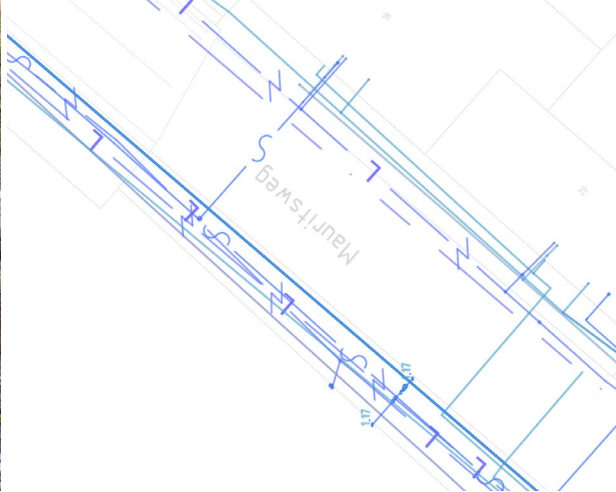


In bovenstaande proefsleuf is 7st. datakabel (Ziggo en KPN), 1st. onbekende leiding en 2st. laagspanning (Enexis) gevonden.

Hier was de verwachte inhoud 2st. datakabel (Ziggo en KPN), 1st. waterleiding (NVWL), 2st. buisleiding gevaarlijke inhoud (Gasunie) en 2st. laagspanning (Enexis).

Resultaat: +2 kabels/leidingen, en andere inhoud

1.18 coördinaat 182947.593, 329558.924

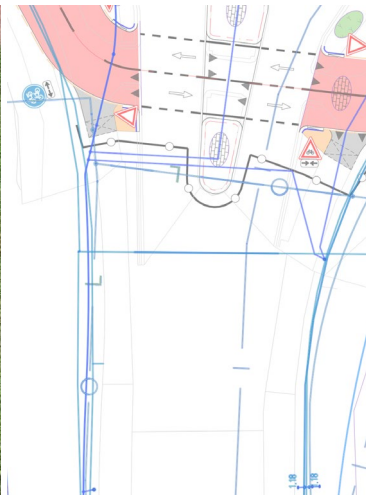


In bovenstaande proefsleuf is 2st. datakabel (Eurofiber en KPN) en 1st. laagspanning (Enexis) gevonden.

Hier was de verwachte inhoud 2st. datakabel (Eurofiber en KPN) en 1st. hogedruk gasleiding.

Resultaat: Aantal correct, en andere inhoud

1.19 coördinaat 182978.641, 329546.058

(geen foto)

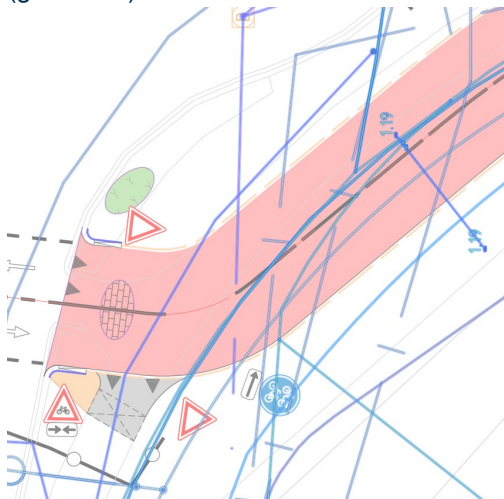


In bovenstaande proefsleuf is 2st. datakabel (Eurofiber en KPN) gevonden.

Hier was de verwachte inhoud 3st. datakabel (Eurofiber en KPN), 1st. middenspanning (Enexis) en 1st. hogedruk gasleiding (Enexis).

Resultaat: -3 kabels/leidingen

1.20 coördinaat 182988.166, 329515.493

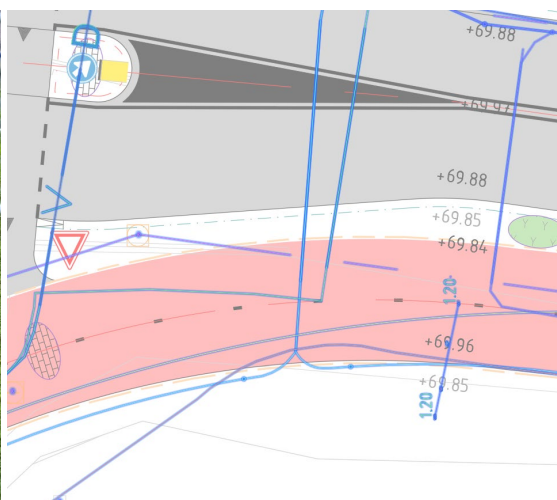

In bovenstaande proefsleuf is 1st. hogedruk gasleiding (Enexis) en 1st. laagspanning (Enexis) gevonden.

Hier was de verwachte inhoud 1st. hogedruk gasleiding (Enexis), 1st. buisleiding gevaarlijke inhoud (Gasunie) en 1st. laagspanning (Enexis).

Resultaat: -1 kabels/leidingen

1.21 coördinaat 182986.418, 329506.833




In bovenstaande proefsleuf is 4st. laagspanning (Enexis), 2st. mantelbuis onbekend en 1st. hoge druk gasleiding (Enexis) gevonden.

Hier was de verwachte inhoud 1st. middenspanning (Enexis).

Resultaat: +6 kabels/leidingen

1.22 coördinaat 182981.186, 329494.533

(geen foto)

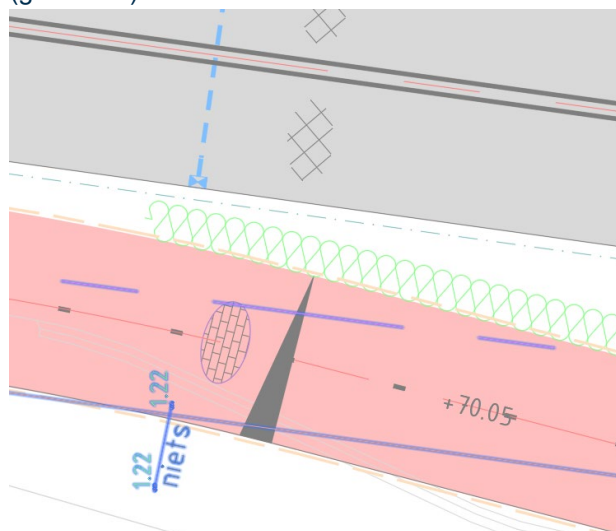

In deze proefsleuf is niets gevonden.

Hier was de verwachte inhoud 1st. buisleiding gevaarlijke inhoud (Gasunie).

Resultaat: -1 kabels/leidingen

1.23 coördinaat 182981.186, 329494.533




In bovenstaande proefsleuf is 3st. datakabel (PPS, KPN en Eurofiber), 1st. buisleiding gevaarlijke inhoud (PPS) en 3st. laagspanning gevonden

Hier was de verwachte inhoud 4st. datakabel gevonden (PPS, KPN en Eurofiber), 1st. buisleiding gevaarlijke inhoud (PPS), 1st. laagspanning (Enexis), 1st. waterleiding (NVWL) en 1st. vrijval riool (Gemeente Stein).

Resultaat: -1 kabels/leidingen

1.24 coördinaat 182990.549, 329438.796

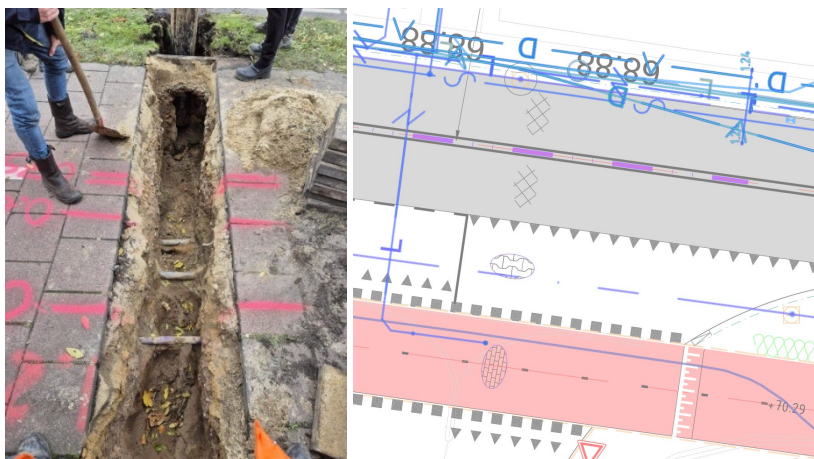


In bovenstaande proefsleuf is 1st. datakabel (Eurofiber), 1st. lage druk gas (Enexis) en 3st. laagspanning (Enexis) gevonden.

Hier was de verwachte inhoud 4st. datakabel (Eurofiber en PPS), 1st. lage druk gas (Enexis), 1st. waterleiding (NVWL), 1st. middenspanning (Enexis), 1st. vrijval riool (Gemeente Stein) en 3st. laagspanning (Enexis).

Resultaat: -5 kabels/leidingen

1.25 coördinaat 182977.545, 329339.926

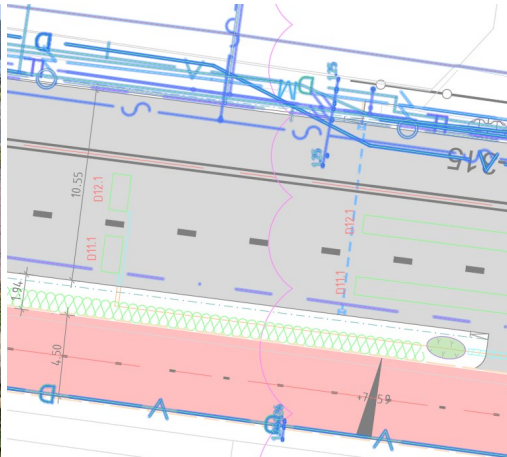


In bovenstaande proefsleuf is 3st. datakabel (Eurofiber en PPS), 1st. lage druk gas (Enexis), 1st. vrijverval riool (Gemeente Stein) en 1st. laagspanning (Enexis) gevonden.

Hier was de verwachte inhoud 4st. datakabel (Eurofiber en PPS), 1st. lage druk gas (Enexis), 1st. waterleiding (NVWL), 1st. middenspanning (Enexis), 1st. vrijverval riool (Gemeente Stein) en 3st. laagspanning (Enexis).

Resultaat: -5 kabels/leidingen

1.26 coördinaat 182957.710, 329343.004

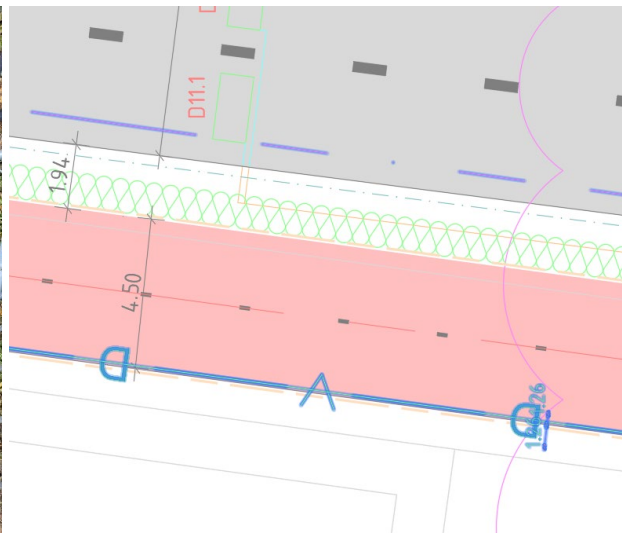


In bovenstaande proefsleuf is buisleiding gevaarlijke inhoud (Gasunie) gevonden.

Hier was de verwachte inhoud 2st. datakabel (PPS).

Resultaat: -1 kabels/leidingen, en andere inhoud

1.27 coördinaat 182969.259, 329225.563

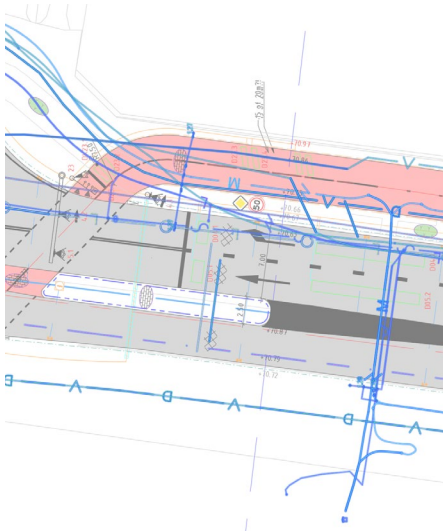


In bovenstaande proefsleuf is 3st. datakabel (PPS, KPN), 6st. laagspanning (Enexis) en 1st. gas lage druk (Enexis) gevonden

Hier was de verwachte inhoud 3st. datakabel (PPS, KPN), 1 st. laagspanning (Enexis), 1st. middenspanning (Enexis), 1st. waterleiding (NVWL) en 1st. gas lage druk (Enexis).

Resultaat: +3 kabels/leidingen, en andere inhoud

1.28 coördinaat 182945.817, 329208.704

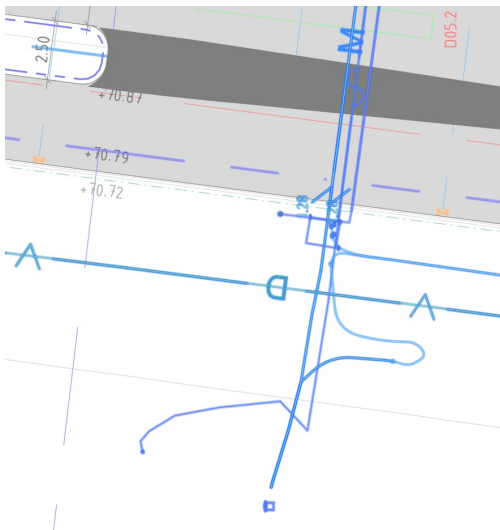


In bovenstaande proefsleuf is 3st. laagspanning (Enexis) en 1st. waterleiding (NVWL) gevonden.

Hier was de verwachte inhoud 2st. middenspanning (Enexis) en 1st. waterleiding (NVWL).

Resultaat: +1 kabels/leidingen

1.29 coördinaat 182953.498, 329174.941

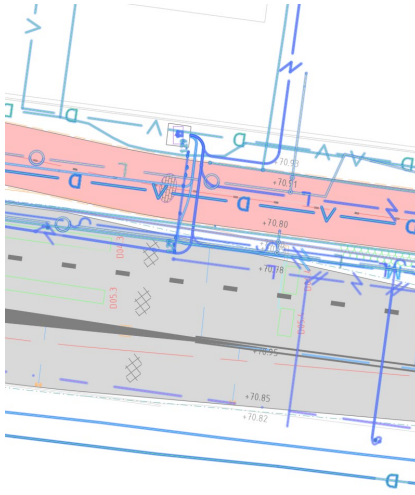


In bovenstaande proefsleuf is 3st. datakabel (PPS, KPN), 3st. laagspanning (Enexis), 1st. gas lage druk (Enexis) en 1st. vrijverval riool (Gemeente Stein) gevonden.

Hier was de verwachte inhoud 4st. datakabel (PPS, KPN), 1st. laagspanning (Enexis), 1st. waterleiding (NVWL), 2st. gas lage druk (Enexis), 1st. middenspanning (Enexis) en 1st. buisleiding gevaarlijke inhoud (Gasunie).

Resultaat: +1 kabels/leidingen, en andere inhoud

1.30 coördinaat 182932.683, 329106.579

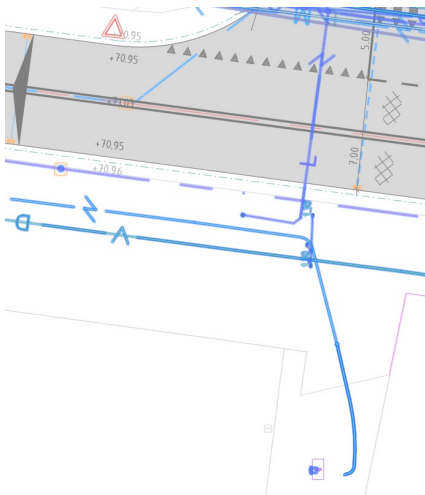

In bovenstaande proefsleuf is 2st. middenspanning (Enexis) en 1st. datakabel (PPS) gevonden.

Hier was de verwachte inhoud 1st. middenspanning ((Enexis), 1st. laagspanning (Enexis), 2st. datakabel (PPS) en 1st. vrijverval riool (Gemeente Stein).

Resultaat: Aantal correct, maar andere inhoud

1.33 coördinaat 182909.153, 328944.849



In bovenstaande proefsleuf is 5st. datakabel (PPS en Eurofiber), 2st. laagspanning (Enexis) gevonden.

Hier was de verwachte inhoud 4st. datakabel (PPS, Eurofiber) en 1st. gas lage druk (Enexis).

Resultaat: +2 kabels/leidingen, en andere inhoud

1.34 coördinaat 182924.820, 328909.446



In bovenstaande proefsleuf is 5st. laagspanning (Enexis) gevonden.

Hier was de verwachte inhoud 3st. laagspanning (Enexis) en 1st. waterleiding (NVWL).

Resultaat: +1 kabels/leidingen, en andere inhoud

1.35 coördinaat 182916.749, 328895.006



In bovenstaande proefsleuf is 5st. datakabel (PPS, KPN) en 5st. laagspanning (Enexis) gevonden.

Hier was de verwachte inhoud 2st. datakabel (PPS, KPN), 1st. middenspanning (Enexis), 1st. laagspanning (Enexis), 1st. buisleiding gevaarlijke inhoud (Gasunie), 1st. gas lage druk (Enexis) en 1st. waterleiding (NVWL).

Resultaat: +3 kabels/leidingen, en andere inhoud

1.36 coördinaat 182909.942, 328857.487




In bovenstaande proefsleuf is 2st. datakabel (Eurofiber, PPS of Spie) en 1st. laagspanning (Enexis) gevonden.

Hier was de verwachte inhoud 4st. datakabel (Eurofiber, PPS, Spie) en 1st. buisleiding gevaarlijke inhoud (Gasunie).

Resultaat: -2 kabels/leidingen, en andere inhoud

3 Analyse serie 1 t/m 26 (aanvullend)

1 coördinaat 182984.731, 331630.726

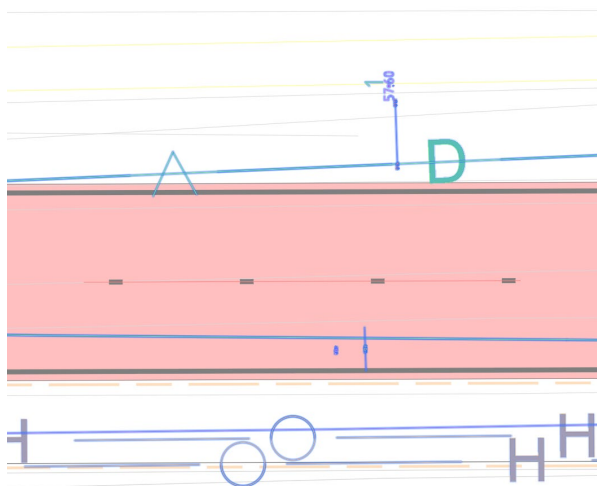


In bovenstaande proefsleuf is 1st. datakabel (PPS) gevonden.

Hier was de verwachte inhoud 2st. datakabel (PPS en Ziggo).

Resultaat: -1 kabels/leidingen

2 coördinaat 182986.176, 331550.804

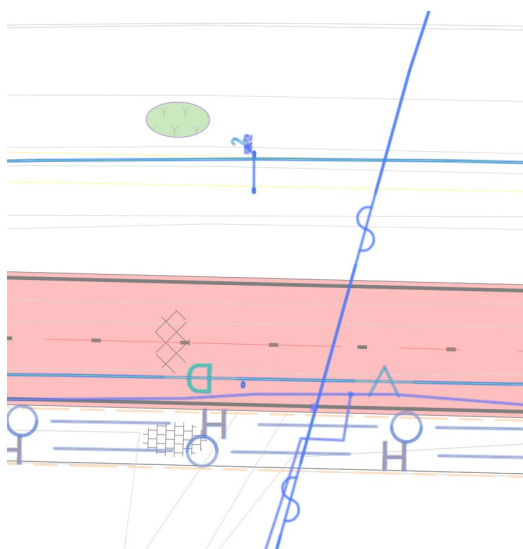


In bovenstaande proefsleuf is 1st. datakabel (PPS) gevonden.

Hier was de verwachte inhoud 2st. datakabel (PPS en Ziggo).

Resultaat: -1 kabels/leidingen

3 coördinaat 182949.693, 331334.490

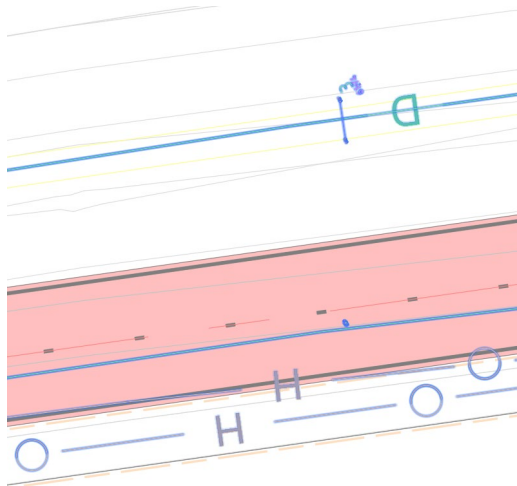


In bovenstaande proefsleuf is 1st. datakabel (PPS) gevonden.

Hier was de verwachtte inhoud 2st. datakabel (PPS en Ziggo).

Resultaat: -1 kabels/leidingen

4 coördinaat 182864.696, 331178.406

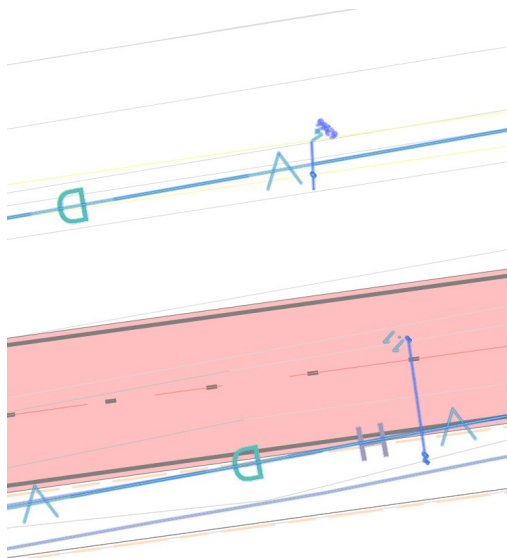


In bovenstaande proefsleuf is 1st. datakabel (Ziggo) gevonden.

Hier was de verwachtte inhoud 1st. datakabel (Ziggo).

Resultaat: Exacte match

8 coördinaat 182826.640, 331092.923

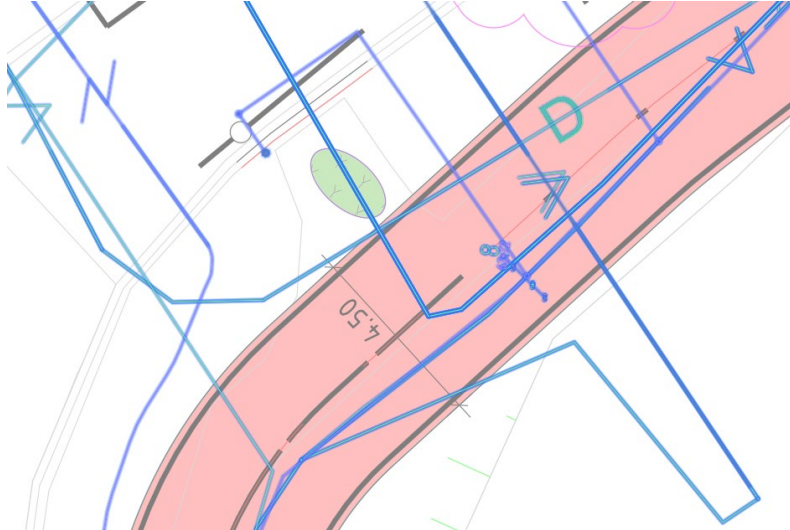


In bovenstaande proefsleuf is 1st. datakabel (Ziggo of Eurofiber) gevonden.

Hier was de verwachte inhoud 3st. datakabel (Ziggo en Eurofiber) en 1st. laagspanning (Enexis).

Resultaat: -3 kabels/leidingen

9 coördinaat 182863.922, 331080.937

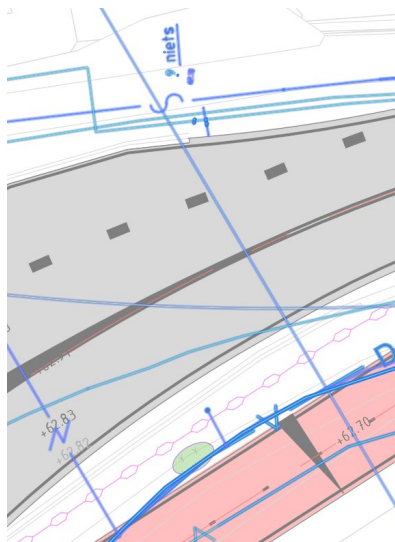


In bovenstaande proefsleuf is 3st. datakabel (KPN) gevonden.

Hier was de verwachte inhoud 2st. datakabel (KPN).

Resultaat: +1 kabels/leidingen

11 coördinaat 182875.117, 331011.762

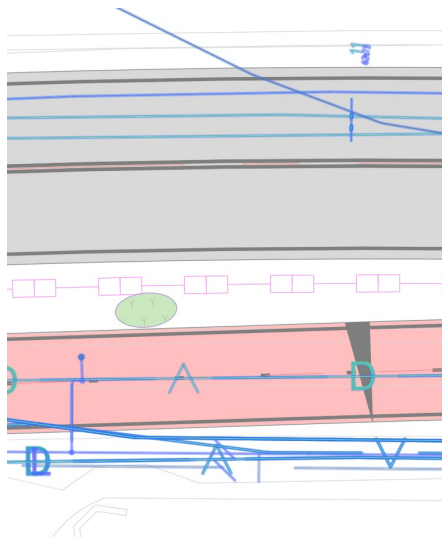


In bovenstaande proefsleuf is 2st. datakabel (KPN) gevonden.

Hier was de verwachte inhoud 2st. datakabel (KPN).

Resultaat: Exacte match

13 coördinaat 182879.250, 330971.626

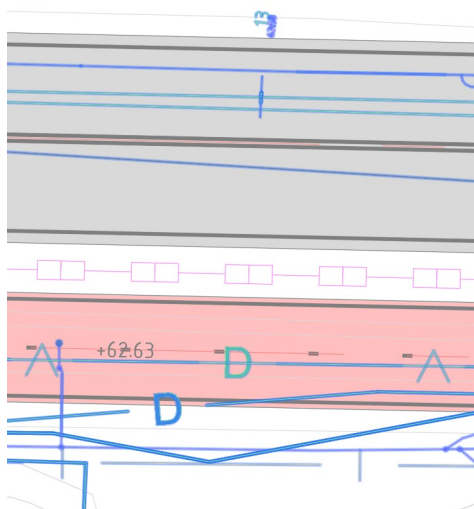


In bovenstaande proefsleuf is 2st. datakabel (KPN) gevonden.

Hier was de verwachte inhoud 2st. datakabel (KPN).

Resultaat: Exacte match

14 coördinaat 182888.220, 330886.970

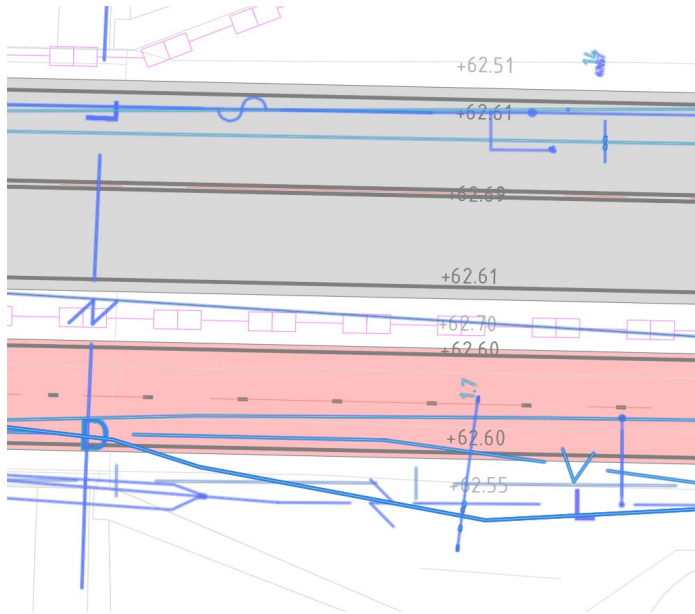


In bovenstaande proefsleuf is 2st. datakabel (KPN) gevonden.

Hier was de verwachte inhoud 1st. datakabel (KPN).

Resultaat: +1 kabels/leidingen

16 coördinaat 182897.461, 330797.597

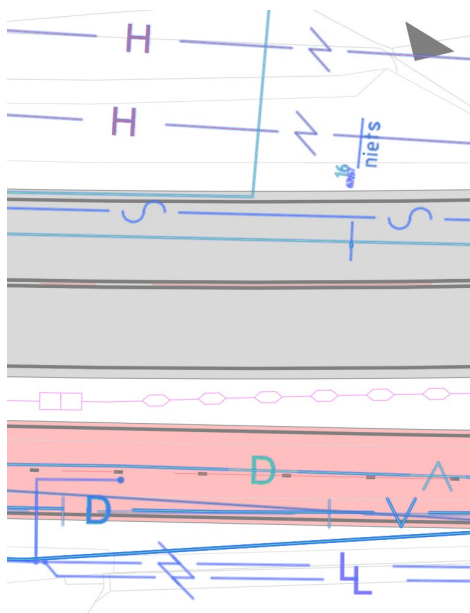


In bovenstaande proefsleuf is 1st. datakabel (KPN) gevonden.

Hier was de verwachte inhoud 1st. datakabel (KPN).

Resultaat: Exacte match

20 coördinaat 182943.981, 330580.040

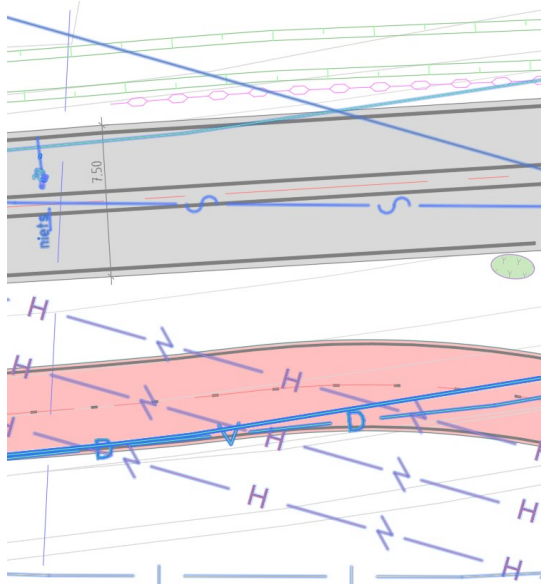


In bovenstaande proefsleuf is 1st. datakabel (KPN) gevonden.

Hier was de verwachte inhoud 1st. datakabel (KPN).

Resultaat: Exacte match

22 coördinaat 182981.869, 330247.365

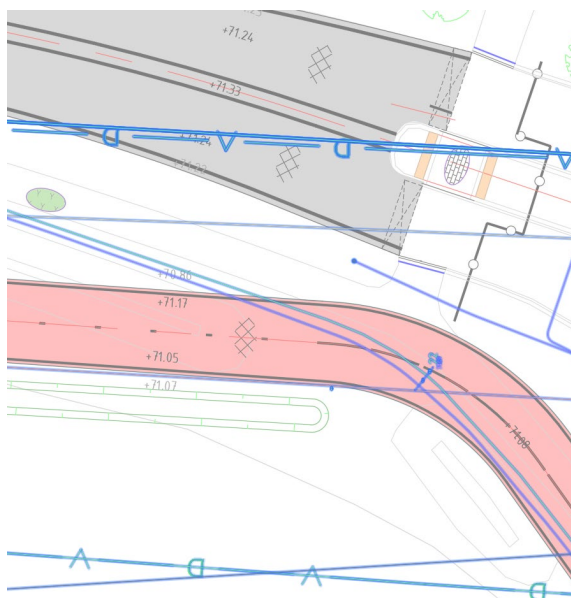


In bovenstaande proefsleuf is 1st. datakabel (Ziggo of PPS) en 1st. riool (?) gevonden.

Hier was de verwachte inhoud 2st. datakabel (Ziggo en PPS) en 1st. laagspanning (Enexis).

Resultaat: -1 kabels/leidingen, en andere inhoud

23 coördinaat 182971.802, 330197.085

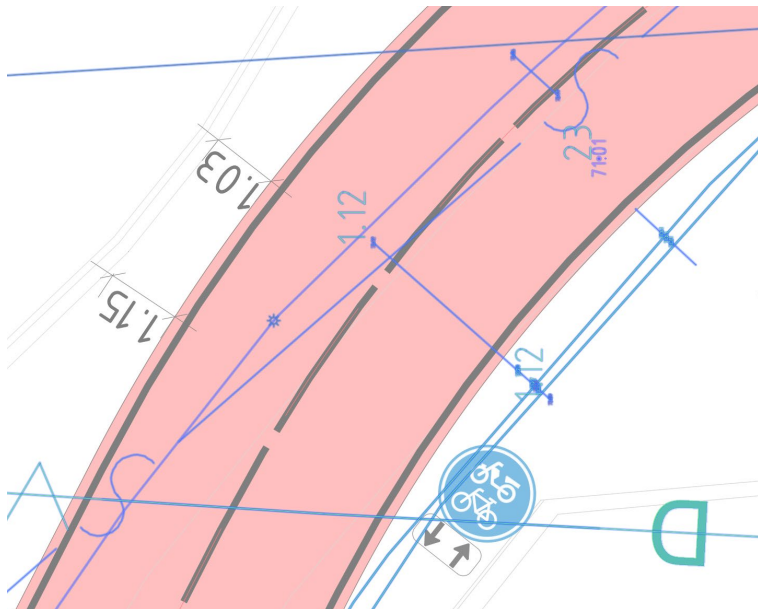


In bovenstaande proefsleuf is 3st. datakabel (PPS en Ziggo) gevonden.

Hier was de verwachte inhoud 2st. datakabel (PPS en Ziggo).

Resultaat: +1 kabels/leidingen

24 coördinaat 182985.383, 330169.886

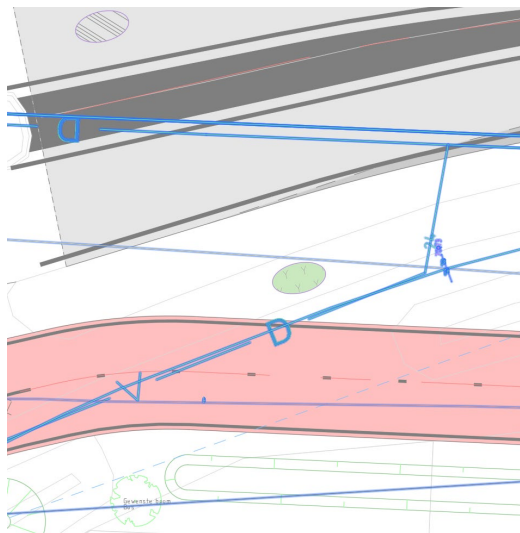


In bovenstaande proefsleuf is 8st. datakabel (PPS, Eurofiber en Ziggo) gevonden.

Hier was de verwachte inhoud 2st. datakabel (PPS en Ziggo).

Resultaat: +6 kabels/leidingen

25 coördinaat 182988.558, 330152.722

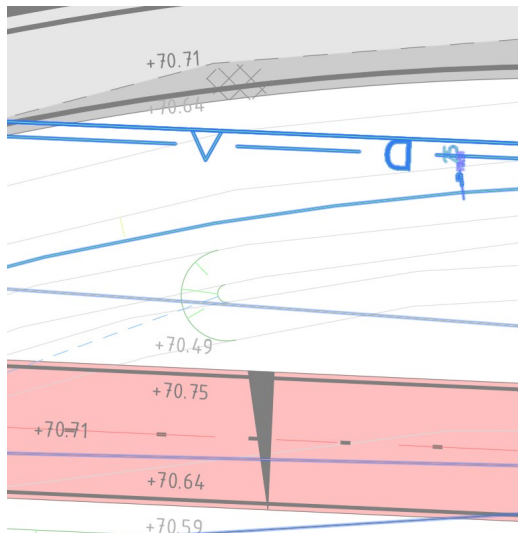


In bovenstaande proefsleuf is 5st. datakabel (PPS en Ziggo) gevonden.

Hier was de verwachte inhoud 2st. datakabel (PPS en Ziggo).

Resultaat: +3 kabels/leidingen

26 coördinaat 182988.780, 330146.628

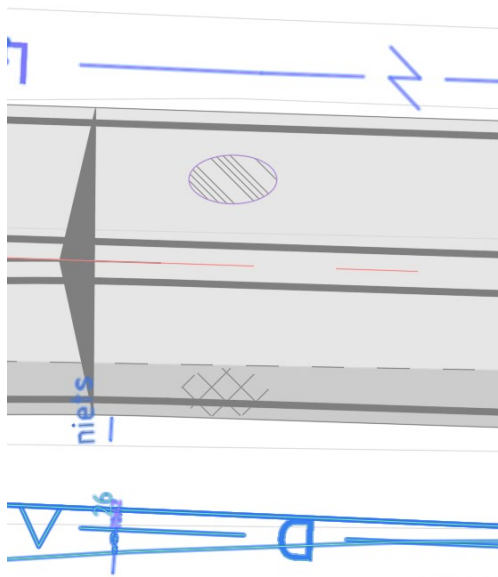

In bovenstaande proefsleuf is 5st. datakabel (PPS en Ziggo) gevonden.

Hier was de verwachte inhoud 2st. datakabel (PPS en Ziggo).

Resultaat: +3 kabels/leidingen

4 Conclusie

De proefsleuven hebben laten zien dat er best een groot aantal verschillen zijn tussen de te verwachten geulinhoud vanuit de KLIC-gegevens en de resultaten uit de proefsleuven. Dit kan tal van oorzaken hebben: net andere ligging waardoor de proefsleuf een kabel/leiding niet gevonden heeft, een verouderde informatie in het Kadaster (zelf met actuele KLIC-melding) of een nooit bijgewerkte situatie vanuit de basisadministratie.

Dit betekent voor het project Doorfietspad Stein dat er contact moet worden gezocht met de leidingeigenaren voor de betreffende situaties en andere verdachte situaties waar de ligging of niet overeenkomt of waar dit vermoeden bestaat dat dit aan de orde is. Dit betreft ook knelpunten of aandachtspunten in het areaal van het fietspad zelf.

Belangrijke bevindingen/aandachtspunten:

- Hogedruk gasleiding niet gevonden (Enexis)
- Buisleiding gevaarlijke inhoud (Gasunie en PPS)
- Mislabeling laag/middenspanning -> aanraakveiligheid 400V/10kV
- Diverse datakabels/glasvezelducts in dezelfde proefsleuf, waardoor exacte identificatie niet vanaf papier 100% zeker is
- KLIC geeft een geul aan met 1 kabel, maar er worden meerdere kabels van dezelfde netbeheerder gevonden. Dit komt mogelijk door het verschil in notitie in het Kadaster

Concluderend heeft het proefsleufonderzoek vervolgacties voor Haskoning geïdentificeerd waarmee het proces in gang gehouden kan worden.

Met betrekking tot de fasering van het project Doorfietspad Stein kan daarnaast gezegd worden dat Fase 1 van het project (tot ca. de aftakking met de Mauritsweg en lunchroom Danny's) valt tot en met proefsleuf 1.14/26. De overige 20 proefsleuven ten zuiden hiervan aan de Sanderboutlaan behoren tot fases 2 en 3.

Bijlage 1, Tabel bevindingen

In de onderstaande tabel is van noord naar zuid een overzicht weergegeven van de proefsleuven gegraven in december '25. De nummers zijn hierdoor niet per definitie aflopend.

Nr.	Aantal gevonden K&L	Aantal verwachte K&L	+ of -	Fase	Opmerking
1	1	2	-1	1	K&L onder Doorfietspad
2	1	2	-1	1	K&L onder Doorfietspad
3	1	2	-1	1	K&L onder Doorfietspad
4	1	1	=	1	
1.1	1	3	-2	1	K&L onder Doorfietspad
1.2	1	1	=	1	K&L onder Doorfietspad
1.3	3	4	-1	1	K&L onder Doorfietspad
1.4	3	5	-2	1	K&L onder Doorfietspad
8	1	4	-3	1	K&L onder Doorfietspad
9	3	2	+1	1	Mogelijk verschil door registratiemethode in Kadaster
1.5	3	3	=	1	K&L onder Doorfietspad
11	2	2	=	1	
1.6	4	6	-2	1	K&L onder Doorfietspad
13	2	2	=	1	
1.7	3	5	-2	1	K&L (deels) onder Doorfietspad
14	2	1	+1	1	Mogelijk verschil door registratiemethode in Kadaster
1.8	10	5	+5	1	K&L (deels) onder Doorfietspad Mogelijk verschil door registratiemethode in Kadaster Buisleiding niet gevonden
16	1	1	=	1	
1.9	4	5	-1	1	K&L onder Doorfietspad Buisleiding niet gevonden
1.10	1	1	=	1	
20	1	1	=	1	
1.11	3	3	=	1	

22	2	3	-1	1	K&L onder Doorfietspad Mogelijk verschil door registratiemethode proefsleuf of datakabel niet op juiste locatie
1.12	7	4	+3	1	K&L onder Doorfietspad niet gevonden Mogelijk verschil door registratiemethode in Kadaster
23	3	2	+1	1	K&L onder Doorfietspad Mogelijk verschil door registratiemethode in Kadaster
24	8	2	+6	1	Mogelijk verschil door registratiemethode in Kadaster
25	5	2	+3	1	Mogelijk verschil door registratiemethode in Kadaster
26	5	2	+3	1	Mogelijk verschil door registratiemethode in Kadaster
1.13	1	4	-3	1	Buisleiding niet gevonden
1.17	8	6	+2	1	Buisleiding niet gevonden
1.14	1	6	-5	1	Buisleiding niet gevonden
1.15	3	4	-1	2/3	Buisleiding niet gevonden
1.16	0	2	-2	2/3	K&L onder Doorfietspad Buisleiding niet gevonden
1.18	3	3	=	2/3	Mogelijk verschil door registratiemethode in Kadaster
1.19	2	5	-3	2/3	K&L onder Doorfietspad Hogedruk gasleiding niet gevonden
1.23	7	8	-1	2/3	Vrijverval riool niet gevonden
1.20	2	3	-1	2/3	K&L onder Doorfietspad Buisleiding niet gevonden
1.21	7	1	+6	2/3	K&L onder Doorfietspad Mogelijk verschil door lokale omstandigheden, significant verschil
1.22	0	1	-1	2/3	K&L onder Doorfietspad Buisleiding niet gevonden
1.24	5	10	-5	2/3	Mogelijk verschil door lokale omstandigheden, significant verschil Waterleiding en vrijverval riool niet gevonden

1.25	5	10	-5	2/3	Mogelijk verschil door lokale omstandigheden, significant verschil
1.26	1	2	-1	2/3	Uitkomst wijkt af van KLIC
1.27	10	7	+3	2/3	K&L onder Doorfietspad Mogelijk verschil door lokale omstandigheden, significant verschil Waterleiding niet gevonden
1.28	4	3	+1	2/3	
1.29	8	7	+1	2/3	K&L onder Doorfietspad Mogelijk verschil door registratiemethode proefsleuf Buisleiding niet gevonden
1.30	3	3	=	2/3	Vrijverval riool niet gevonden
1.31	5	6	-1	2/3	Waterleiding niet gevonden
1.32	8	11	-3	2/3	Waterleiding niet gevonden Buisleiding niet gevonden
1.33	7	5	+2	2/3	Lagedruk gasleiding niet gevonden
1.34	5	4	+1	2/3	K&L onder Doorfietspad Waterleiding niet gevonden
1.35	10	7	+3	2/3	Buisleiding, gasleiding en waterleiding niet gevonden
1.36	3	5	-2	2/3	K&L onder Doorfietspad Buisleiding niet gevonden