




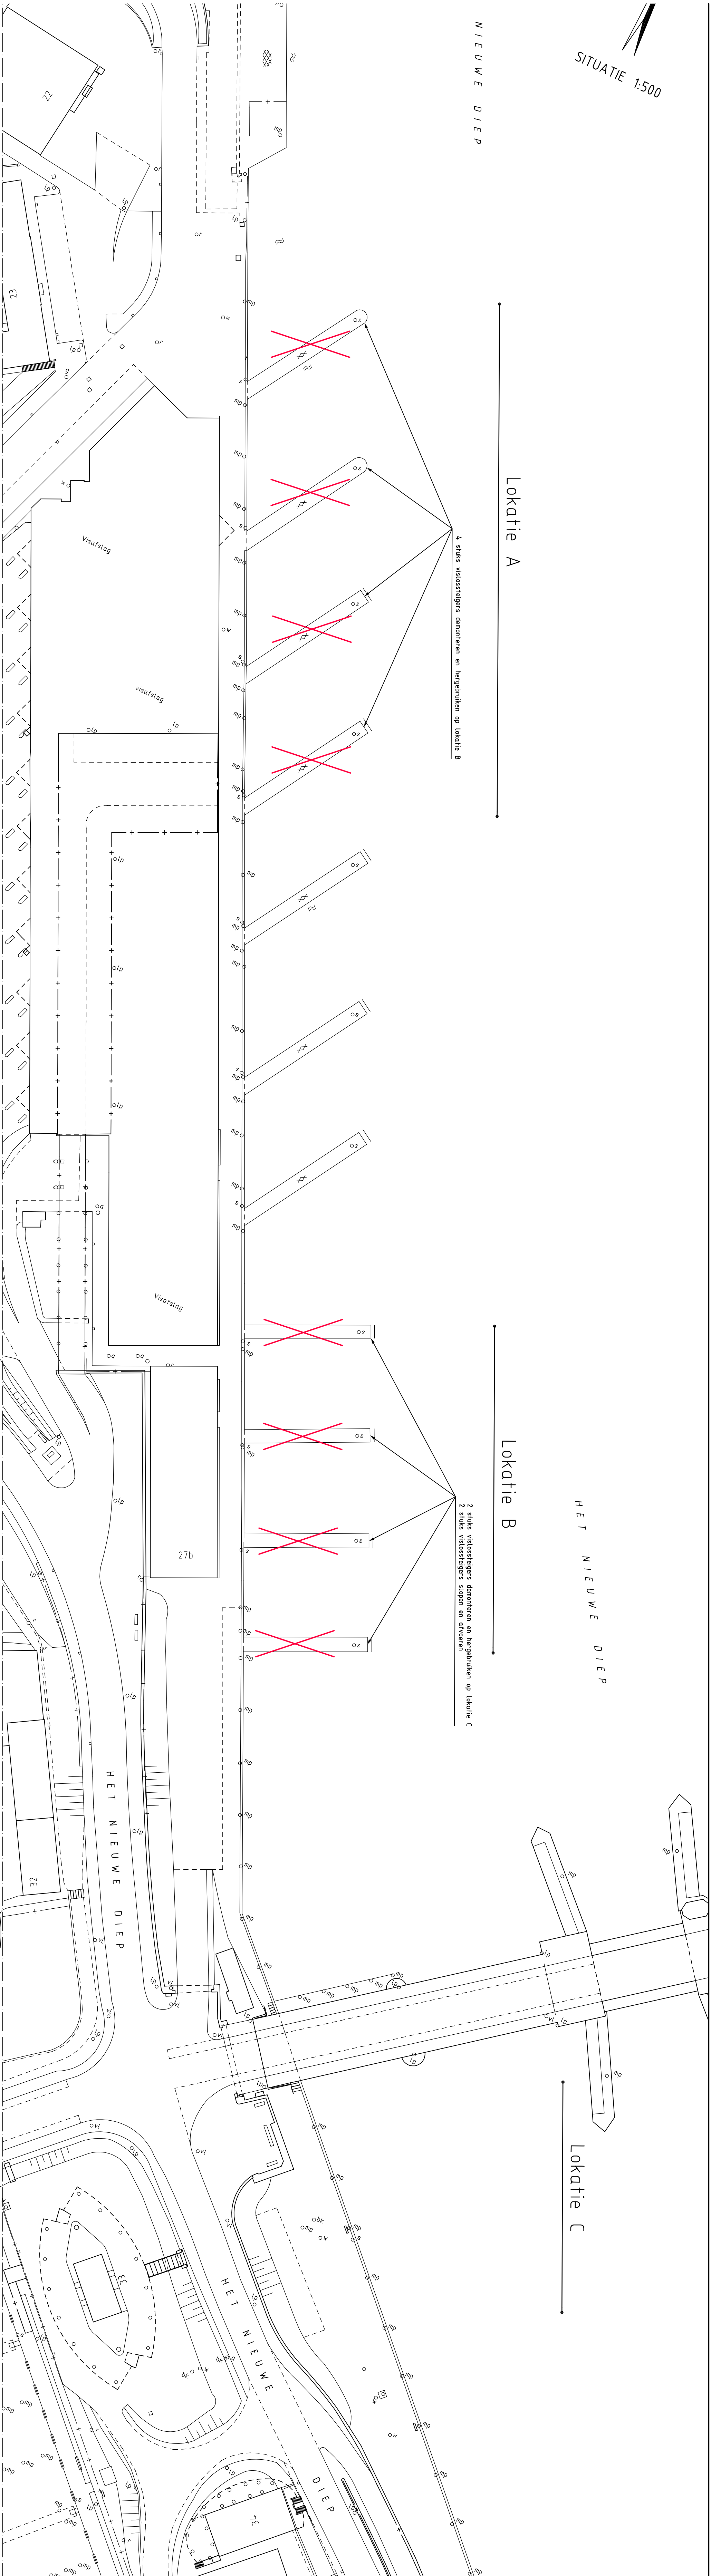

le situatie 1:500

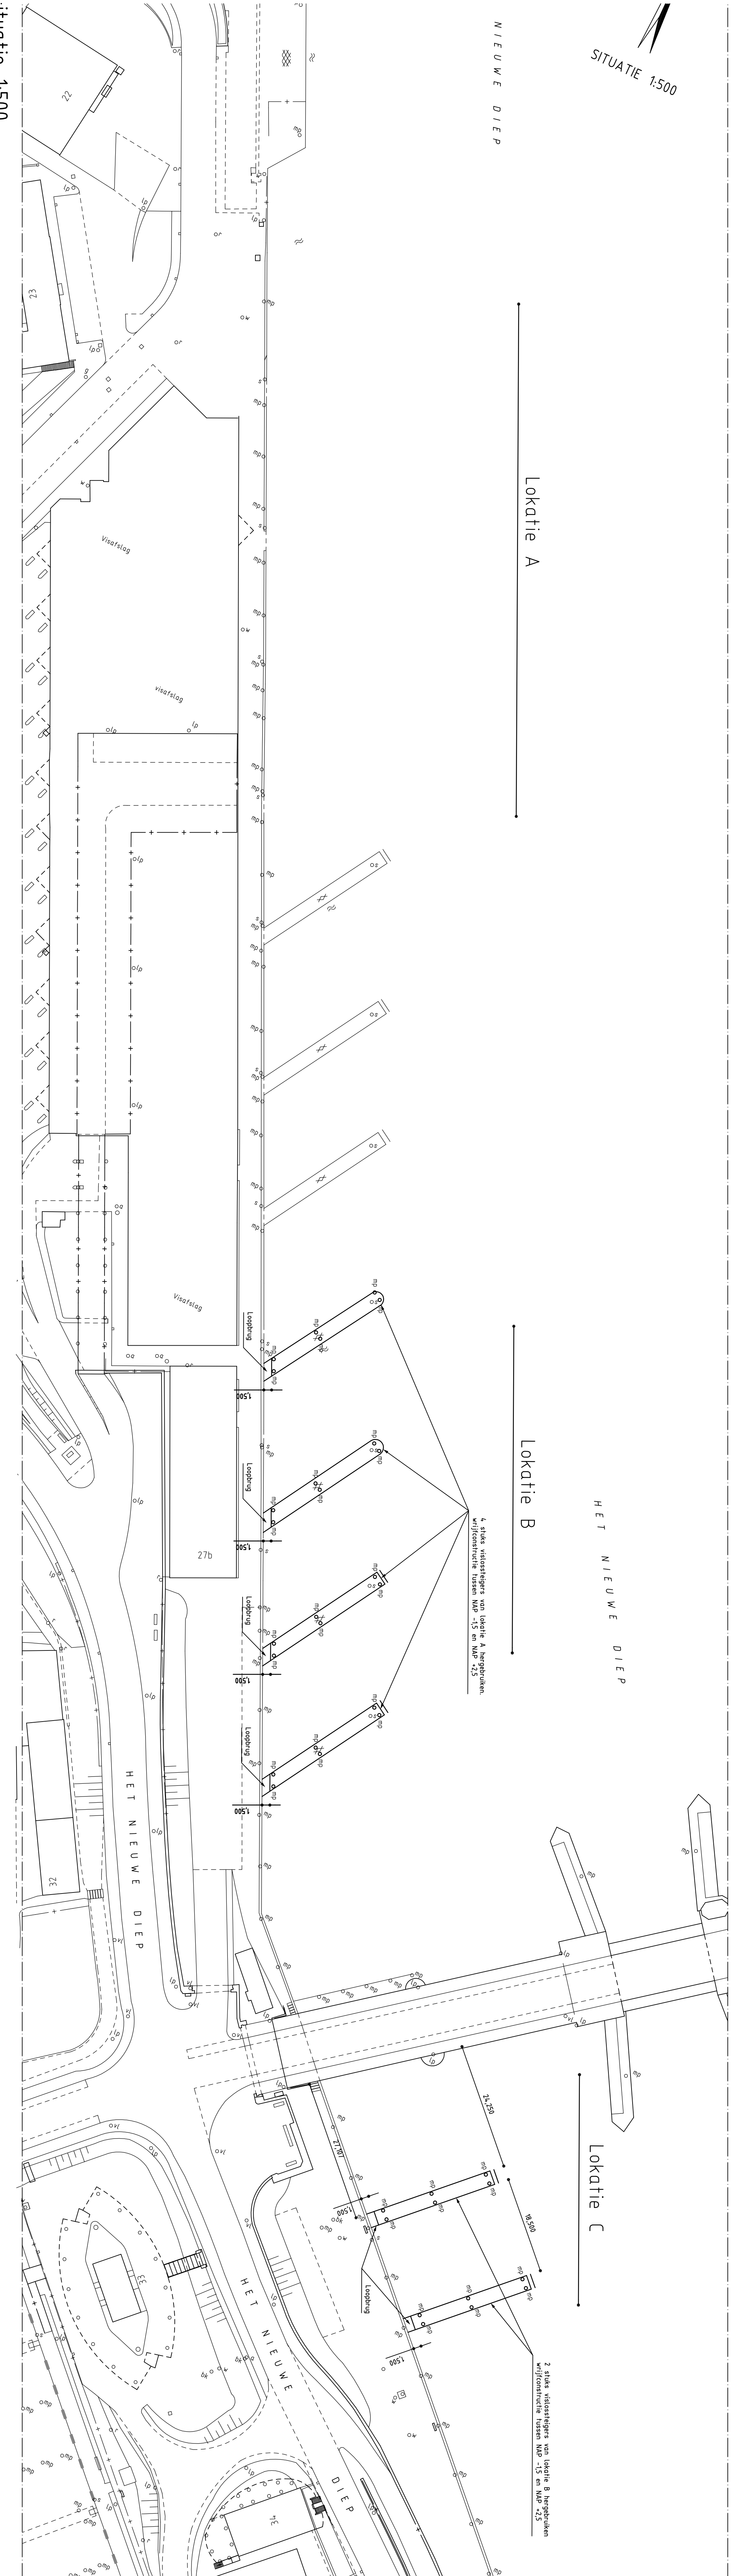

le situatie 1:500

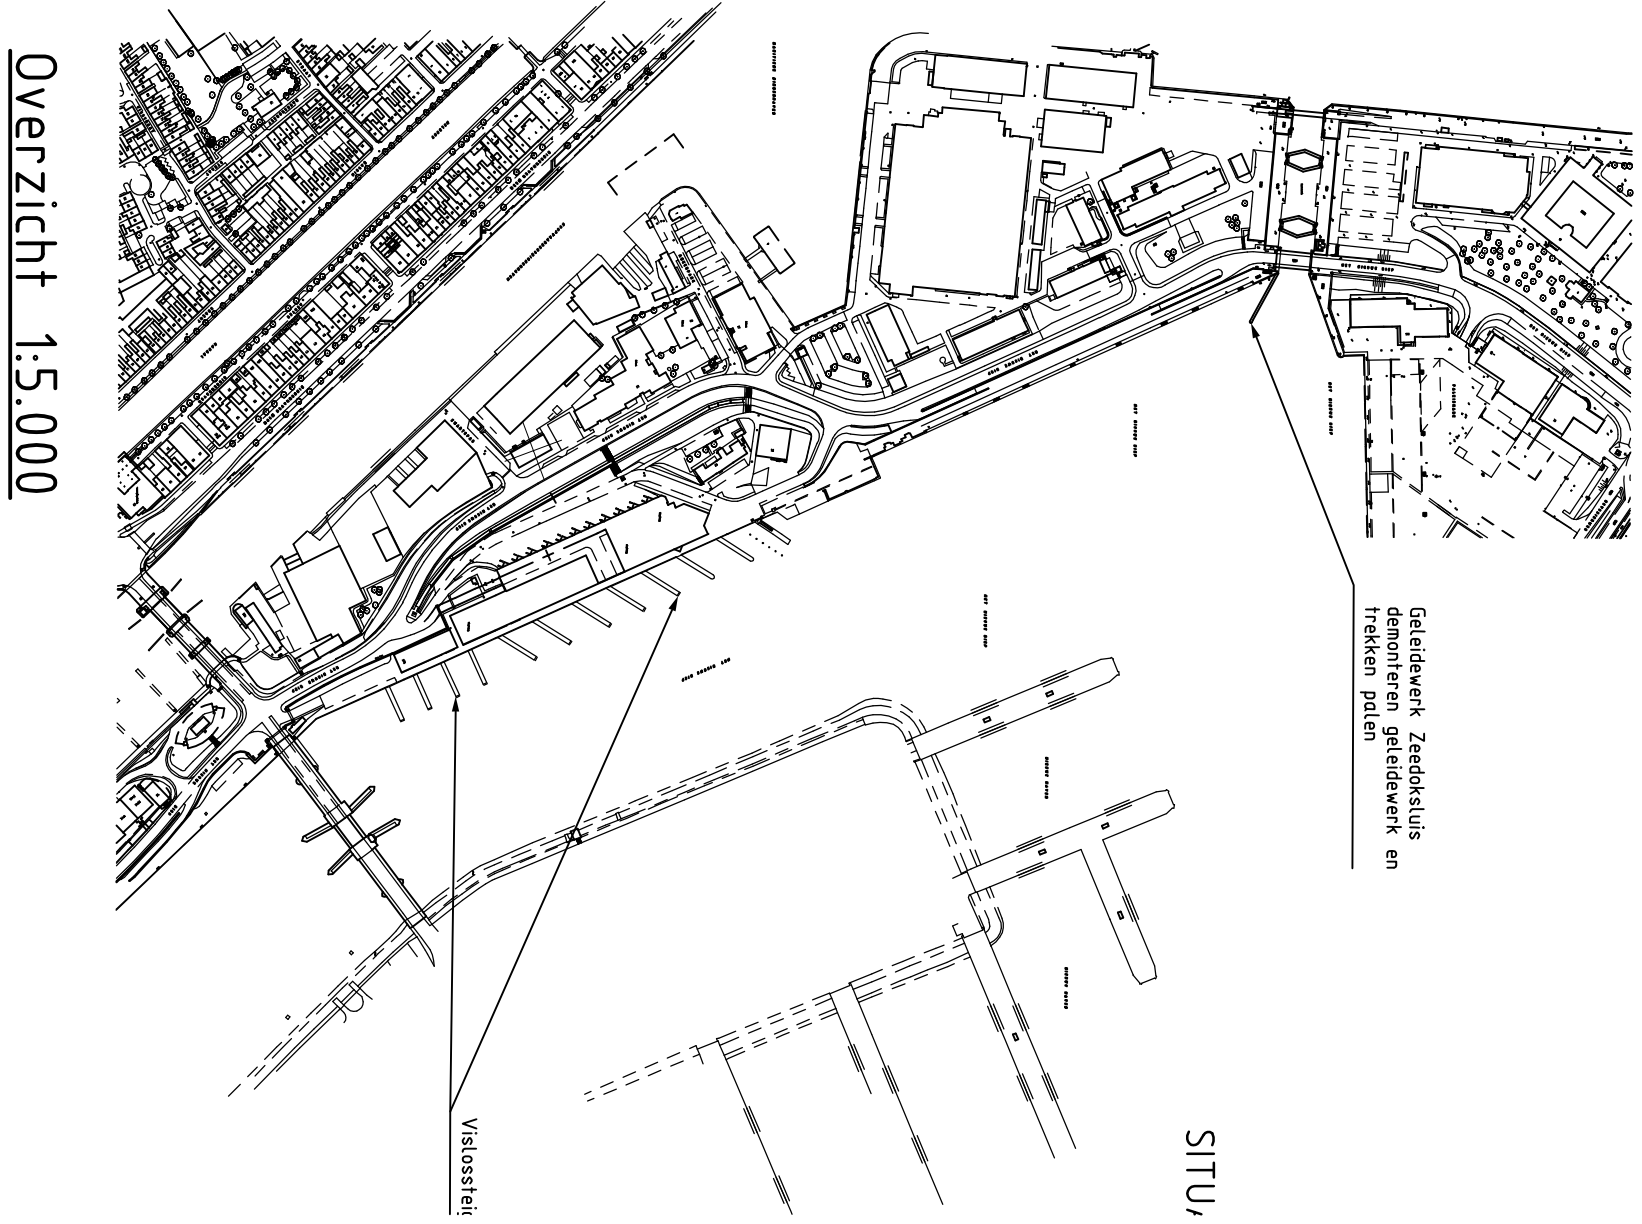

Overzicht 1:5.000

		Rijksvastgoedbedrijf	
Datum		Project	
15-06-07	BW	Herplaatsen Visioel	
01-07-07	BW	Onderzoek	
		Situatie t.b.v. Sloovertuiging e	
		Bouwvergunning	
Tussenafg. n.a.v.		Gedurende	
Bouwen		15-06-07	
Bouwen		15-06-07	