




profiel ① Waterzinker $\phi 300$

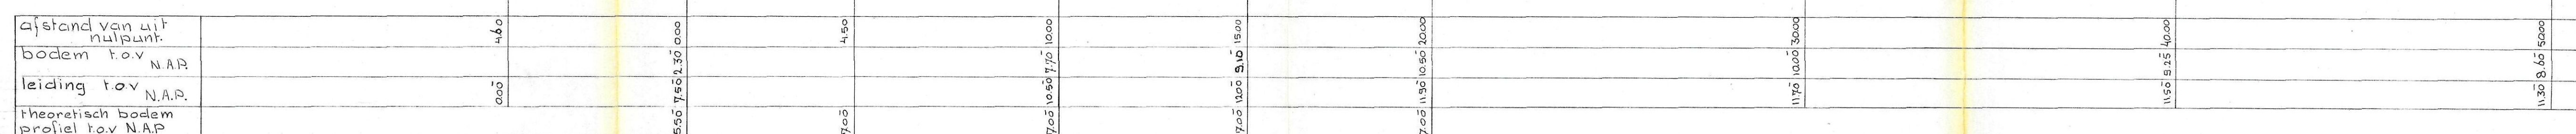


Profiel ②

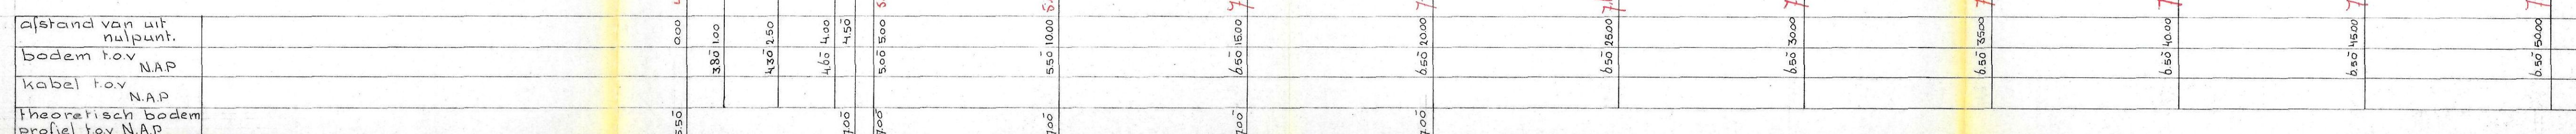


profiel ③

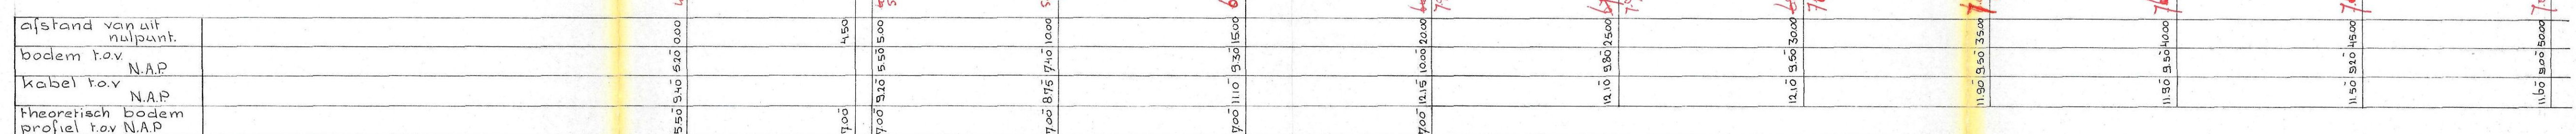


profiel ④

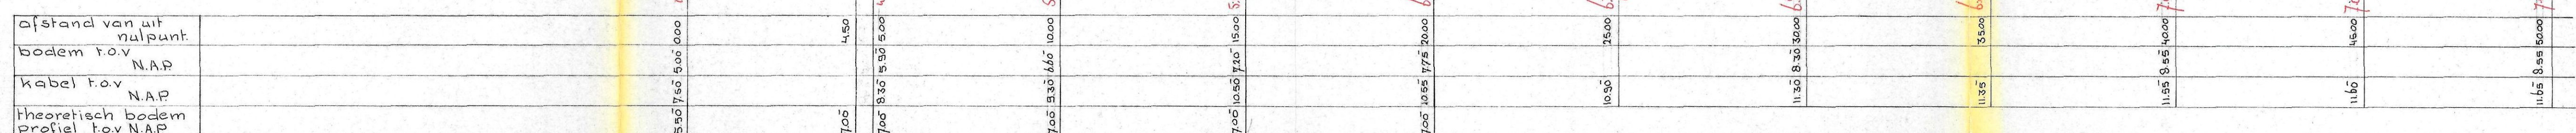

profiel ⑤	Hoogspanning-kabels: 5x
	Laagspanning-kabel: 1x

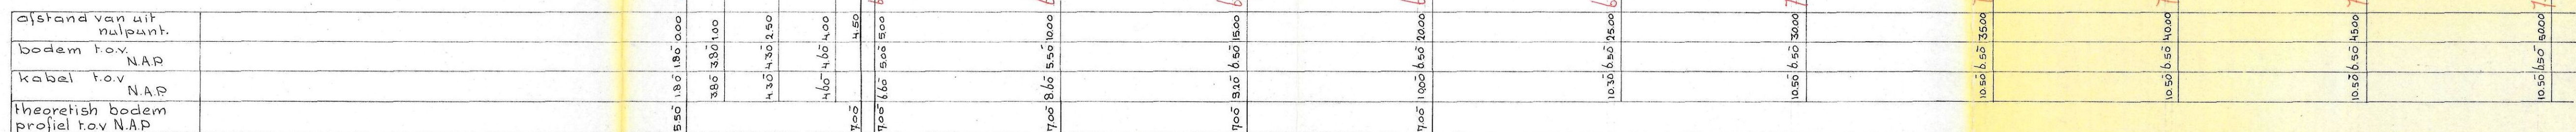

profiel ⑥	
p.t.r.-kabels:	2x
Hoogspanning-kabels:	5x
Laagspanning-kabels:	3x

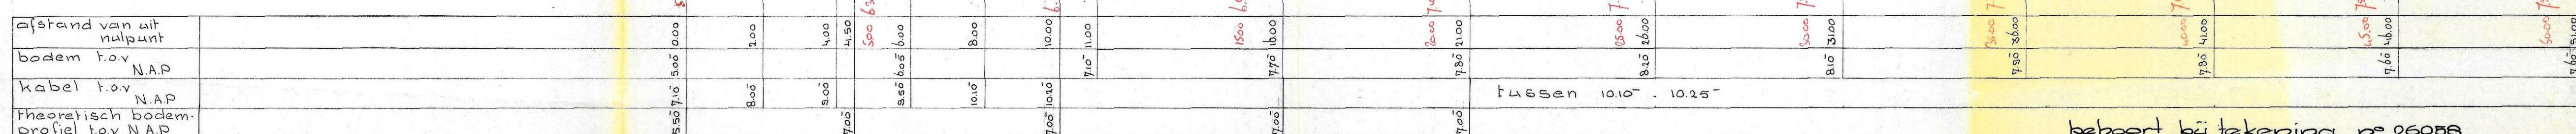

Lengte schaal: 1:100
Hoogte schaal: 1:200

— Ledingen Augustus 1975

behoort bij tekening n° 26088

DATUM	GET.	GEZ.	DIR.	OPENBARE WERKEN DEN HELDER		
24-2-75	5.			Steiger 51 waterdooiangangen		
				BESTEK:	BLAD:	FORM.
				SCHAAL 1:10	code: 40821	C3
						26060