


OOSTGEVEL



NOORDGEVEL




ZUIDGEVEL

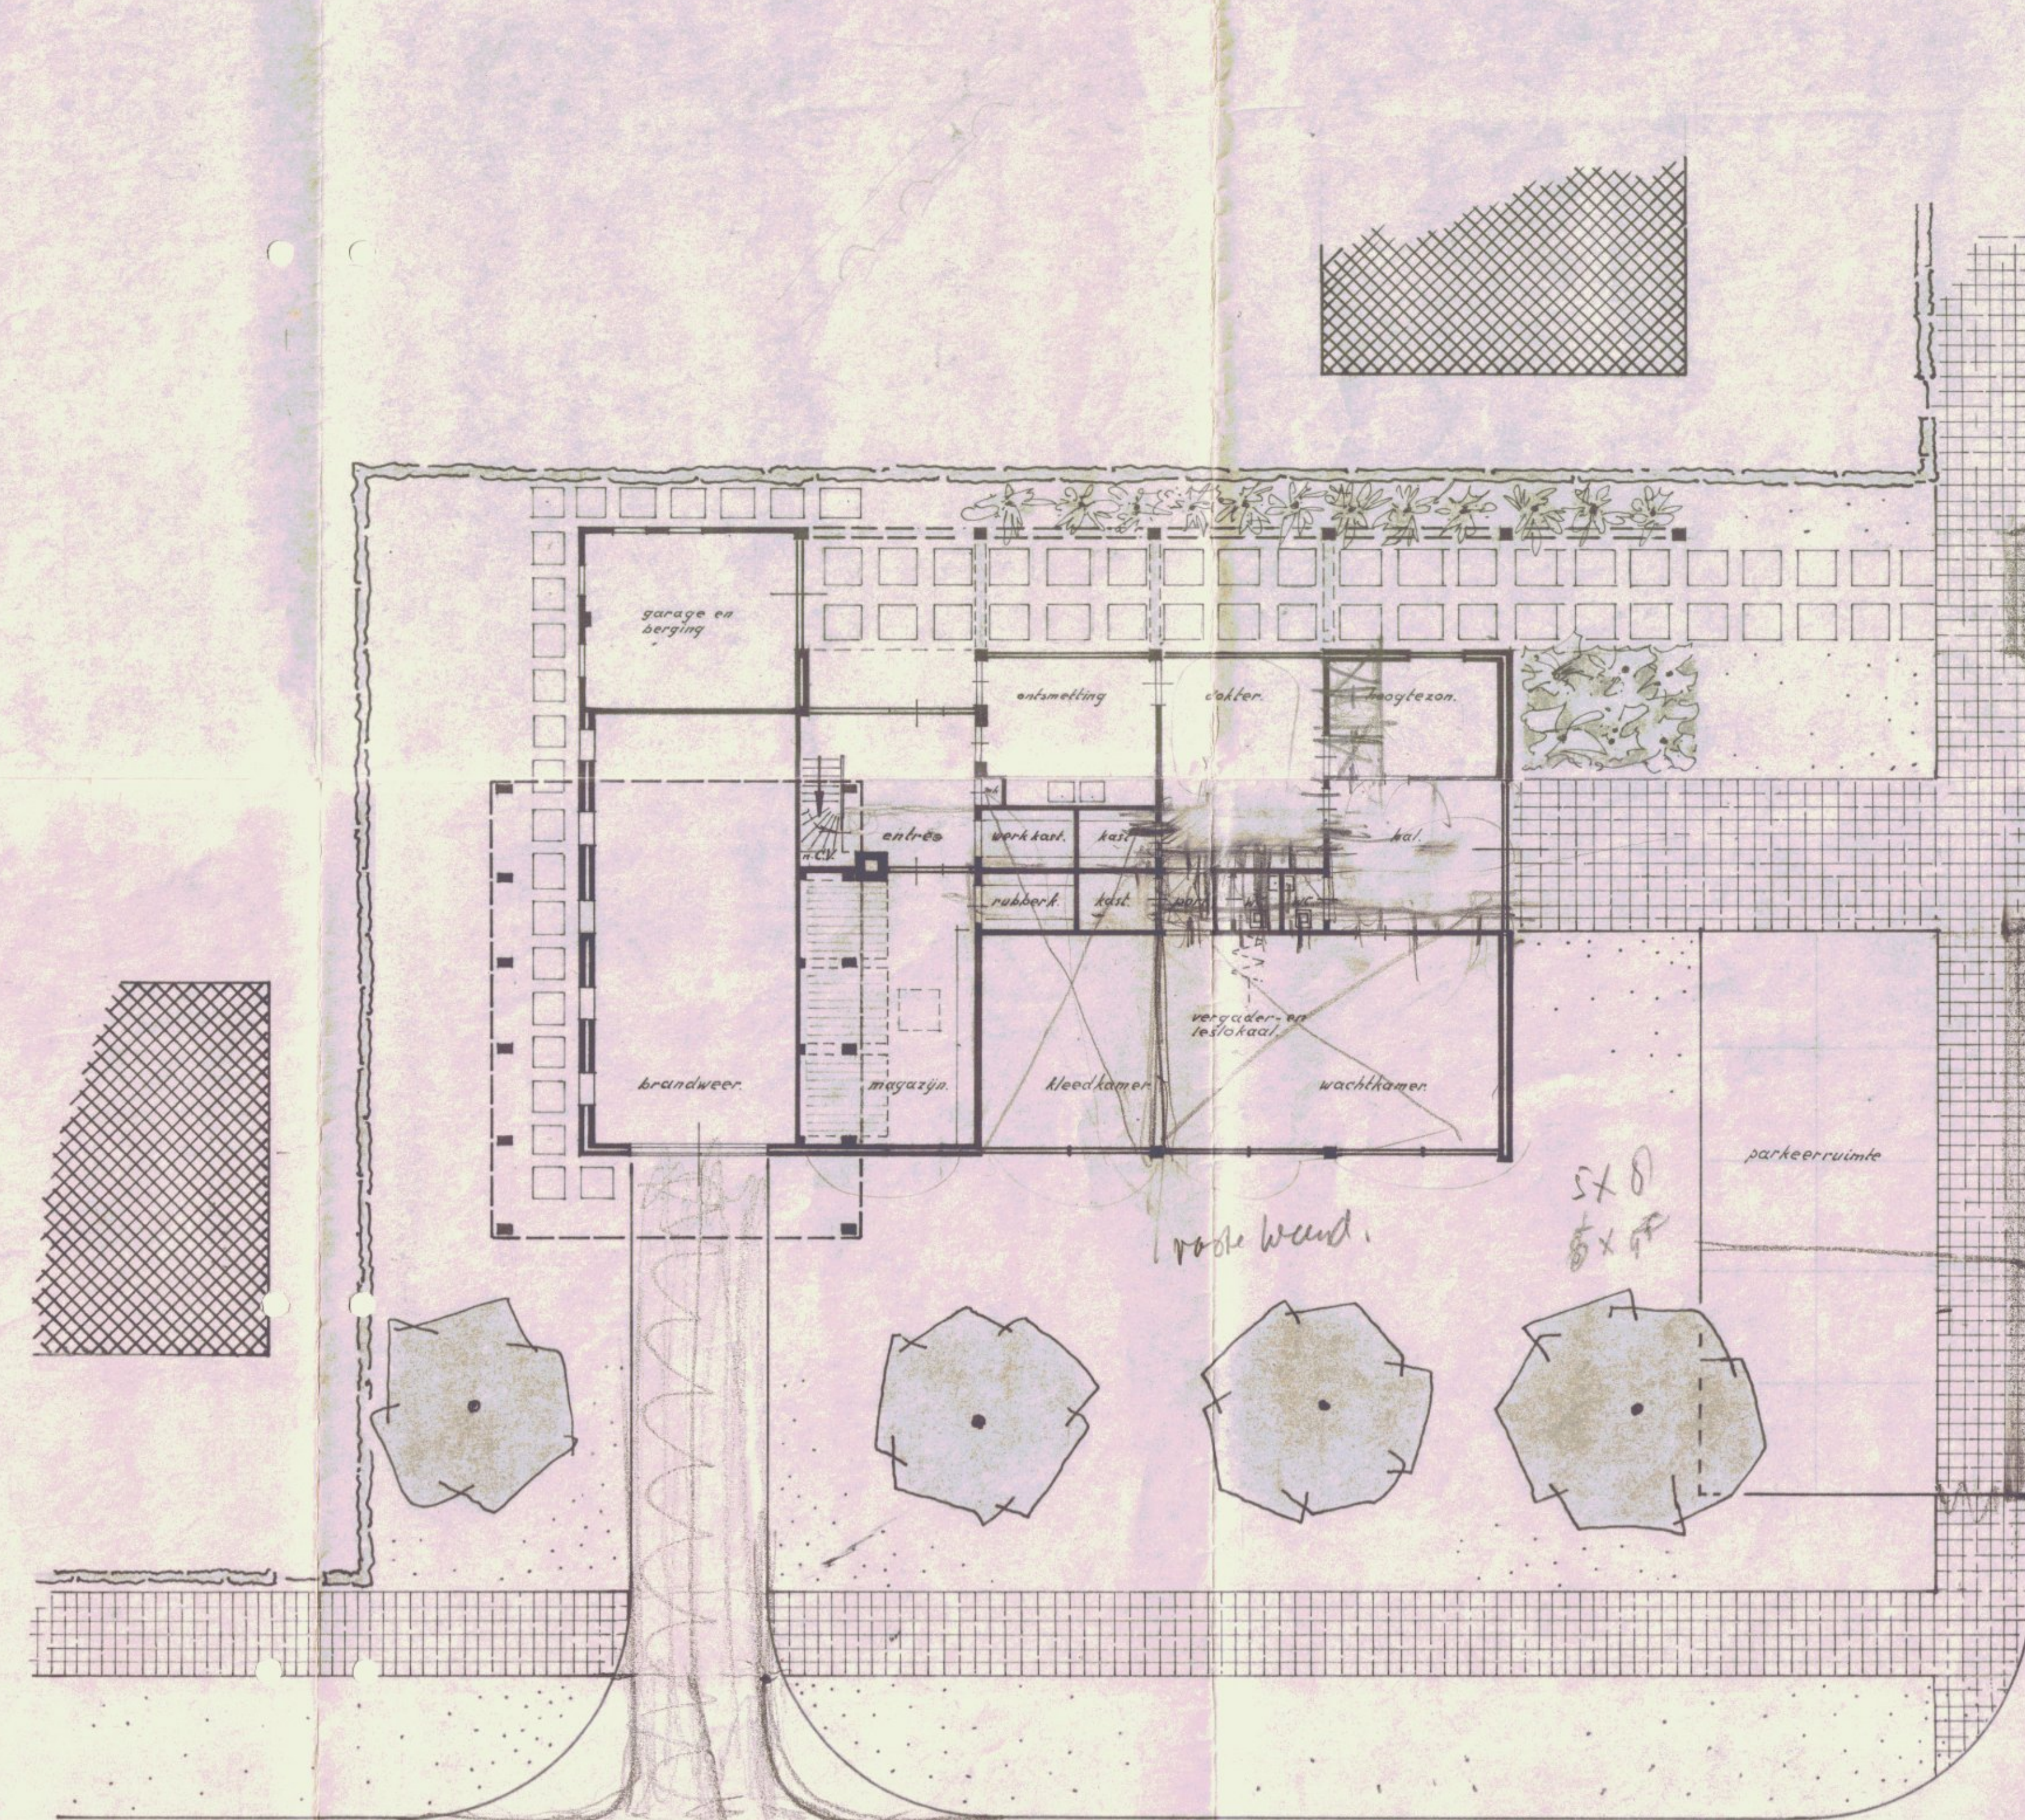


PLATTEGROND




Relatie
Wachtk. / doktersk.
K. kleed cel en 1/2 h. 150
VERDIEPING.
Hogste k. verw. v.
W. adn. ruimte
dokter. kleiner
pers. kleed-dokterskamer.
magazijn afz.?
Rubbelaar in magazijn

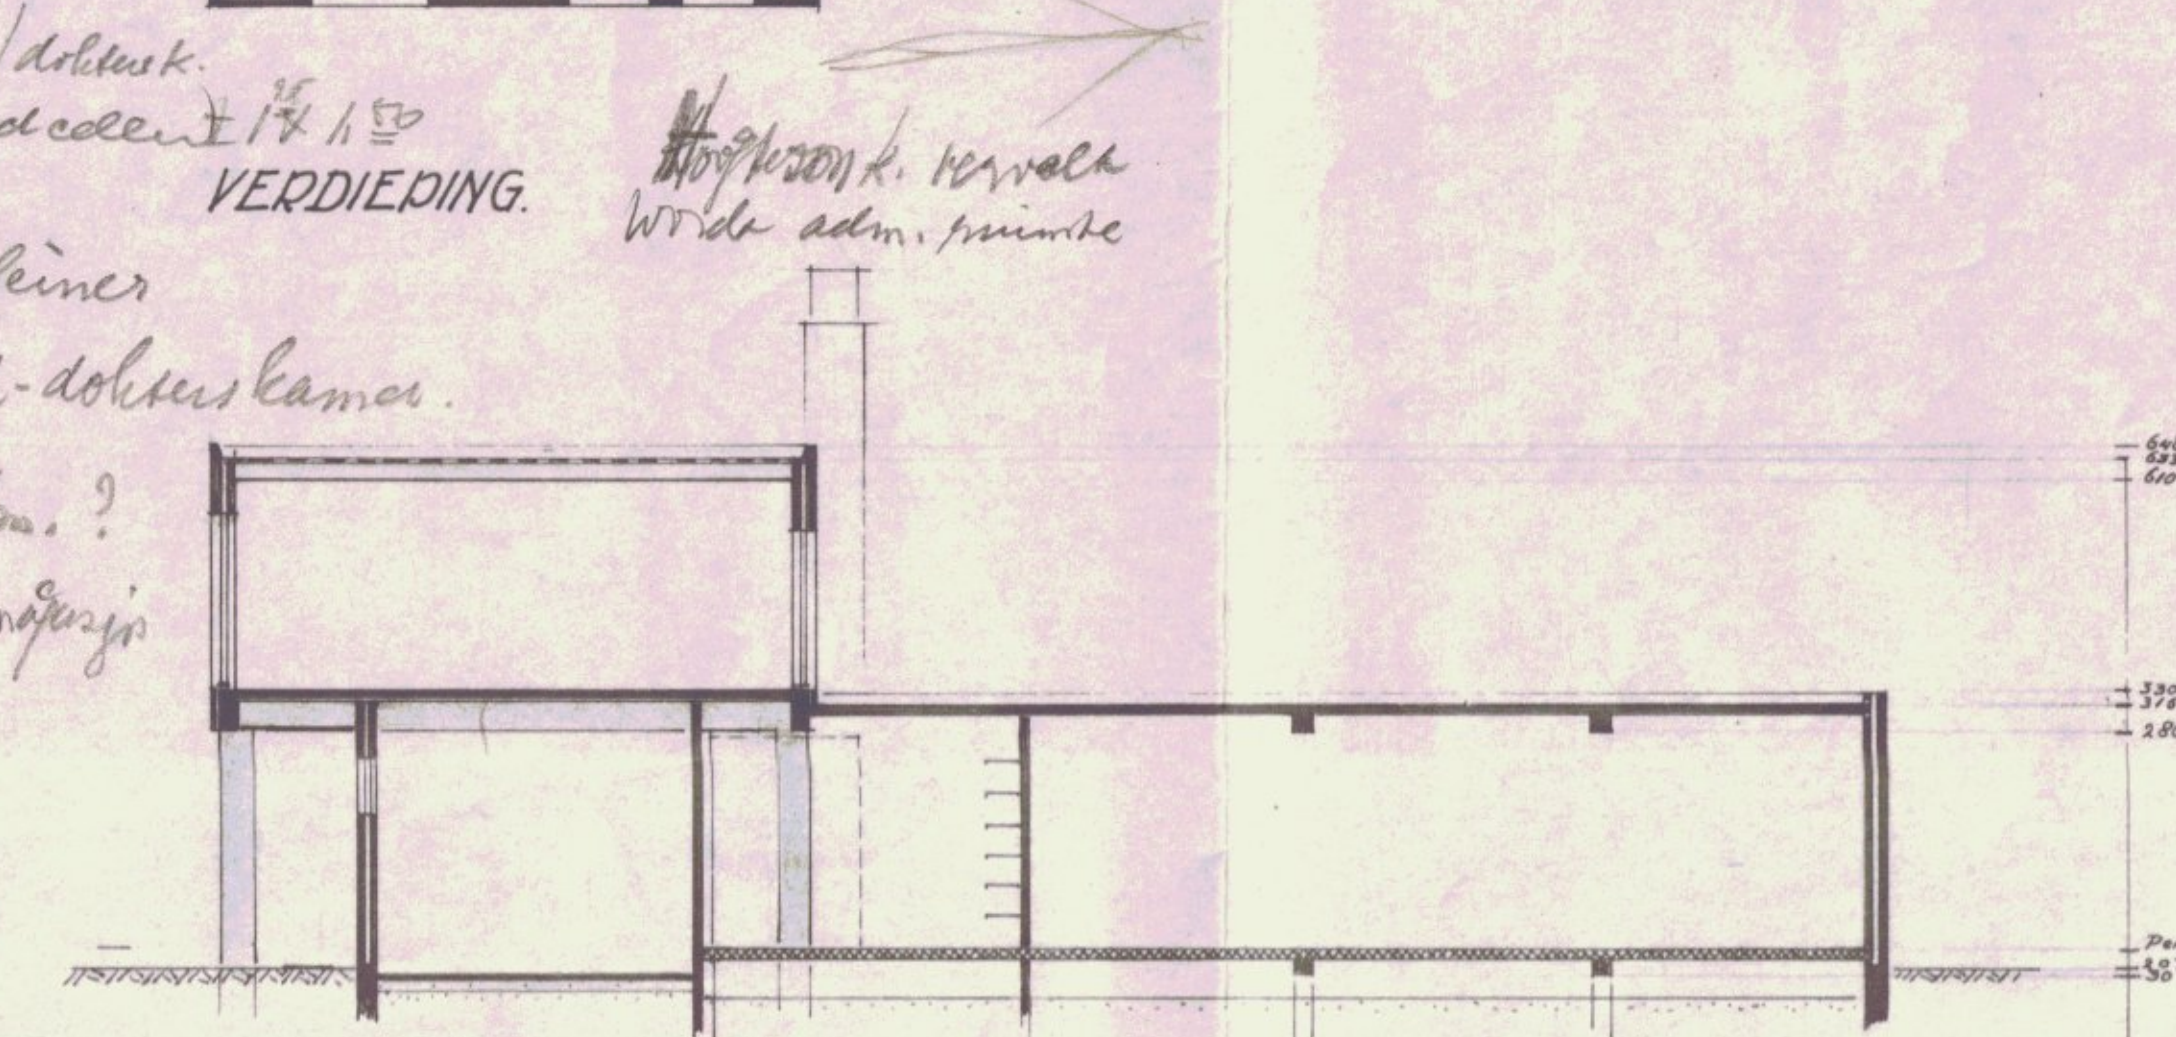

DOORSNED

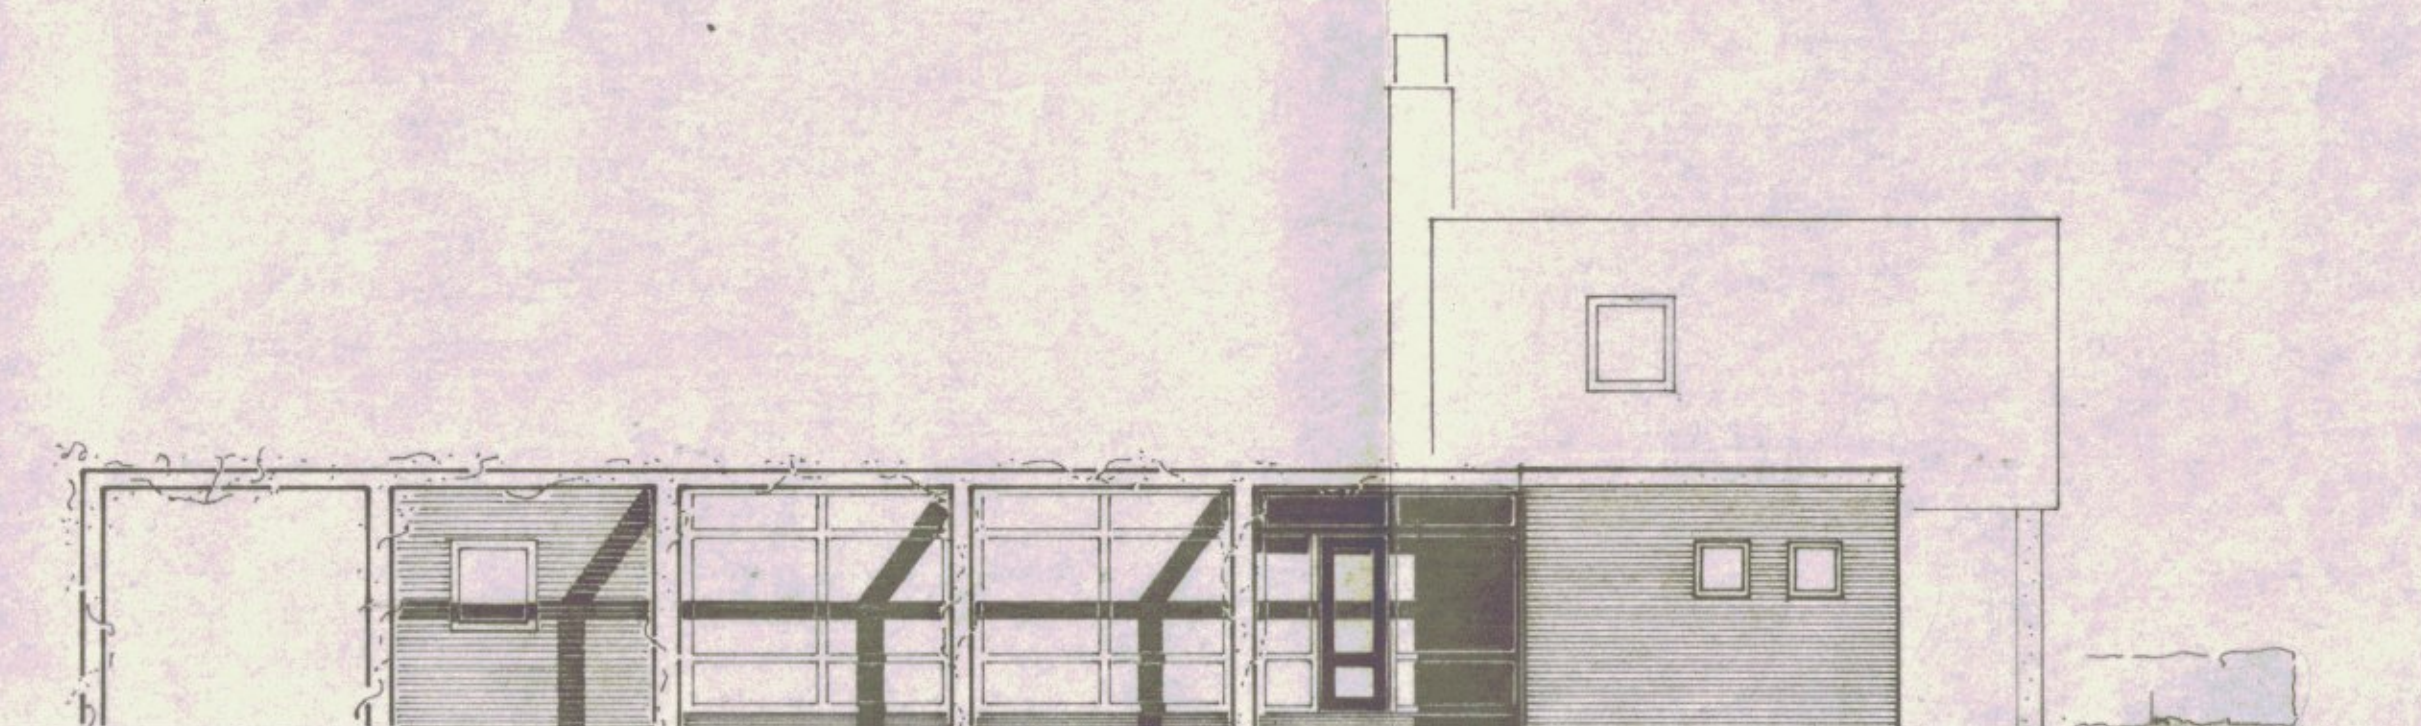

WESTGEVEL

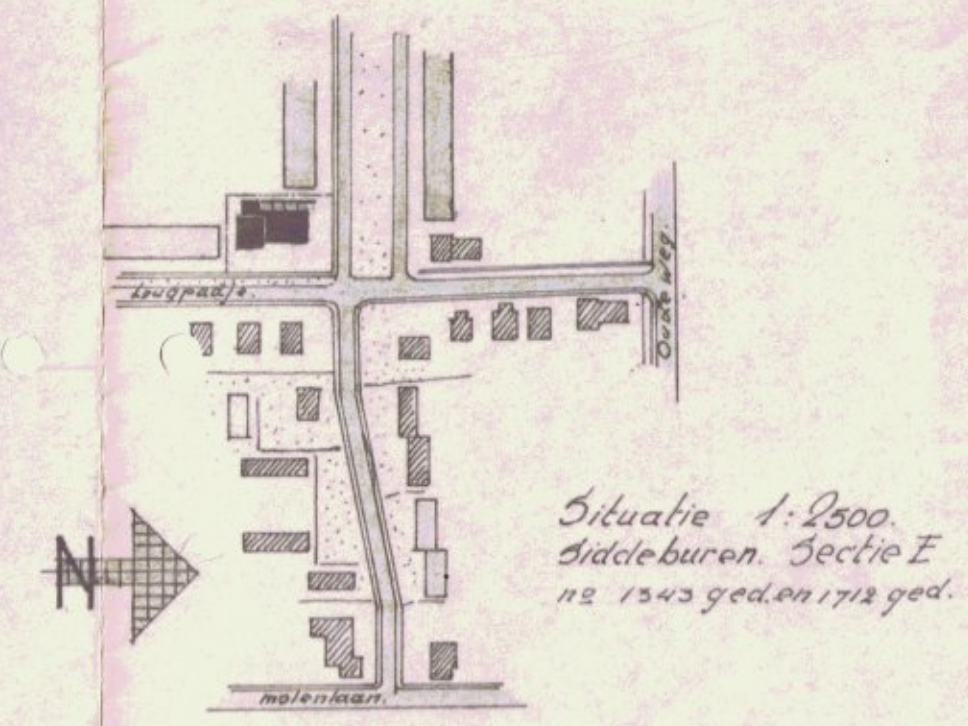

DIENT GEMEENTEWERKEN - SLOCHTEREN
GROENE KRUIS GEBOUW SIDDEBUREN.

ONDERD.	SCHETSONTWERP.	BLAD
SCHAA.	1 : 100.	1.
ONTWERP.	ad. 2. 10. 60.	REG. No.
GETEKEND.	4. 5. '60.	
GEZIEN.		