


VOORGEVEL


RECHTERGEVEL

LINKERGEVEL

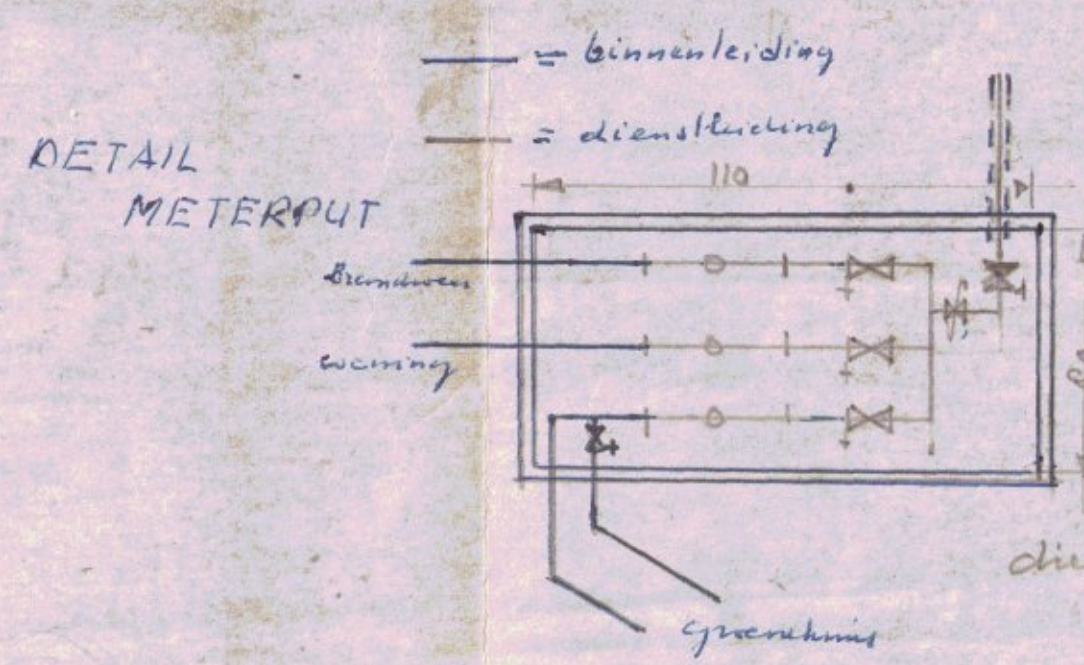

DETAIL
METERPUT


PLATTEGROND, GEVELS EN DOORSNEDEN 1:100.

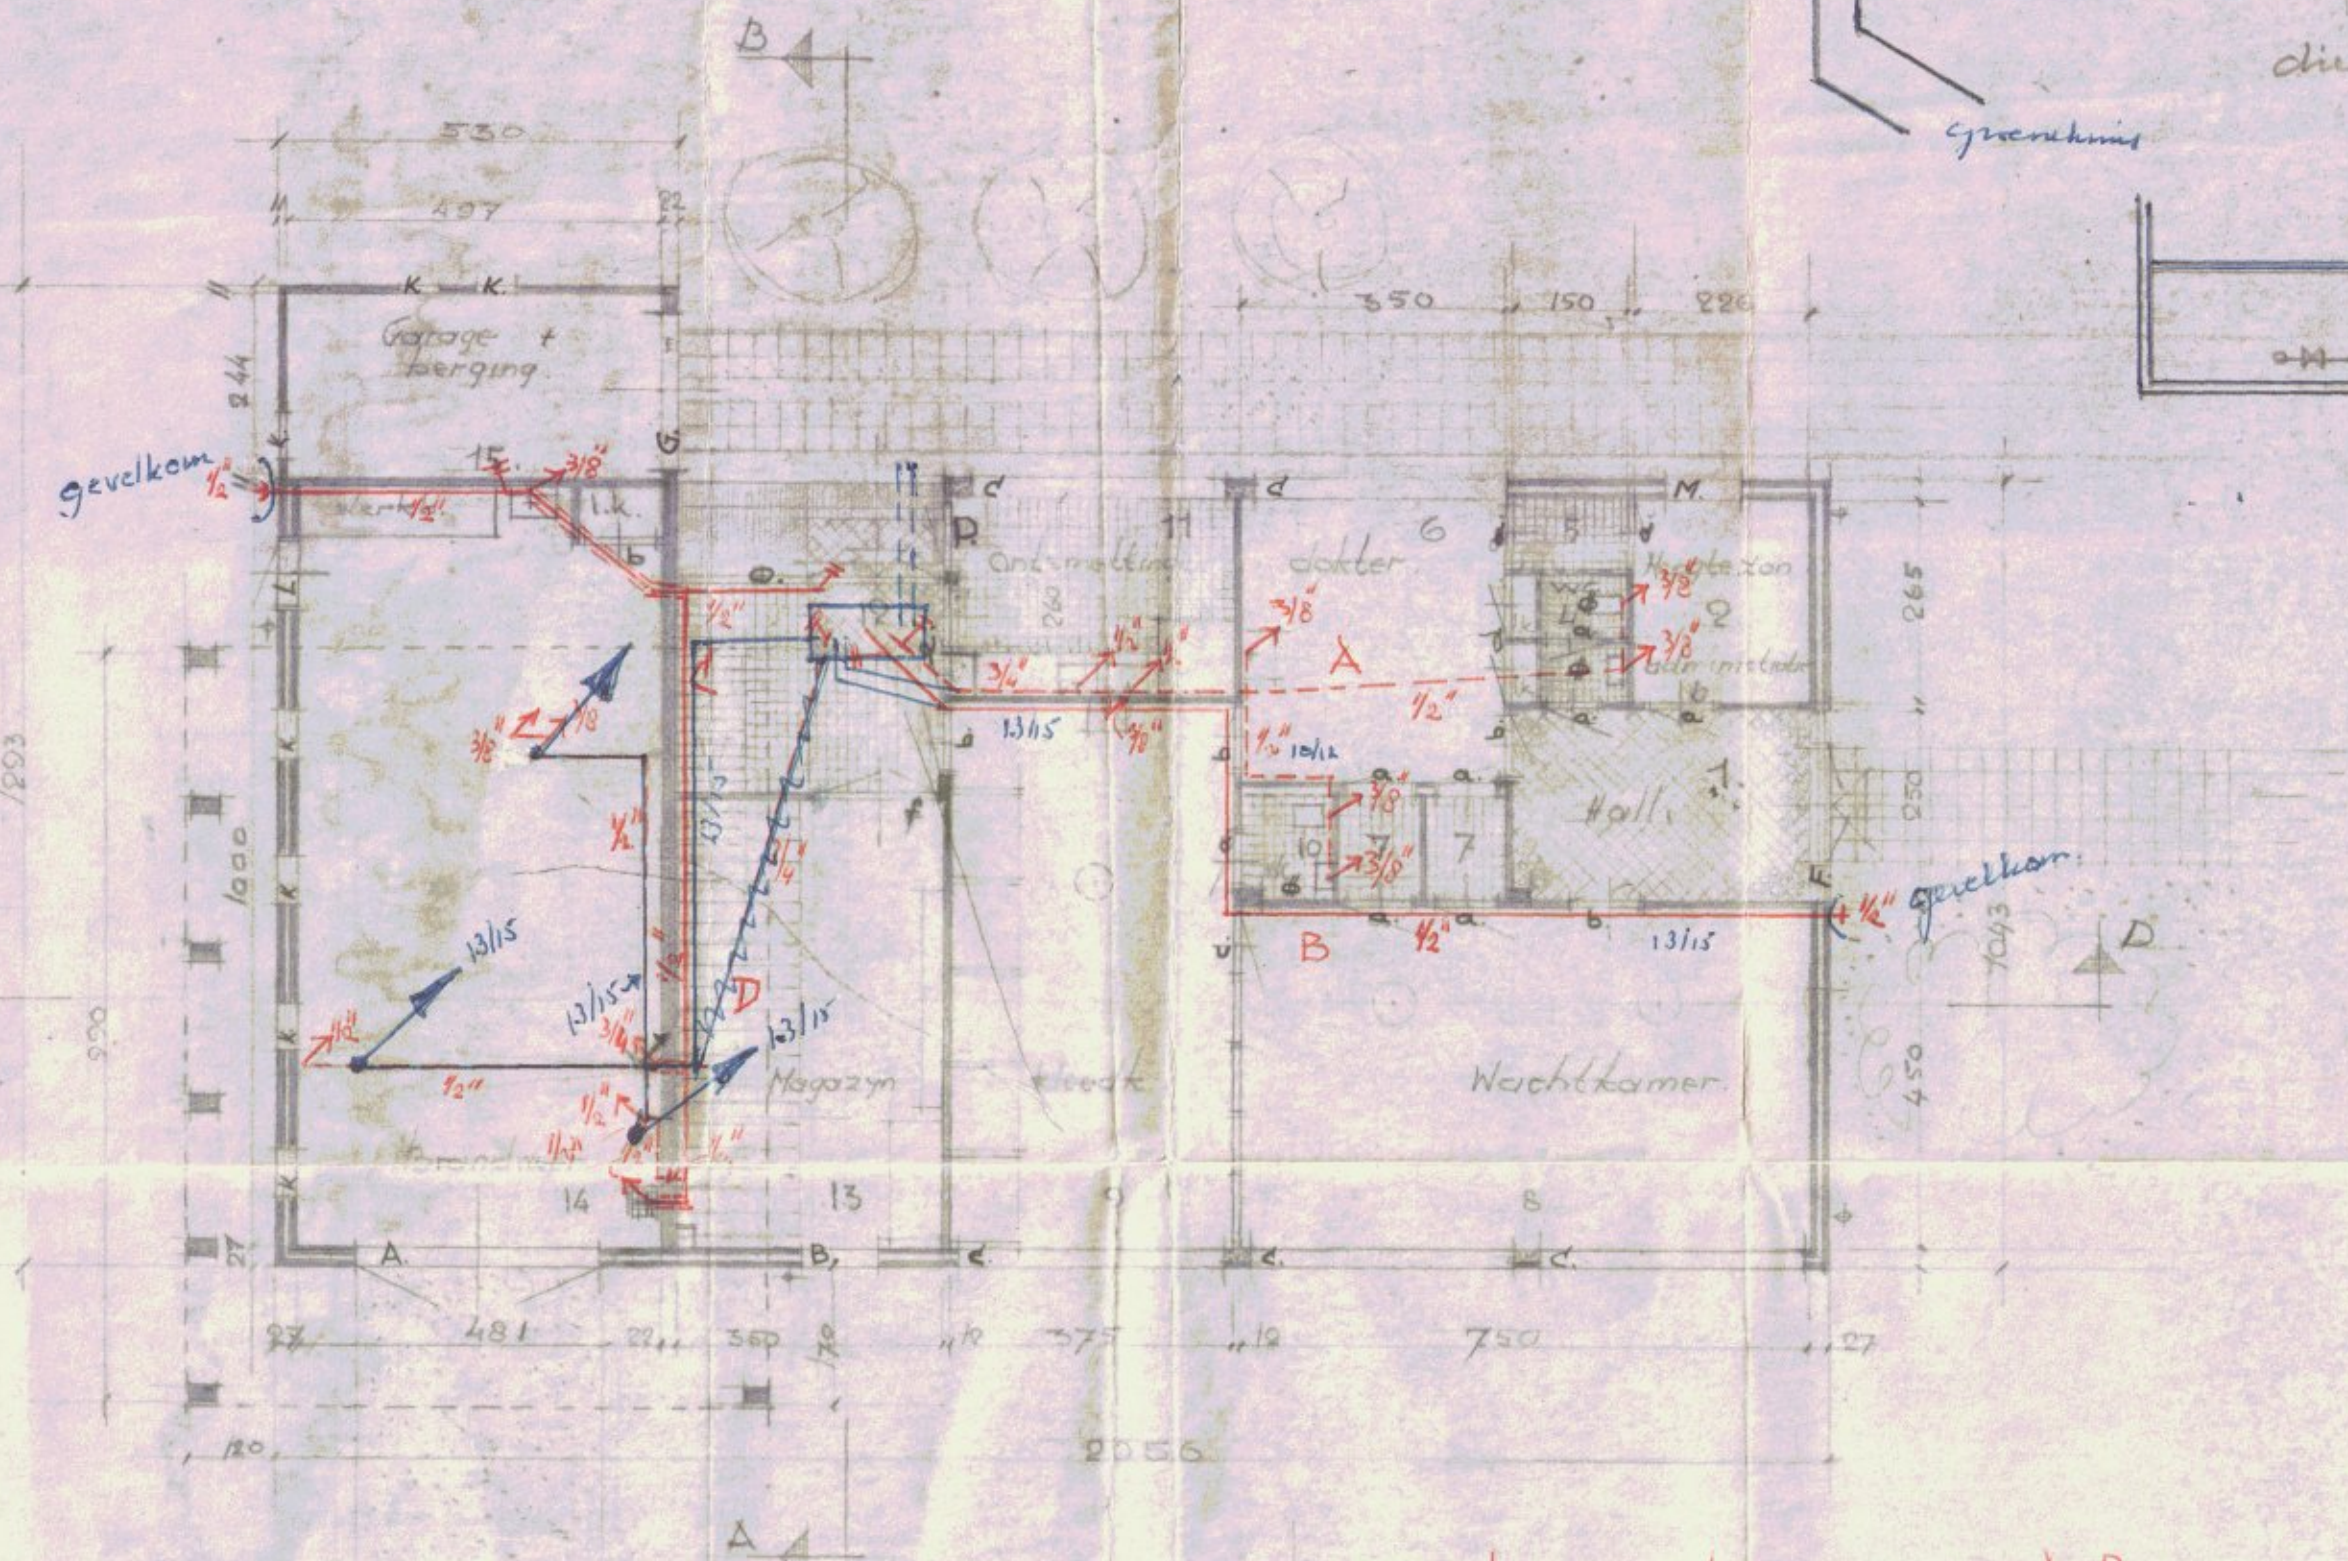


BEGANE GROND

groene kruis gebouw groep A+B
brandweer - groep D
woning groene kruis - groep D

Inzetten en het inrichten van de trap naar de eerste
etage van de woning Groenekruisgebouw

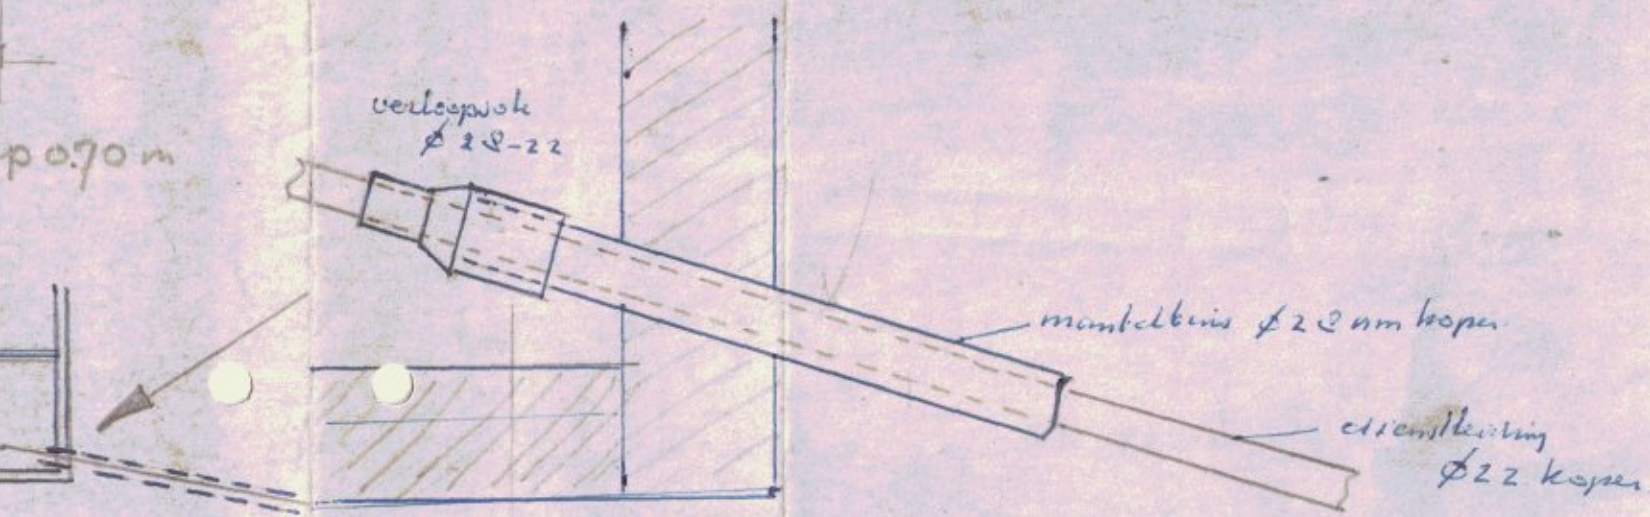

diagon

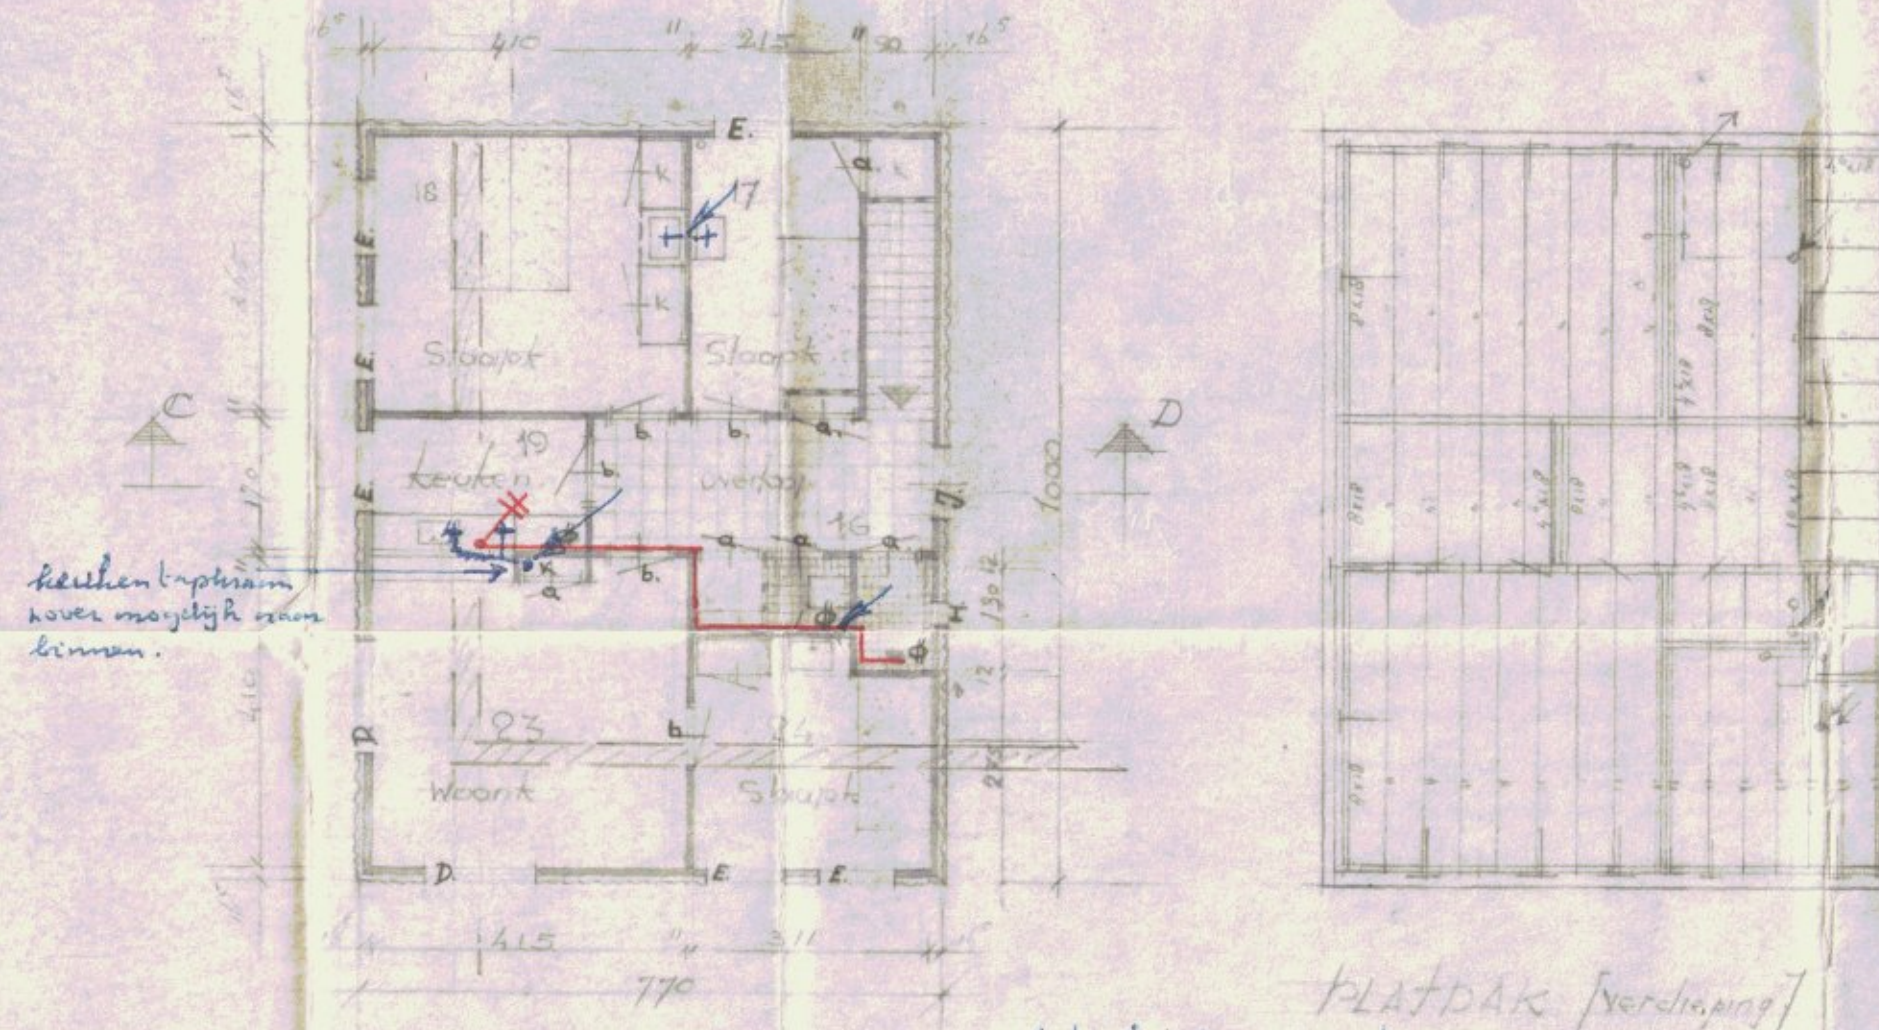


VERDIEPING

PLATDAK (verdieping)

detail deuren etc.

een stijging van de vloer, watstof en w.c.
in w.c. een stapelkastje van de vloer naar de vloer (Binnenruimte opheffen)


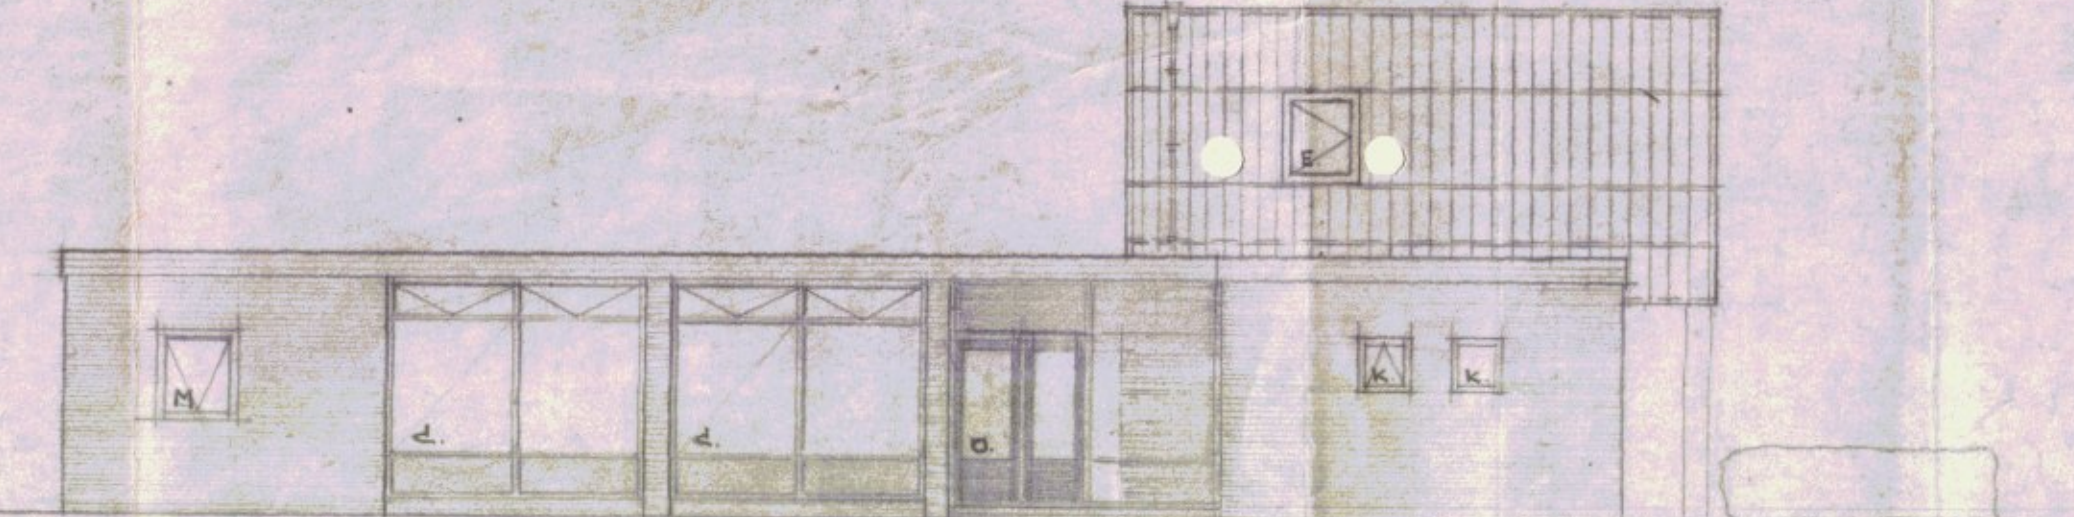


ACHTERGEVEL



DOORSNEDEN C-D

Situatie Siedeboren
Sectie E 1:43 ged.
1:12 ged.
gem. vloeren
Schaal 1:100

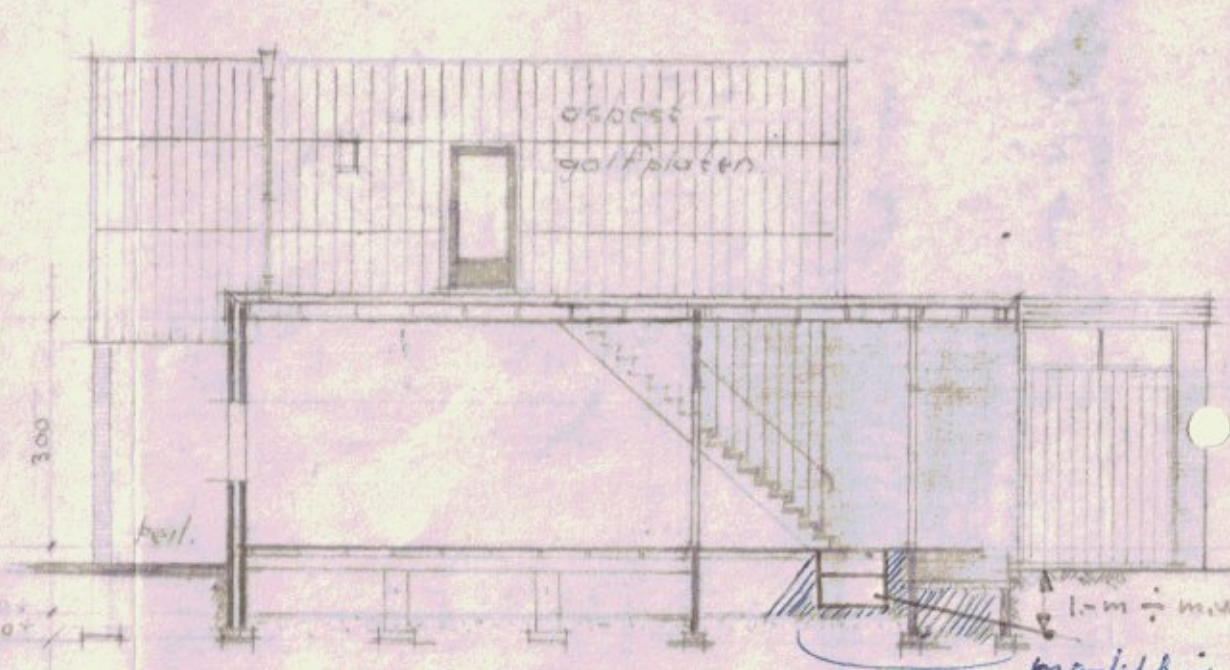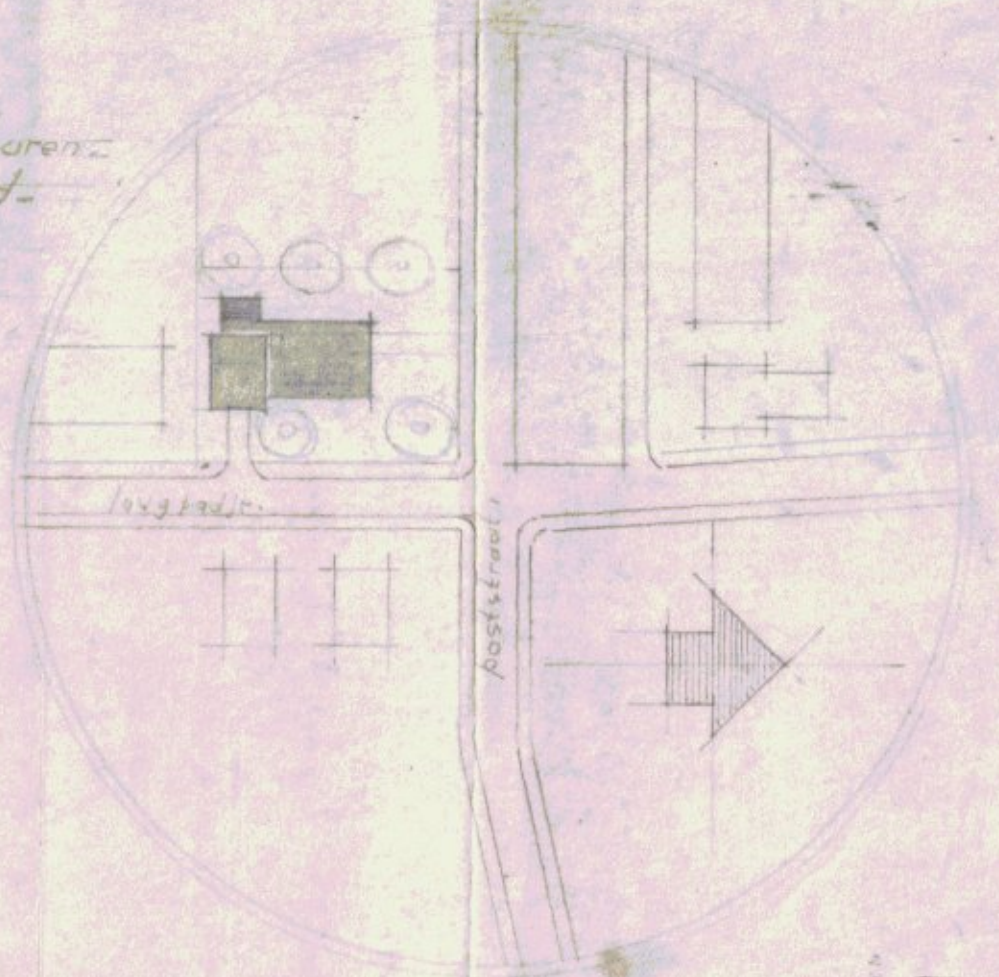


DOORSNEDEN A-B


voorstel aanleg waterleiding

DIENST GEMEENTEWERKEN SLOCHTEREN			
GROENEKRUISGEBOUW.			
ONDER: BESTEERTERENING			
SCHAL:	1:100	DATUM:	1
GETEKEND:	O.D.B.M.	OT. 1961	REC. H:
GECONT.	1:100	GEW. 10-10-1962	
GEZ.			

GEM. WERKEN
SLOCHTEREN
6 NOV. 1962
H. G. G.

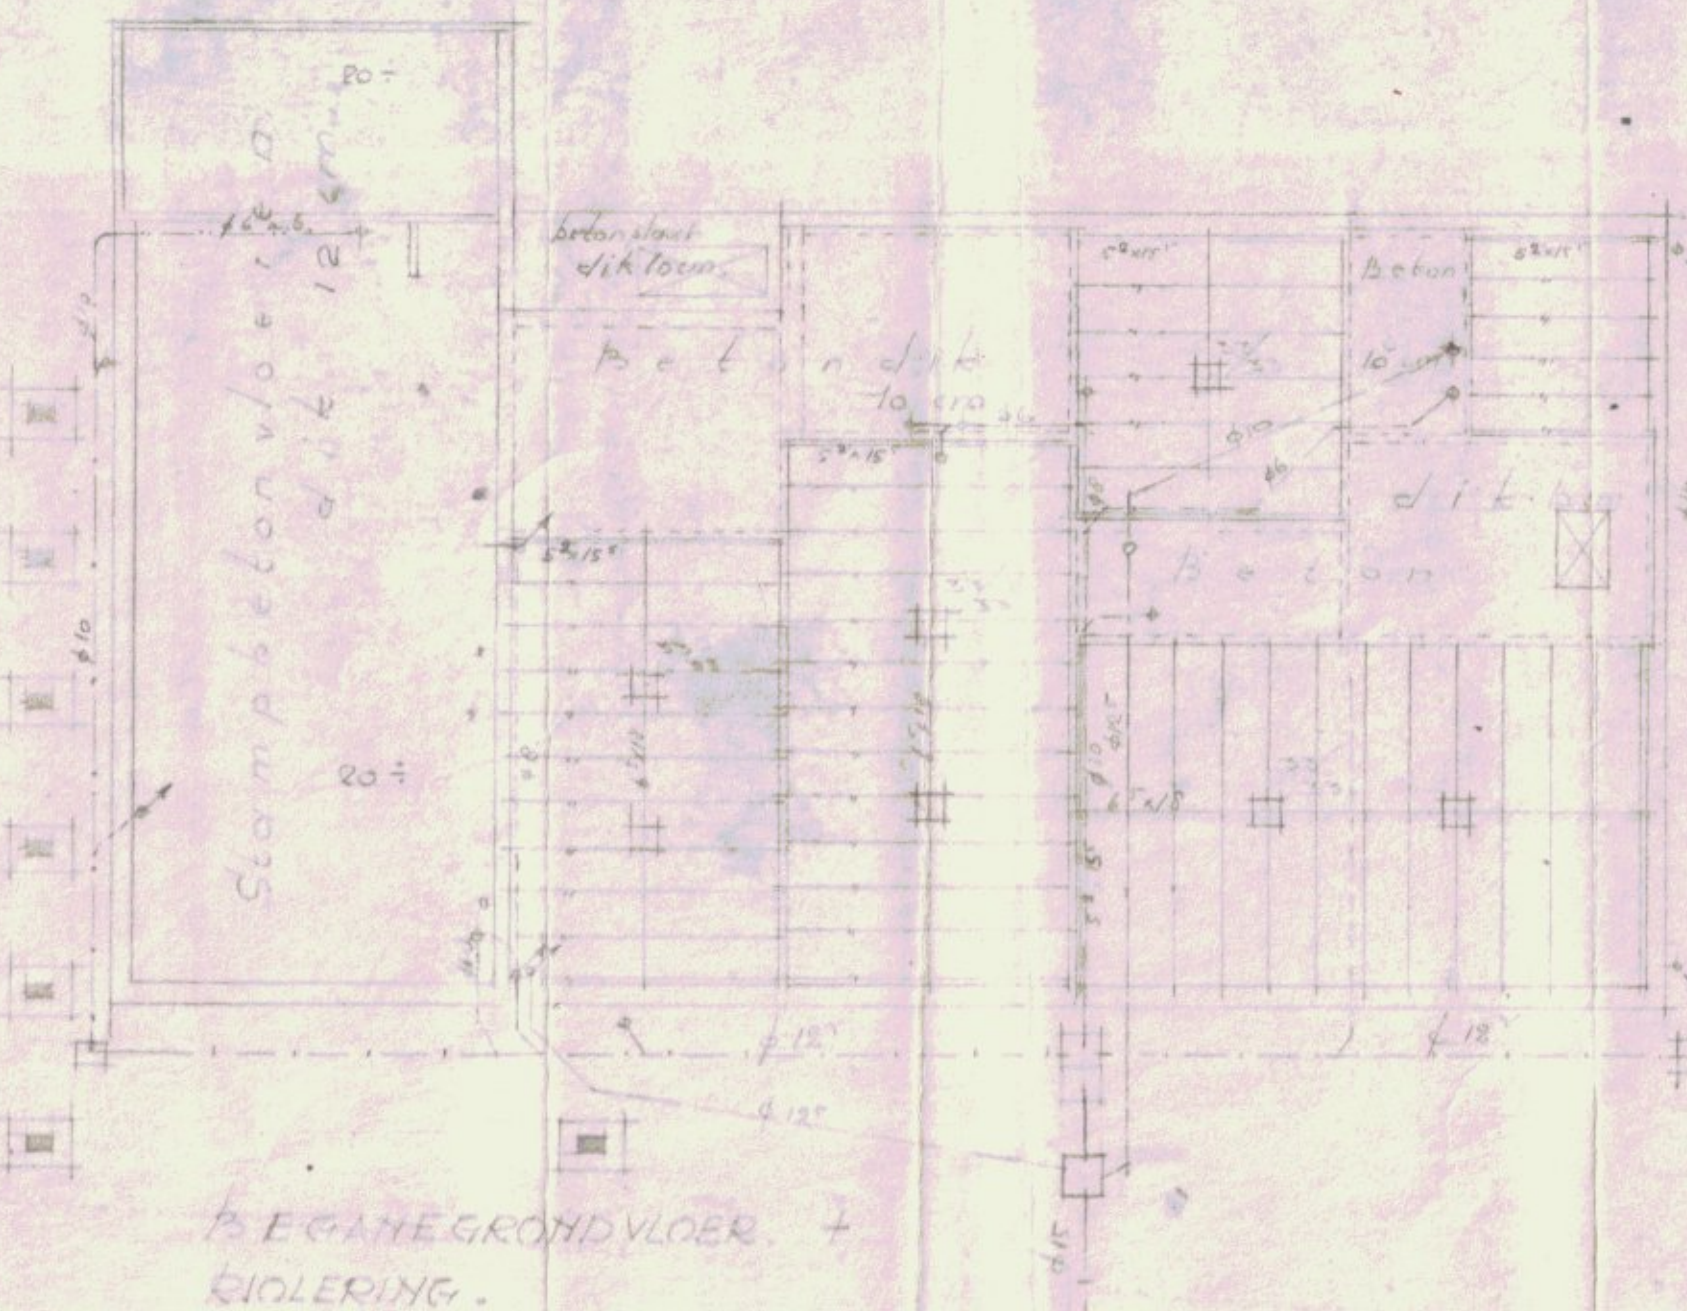

BEGANE GROND
BIOLERING

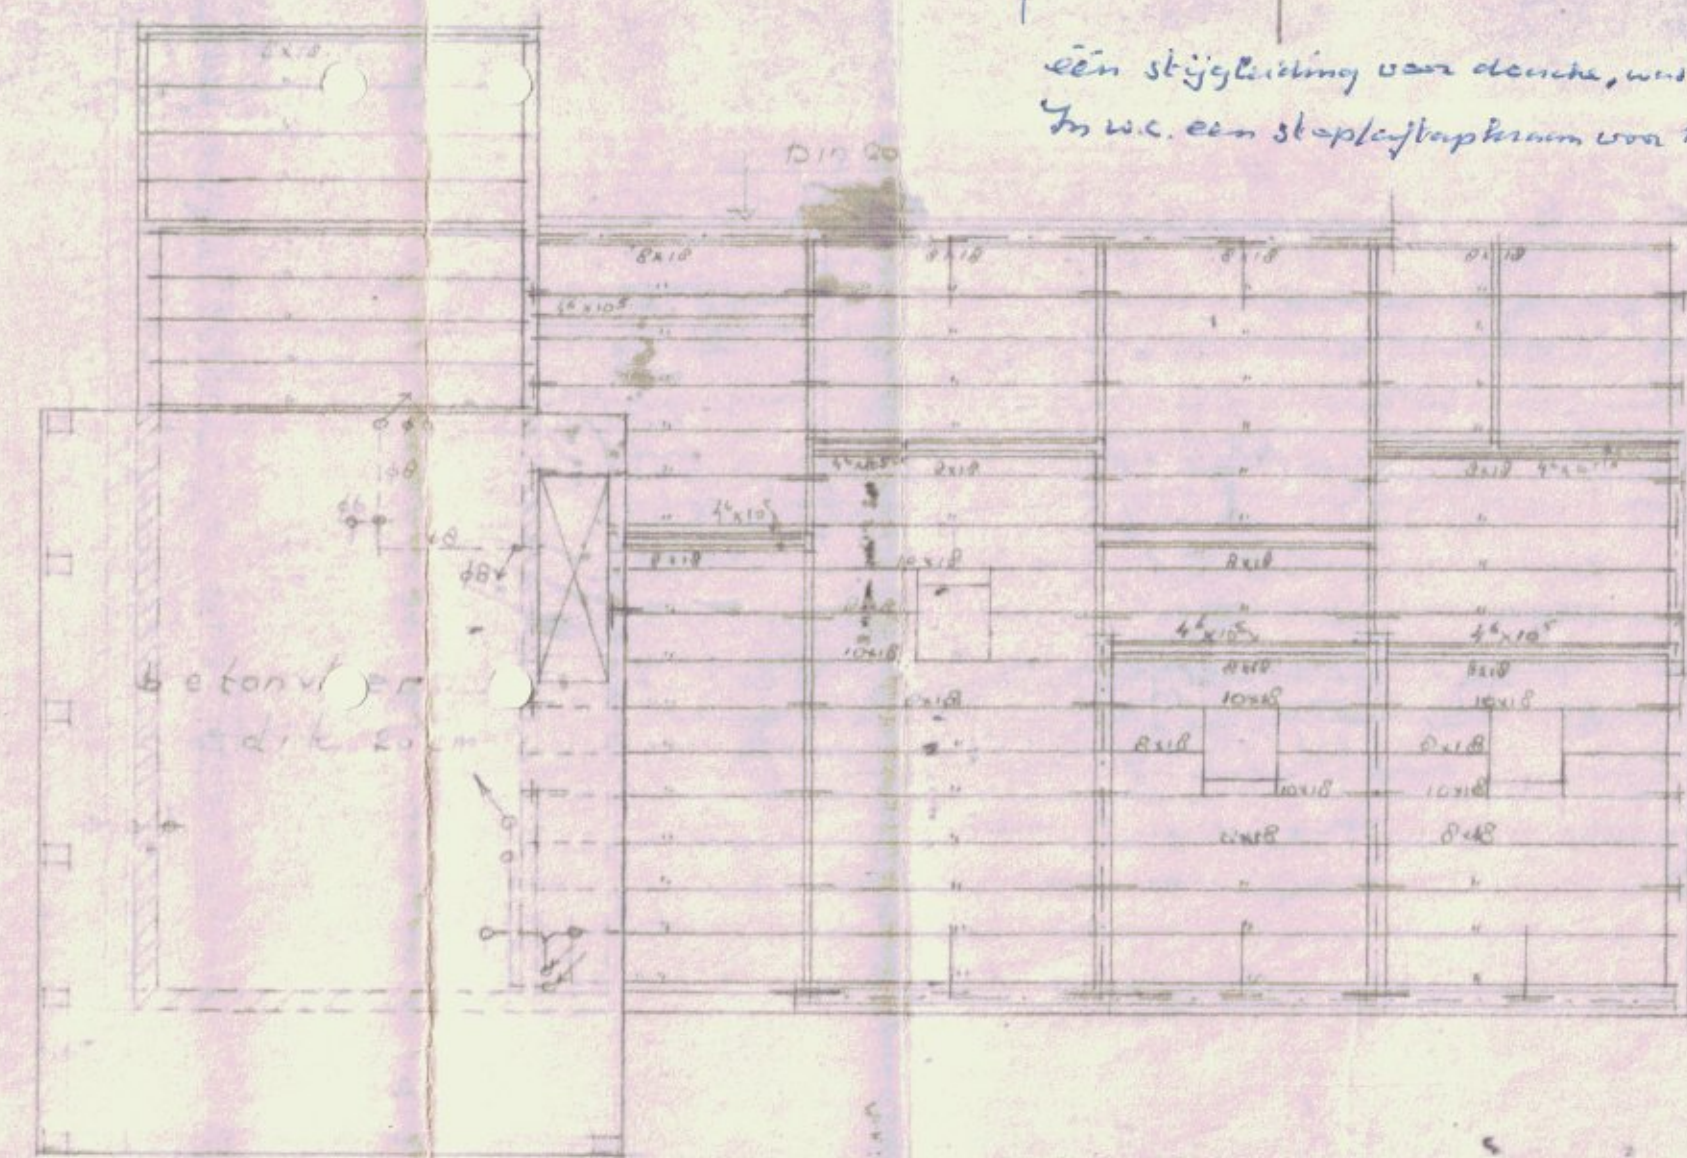

BALKLAAG
PLATDAK