


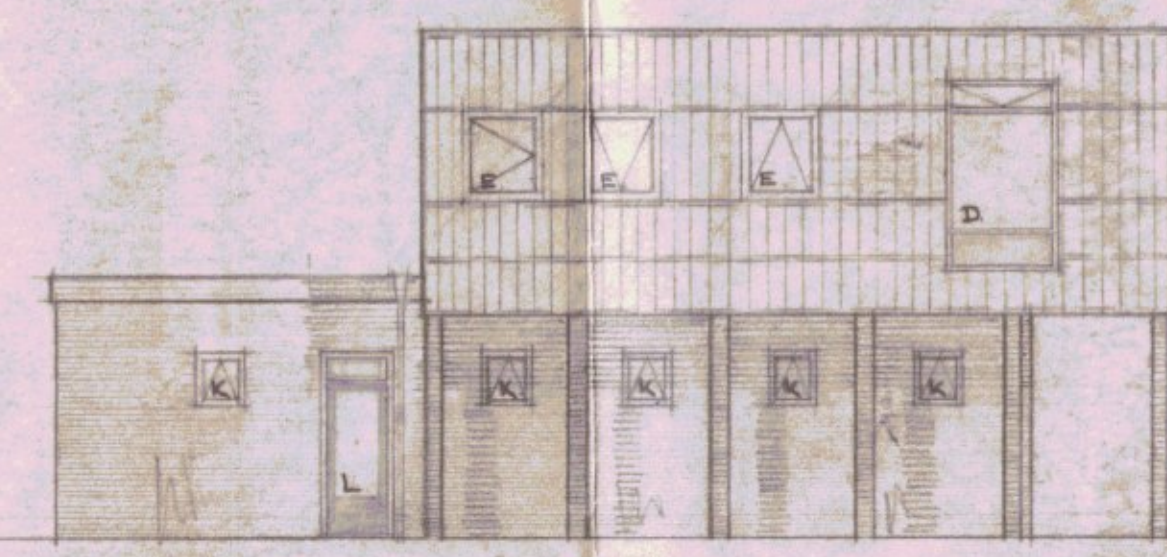

VOORGEVEL



RECHTERGEVEL



LINKERGEVEL


PLATTEGROND, GEVELS - EN - DOORSNEDEN. 1:100.

25/10	16A	5/10 + 4/10	1
5/10	5/10	5/10 + 5/10	2
5/10	5/10	5/10 + 4/10	3


missie/schule/bank



ACHTERGEVEL

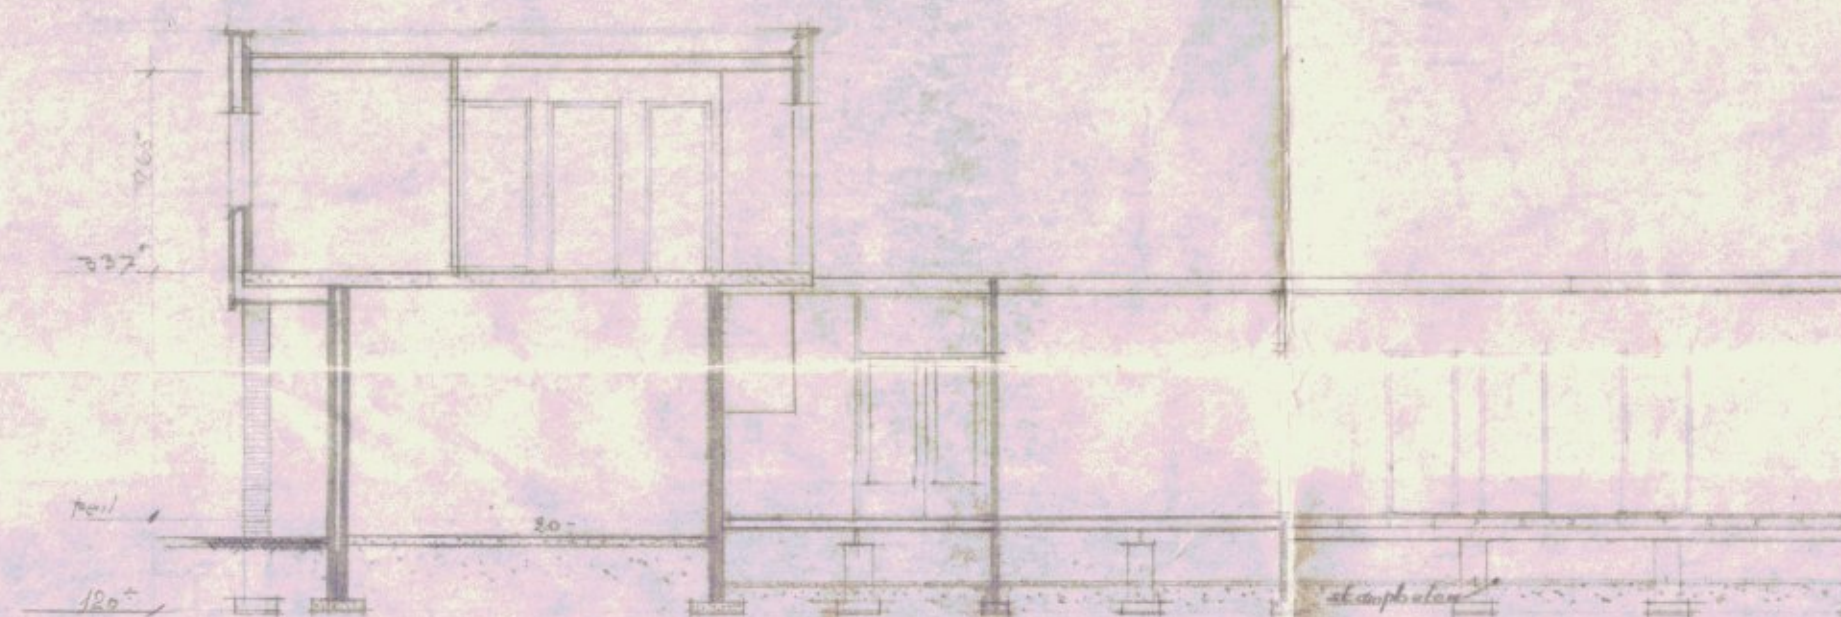


DOORSNEDEN C.D.

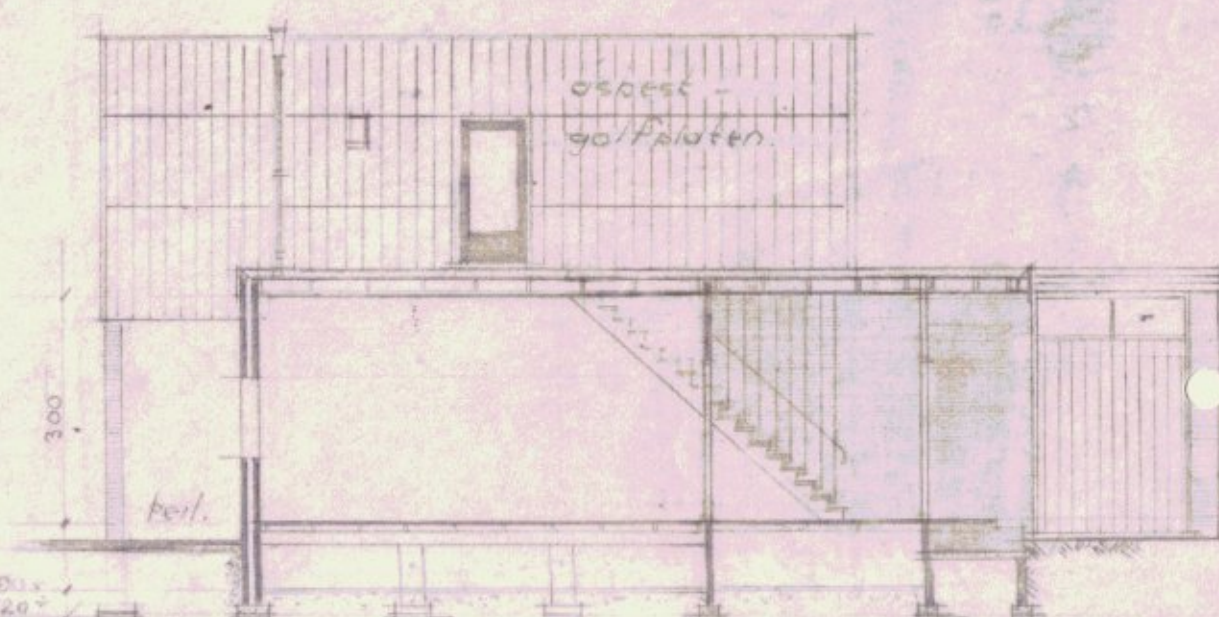


DOORSNEDEN A.B.




VERDIEPING

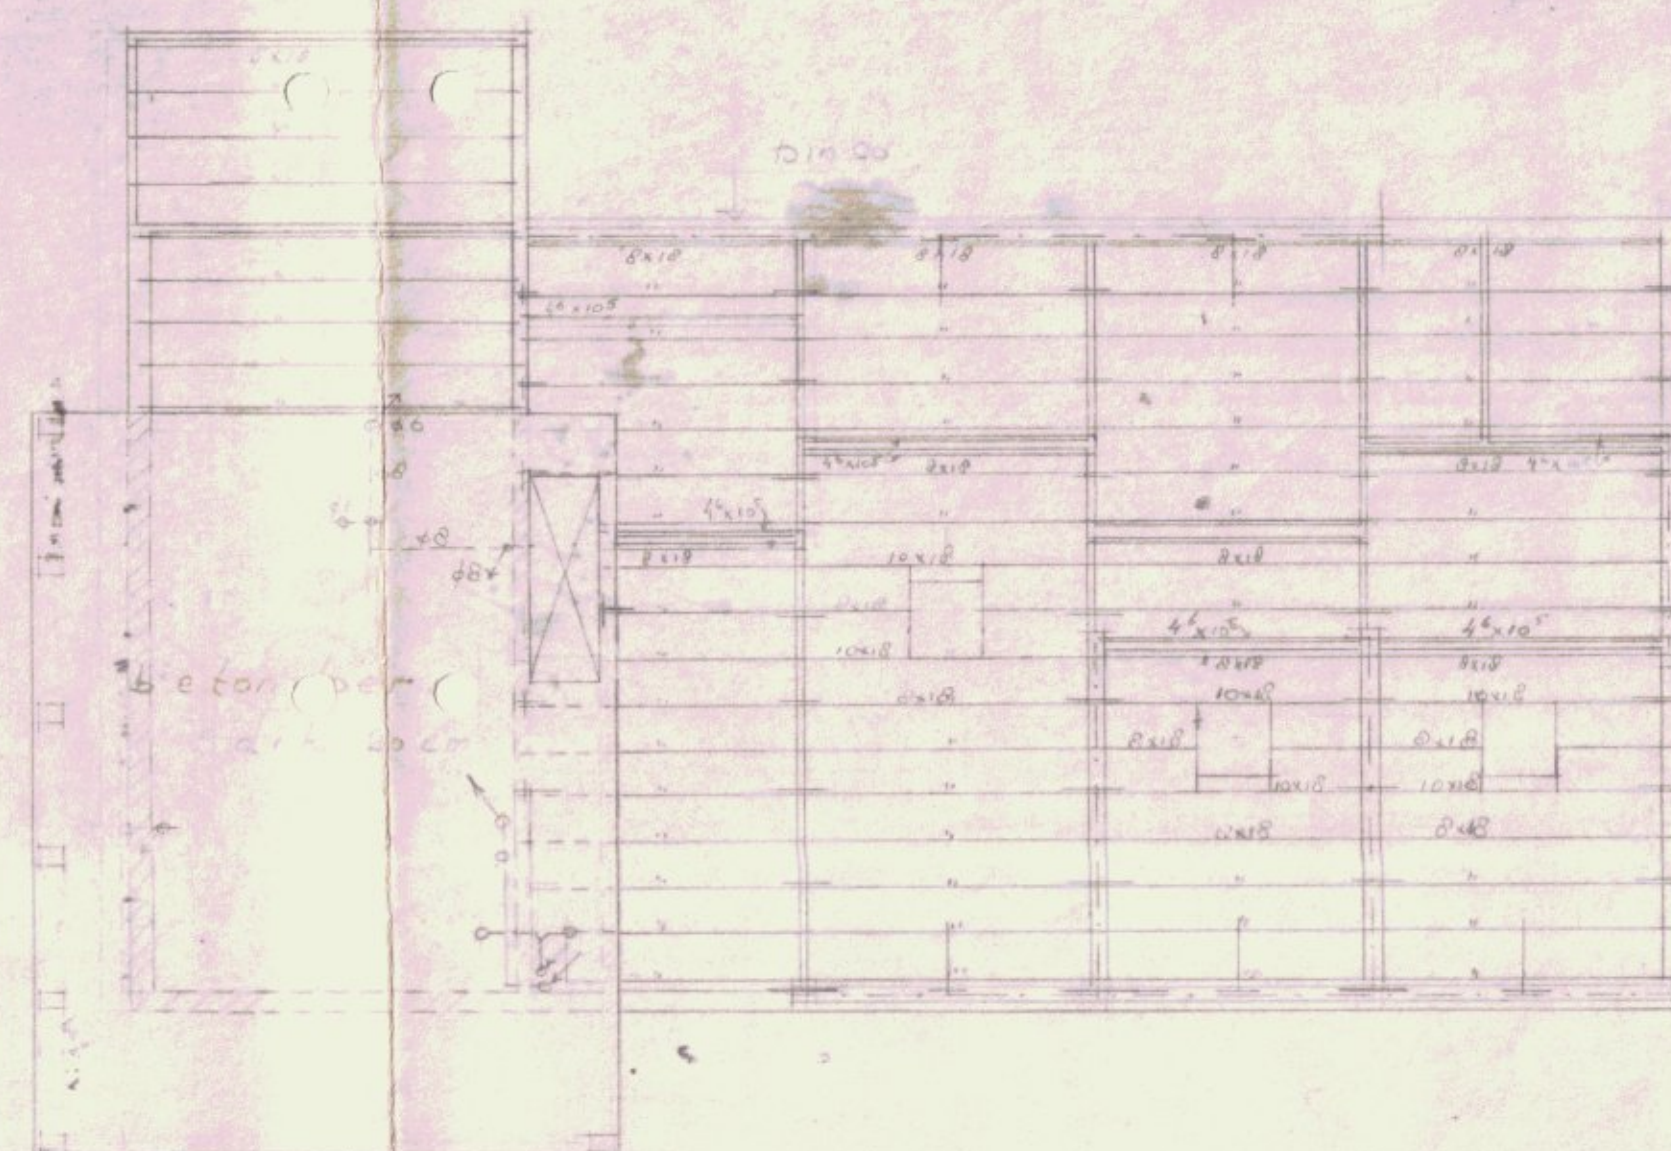


BALKEN (niet verhoogd)
PLATTEGROND

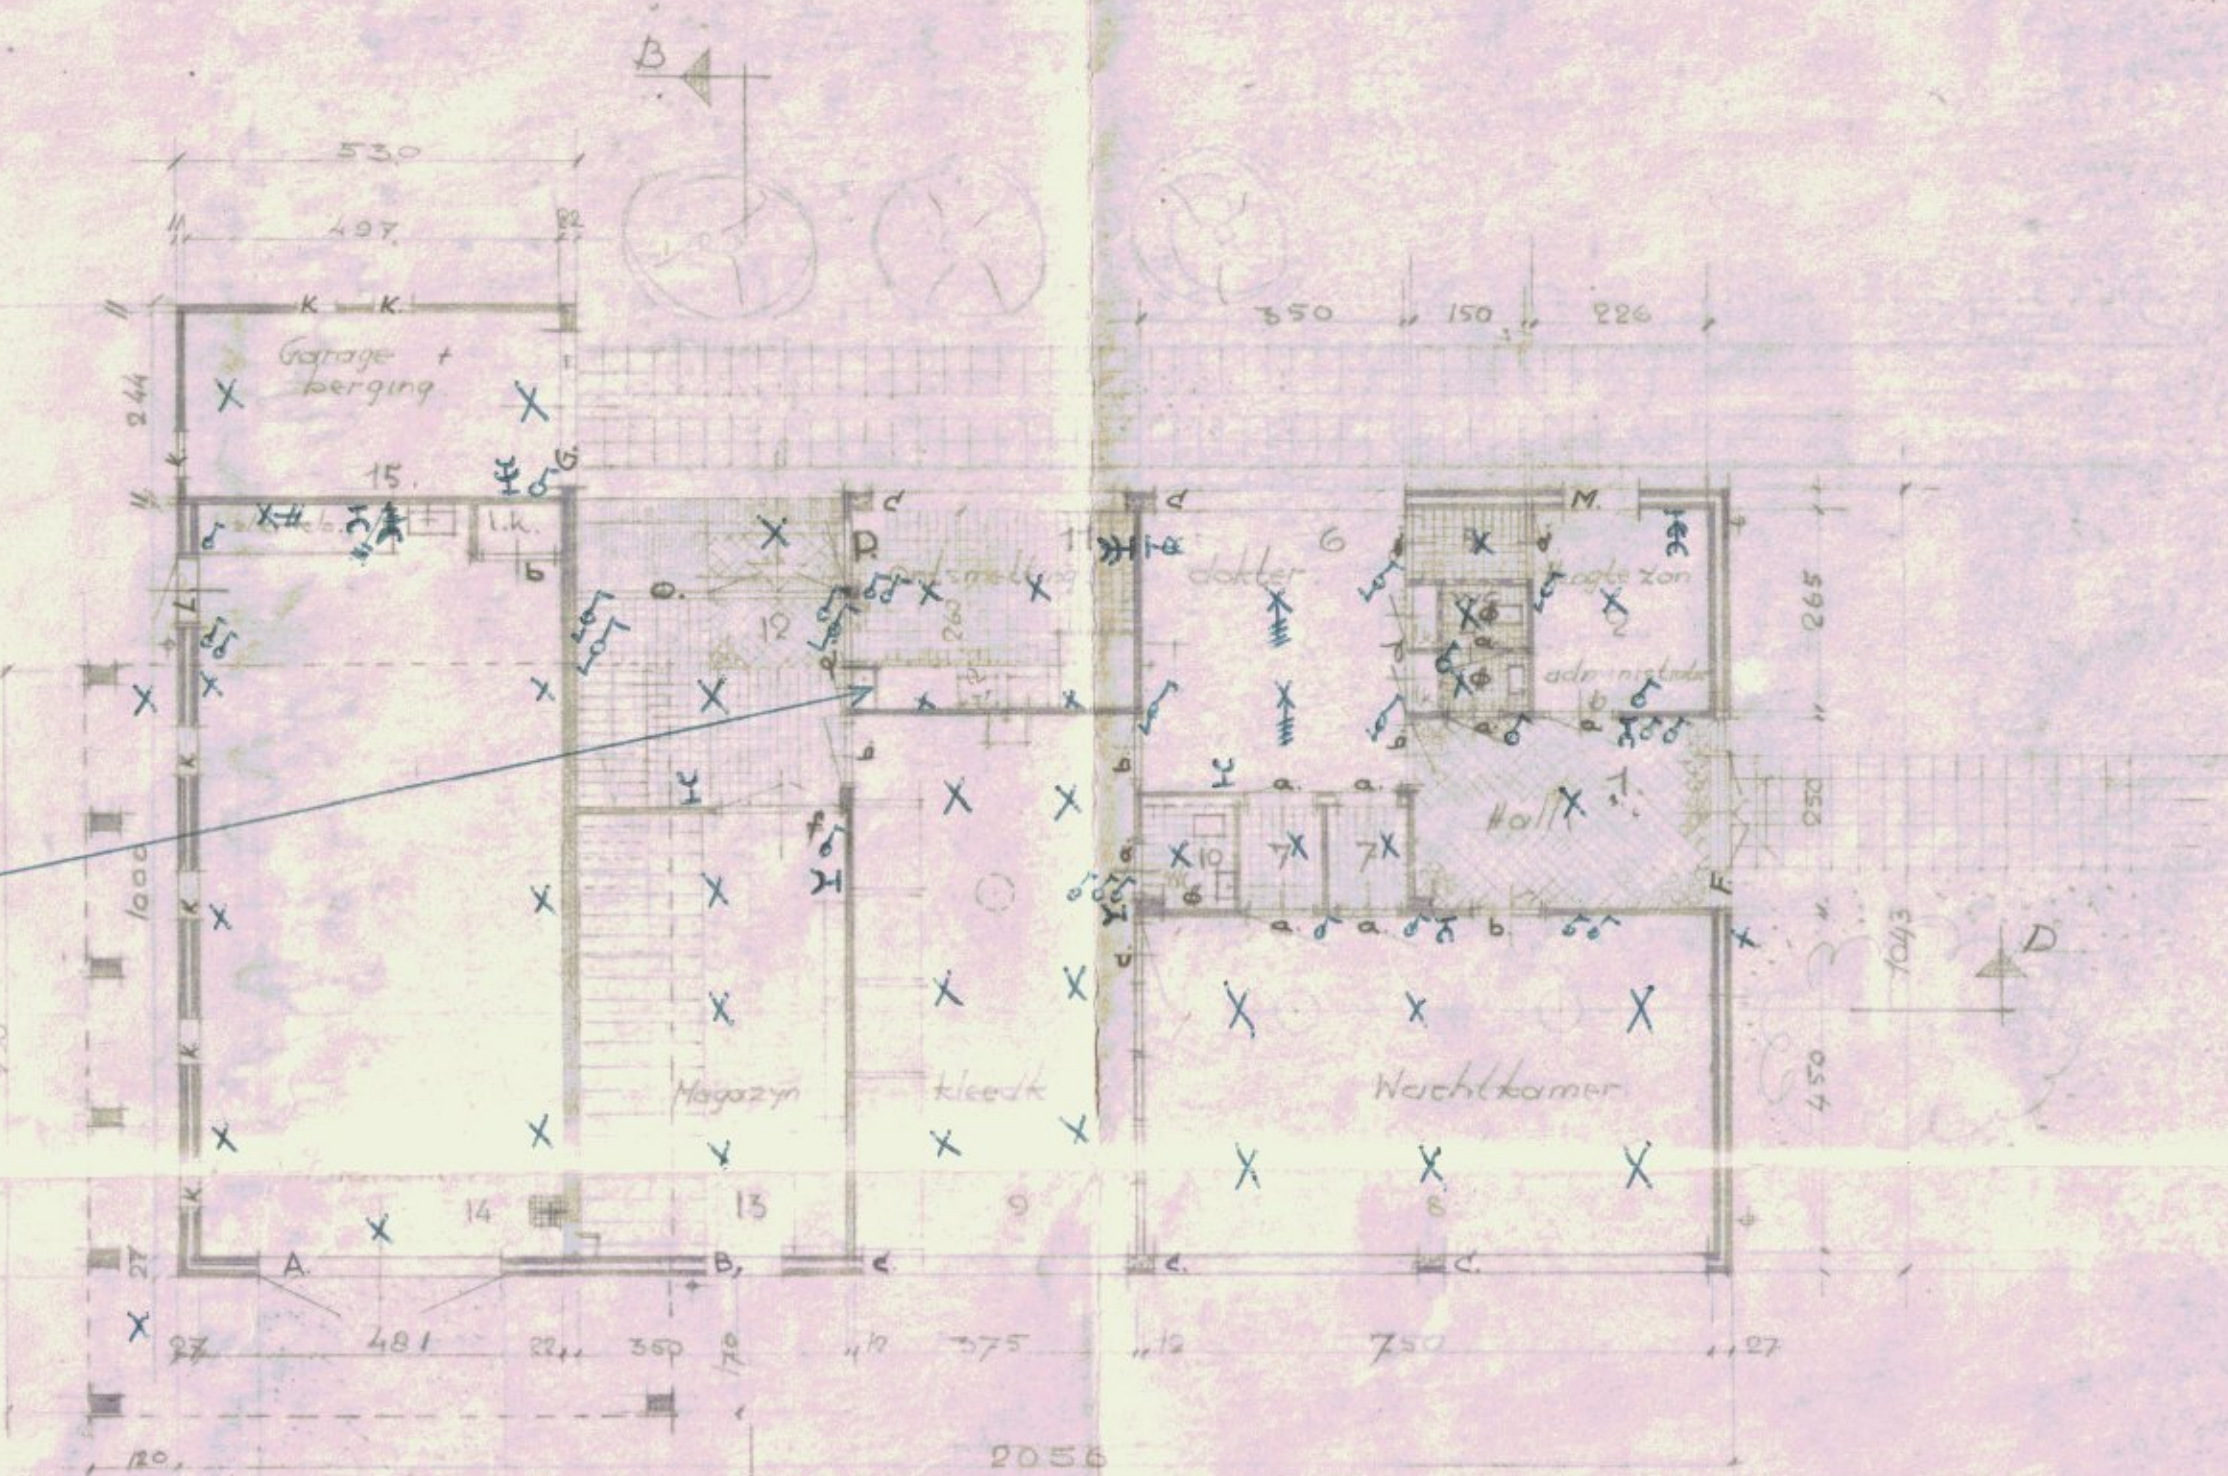

BEGANEGROND

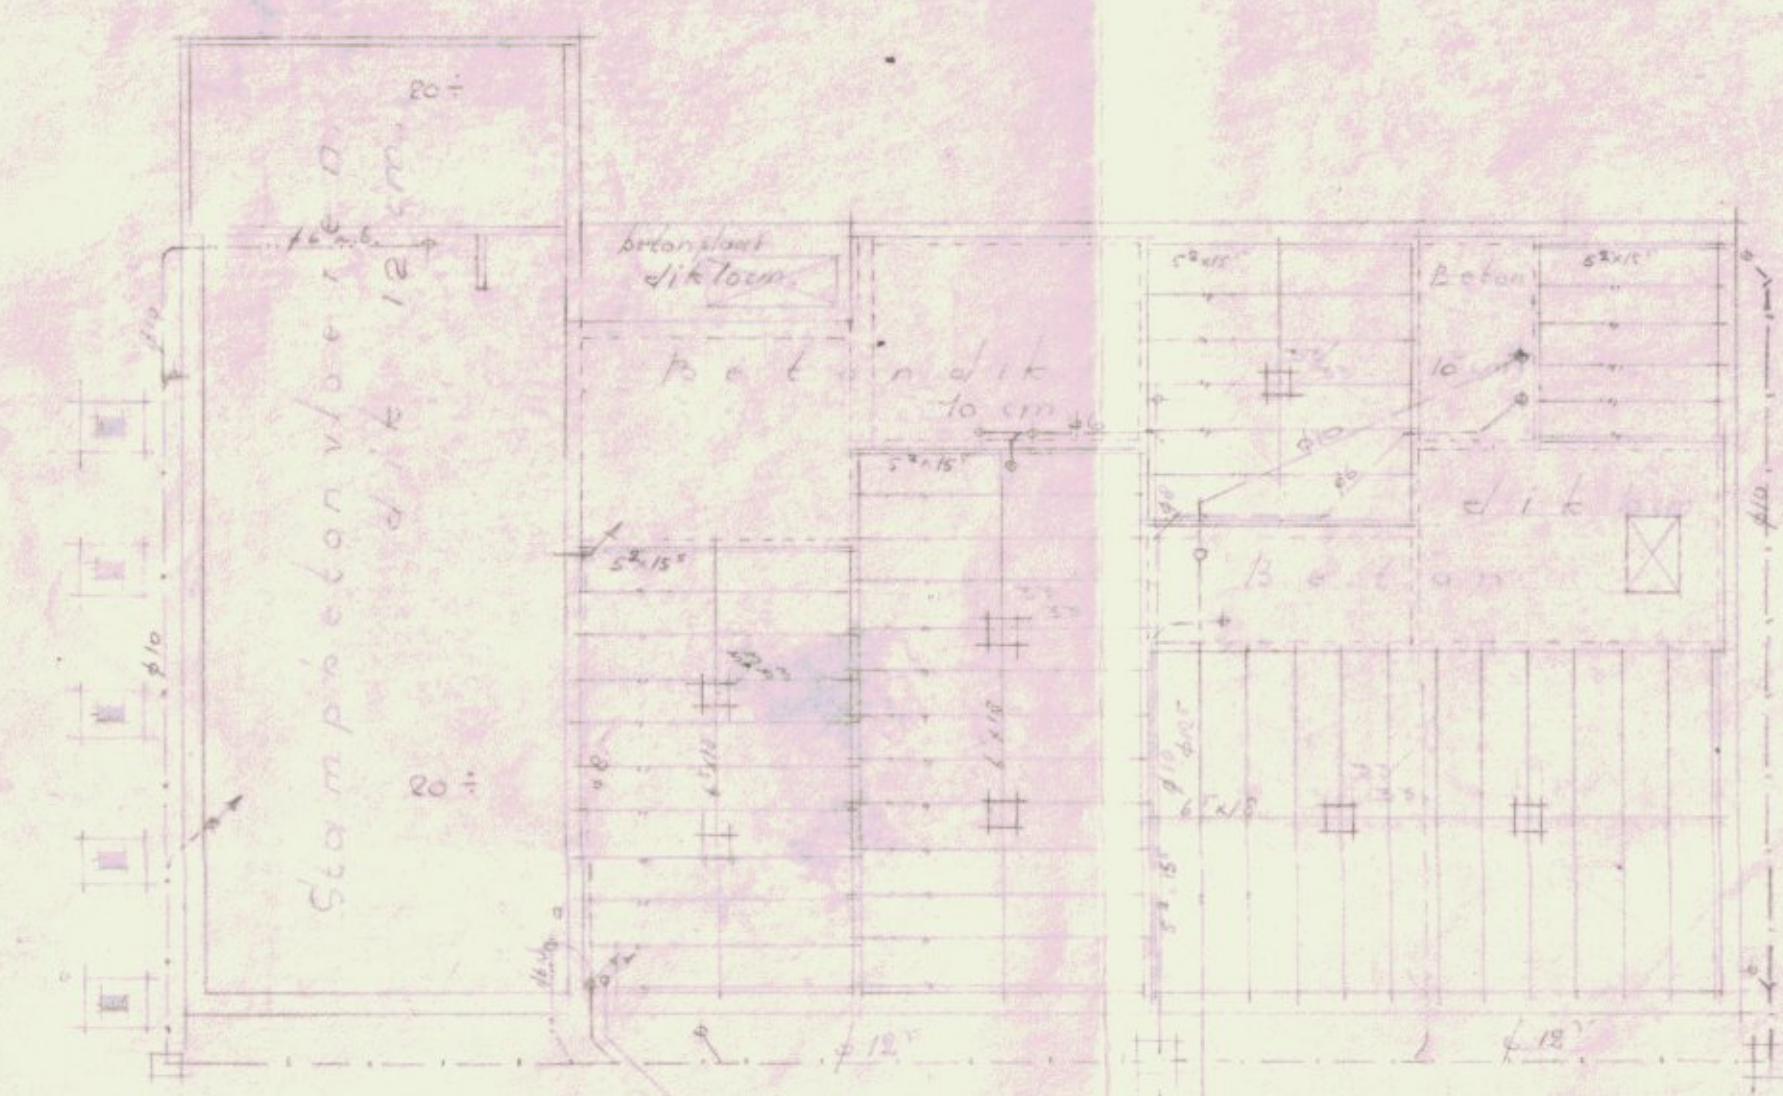

BEGANEGRONDVLOER +
RIOLERING

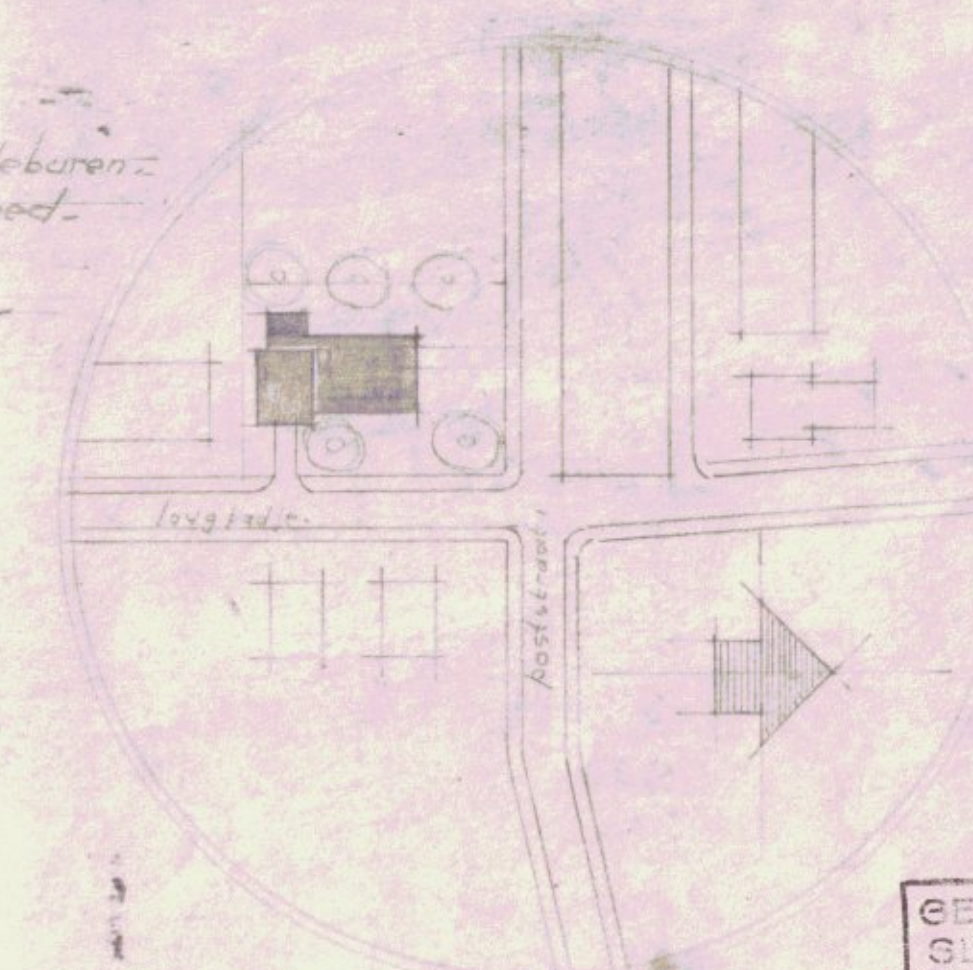

Situatie Slochteren
Sectie E 1/12 ged
gem. Slochteren
Schaal 1:1000

GEW. WERKEN
SLOCHTEREN
31 OKT. 1962
Nr. 1741

Voorstel elektrische installatie

DIENT GEMEENTEWERKEN SLOCHTEREN

GROENEKRUISGEBOUW.

ONDERD. BESTEKTEKENING

SCHAAL: 1:100
GETEKEND: ODBENT
GEZIEH: 1

DATUM: 31 OKT. 1962
GEW. 10400-1962 241