


- PLATTEGROND -

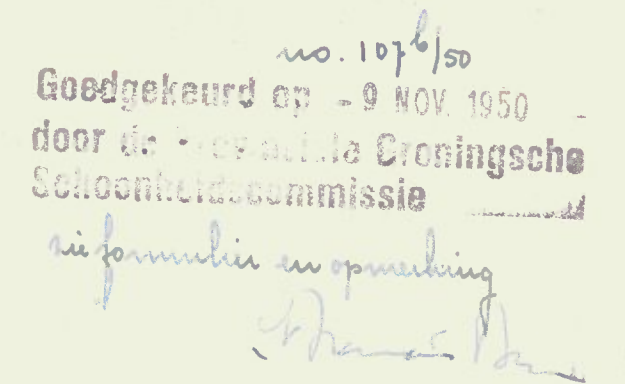

✱