



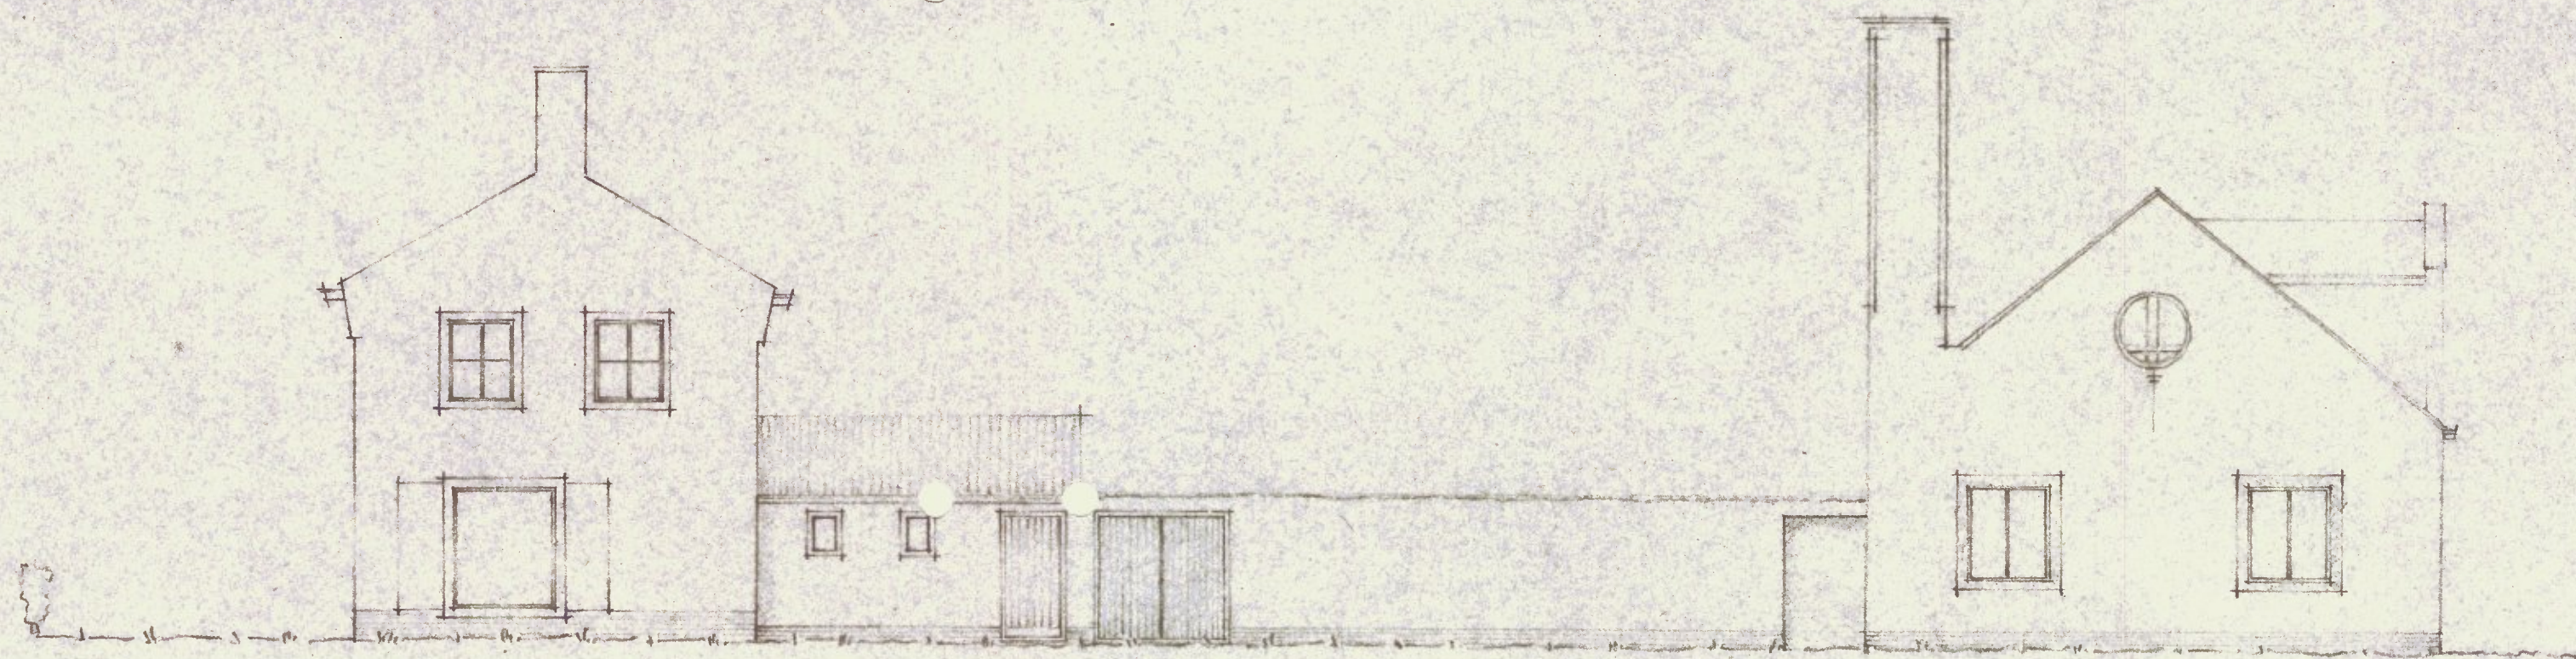


Bestaande Oostgevel

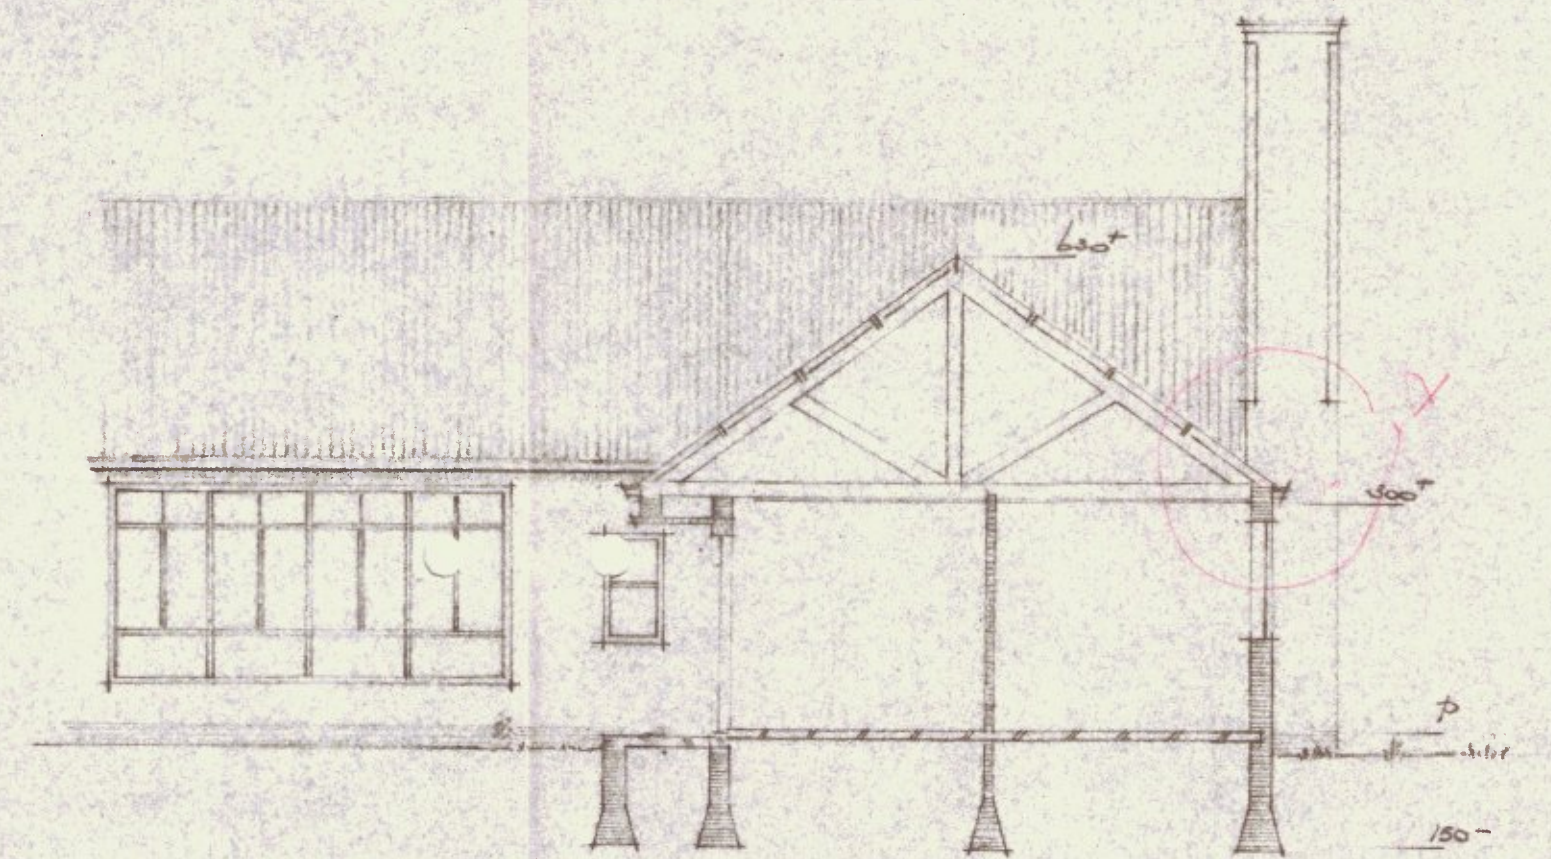


dwarsdoorsnede nieuw gedeelte.

schaal 1:100

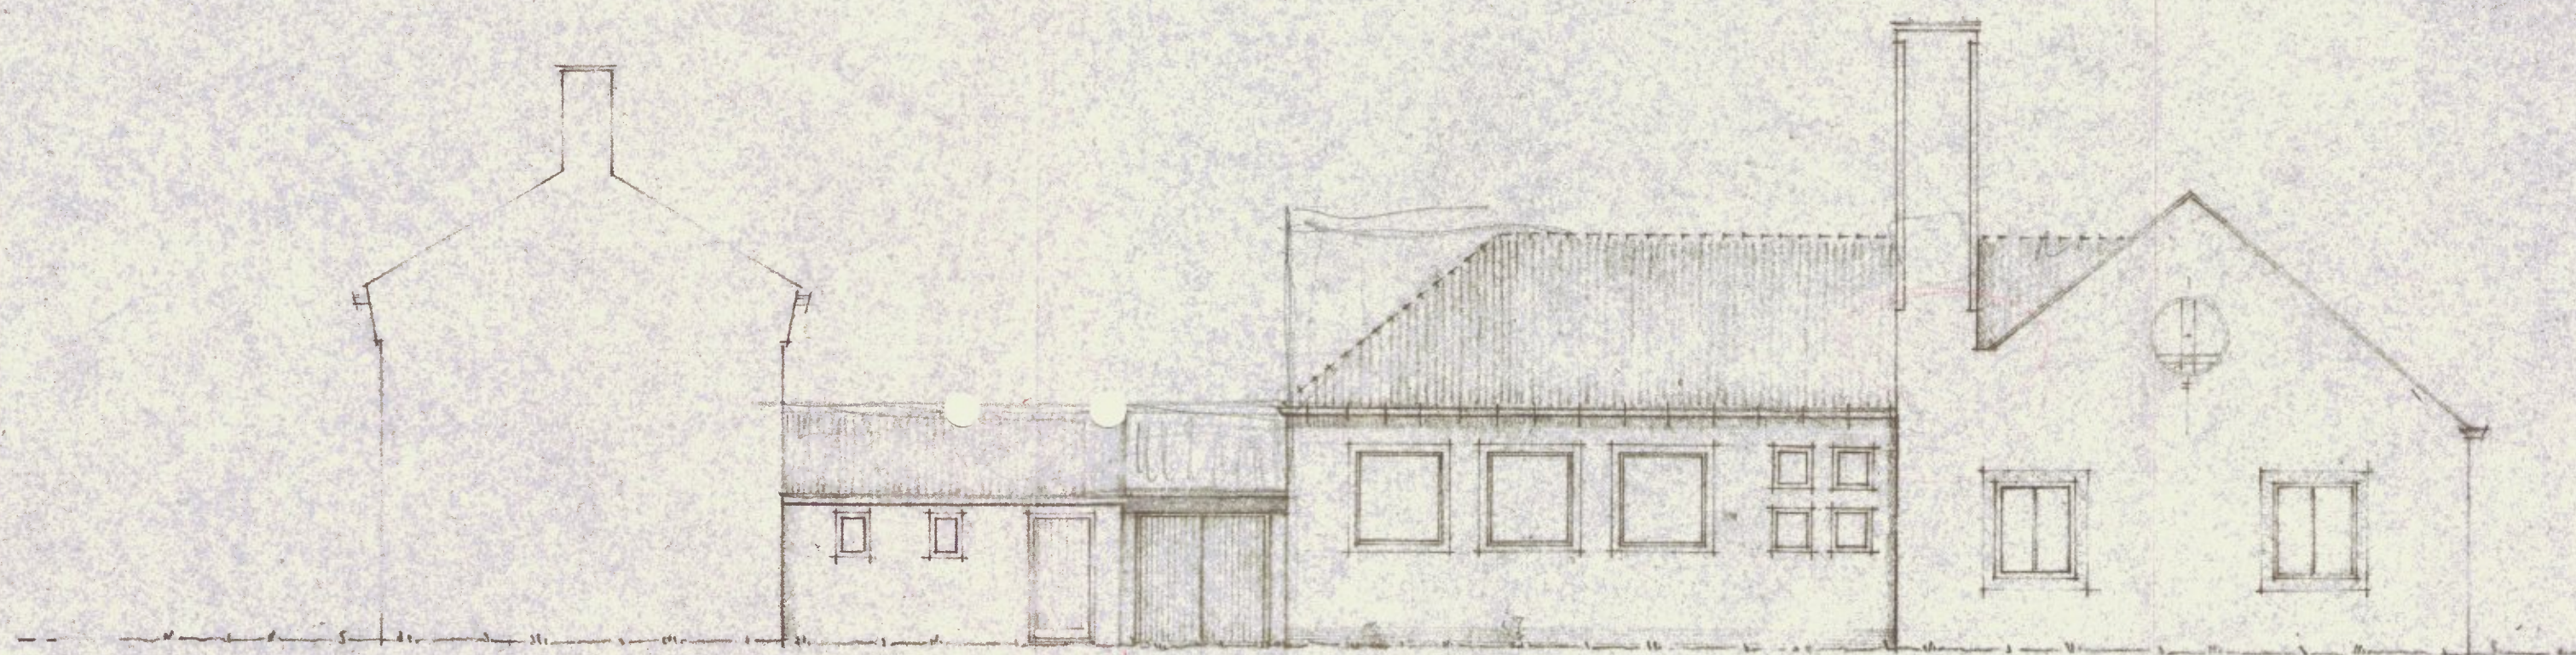

Oostgevel na Verbouwing.

0 1 2 3 4 meter

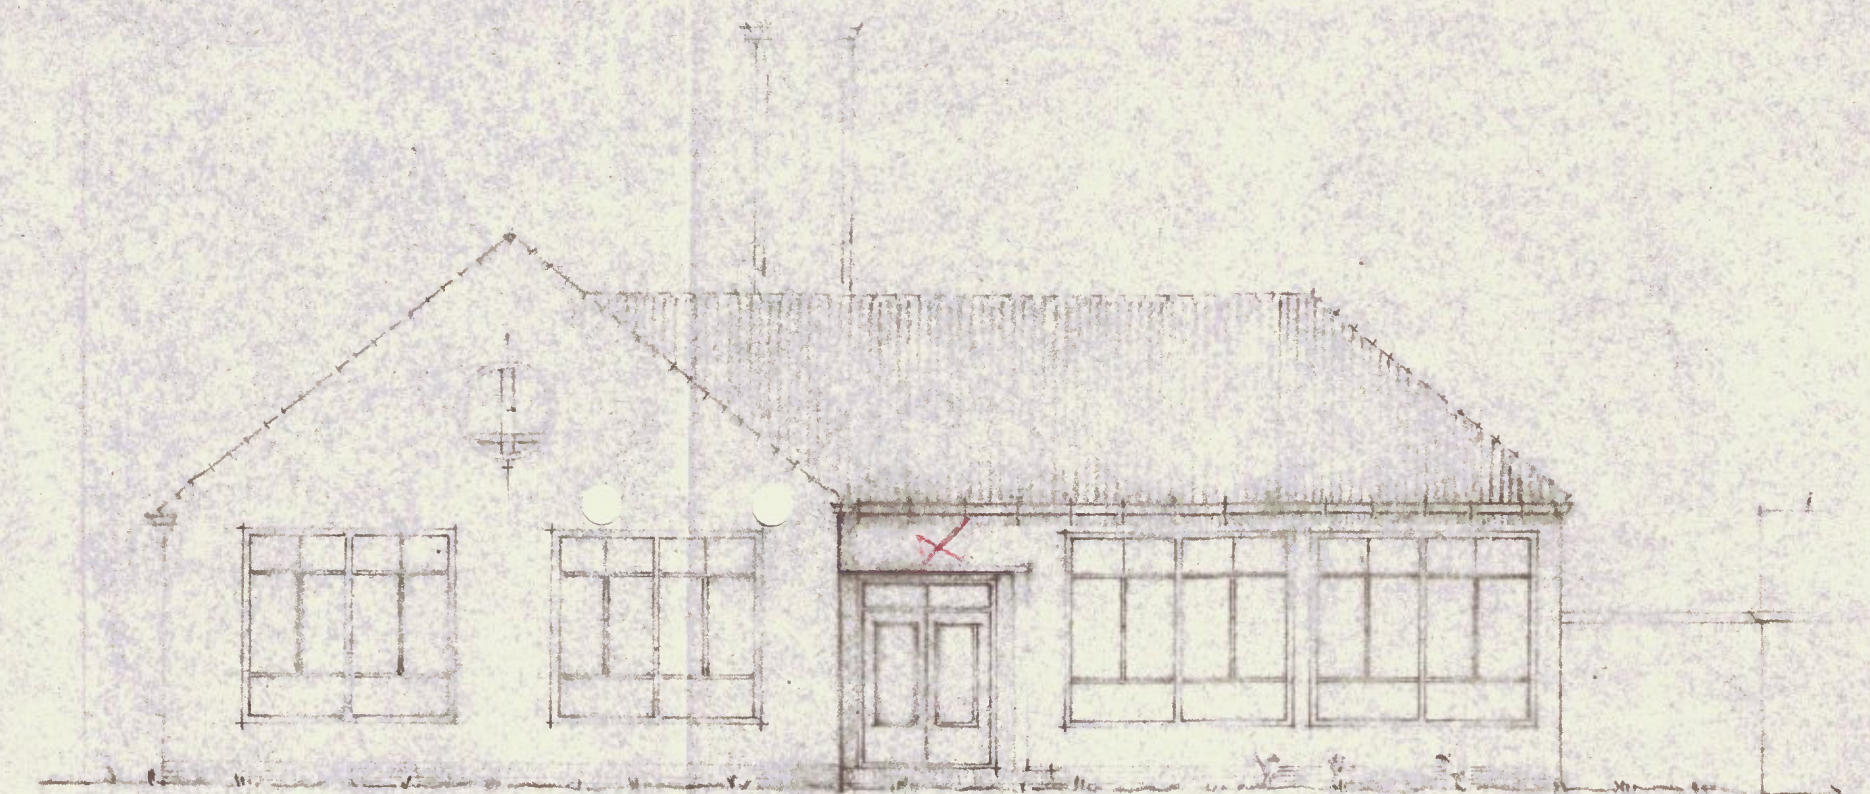

Westgevel nieuw

UITBREIDING CHR. U.L.O. SCHOOL
SIDDEBUREN.