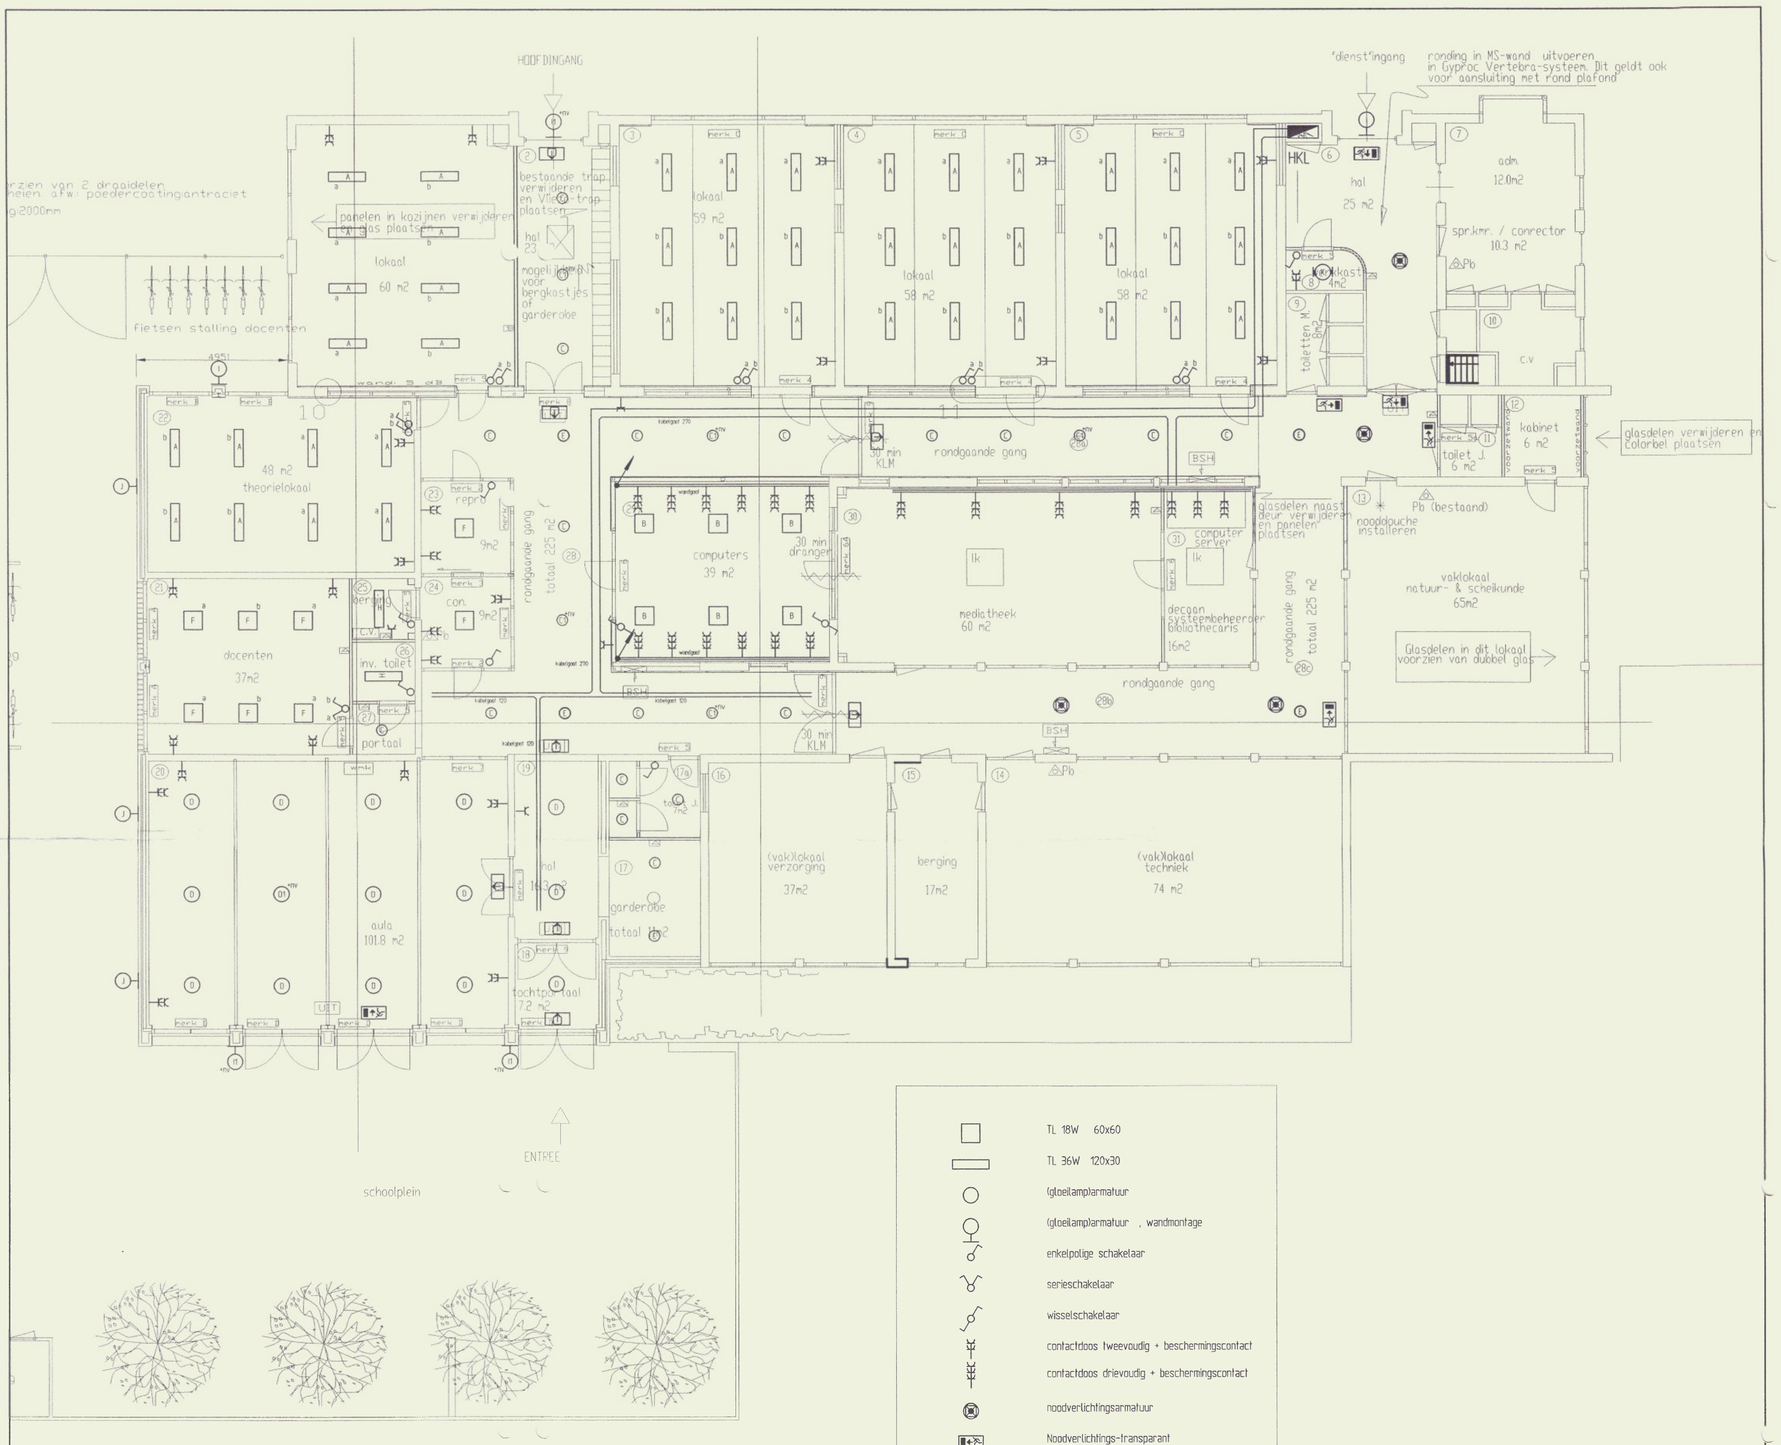

	TL 18W 60x60
	TL 36W 120x30
	Gloeilamparmatuur
	Gloeilamparmatuur , wandmontage
	enkelpolige schakelaar
	serieschakelaar
	wisselschakelaar
	contactdoos tweevoudig + beschermingscontact
	contactdoos drievoudig + beschermingscontact
	noodverlichtingsarmatuur
	Noodverlichtings-transparant

02 APR. 2002 alugs
De bruikbaarheid dient gecontroleerd te worden

RETOUR
GEMEENTE ZOOMWERK
495/01
18 MAART 2002

VOORLOPIG
Wolter & Dros Groep

installateur: **Wolter & Dros Groep** INSTALLATIETECHNIEK — Golfenburgweg 34, Postbus 390, 9700 AJ Groningen — tel. 050-5471471 — fax. 050-5413488

project: Nevenvestiging Fivelcollege te Siddeburen

installaties: Elektrotechnische installatie

Datum 26-02-2002

status	datum	omschrijving	tek.
0	12-03-2002	Werktekening	A.O.
A			
B			
C			
D			
E			
F			
G			

Bestandsnaam bouwk.

tek.	fase	datum	schaal	formaat	projectnummer	bouwdeel	bouwlaag	tekeningnummer	status	paraaf
A.O.		-	1:100	A1	055.2.0028			E-01	0	

EK