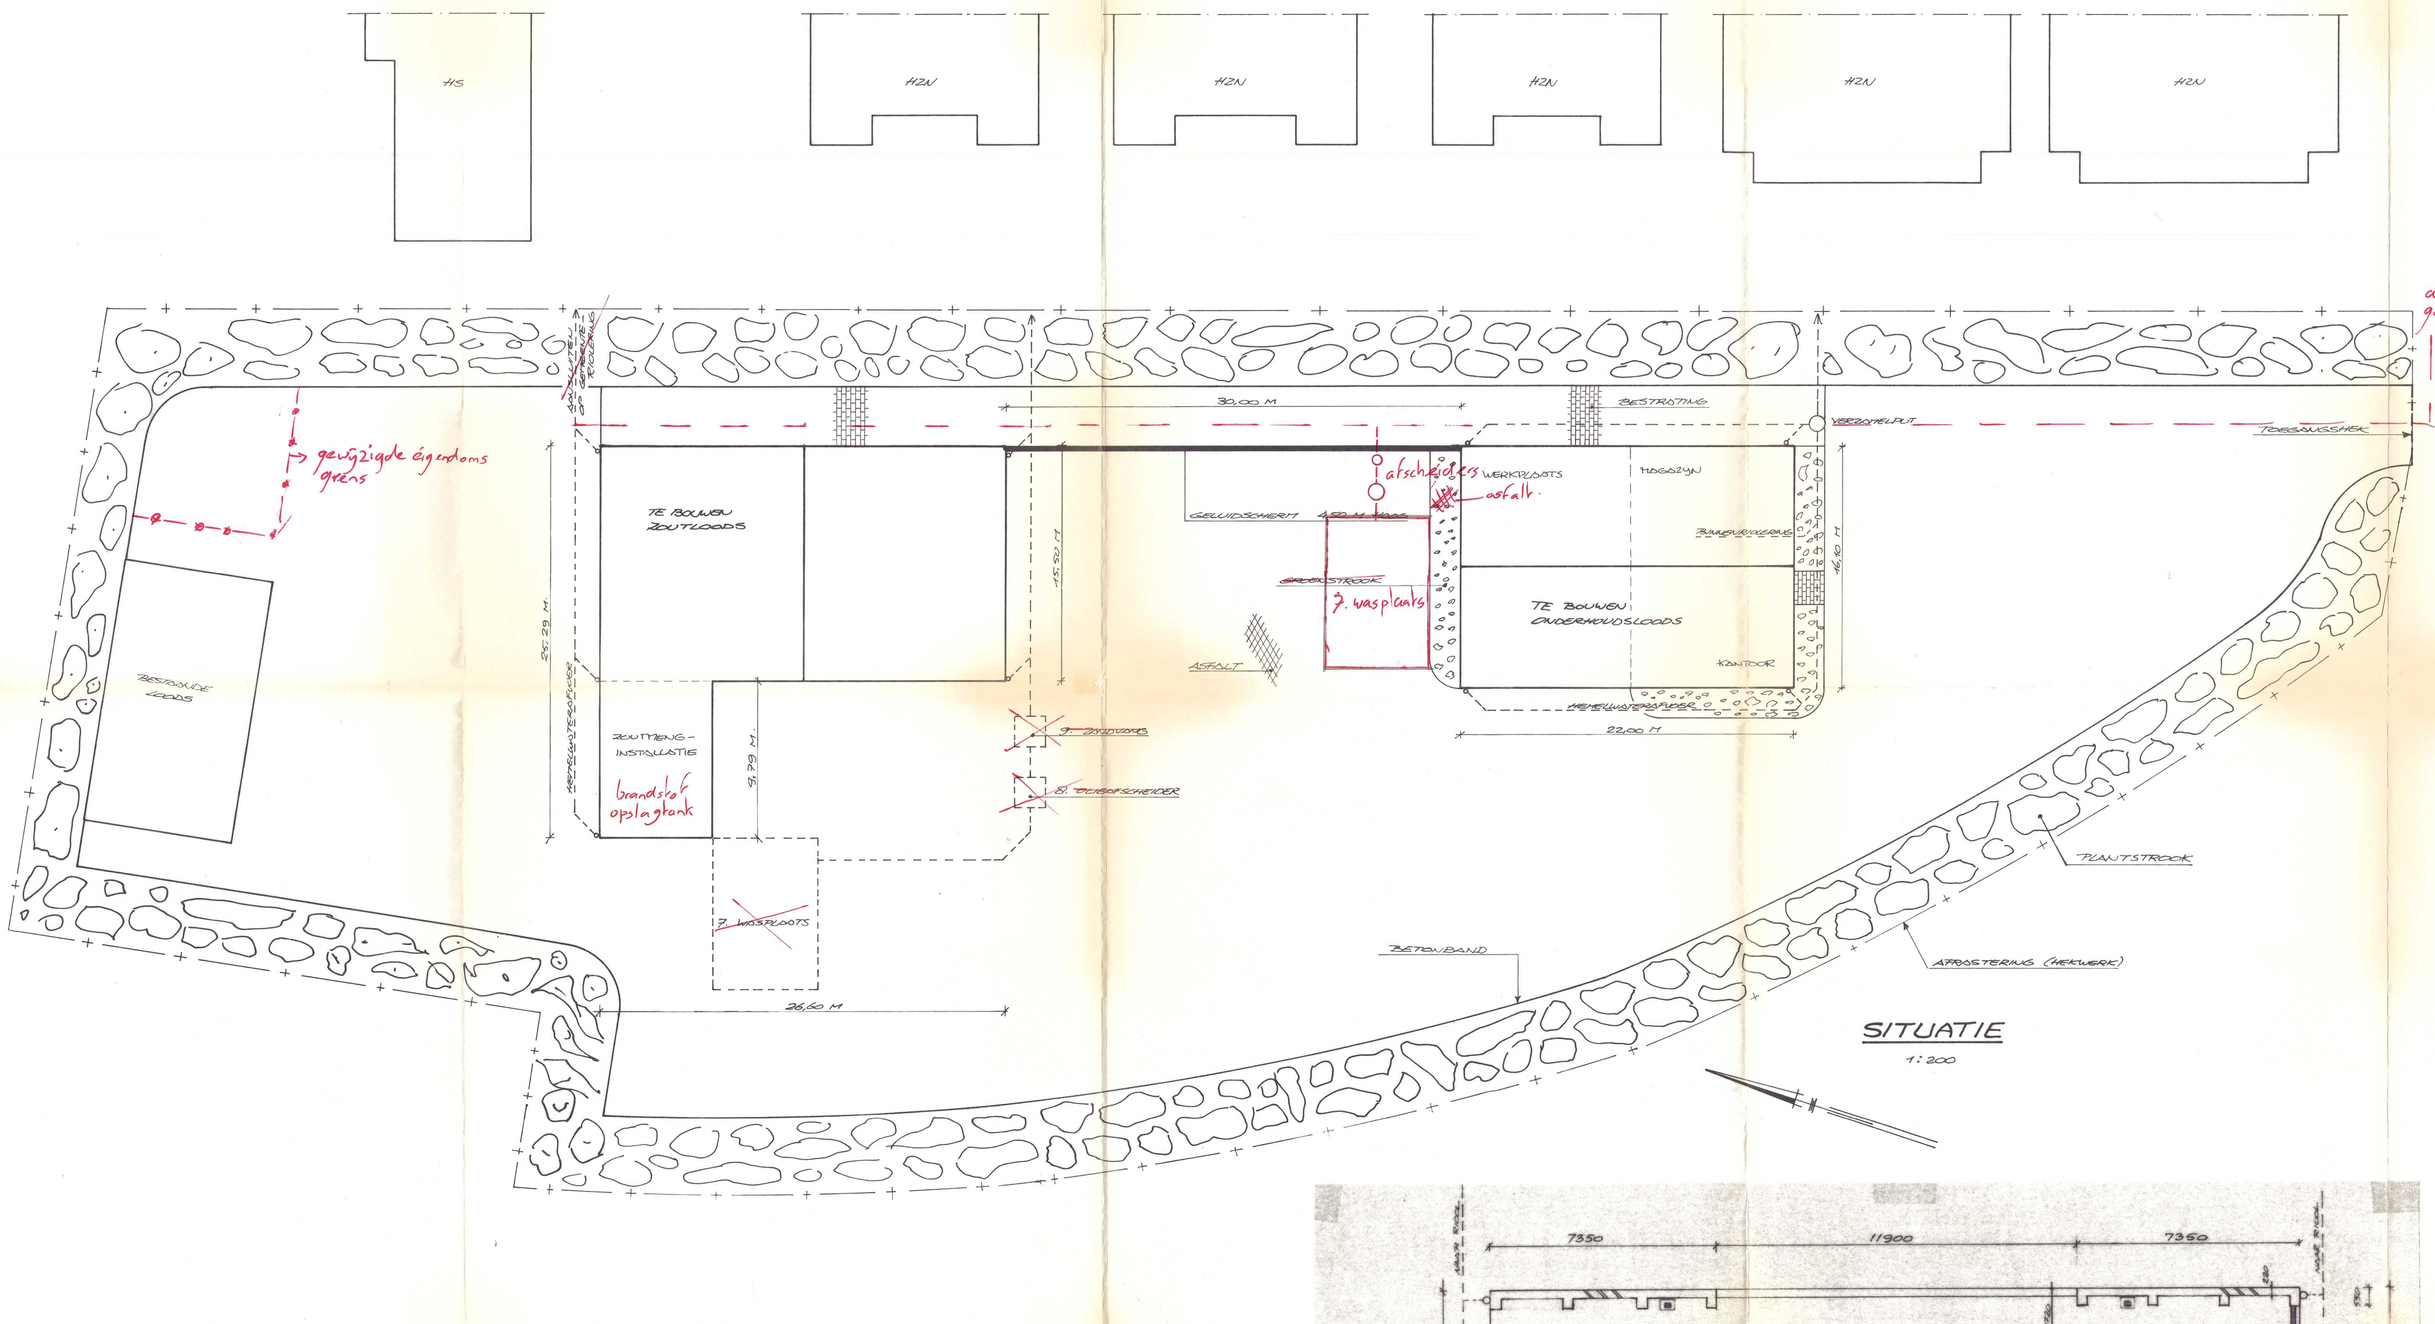

SITUATIE

1:200

REDUVOOT:

AANTAL	OMSCHRIJVING	VERMOGEN	TOTAAL LEGGEN
1	COMPRESSOR	1,5	1,5
1	ZOUTEPLOSSER	1,6	1,6
1	PERELWATERPMP	1,8	1,8
1	HOGEDRUKREINIGER	3,1	3,1
2	LOODTRANSPORTEUR	2,2	4,4
2	LEEGDROOI-UNIT STROOIER	2,2	4,4
4	LEEGDROOI-UNIT PRETBIODISTRIBUTEUR	1,7	6,8
1	LOSSPORBOOT	1,2	1,2
	TOTAAL LEGGEN (KW)	=	24,8

LEGENDA:

1. BRANDBLUSSER
2. HREW. AFZUIGING DMV TUDKLOK
3. BRANDSLANG (30 M).
4. JERRYCANS IN STALEN BAK
5. WERKBANK
6. AFZUIGING LOSSPORBOOT
7. WASPLOOTS 7 M 10 M²
8. OLIEAFSCHEIDER INH. 30 LITER
9. BOVENING INH. 3000 LITER

: BRANDWEERBOORHEID ≥ 60 MIN

: BRANDWEERBOORHEID ≥ 30 MIN

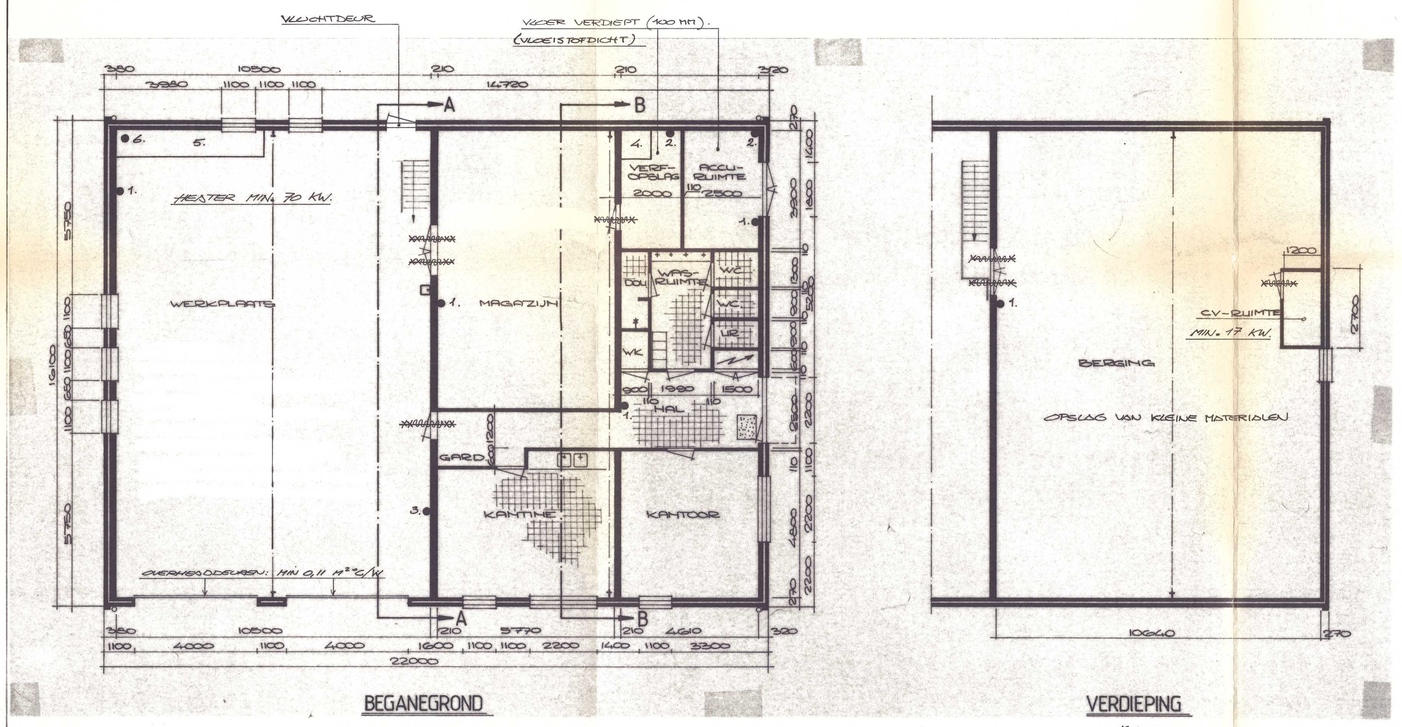

BEGANEGROND

1:100

VERDIEPING

1:100

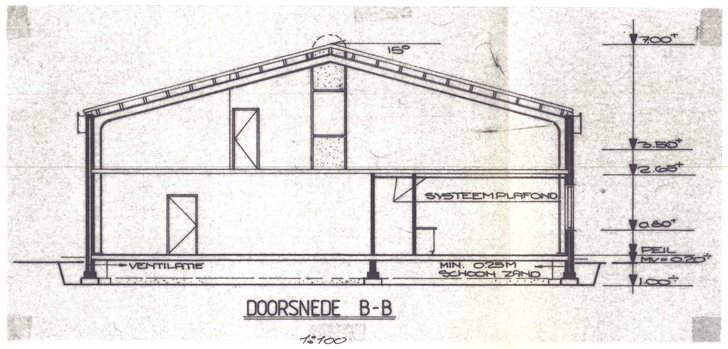

DOORSNEDE B-B

1:100

ONDERHOUDSLOODS

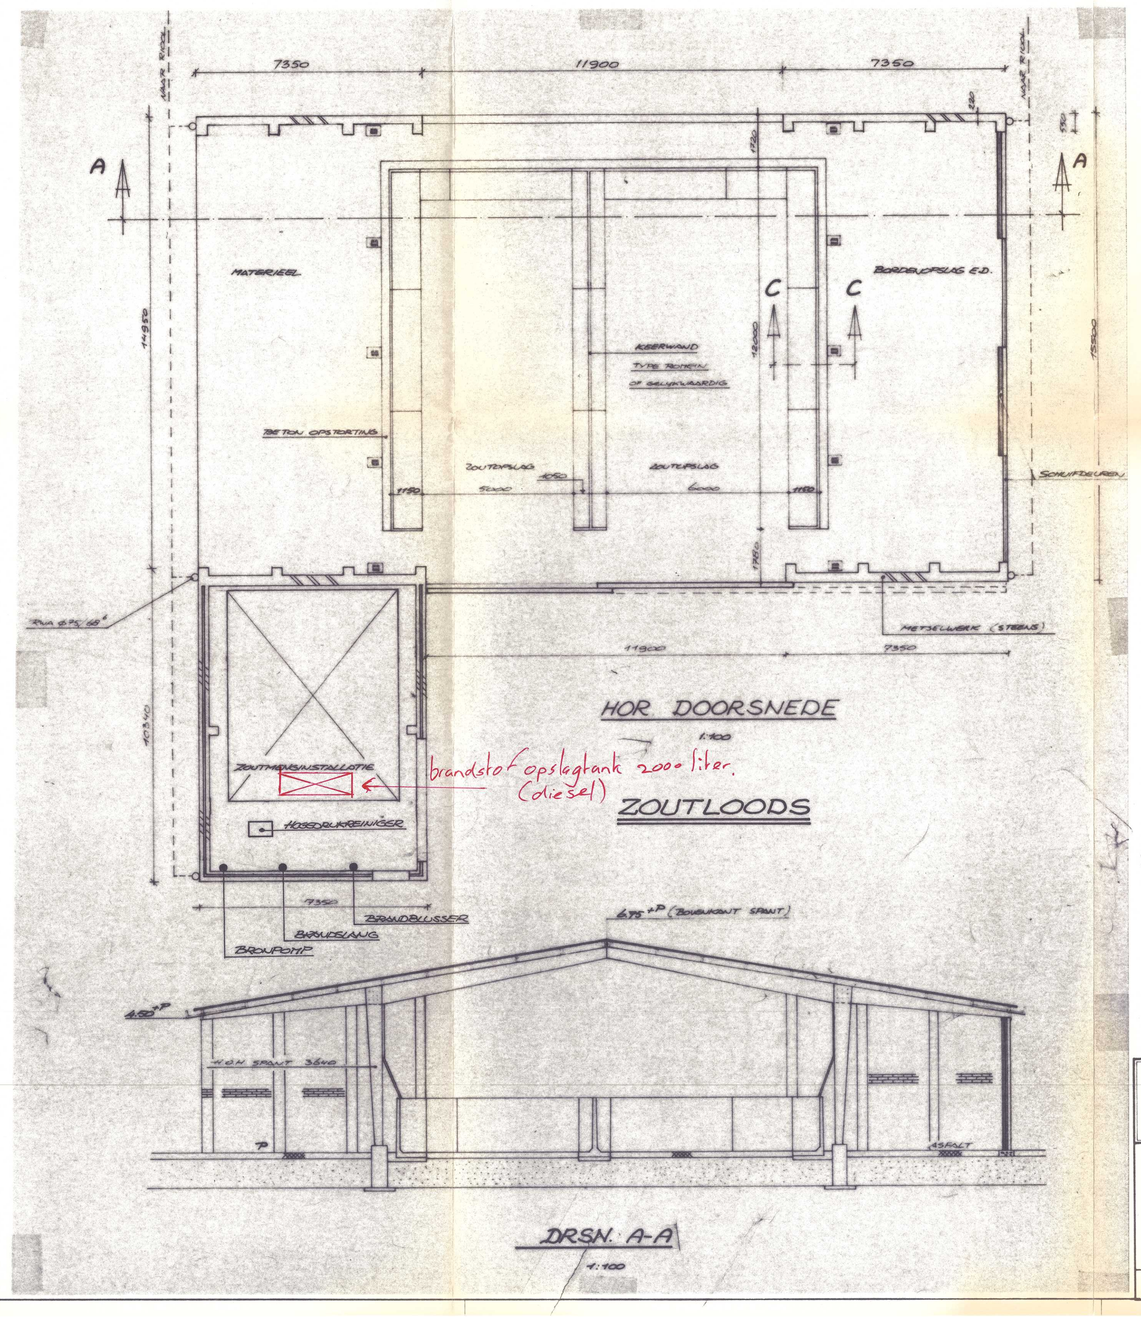

HOR. DOORSNEDE

1:100

ZOUTLOODS

DRSN. A-A

1:100

PROVINCIE DRENTHE
DIENST VERKEER EN WATERSTAAT

STEUNPUNT BORGER

MILIEUTEKENING

AFDELING CIVIELE TECHNIEK

getekend

gezien

schaal 1:100 en 1:200

BESTEK 359 | tekening in | bladen | blad | REG. NR. 158864 B