

Optie: Entree bouwverkeer
(bosjes/bomen nog te verwijderen)

Oude bebouwing slopen
~553m²


Na de sloop van de oude bebouwing (geel vlak) en het bouwrijp maken van het binnenterrein (blauw vlak), wordt het blauwe + gele vlak als bouwrijpe grond beschikbaar gesteld door de VrAA aan de Opdrachtnemer.

~1.790m² bouwrijpe grond beschikbaar gesteld aan Opdrachtnemer, door de VrAA



Uitgangspunt: bestaande kazerne blijft te allen tijde functioneel tot de nieuwe kazerne is opgeleverd



Optie: Entree bouwverkeer
(bosjes/bomen nog te verwijderen)


FASE 1
SLOOP BIJGEBOUW EN
BINNENTERREIN

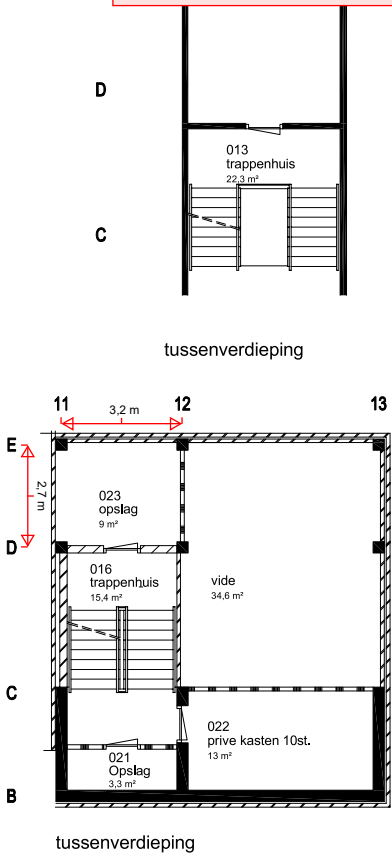

Specificatie	Indeling	Gepland														Specificatiecode	I
Gebouw	Kazerne Pieter Poeldijkstraat 20 1025 VE Amsterdam	Gepland	A	B	C	D	E	F	G	H	I	J	K	L	M	Gebouwcode	P
Bouwdeel	Beganegrond	Gepland	A	B	C	D	E	F	G	H	I	J	K	L	M	Bladnummer	02
Datum	05 - 01 - 2007	Afmeting	A3	Gezien													
Schaal	1 : 100	Getekend	Gebouwenbeheer	Accord													

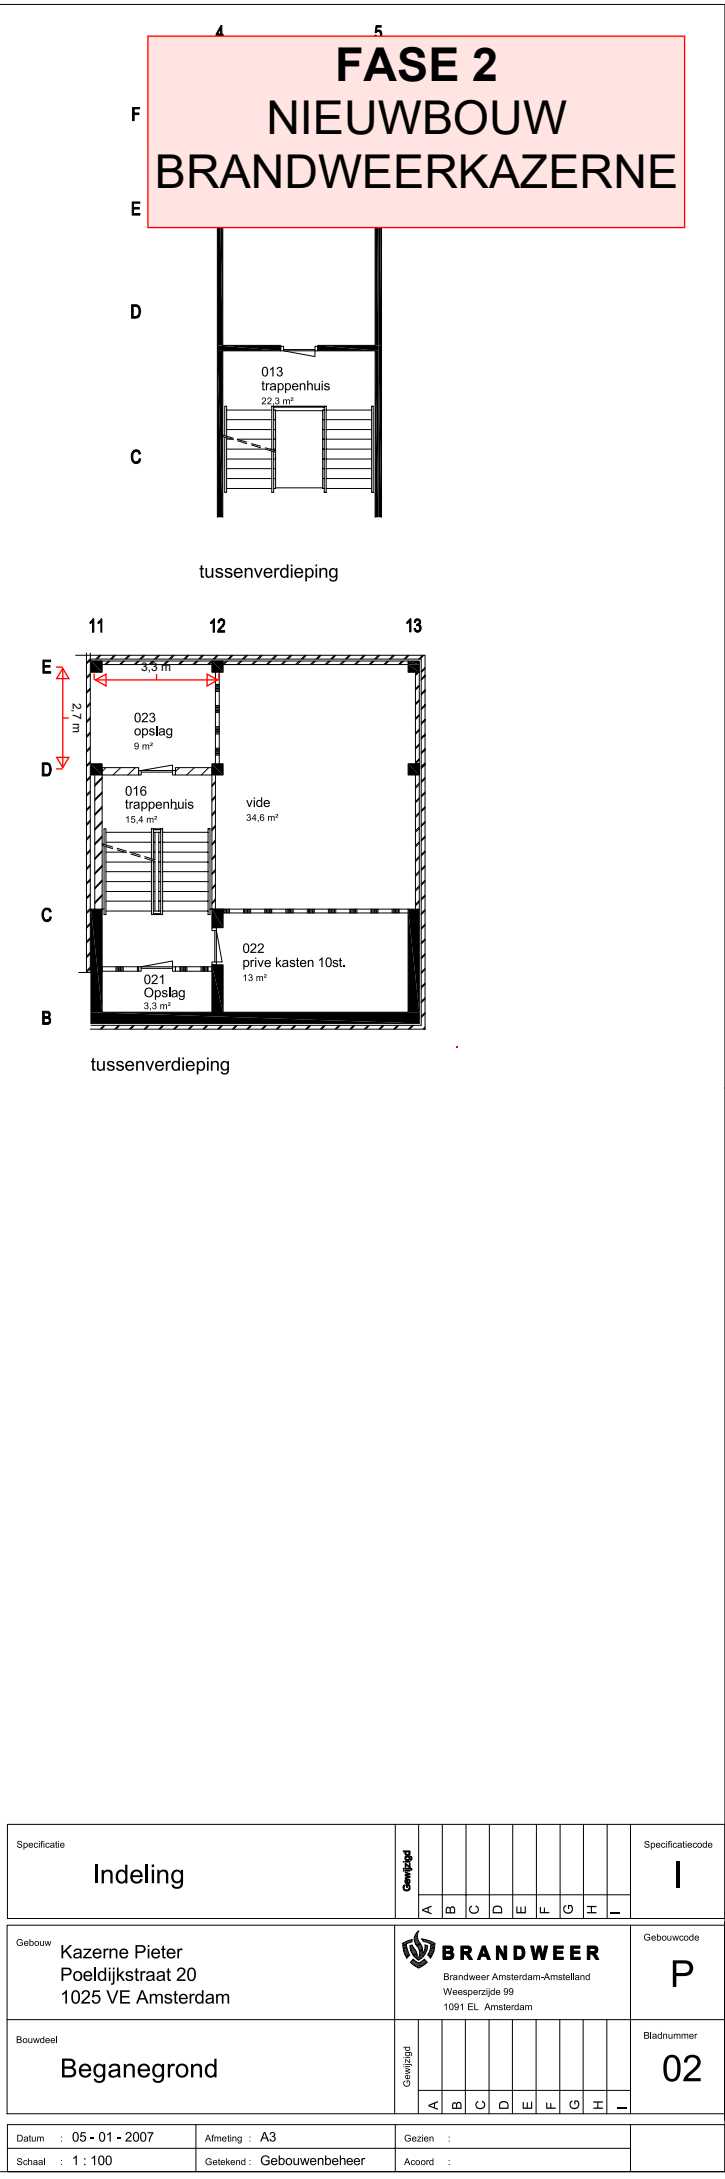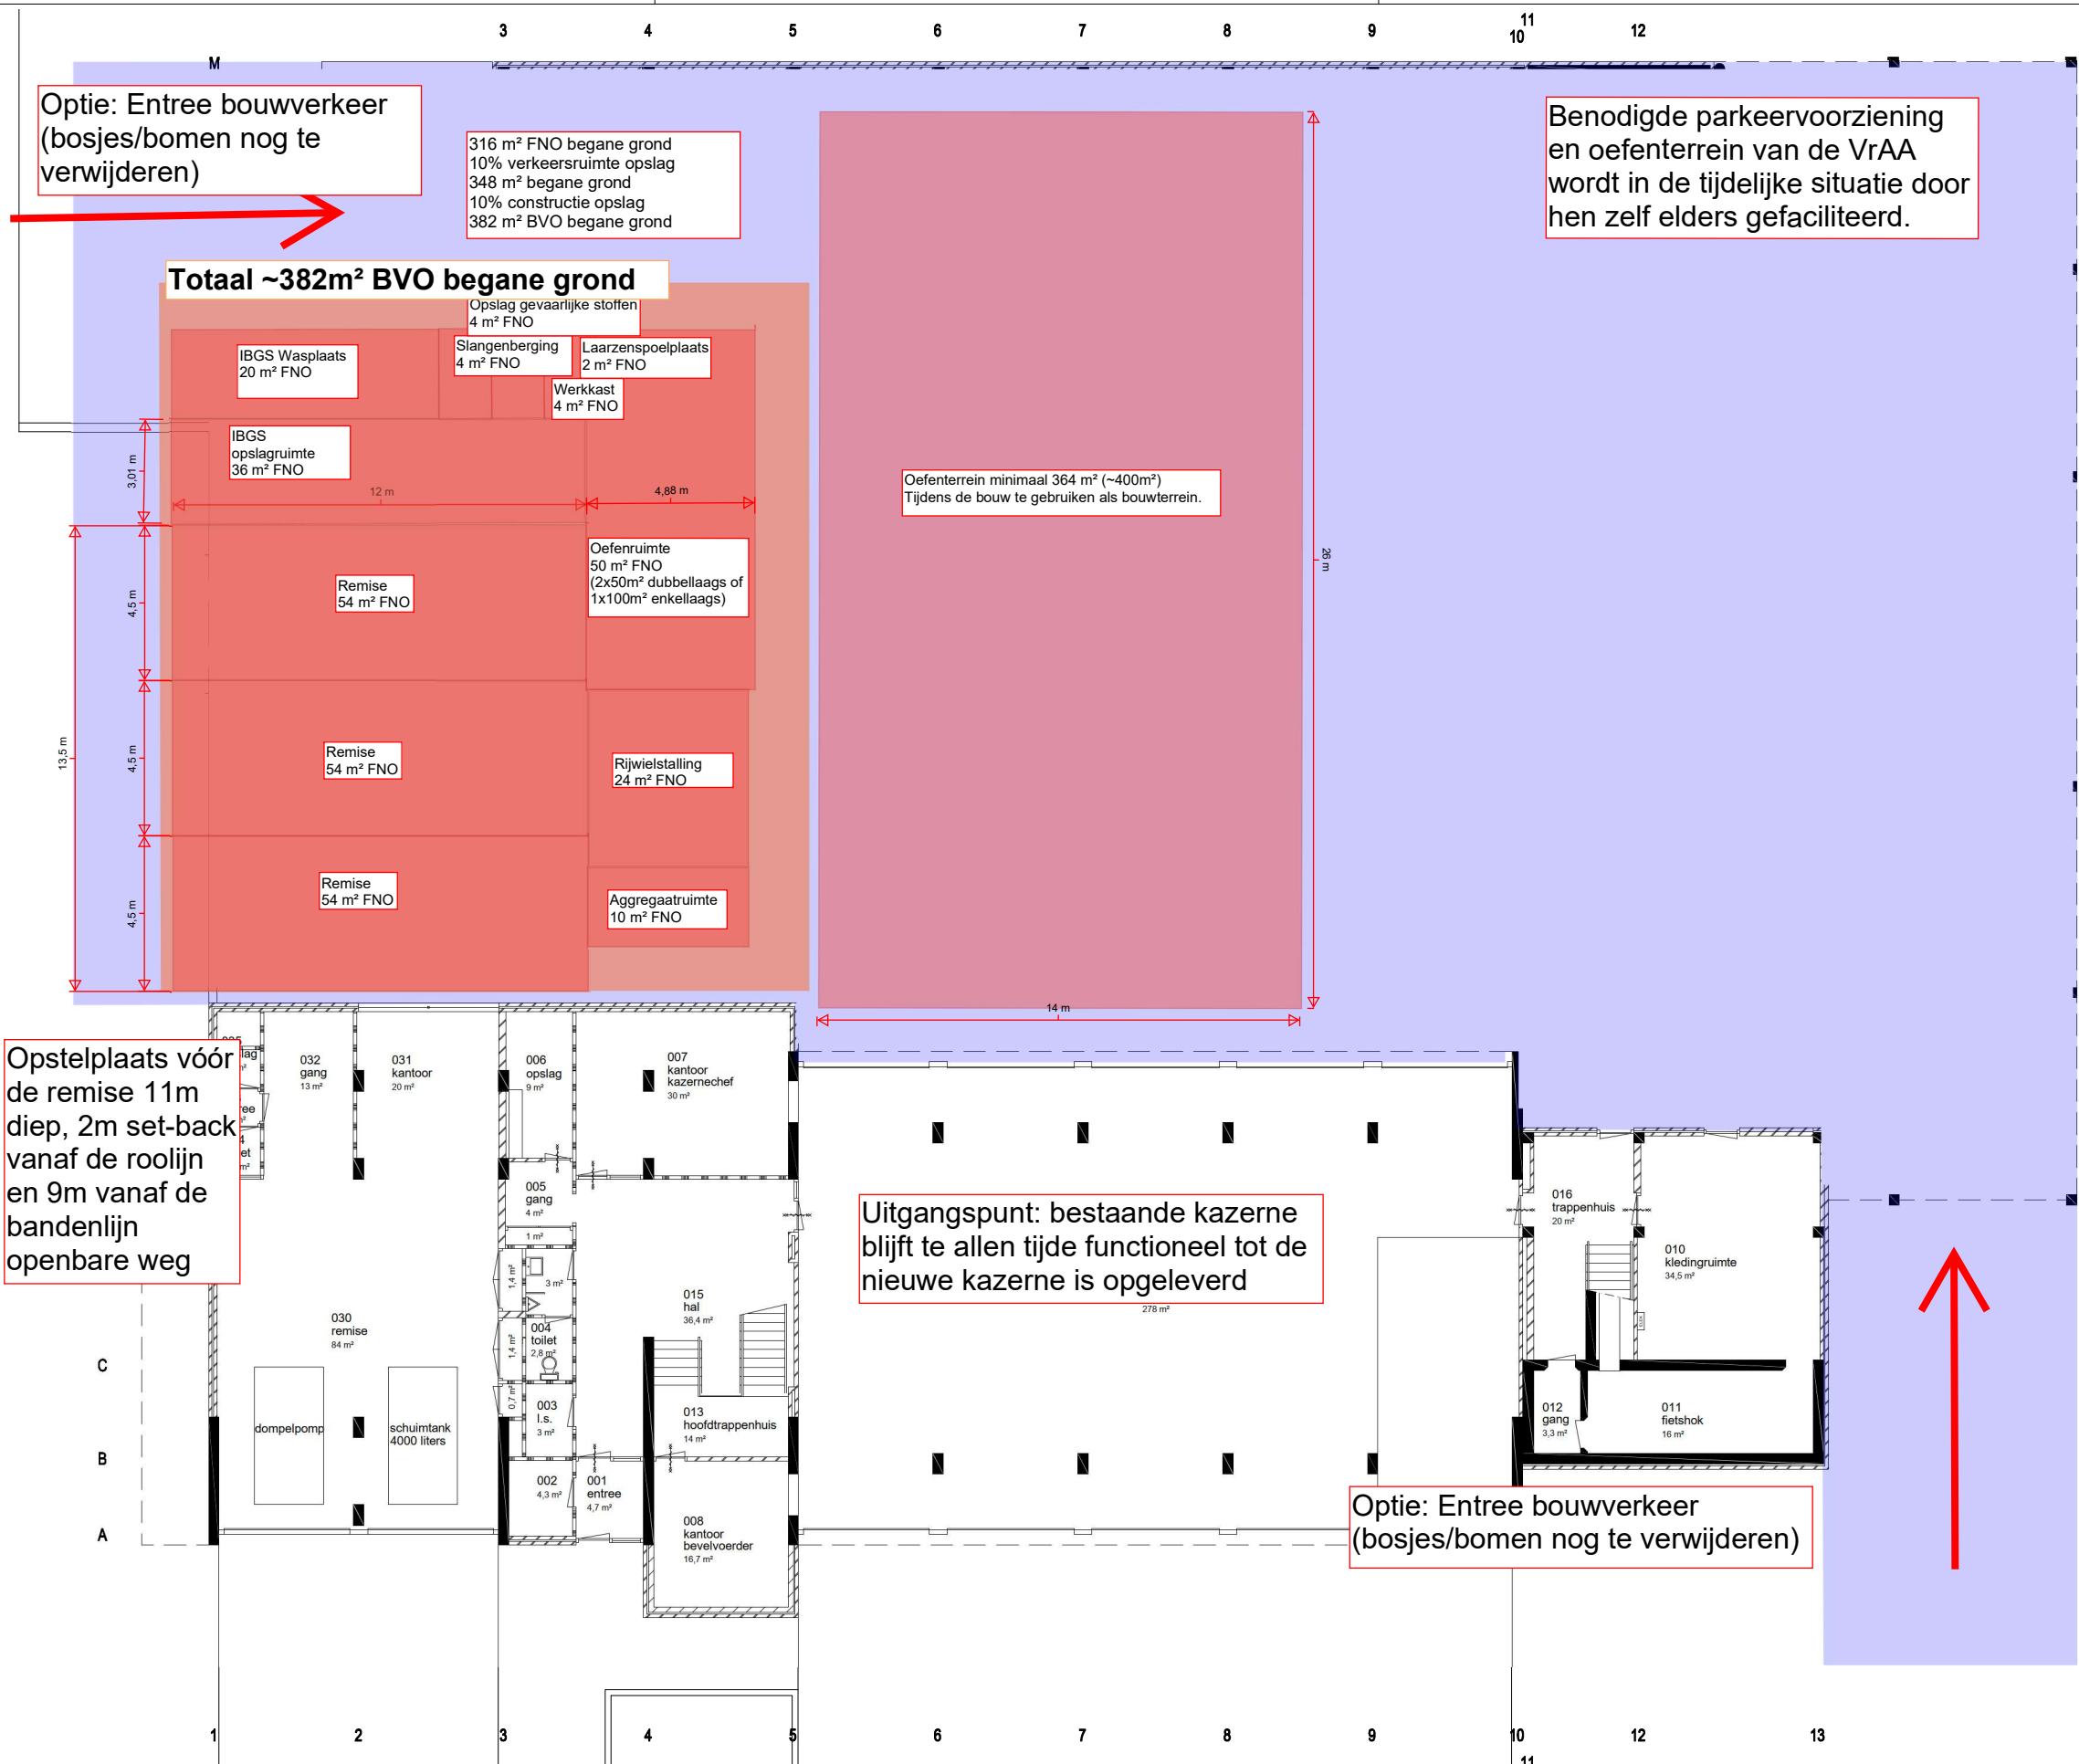

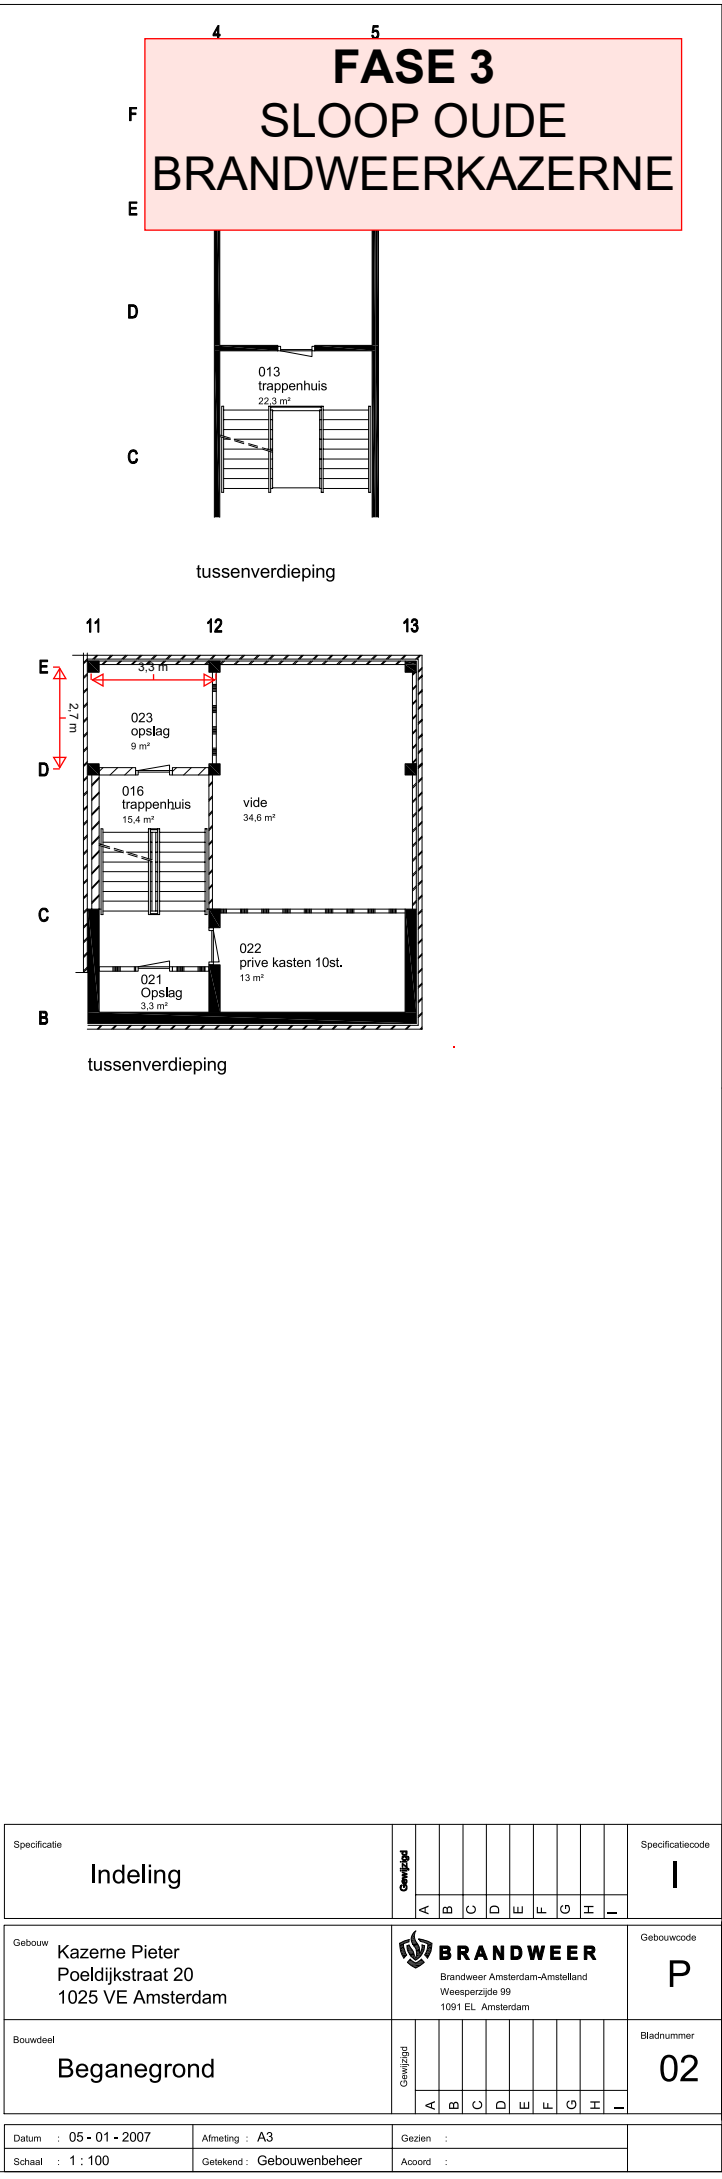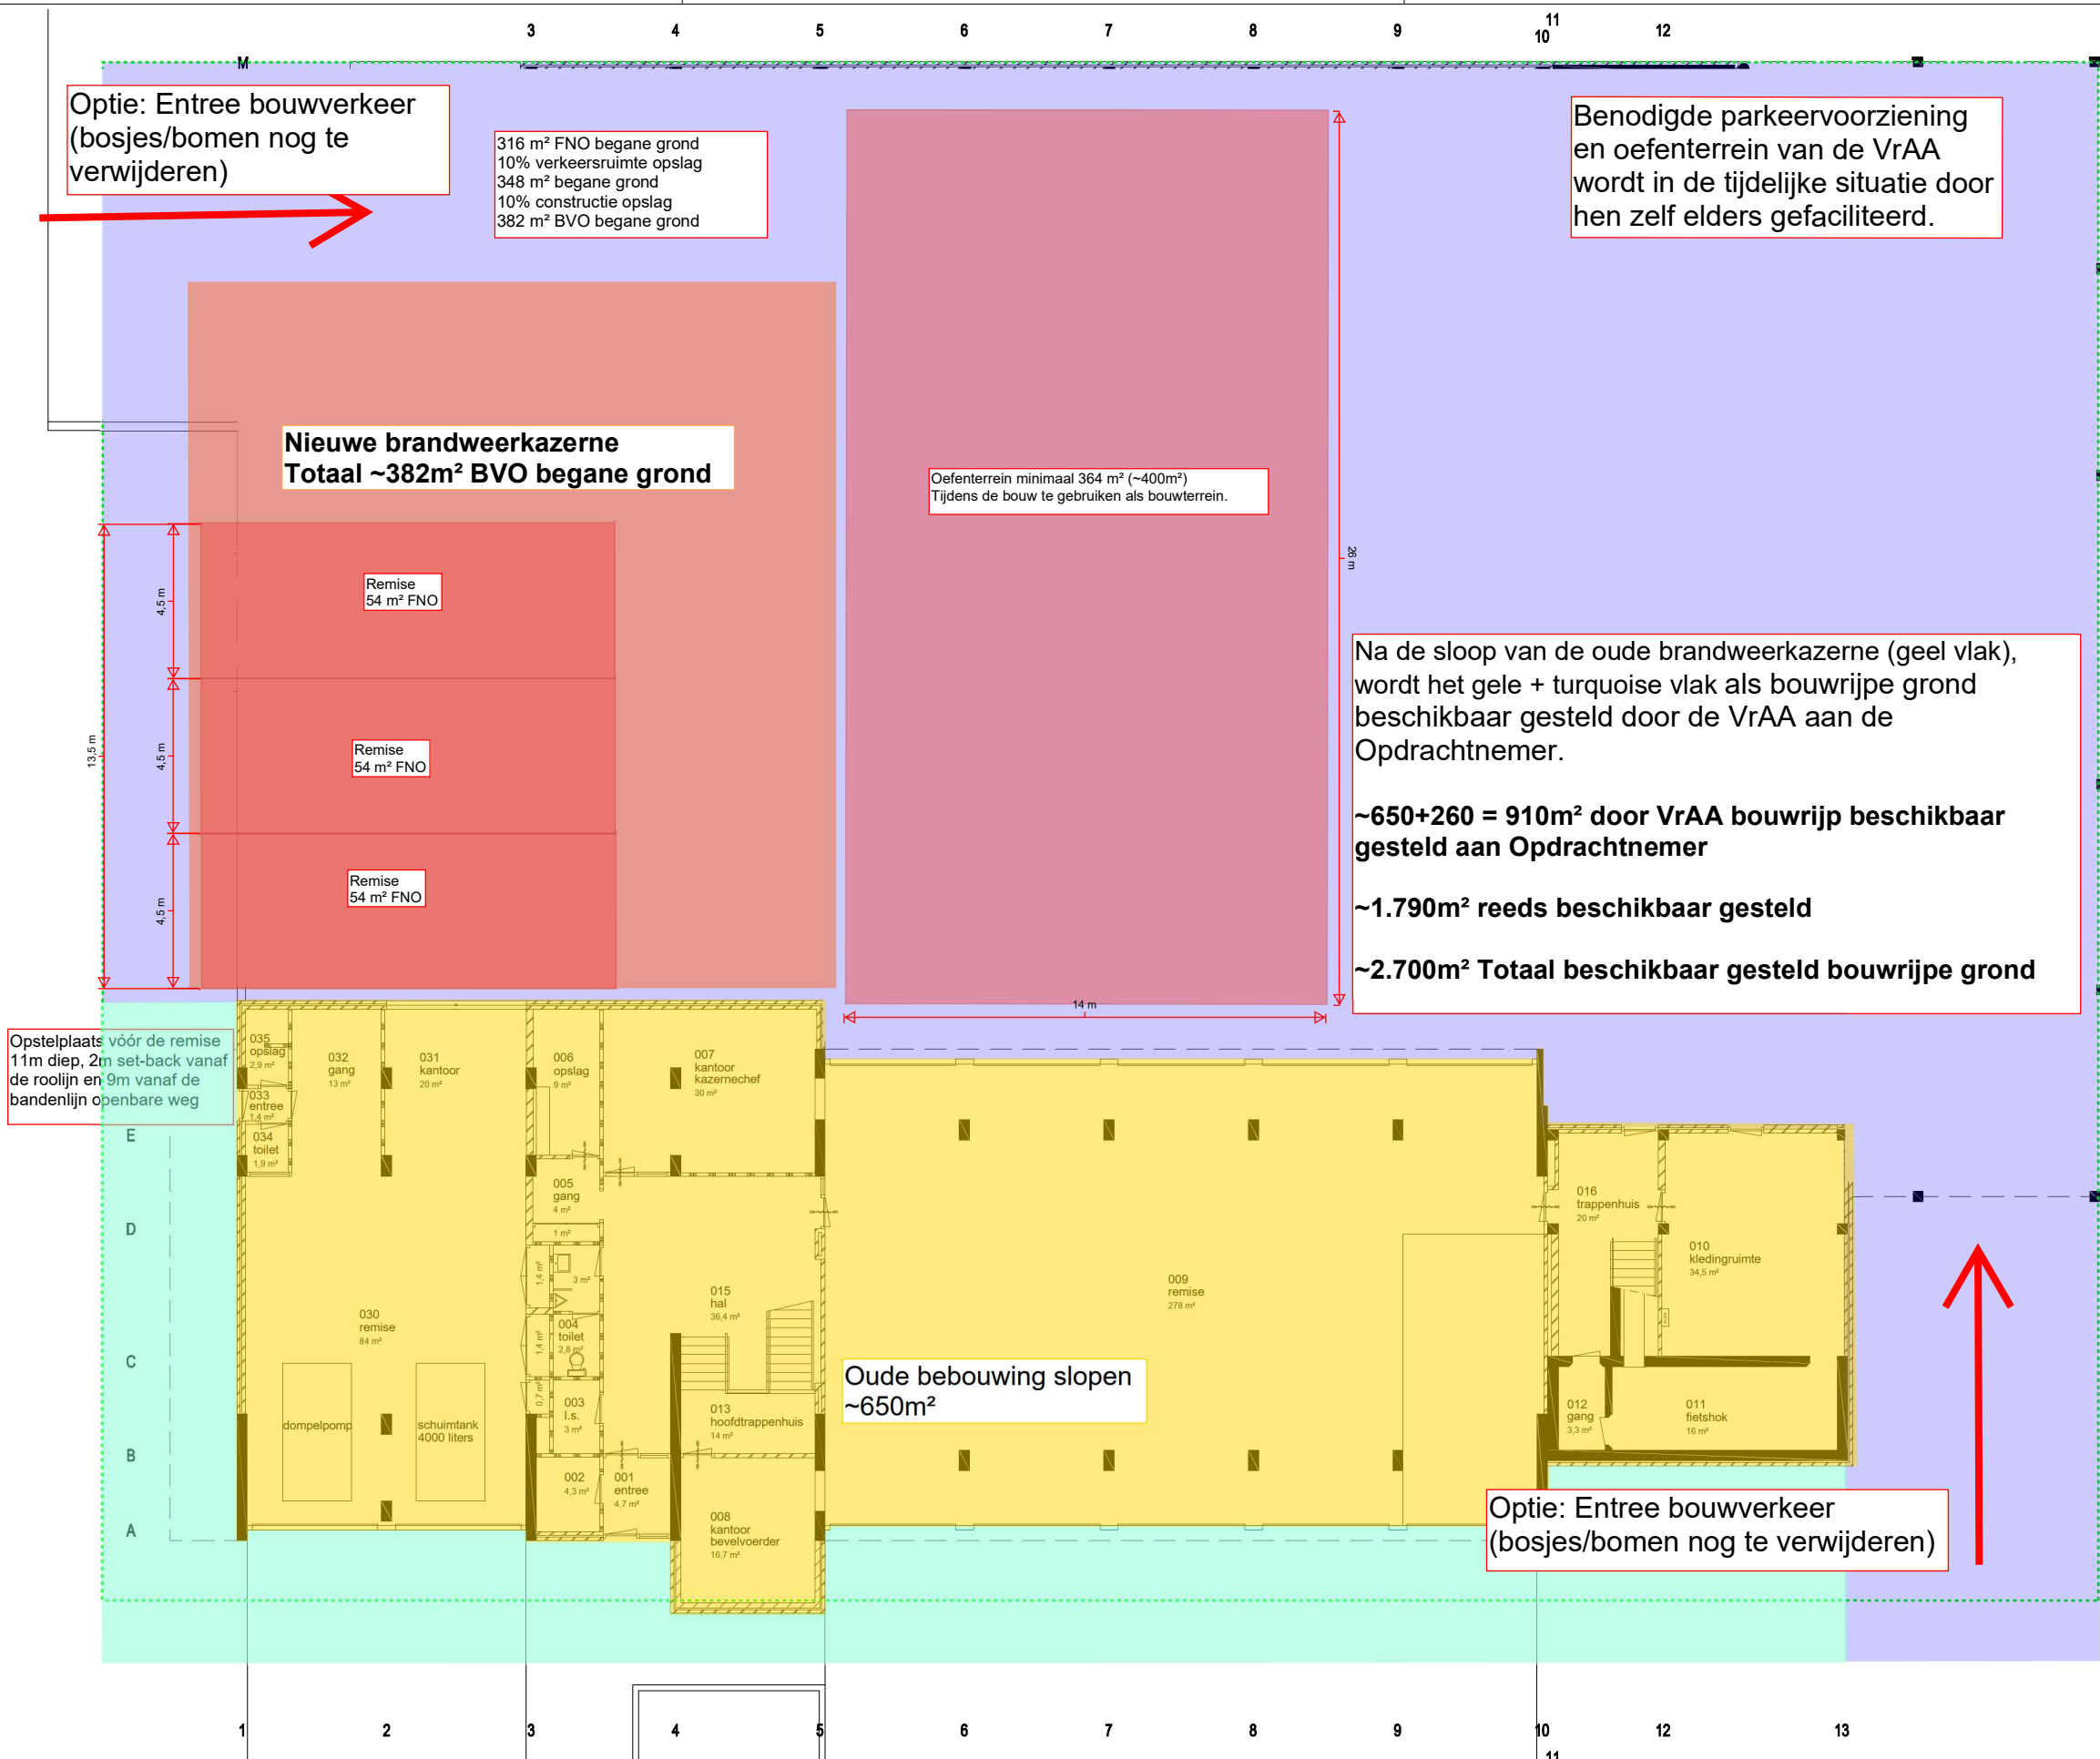

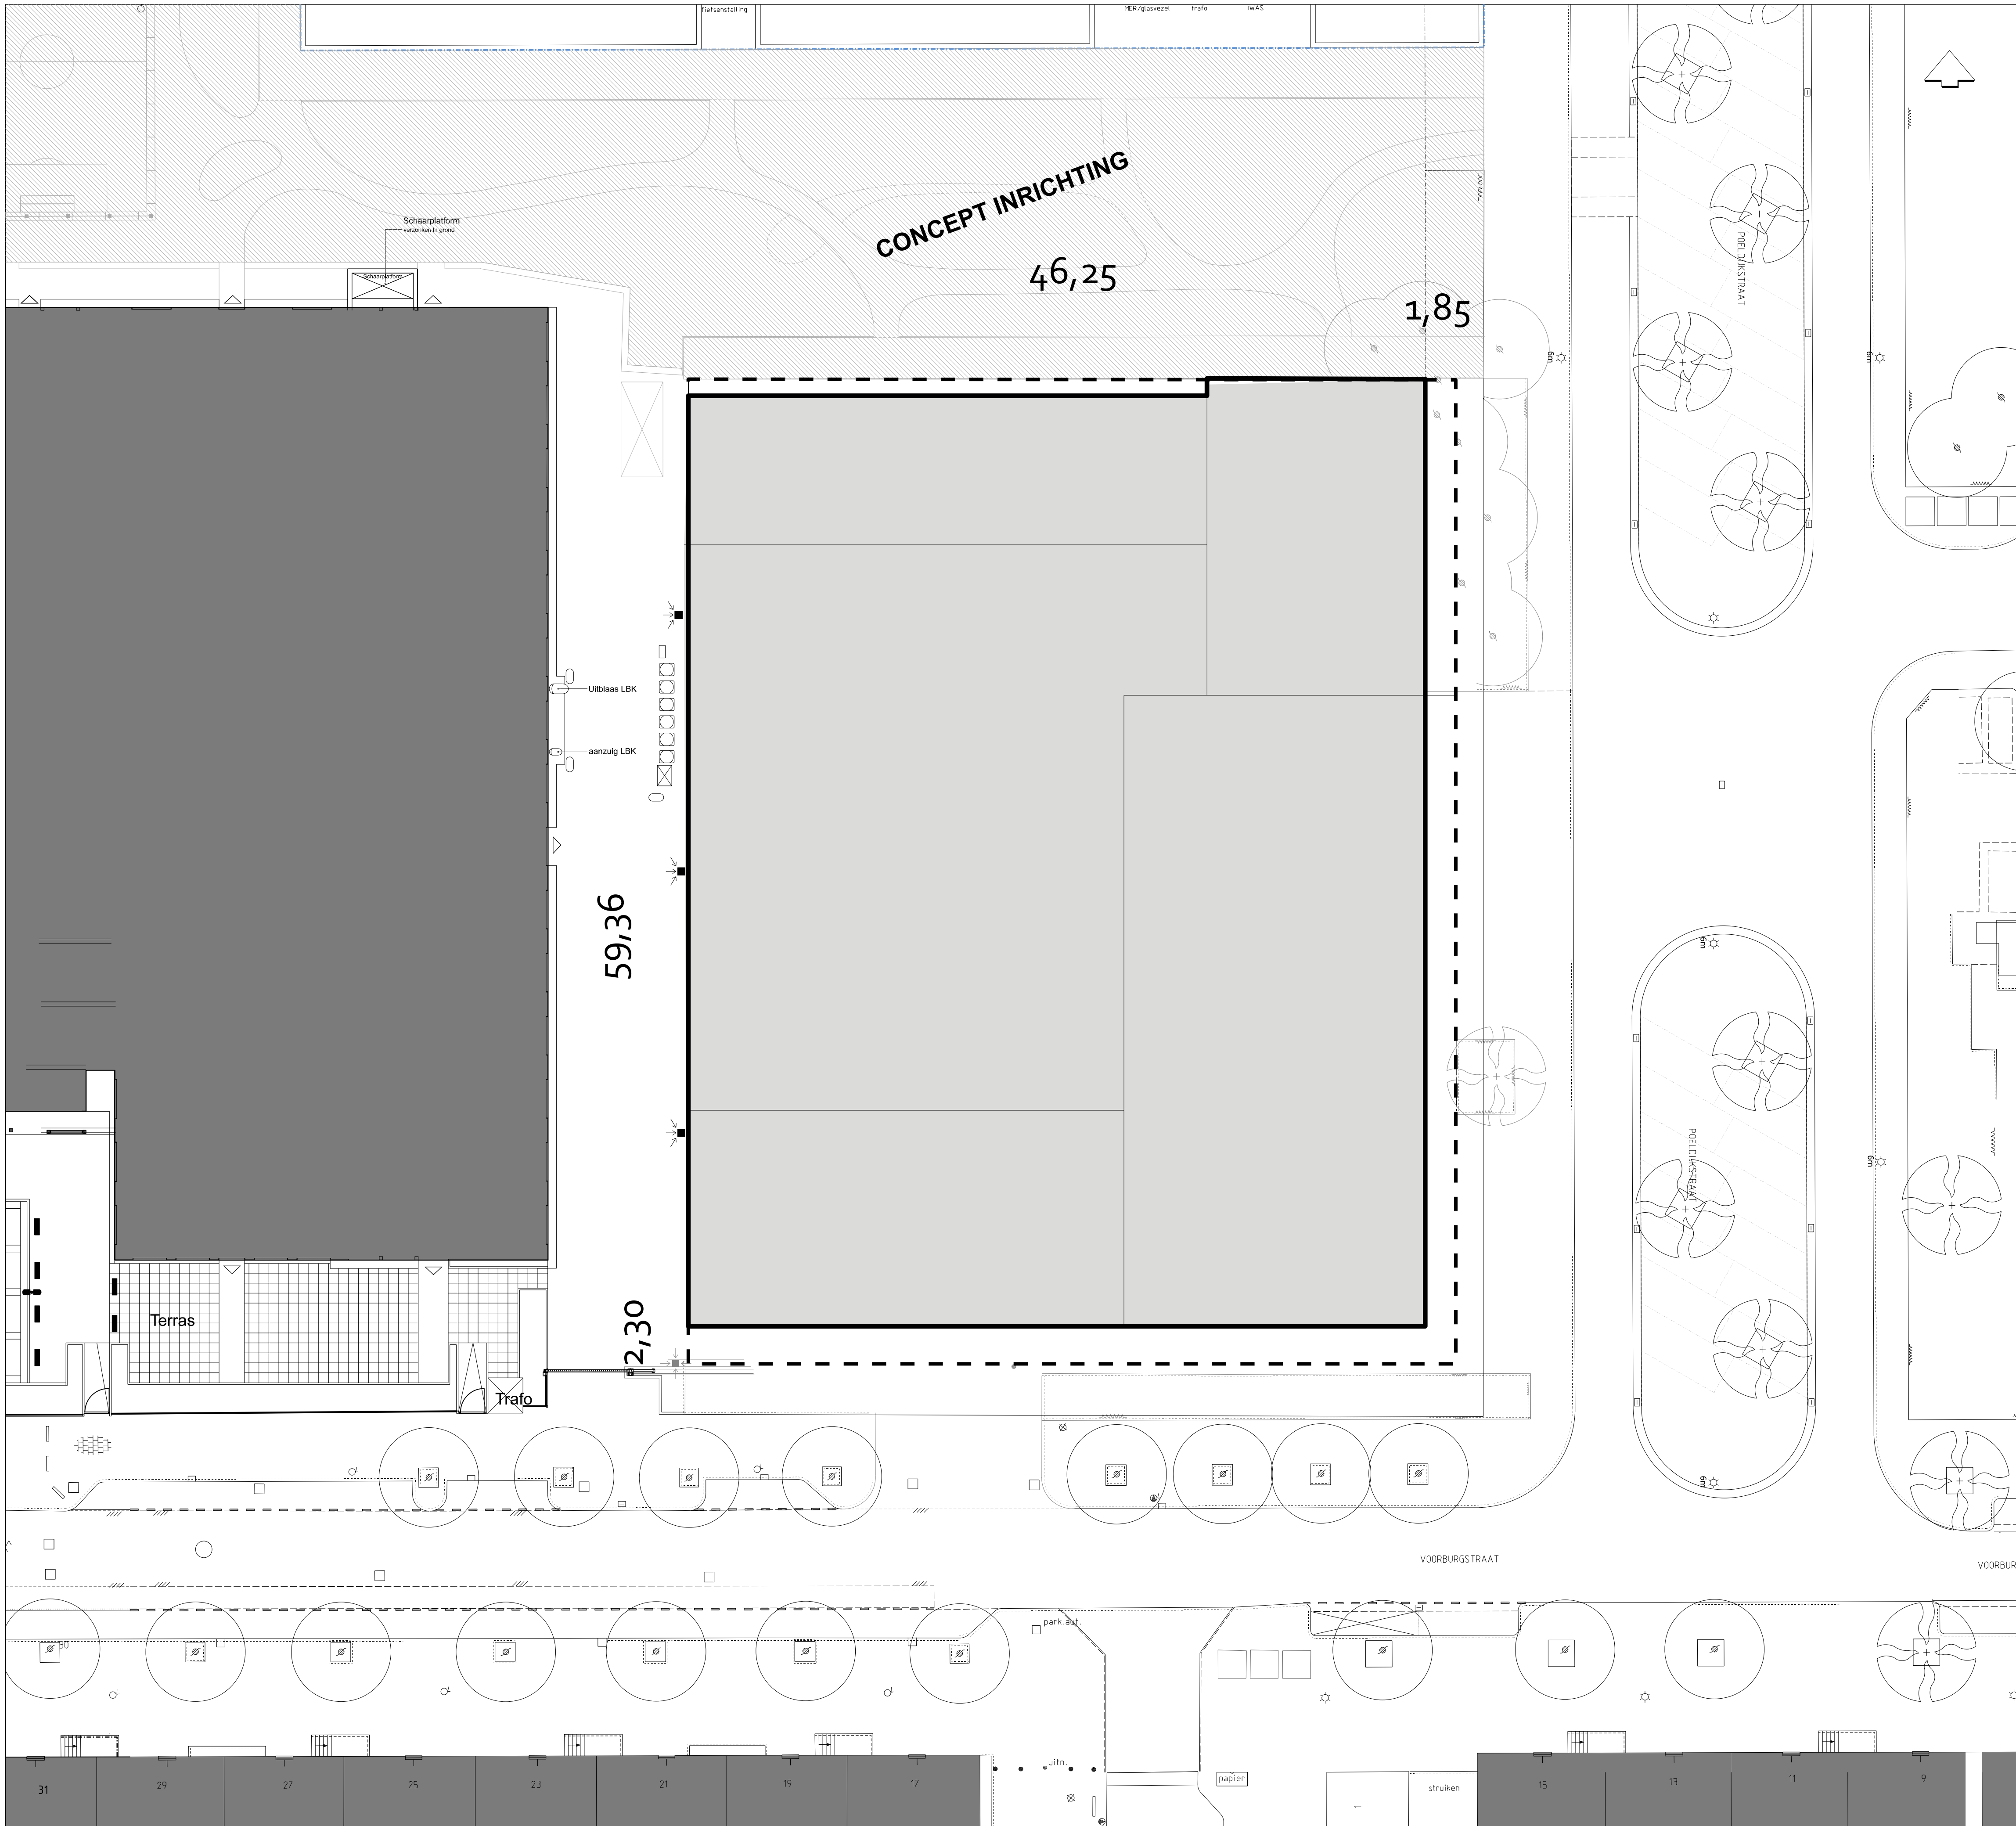

Legenda

Algemeen

- Bebouwingsvlak
- Uit te geven terrein

Gemeente Amsterdam Ruimte & Duurzaamheid			
Product			Datum
Tekenaar	Schaal	1:200	Formaat A1
© Gemeente Amsterdam Auteursrechten voorbehouden			

