


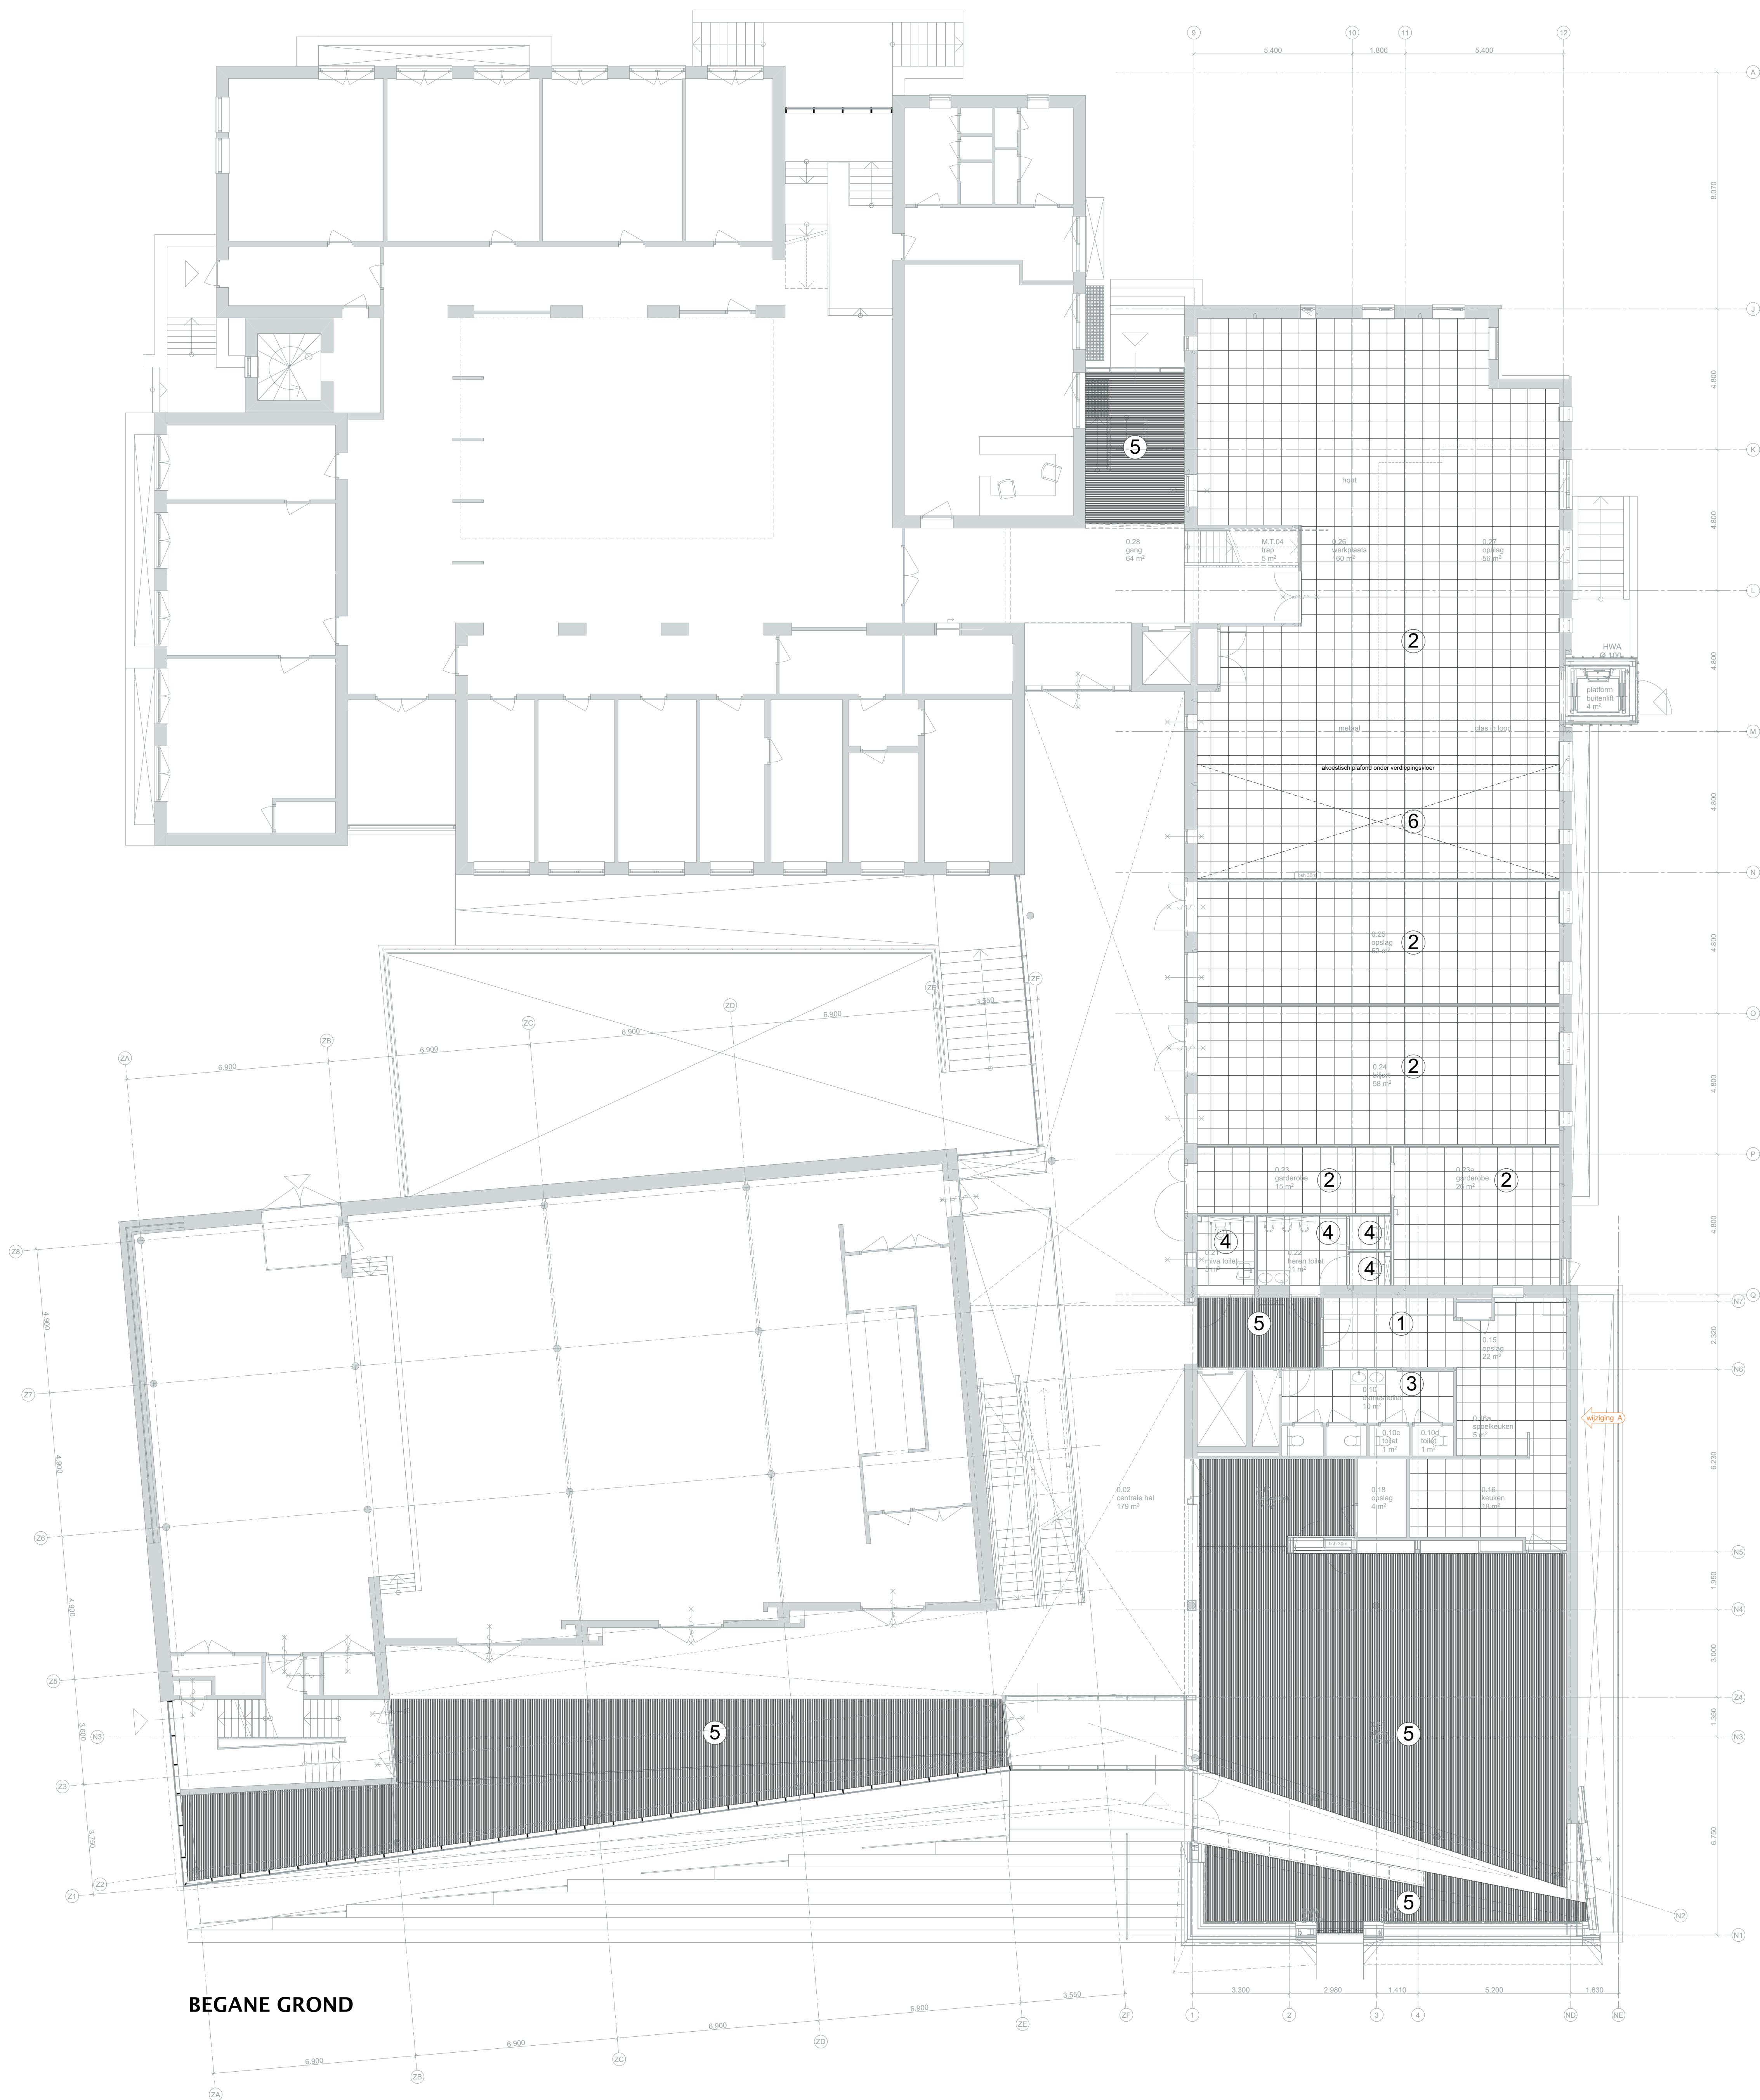

RENVOLAFWERKING:


- 1 systeemplafond Ecophon Focus A kleur: conform afwerkstaat interieur afmetingen: 600x600mm
 - 2 systeemplafond Ecophon Focus A draagconstructie verend uitvoeren kleur: conform afwerkstaat interieur afmetingen: 600x600mm
 - 3 systeemplafond Ecophon Gedina A kleur: conform afwerkstaat interieur afmetingen: 1200x600mm
 - 4 systeemplafond Ecophon Gedina A draagconstructie verend uitvoeren kleur: conform afwerkstaat interieur afmetingen: 1200x600mm
 - 5 lamellenplafond Shalux Design B-040 Grill kleur: conform afwerkstaat interieur achterzijde paneel v.v. Heflin Black del.Luxe afmetingen grill: 1200x600mm afmetingen lamel: 20x60x40
 - 6 akoestisch plafond Merford MTT 100 tegen onderzijde verdiepingvloer afmetingen: 6x1000mm
 - 7 systeemplafond Ecophon Sombra A kleur: conform afwerkstaat interieur afmetingen: 1200x600mm
- startpunt verdeling

WIJZIGINGEN NOTA:

WIJZIGINGEN NOTA 1:

- huidige staat interieur aangevuld met verwijzingen naar de juiste bestekposten
- opbouw van de hellingslaan op tekening aangegeven
- positie geïsoleerde kamptank op de noordgevel aangegeven
- positie betonnen raampijp op de oostgevel aangegeven
- betonreken aanwijzing in het renovoel toegevoegd
- extra mastvoering en opbouwen toegevoegd in de liftdoorsneden
- plafond t.p.v. ruimtes 0.15, 0.16 en 0.18a aangepast i.v.m. sloep lussenreanden
- detail lichtstraat met vleesgevelprofielen toegevoegd

gemeente: Land van Cuijk
sectie: G
perceelnummer: 2465

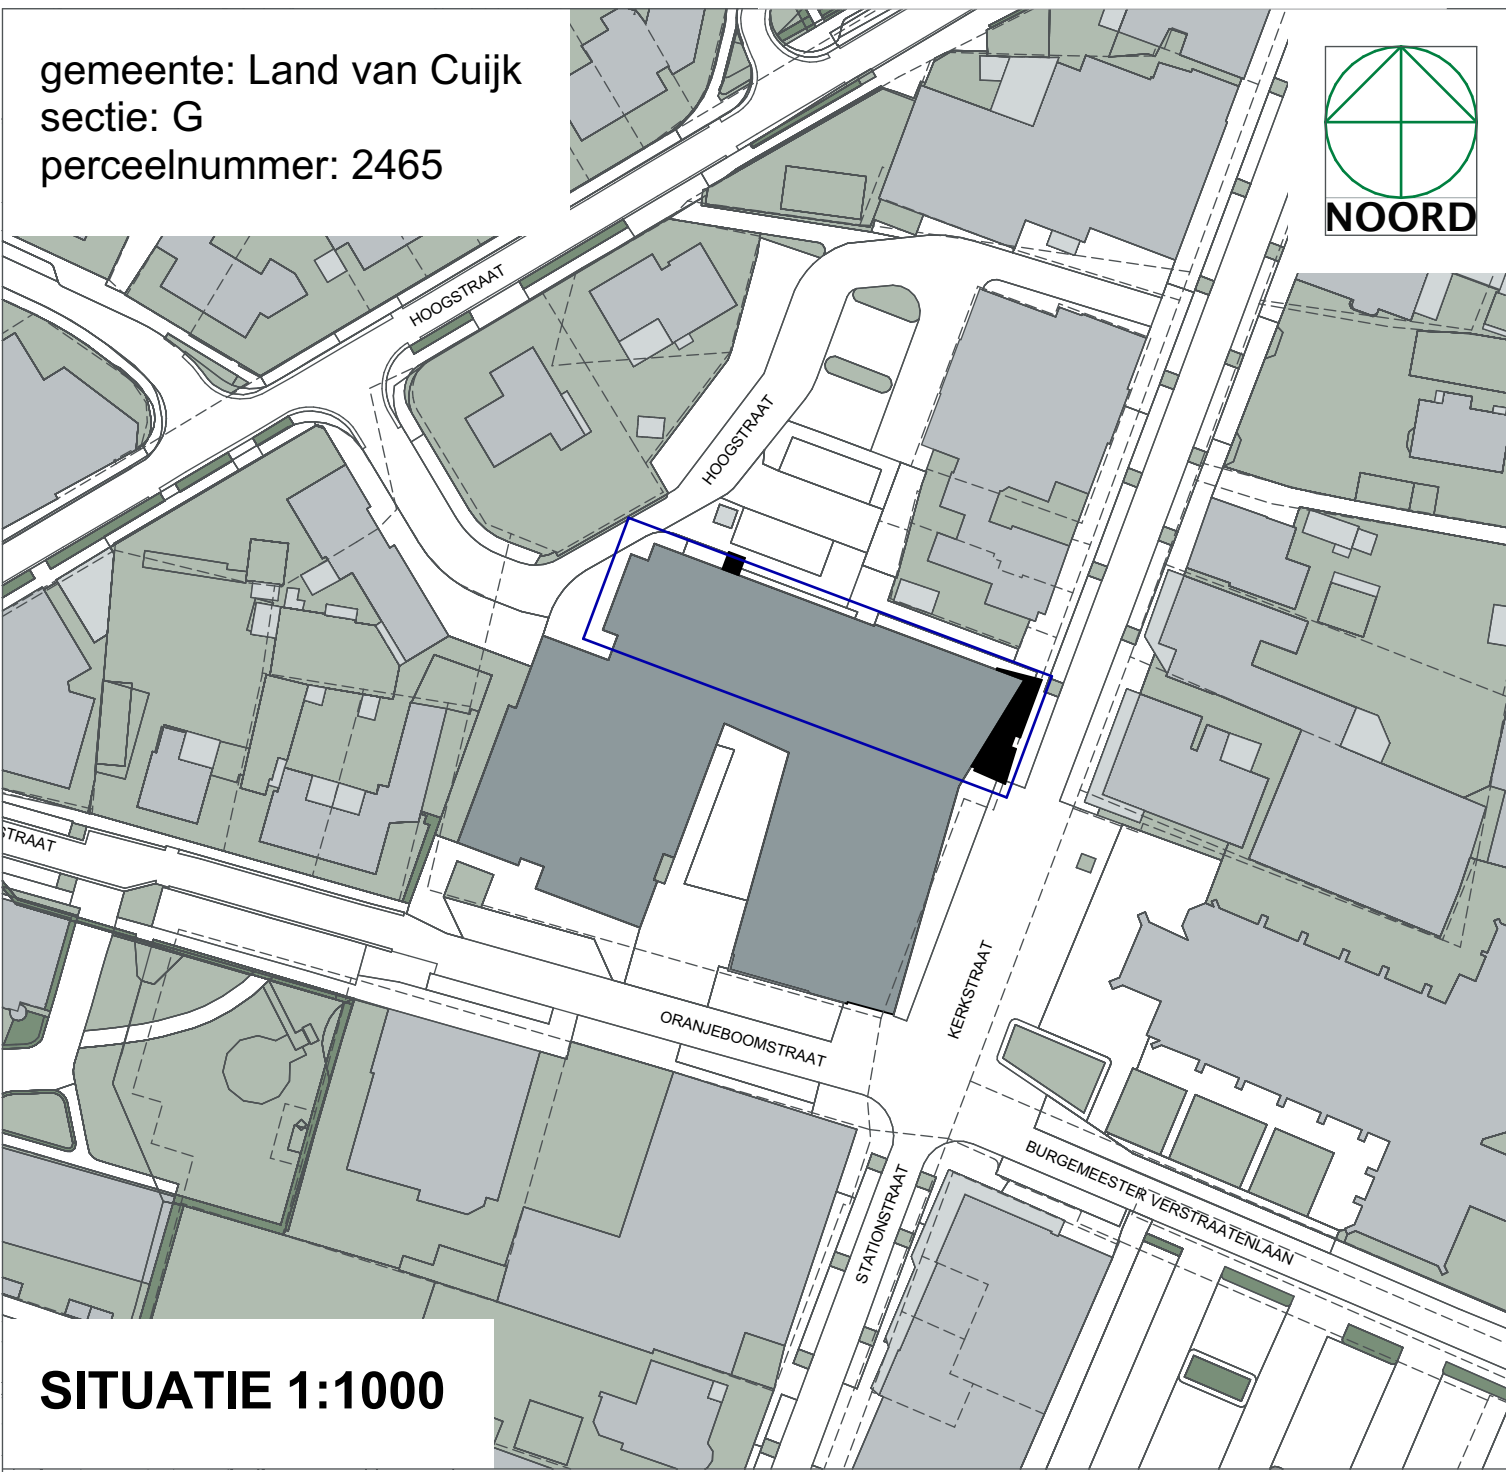

SITUATIE 1:1000

Opdrachtgever: Gemeente Land van Cuijk

Projectnaam: Verbouwing Myllesweerd

Mill

plafondtekening begane grond

volantis
Part of Sweco ARCHITECTS

W: www.volantis.nl E: mail@volantis.nl T: 077-351 35 51

Ontwerper: D. Occultus

Technisch ontwerp: F. de Vries

Scale: 1:100

Projectnummer: 040-620-BG

20250417 040-620-BG A