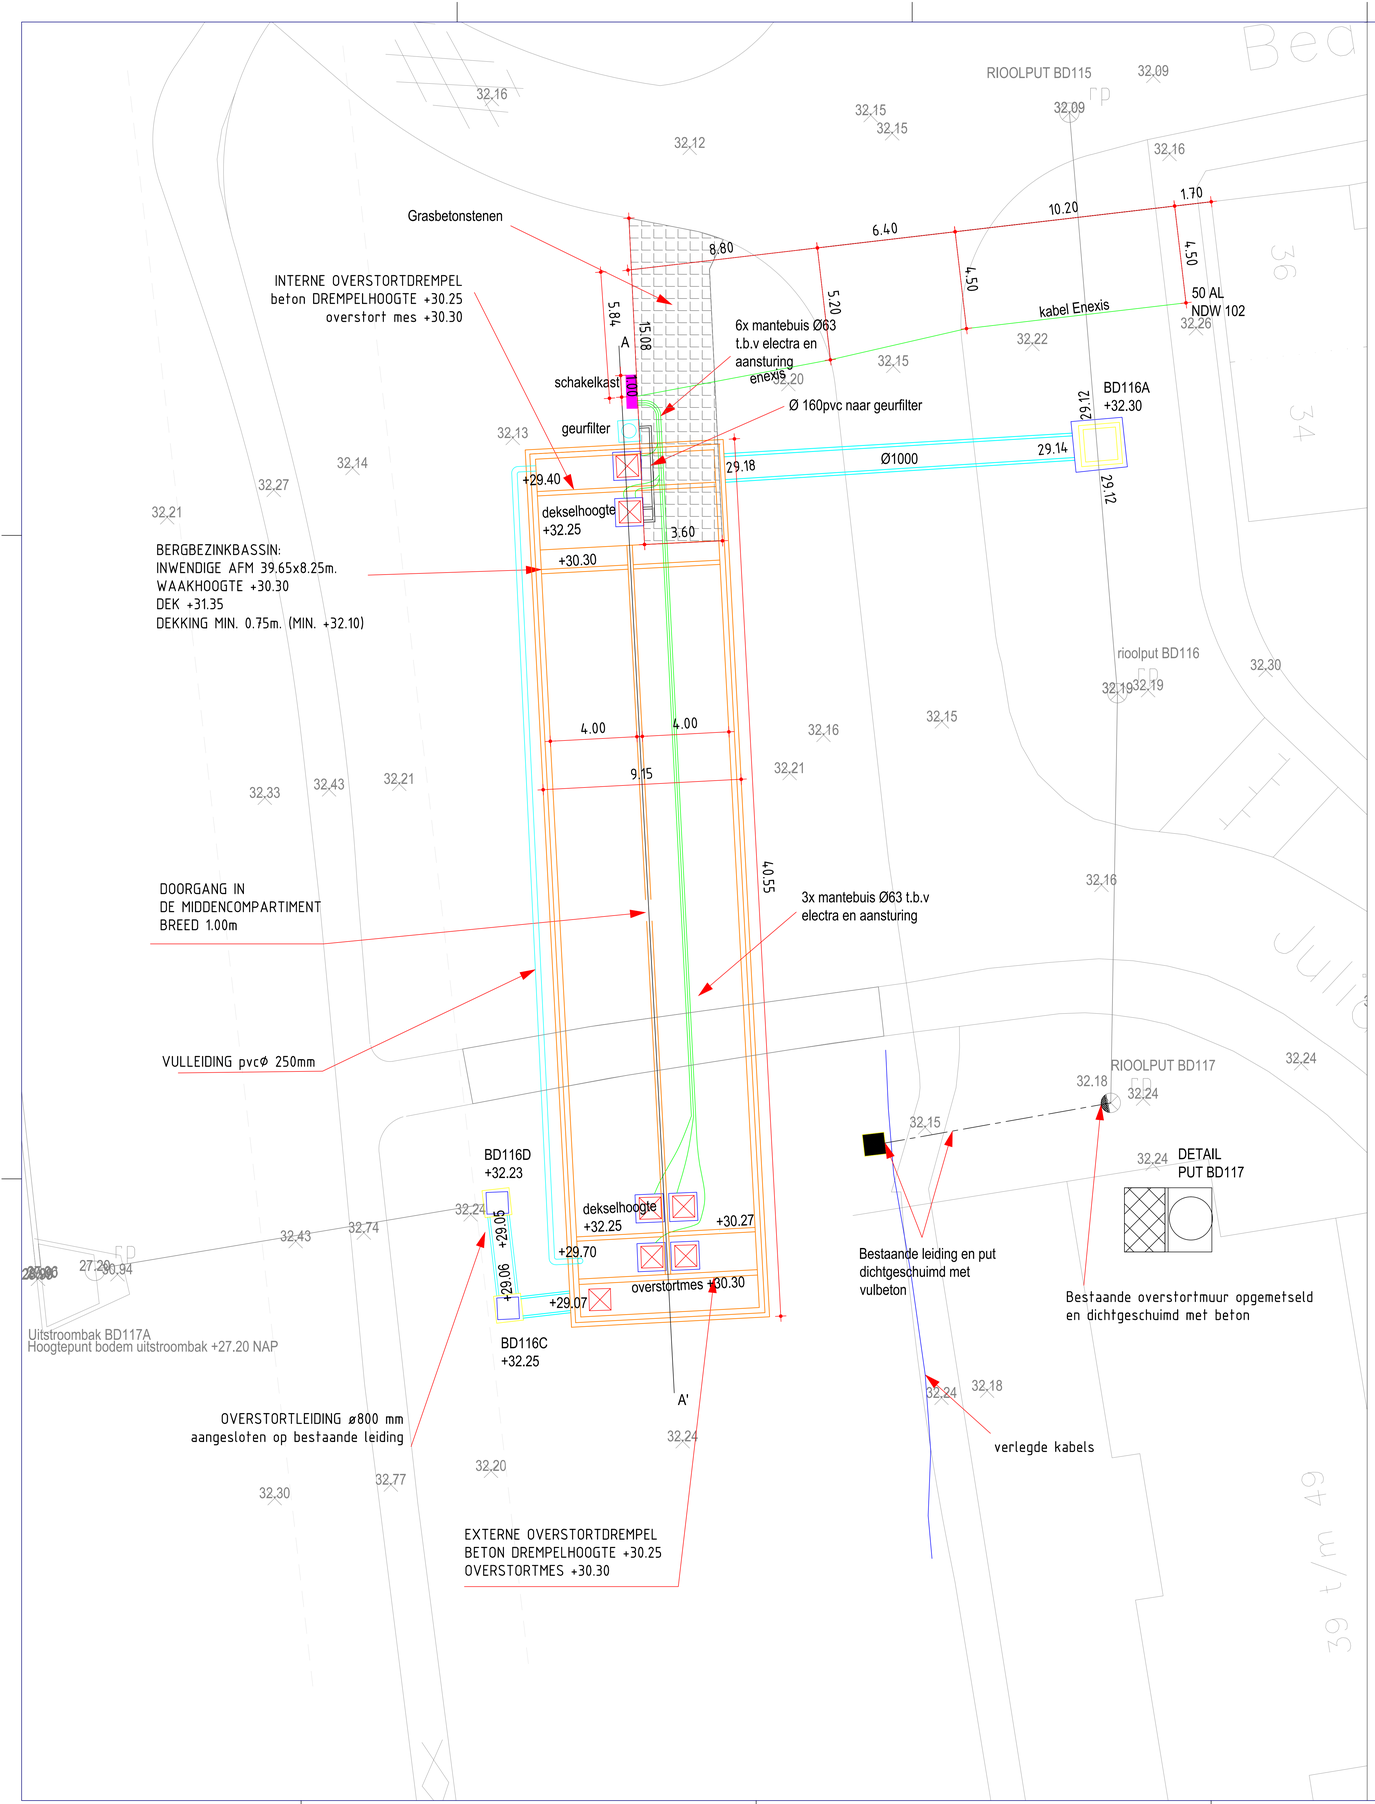

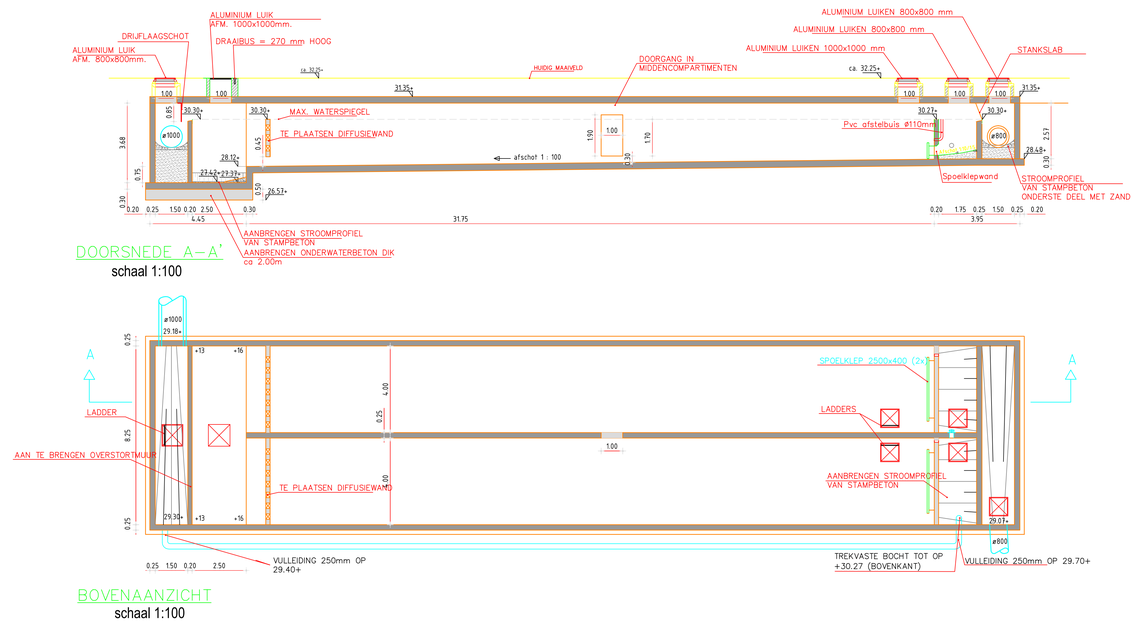

DOORSNEDE A–A'
schaal 1:100

BOVENAANZICHT
schaal 1:100

VISSERS PLOEGMAKERS Aannemingsbedrijf		Datum:	27-11-2012
		Schaal:	1:100
		Formaat:	A0
Opdrachtgever:	Gemeente Nederweert	Project:	BBB Budschop te Nederweert
		Onderdeel:	revisie
			Bladnr:001