



Demarcatie W- Installaties

PRINCIPE AANSLUITING: ZUURKASTEN / PLOFKAST /ZUREN-LOGENKAST /CHEMICALIENKAST /AFZUIGWERKTAFEL /VEILIGHEIDSKAST

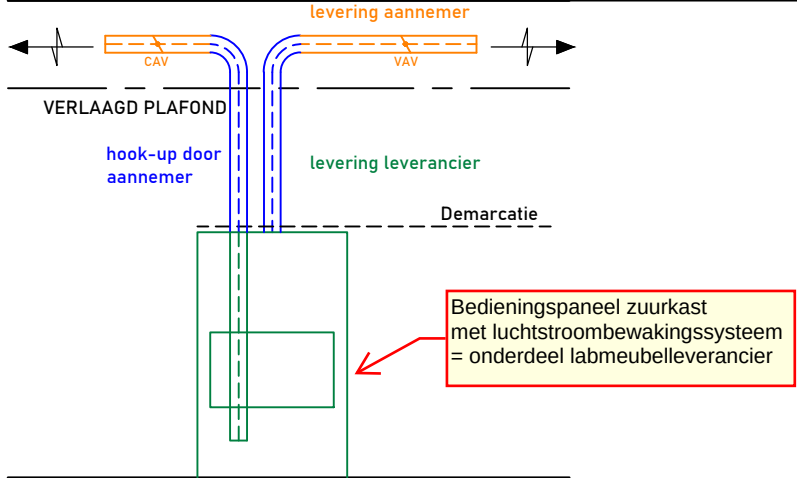


LABORATORIUM

PRINCIPE AANSLUITING: TECHNISCHE GASSEN ZUURKASTEN

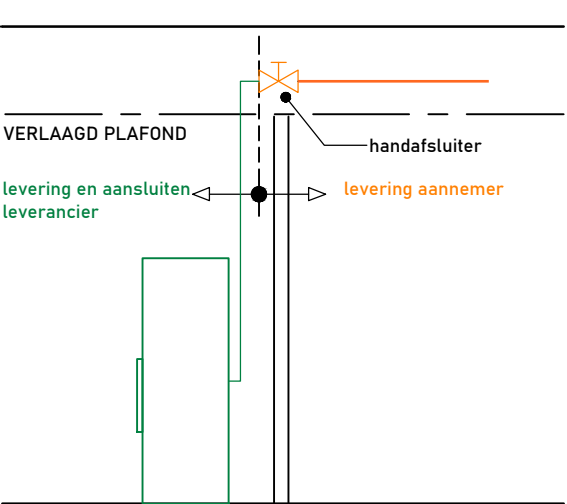


LABORATORIUM

PRINCIPE AANSLUITING: LAFKASTEN/BIOHAZARDKASTEN GASSEN

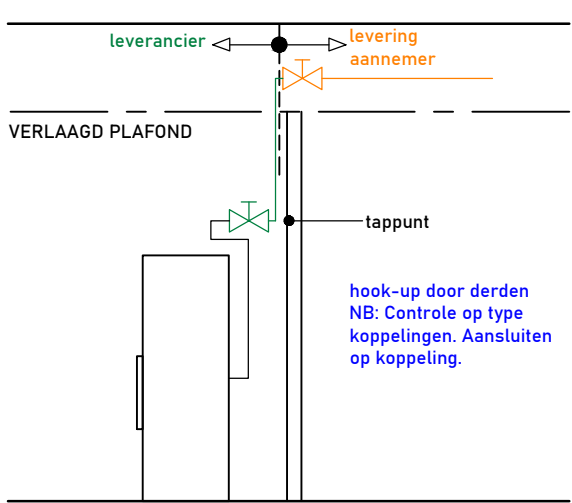


LABORATORIUM

PRINCIPE AFZUIG GASFLESSEN- EN BRANDVEILIGHEIDSKAST CHEMICALIËN

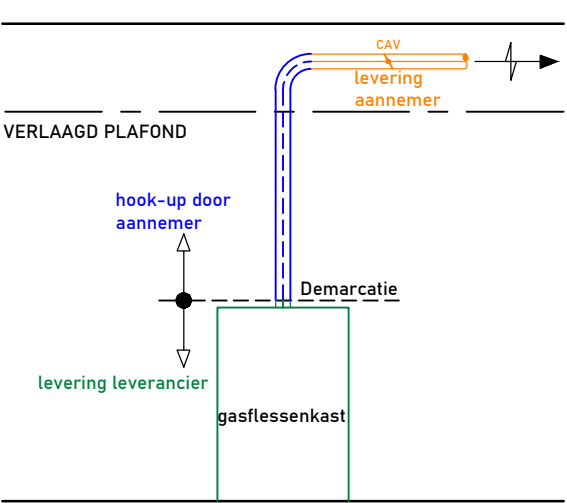


LABORATORIUM

PRINCIPE UITVOERING APPARATENAFZUIG

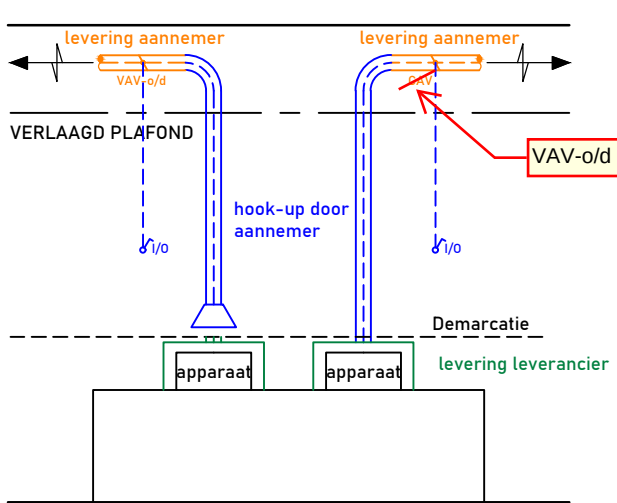


LABORATORIUM

DEMARCATIE W-VOORZIENINGEN T.P.V. ZUIL LABTAFEL/VASTE INRICHTING

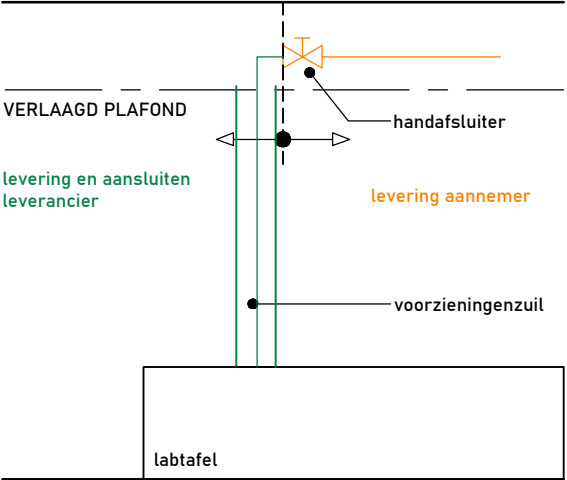


LABORATORIUM

PRINCIPE AFVOEREN LABORATORIA

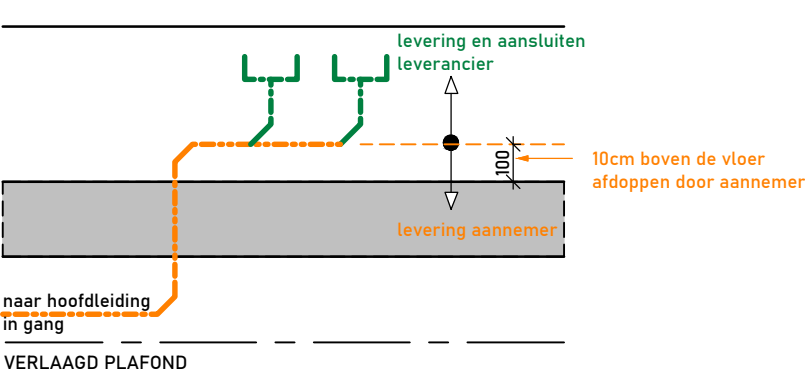


LABORATORIUM

PRINCIPE NOOD- & OOG DOUCHES

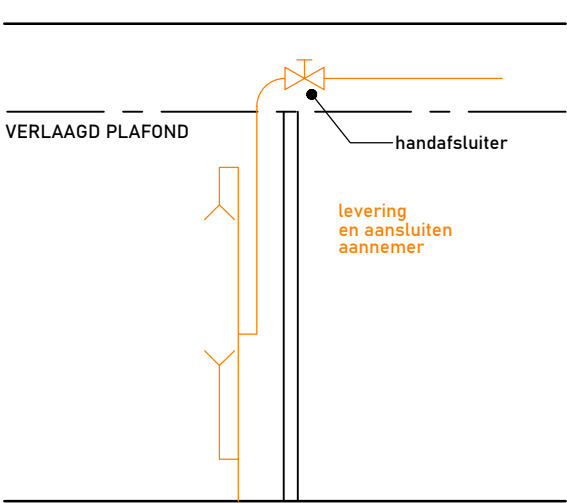


LABORATORIUM

DEMARCATIE VUILWATERPOMP T.B.V. SPOELUNIT IN LABMEUBILAIR

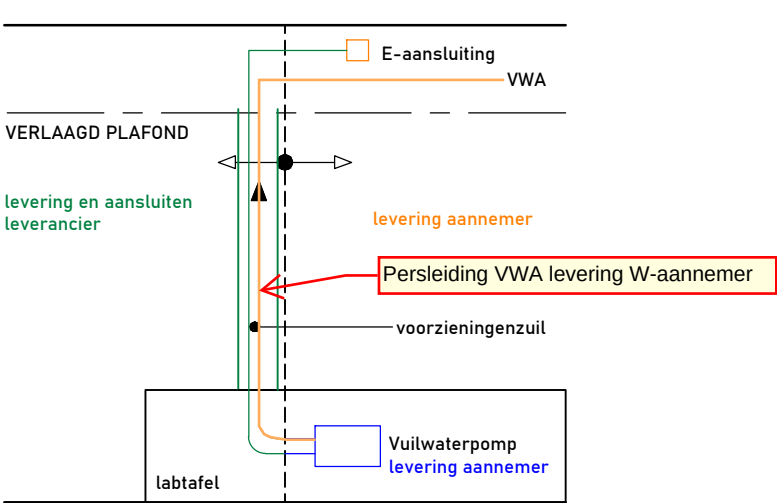


LABORATORIUM

PRINCIPE AANSLUITING: AFZUIGARM

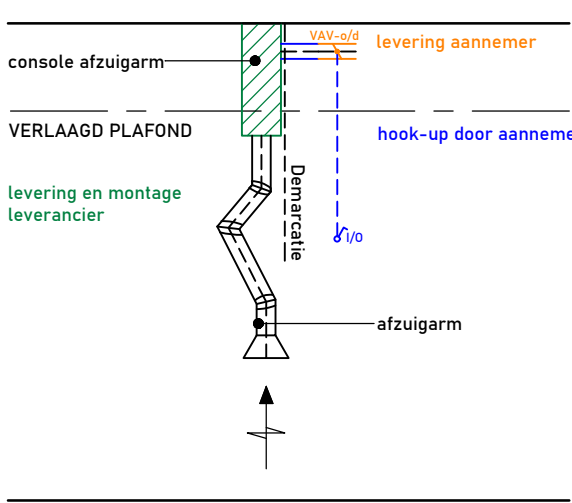

LABORATORIUM

PRINCIPE AANSLUITING W-VOORZIENINGEN: PLAFONDZUIL / HANGENDE BRUG

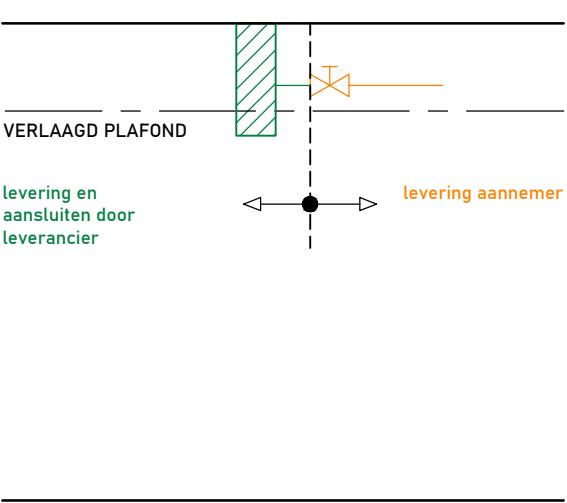

LABORATORIUM


Proceskoeling lab:
W-aannemer eindigt met afsluiter en drukgecompenseerde inregelafsluiter in primaire proceskoelwaterleidingen aan plafond danwel op ca. 1.500 mm + vloer. De verdere aansluitleidingen met regelklep aan primaire zijde TSA alsmede de TSA is onderdeel van leverancier labinrichting danwel labapparatuur.

Aansluitpunten in lab eindigend met tappunt ontbreken op tekening. Deze dienen door de aannemer te worden voorzien inclusief afsluiters aan plafond en wandafnamepunten cq tapkraan op ca. 1.500 mm + vloer.

IBL
RH + WST
2026-04-10


Demarcatie E- Installaties

PRINCIPE BEKABELING

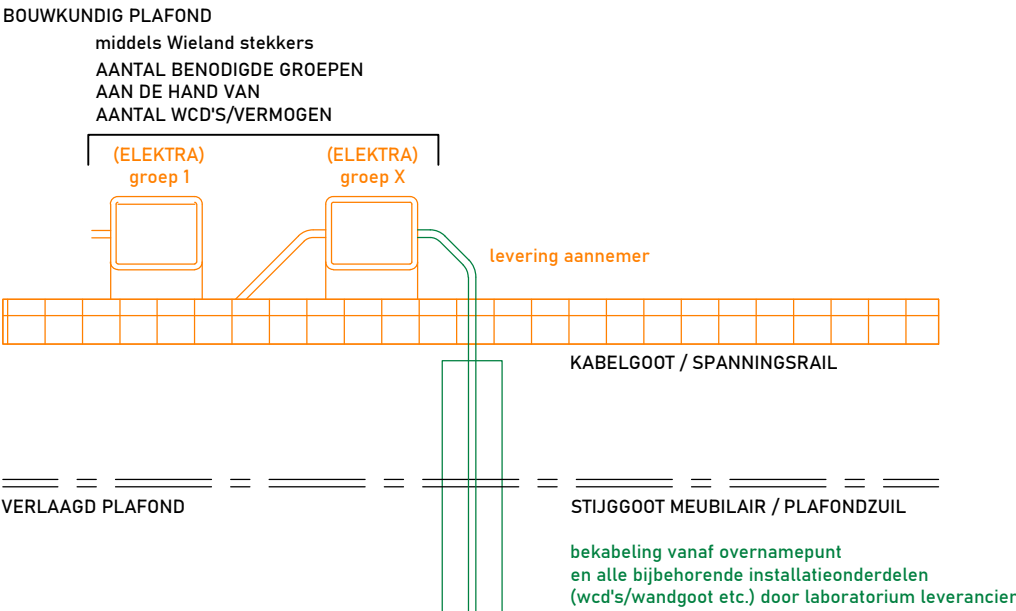

Demarcatie Data- Installaties

PRINCIPE BEKABELING

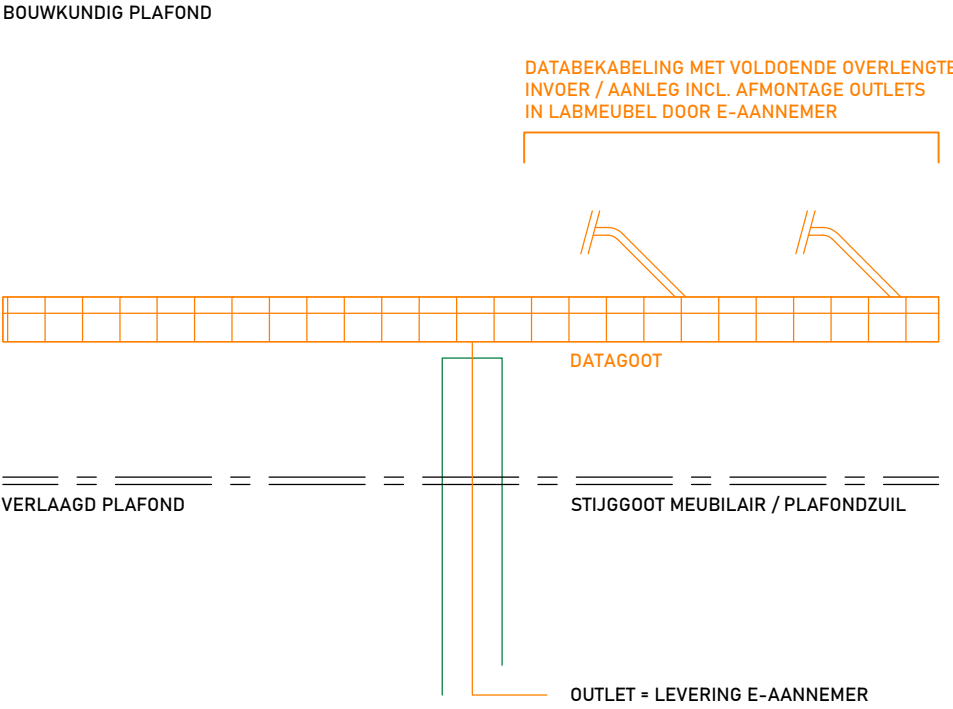

LEGENDA:


- AANNEMER
- HOOK-UP DOOR AANNEMER
- LABMEUBEL LEVERANCIER

Aansluitpunten installaties in de directe nabijheid (streefwaarde max. 50 cm) van het stijgpunt te voorzien voor elektra, water en technische gassen

Rev.no.	Omschrijving	Locatie raster	Datum	Get.	Bedrijf
D	Revisie		28-01-2026	MB	TU/e
C	Revisie		08-12-2025	MB	TU/e
Discipline E & W		NLSfb	Gebouw Gemini zuid		
Tekeningssoort			Objectcode 8100		
Demarcatietekening			Verdieping		
Vaste laboratorium inrichting			Schaal 1:20		
			Datum 27-05-2025		
			Getekend MB		
			Formaat A2 Blad 1 van 2		
			Tekeningnummer :		
			RE-DE-01		

Demarcatie E-W- Installaties

DEMARCATIE DOORSTROOMBOILER T.B.V. SPOELUNIT IN LABMEUBILAIR

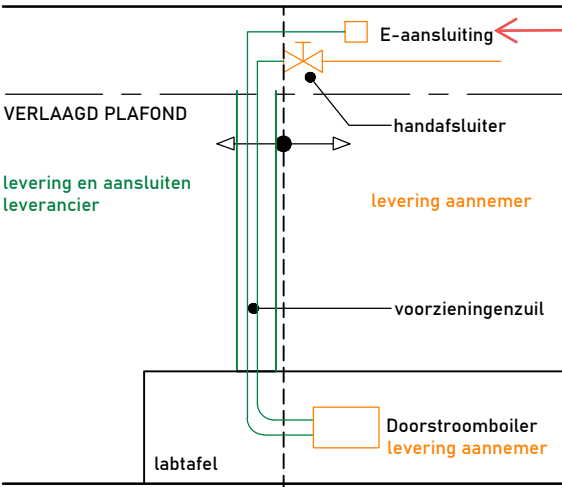


Conform blad 1.

LABORATORIUM

Wat is dit?
Koelunit koelcel is geen onderdeel van W-aannemer, maar wordt door TU/e zelf voorzien.
Opstelling buitendeel koelunit klimaatkamer (koelcel) op het dak.


DEMARCATIE DIERECTIELEVERING KOELCEL EN LABTADEL / VASTE INRICHTING

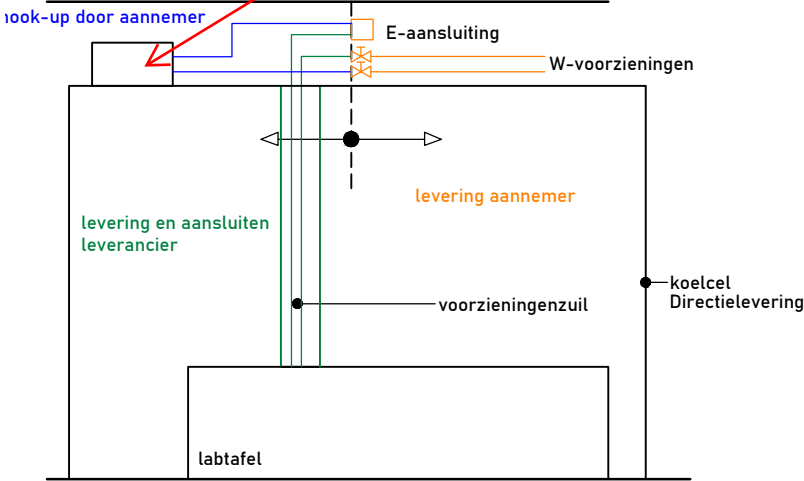

Kan hier ruimte
nummer bij worden
vermeld.

LABORATORIUM

DEMARCATIE VACUUMINSTALLATIE

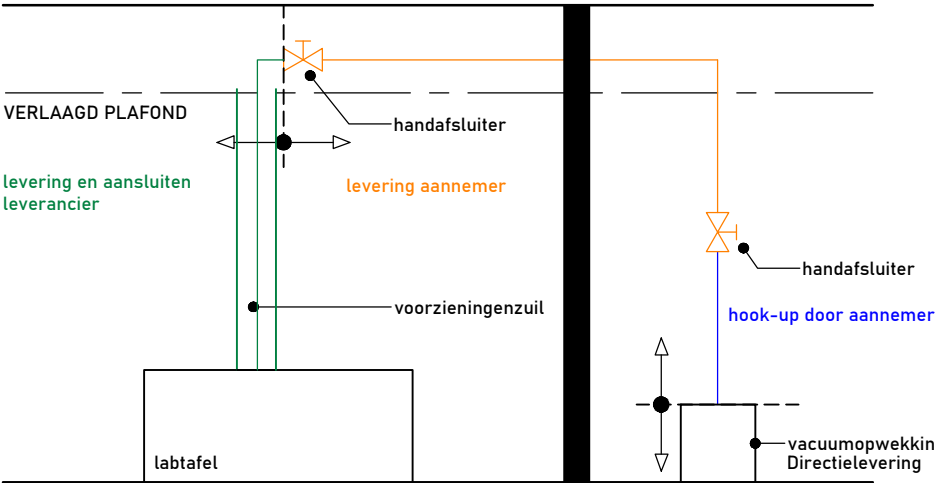

(plaatsing door W-aannemer)

LABORATORIUM

LEGENDA:

- AANNEMER
- HOOK-UP DOOR AANNEMER
- LABMEUBEL LEVERANCIER

Aansluitpunten installaties in de directe nabijheid (streefwaarde max. 50 cm) van het stijgpunt te voorzien voor elektra, water en technische gassen

Rev.no.	Omschrijving	Locatie raster	Datum	Get.	Bedrijf
Discipline	E & W	NLSfb	Gebouw	Gemini zuid	BRINK
Tekeningsoort	Demarcatietekening Vaste laboratorium inrichting		Objectcode	8100	
			Verdieping		
			Schaal	1:20	
			Datum	28-01-2026	Tekeningnummer :
			Getekend	MB	RE-DE-02
			Formaat	A2 Blad 2 van 2	