


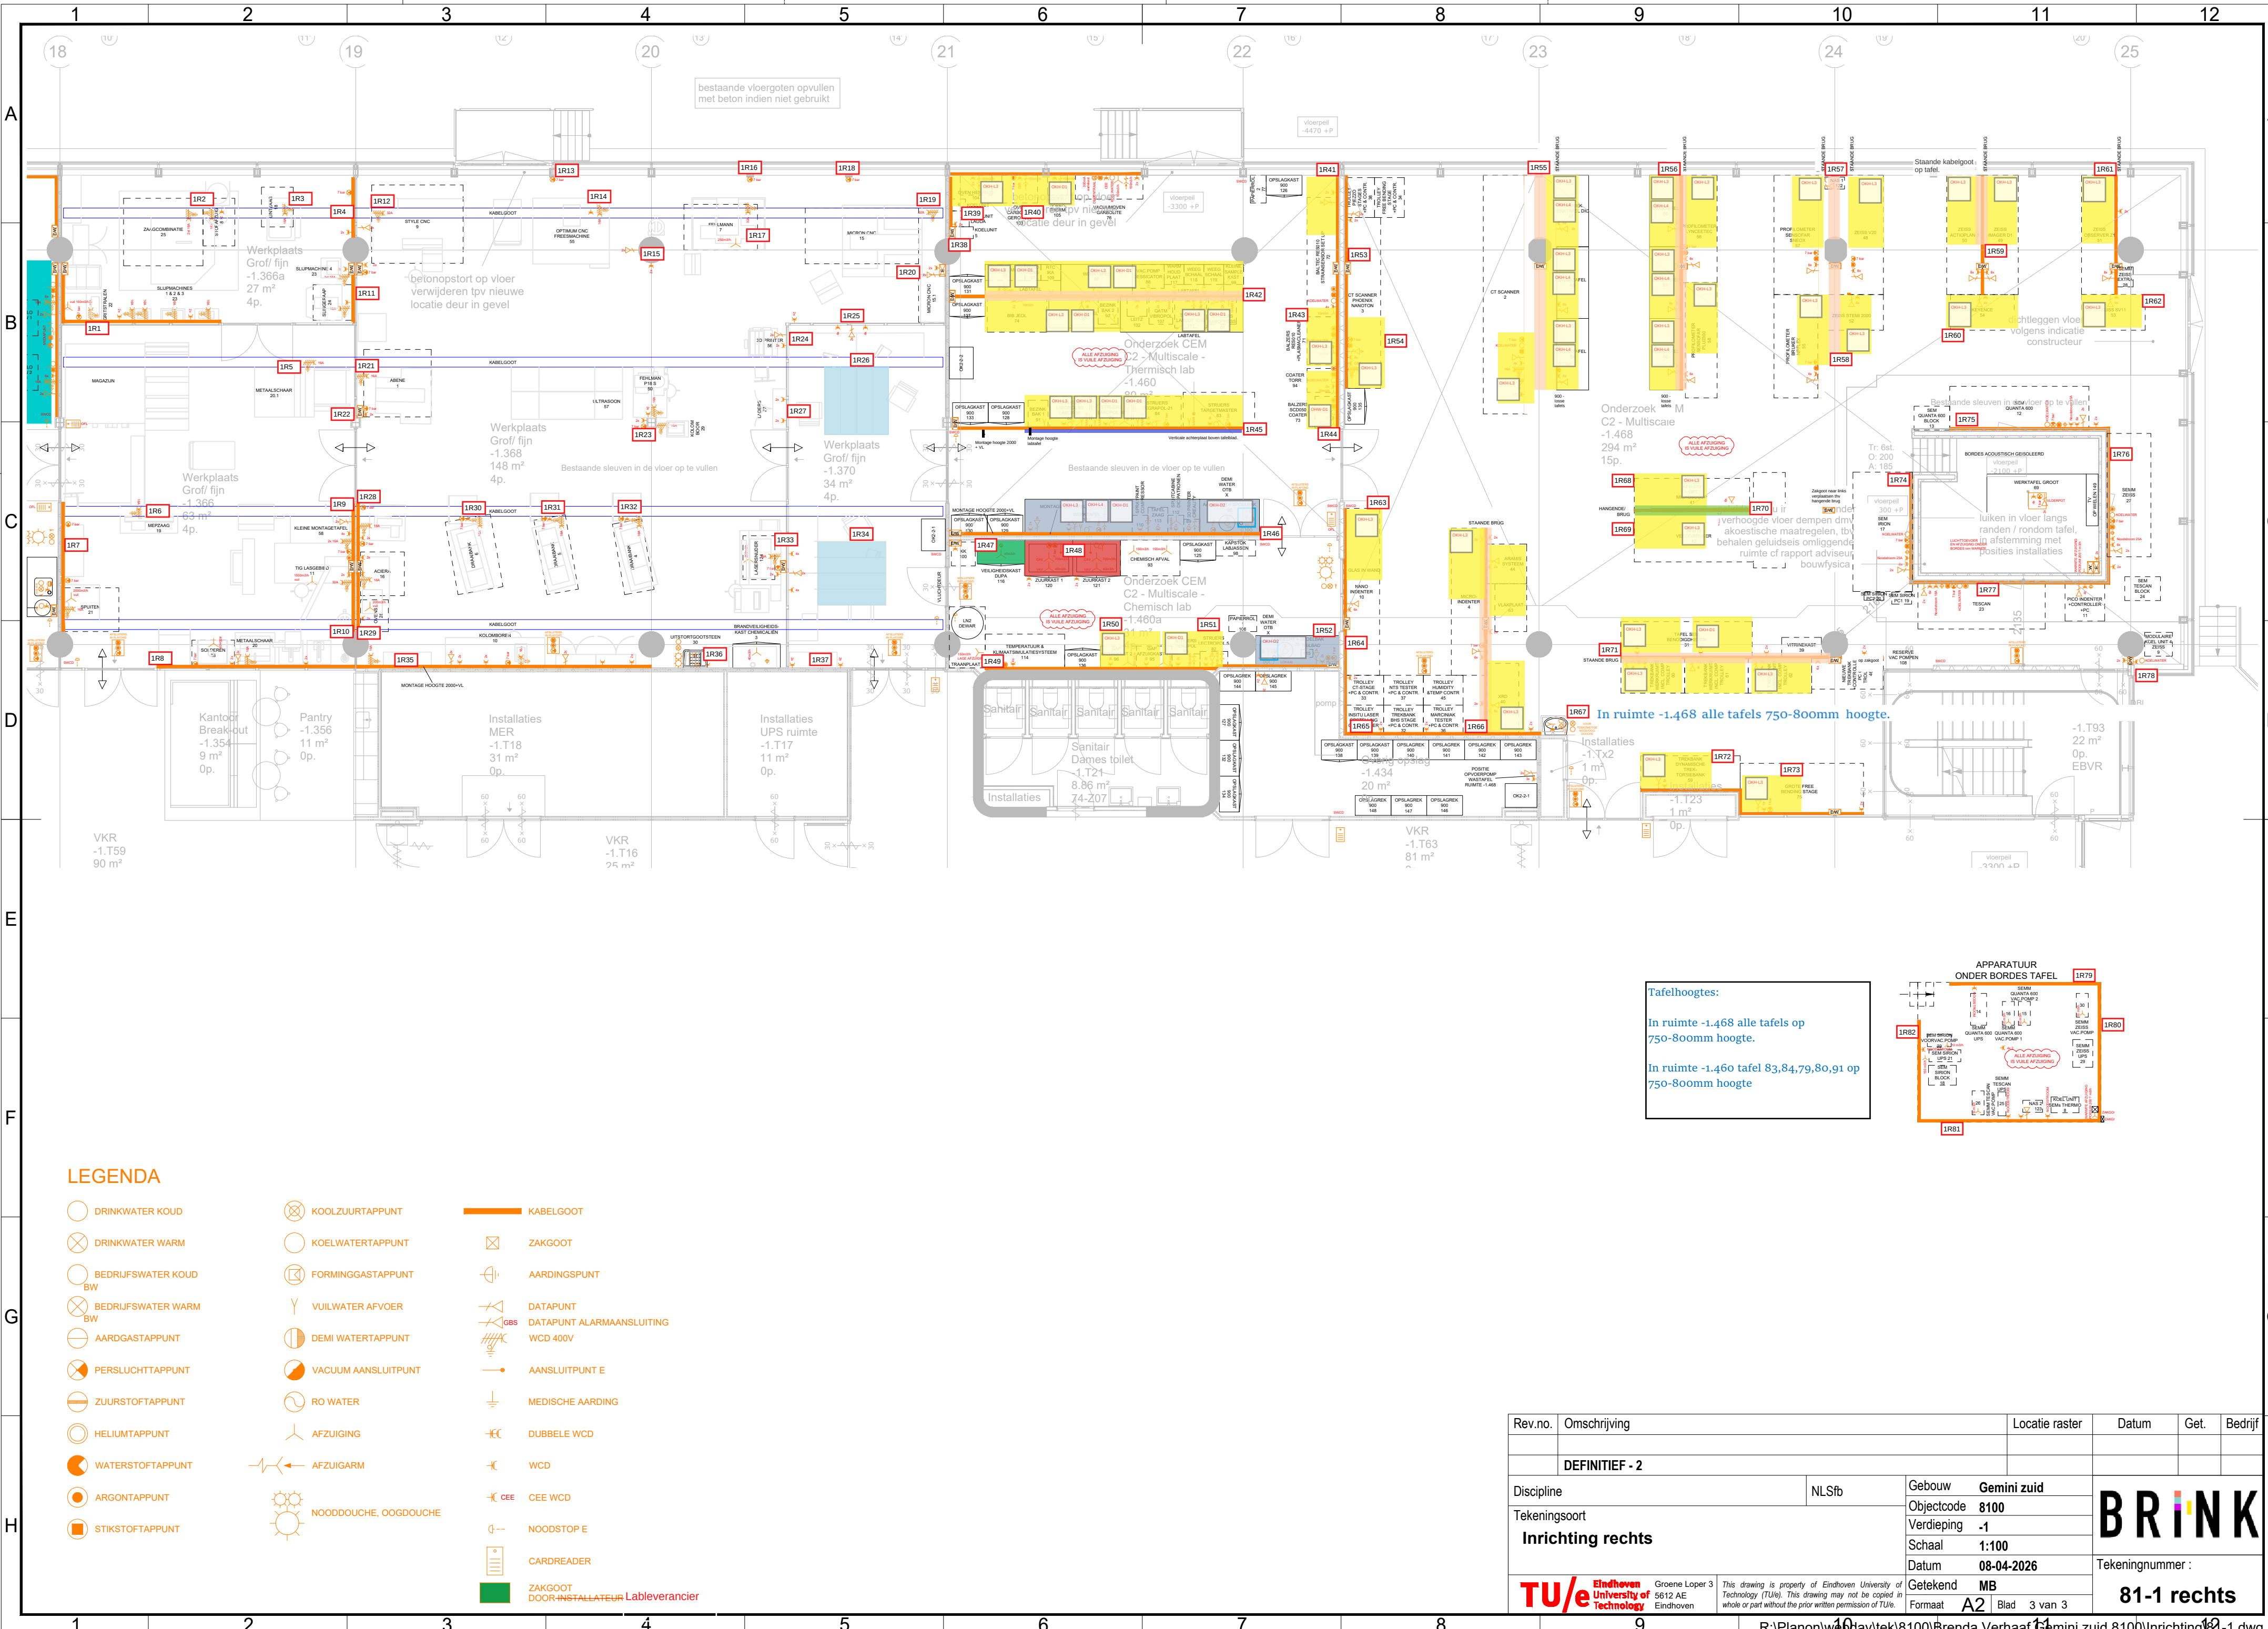

LEGENDA

- DRINKWATER KOUD

⊗

DRINKWATER WARM

○

BEDRIJFSWATER KOUD BW

⊗

BEDRIJFSWATER WARM BW

○

AARDGASTAPPUNT

⊗

PERSLUCHTAPPUNT

○

ZUURSTOFTAPPUNT

○

HELIUMTAPPUNT

○

WATERSTOFTAPPUNT

○

ARGONTAPPUNT

■

STIKSTOFTAPPUNT
- ⊗

KOOLZUURTAPPUNT

○

KOELWATERTAPPUNT

⊗

FORMINGGASTAPPUNT

Y

VUILWATER AFVOER

○

DEMI WATERTAPPUNT

○

RO WATER

Y

AFZUIGING

⊗

AFZUIGARM

☀

NOODDOUCHE, OOGDOUCHE
- KABELGOOT

⊗

ZAKGOOT

⊕

AARDINGSPUNT

⊕

DATAPUNT

⊕

DATAPUNT ALARMAANSLUITING

⊕

WCD 400V

⊕

AANSLUITPUNT E

⊕

MEDISCHE AARDING

⊕

DUBBELE WCD

⊕

WCD

⊕

CEE

⊕

CEE WCD

⊕

NOODSTOP E

⊕

CARDREADER


⊕

ZAKGOOT

⊕

DOOR-INSTALLATEUR Lableverancier

Tafelhoogtes:
In ruimte -1.468 alle tafels op 750-800mm hoogte.
In ruimte -1.460 tafel 83,84,79,80,91 op 750-800mm hoogte

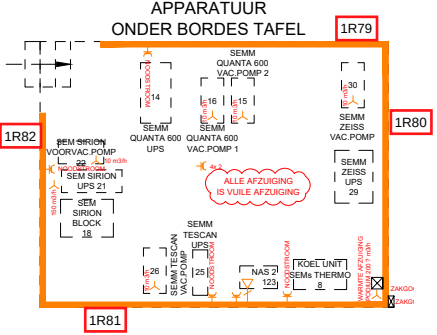

Rev.no.	Omschrijving	Locatie raster	Datum	Get.	Bedrijf
DEFINITIEF - 2					
Discipline	NLSfb	Gebouw	Gemini zuid		
Tekeningsoort	Inrichting rechts	Objectcode	8100		
		Verdieping	-1		
		Schaal	1:100		
		Datum	08-04-2026		
		Getekend	MB		
		Formaat	A2		
		Blad	3 van 3		
		Tekeningnummer :	81-1 rechts		

