


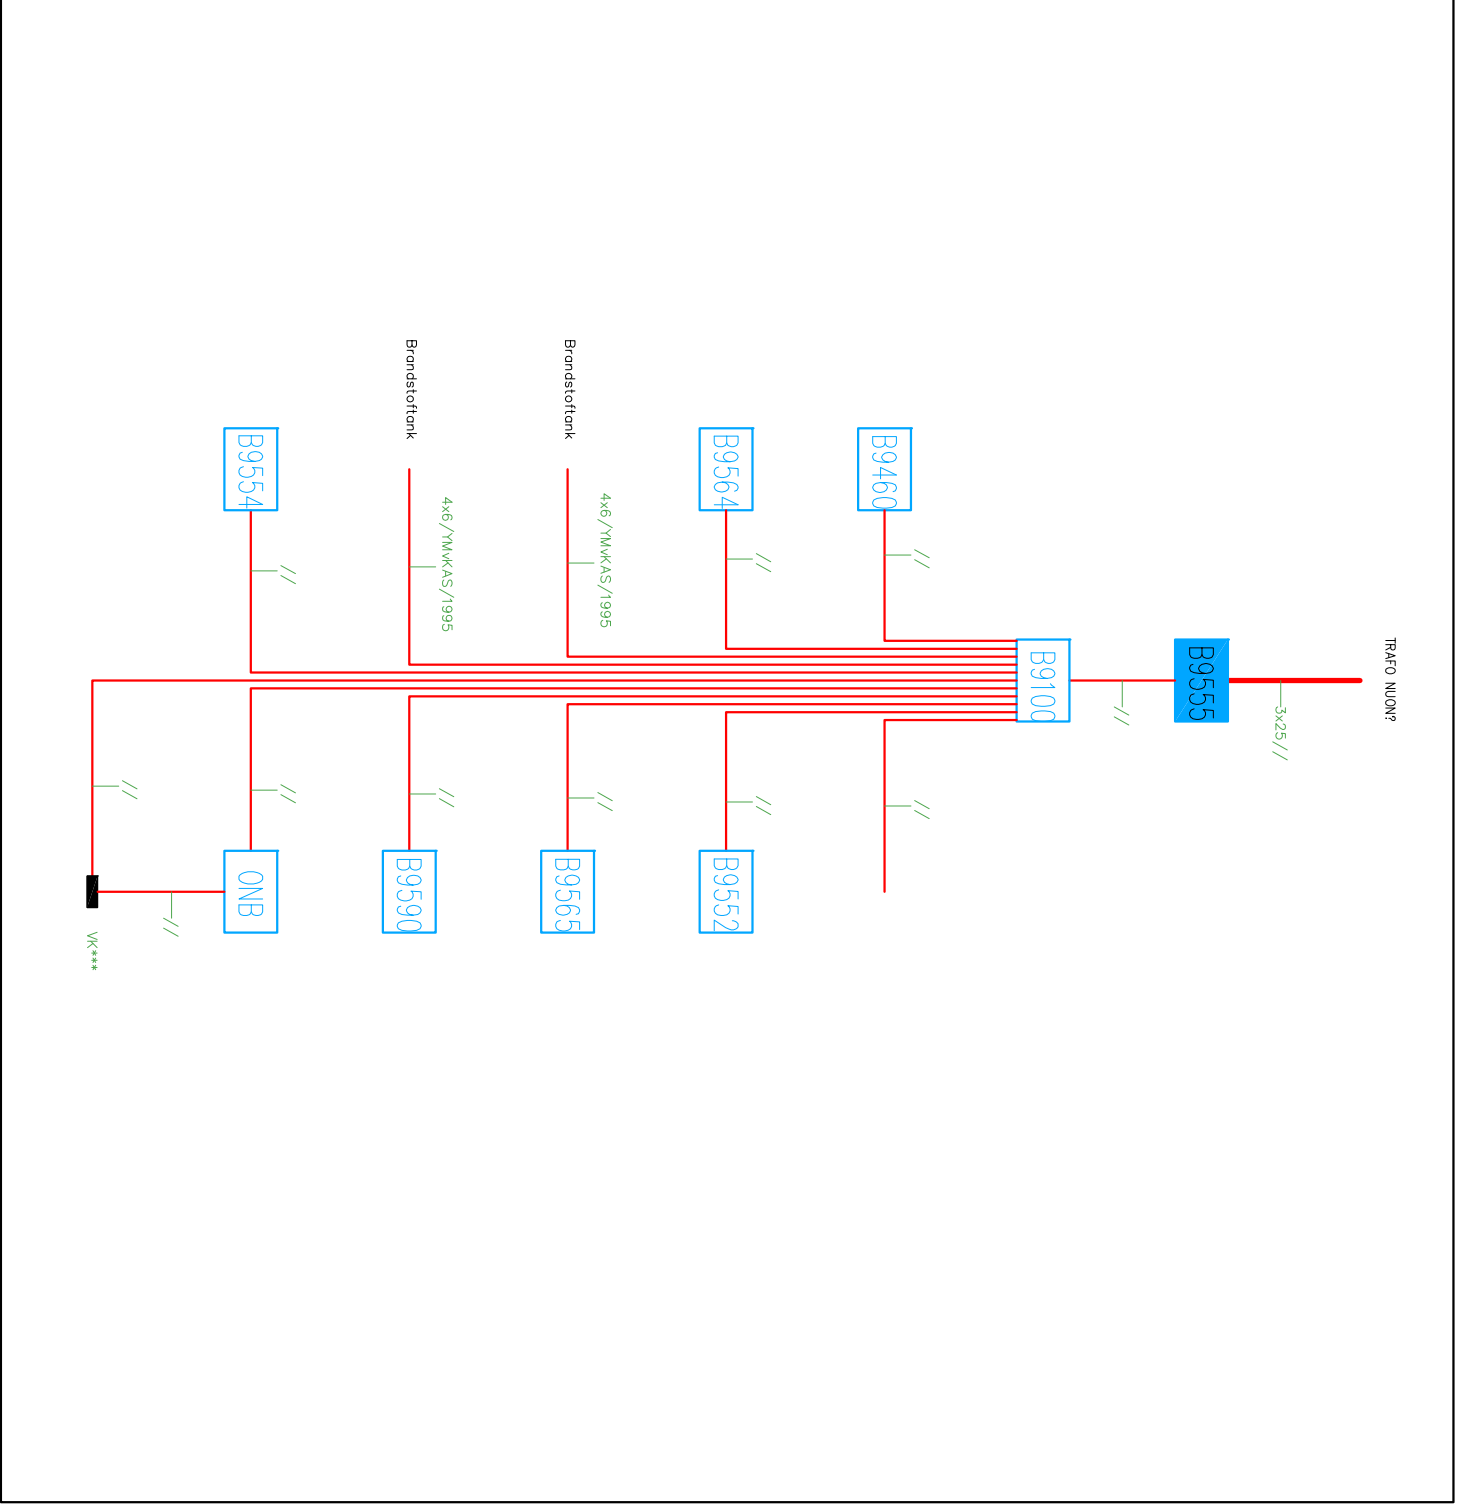

Legenda

- Gebouw
- Gebouw met meter
- Laagspanningskabel
- Hoogspanningskabel
- Kast

# Depot Leeuwarden

## Blokschema Hoog- en Laagspanning

05H09

Schaal 1:  
Datum: 09-02-2009

Commando DienstCentraal

Dienst Vastgoed Defensie

Directie Noord

Hoewel om de totstandkoming van deze vastgoedgegevens de uiterste zorg is besteed, aanvaardt het Ministerie van Defensie geen aansprakelijkheid voor eventuele fouten, onduidelijkheden of onvolkomenheden van welke aard ook. Aan deze gegevens kunnen geen rechten worden ontleend.

Ministerie van Defensie