



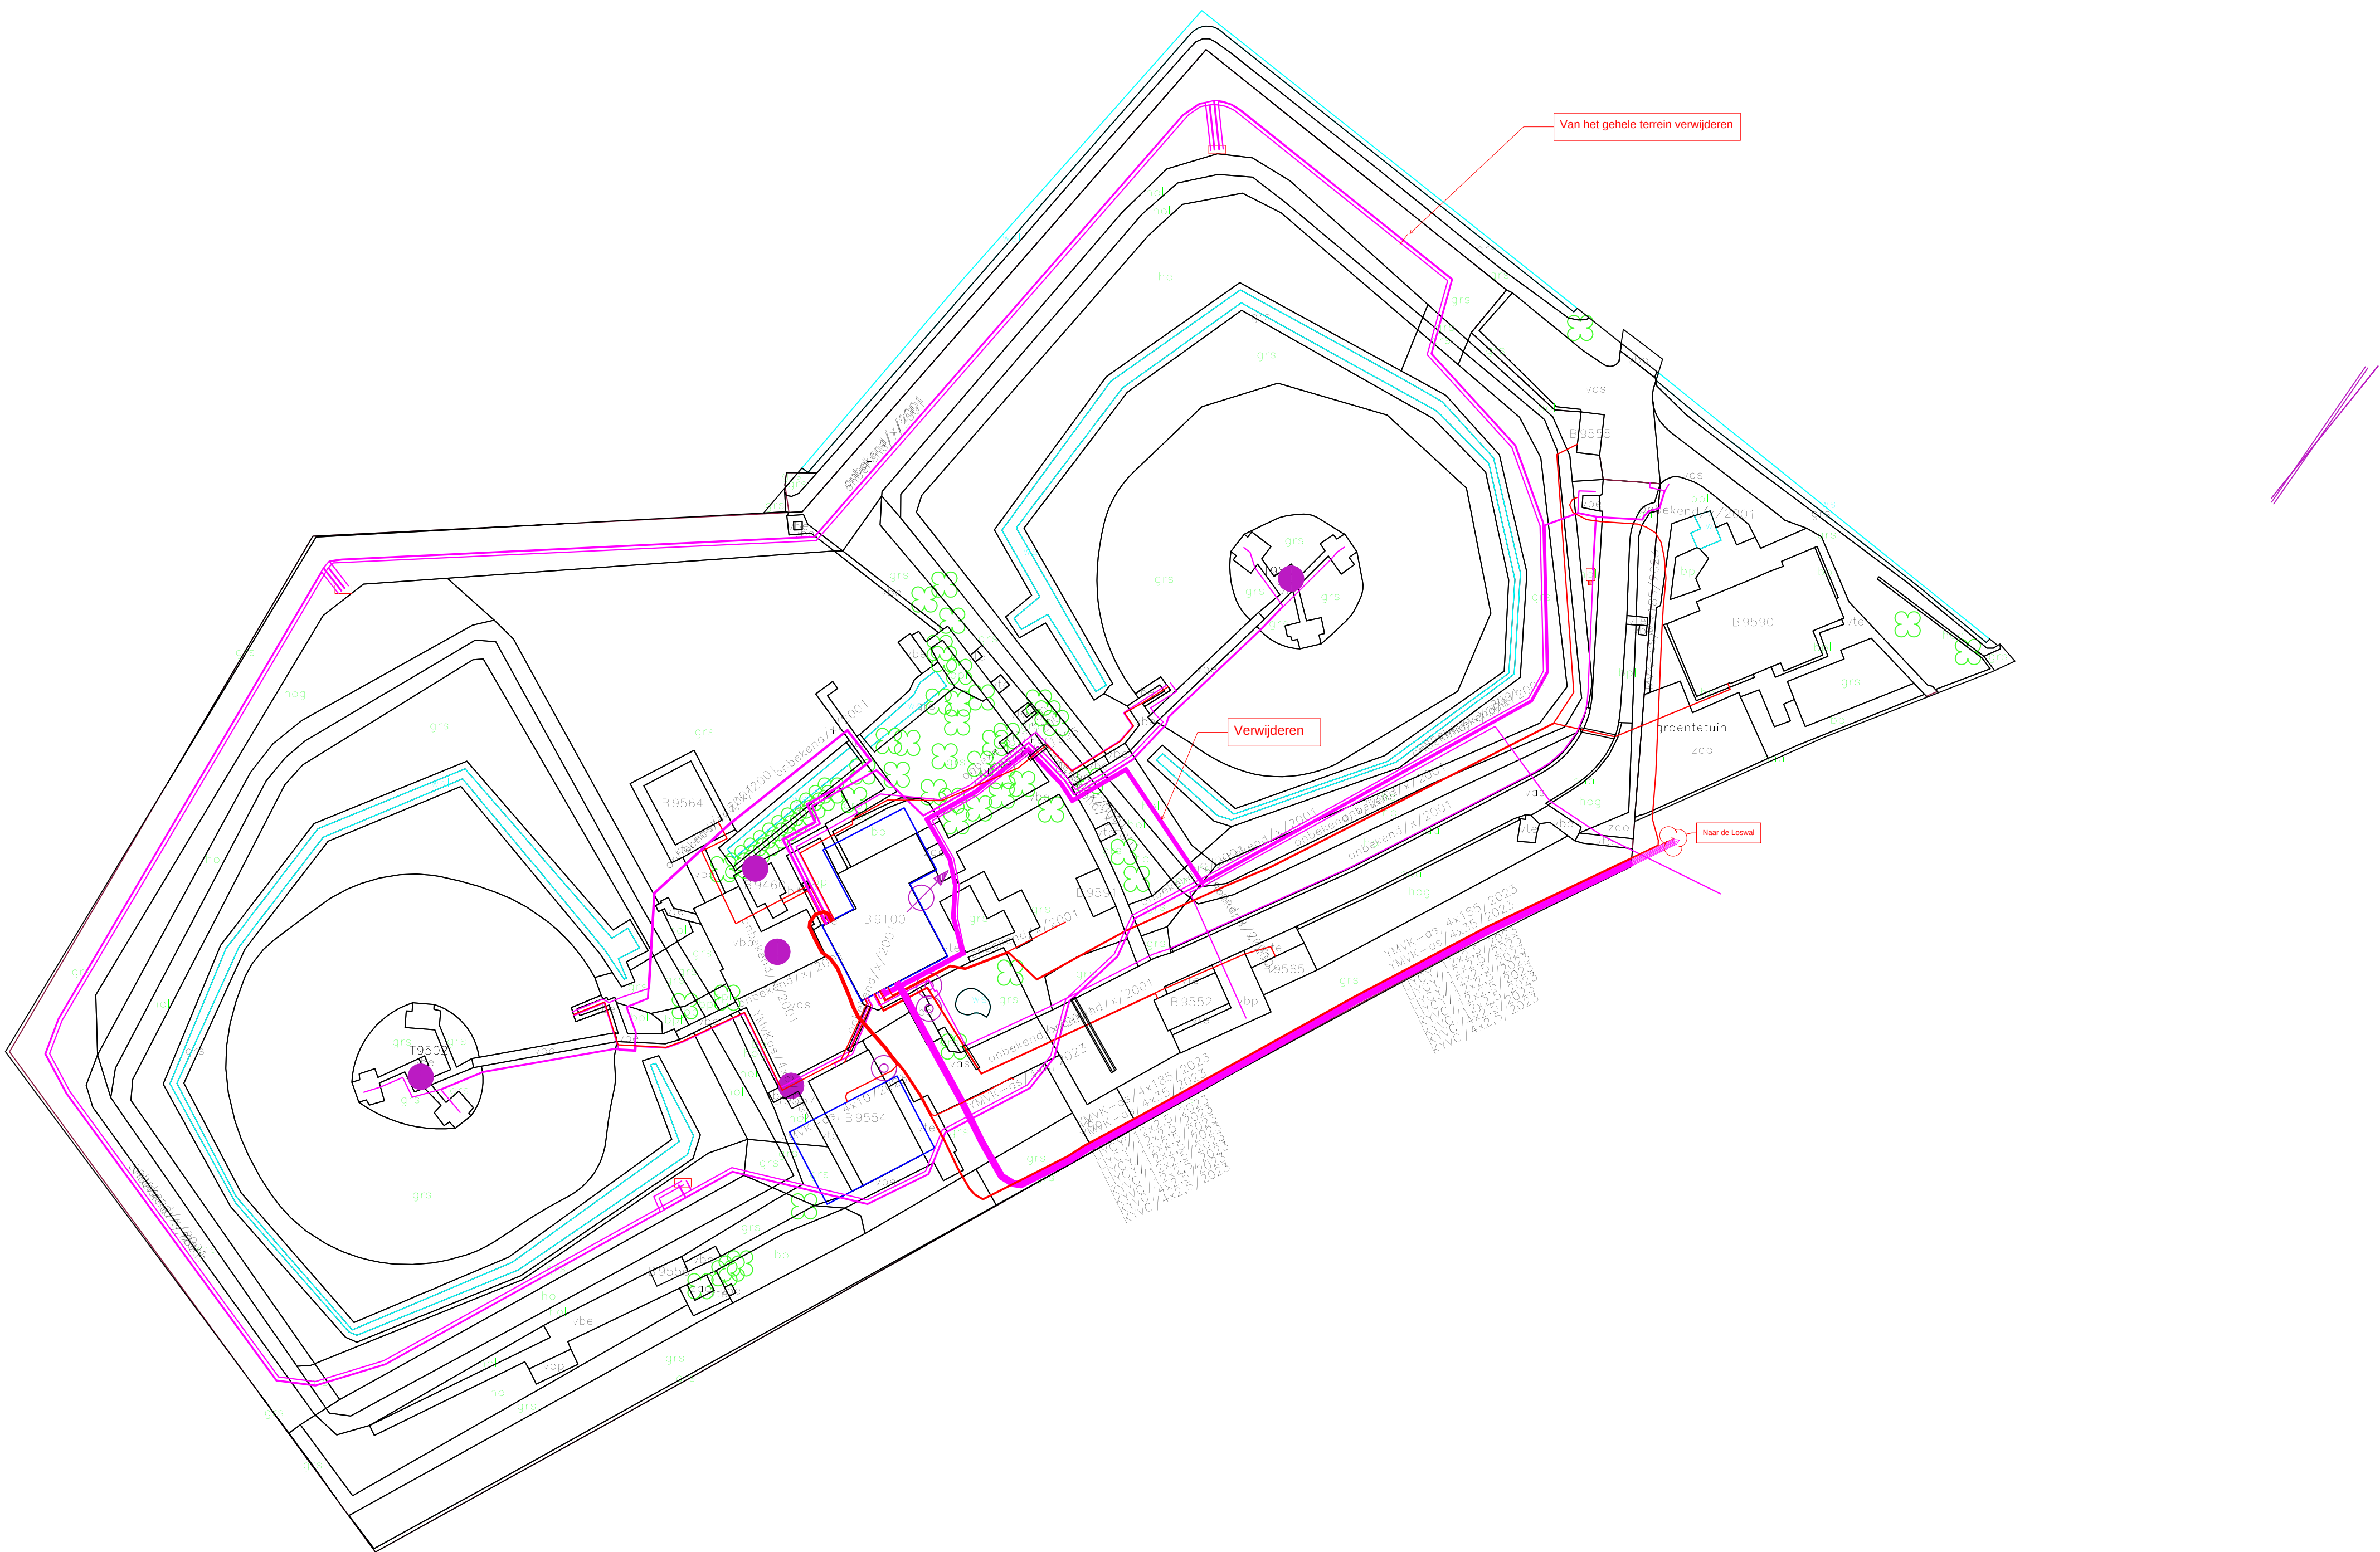

Legenda		
Geometrie	Omschrijving	Status
	Bebouwing	Revisie
	Laagspanningskabel	Revisie
	Zwak/Stuurstroom	Revisie

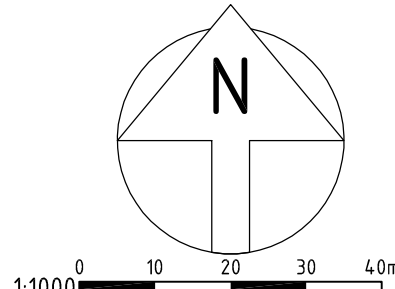

DPO Deinum Revisie ondergrondse infra - Laagspanning De Haan en ZN	Maat: 1:500		A0	
	Blad: 1	Wet: 1	Staat: 1	Revisie
	Project: 20-100			
	Tussenliggende: 00000 15.000			
