




Legenda		
Geometrie	Omschrijving	Status
	Bebouwing	Revisie
	Mantelbuis	Revisie
	Trekput	Revisie

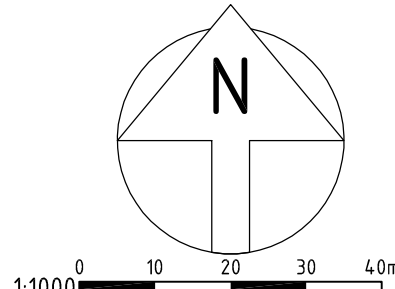

	Bladnr.: 1	Wet: 1	Status:	Revisie
	Projectnr.: 20-1007			
				