


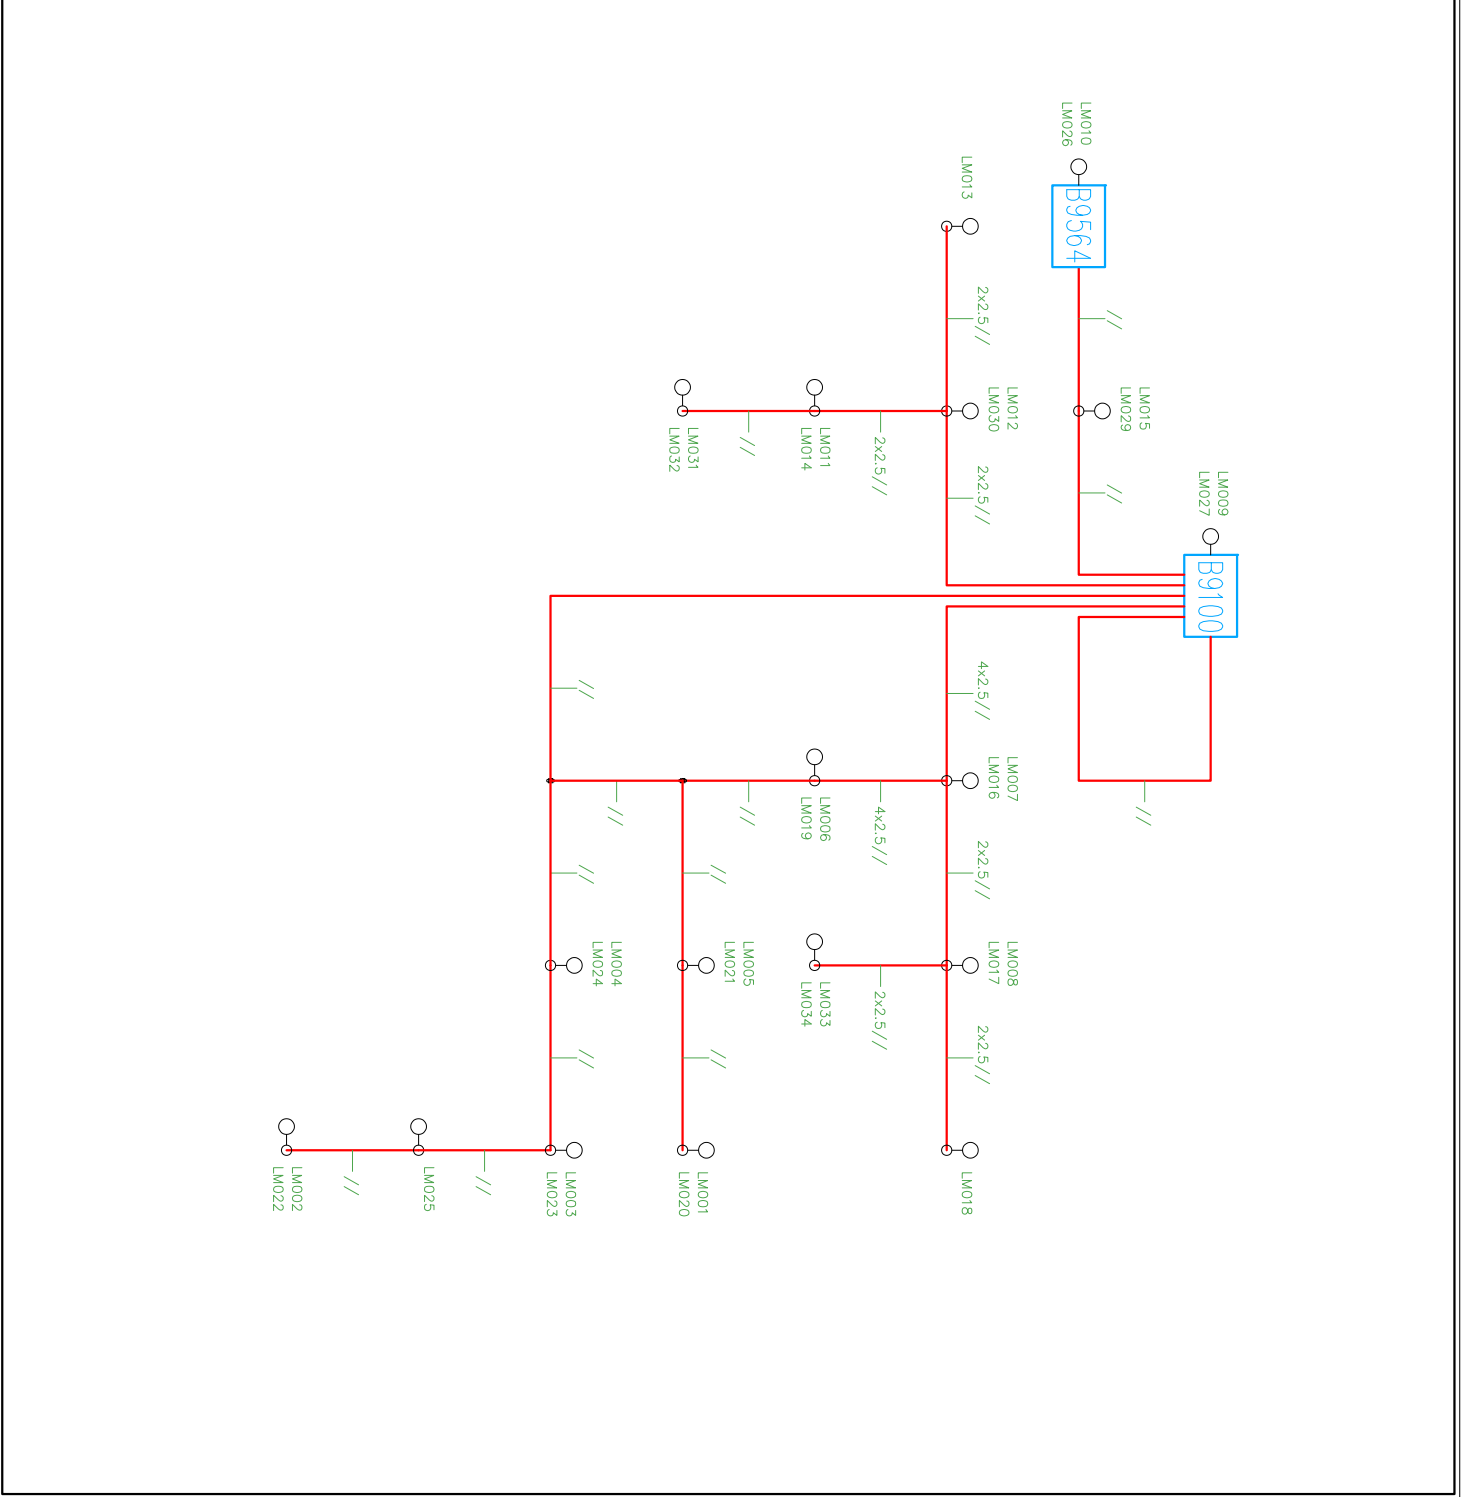

- Legenda
- Gebouw
 - Terreinverlichtingskabel
 - Mof
 - Lichtmast
 - Lichtmast aan gebouw

Depot Leeuwarden

Blokschema terreinverlichting

05H09

Schaal 1:

Datum: 24-12-2008



Dienst Vastgoed Defensie

Directie Noord

Hoewel aan de totstandkoming van deze vastgoedgegevens de uiterste zorg is besteed, aanvaardt het Ministerie van Defensie geen aansprakelijkheid voor eventuele fouten, onduidelijkheden of onvolledigheden. Het Ministerie van Defensie aanvaardt geen aansprakelijkheid voor schade van welke aard ook die voortvloeit uit het gebruik van deze gegevens.