


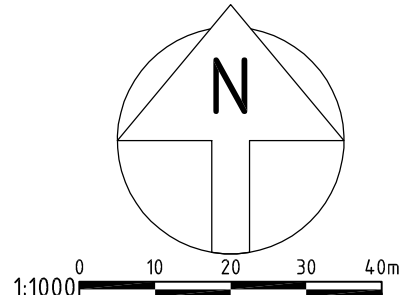

Legenda		
Geometrie	Omschrijving	Status
	Bebouwing	Revisie
	Verlichtingskabel	Revisie
	Kabel buiten gebruik	Revisie



Project: DPO Deinum Onderaannemer: Revisie ondergrondse infra - terreinverlichting Contractnr: De Haan en ZN	Schaal: 1:500		Formaat: A0	
	Blad:	1	Wet:	1
	Projectnr:	20-1007		
	Tekening:	00001_01_001		
	Tekenaar:	Luchter van de Kamp		
	Projectleider:	Dierk van der Meer		
	Check:	09-10-2023		
	Verrijpingsplan:			
	Schiedamschen dijk per 10-1-2024			
	E-mail:	info@optimainfra.nl		
	Website:	www.optimainfra.nl		

