



KNX componenten
Straatkast terrein



KNX componenten
Gebouw B9592

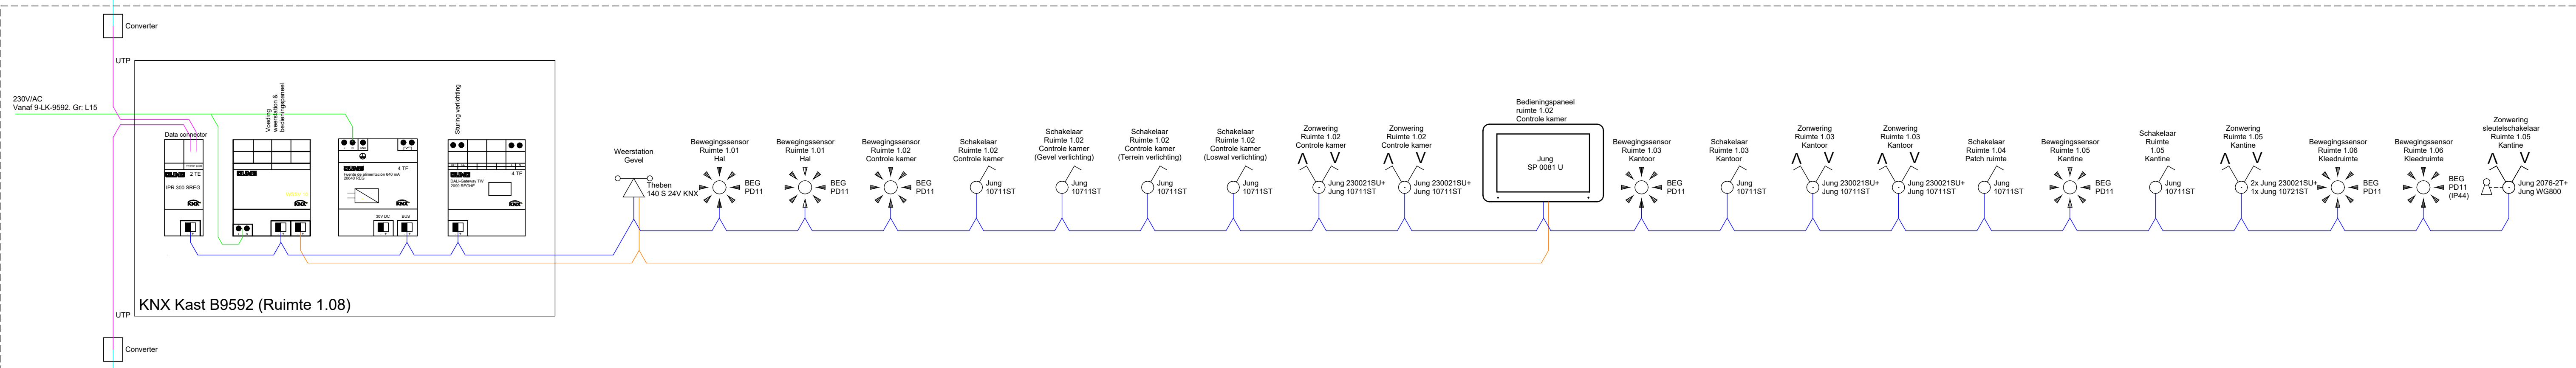

KNX componenten
Gebouw B9100

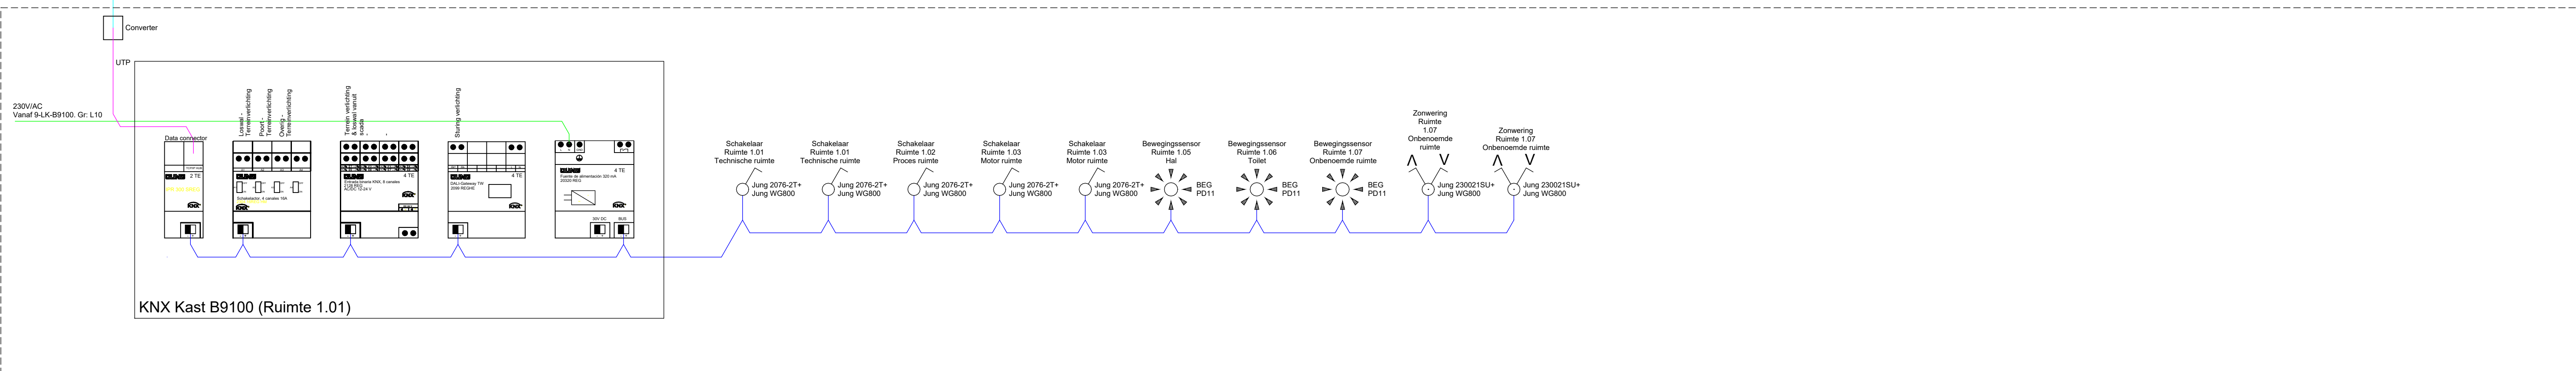

						OPMERKINGEN:			
ONDERWERP:	ONDERWERP:	Blok-schema	KNX installatie	Defensie Pijpleiding Organisatie		Defensie Materieel Organisatie Ministerie van Defensie	WERK:		BESTEKNR : 26129-39
							Renovatie DPO DEINUM		
							Schaal : n.v.t.		Datum
							Getekend : DK		16-01-2025
Gecontroleerd : WH		16-01-2025							
Gezien : -		-							
		BLAD(EN), BLAD							
PAAL	TEKENING FORMAAT: A1+ (1050)	STATUS TEKENING:	AS BUILT		TEKENING NR:				
WIZ	REPRODUCEREN ZONDER TOESTEMMING VOORAF IS NIET TOEGestaan				9_000_E01_A_COV_XX_BS-KNX				