


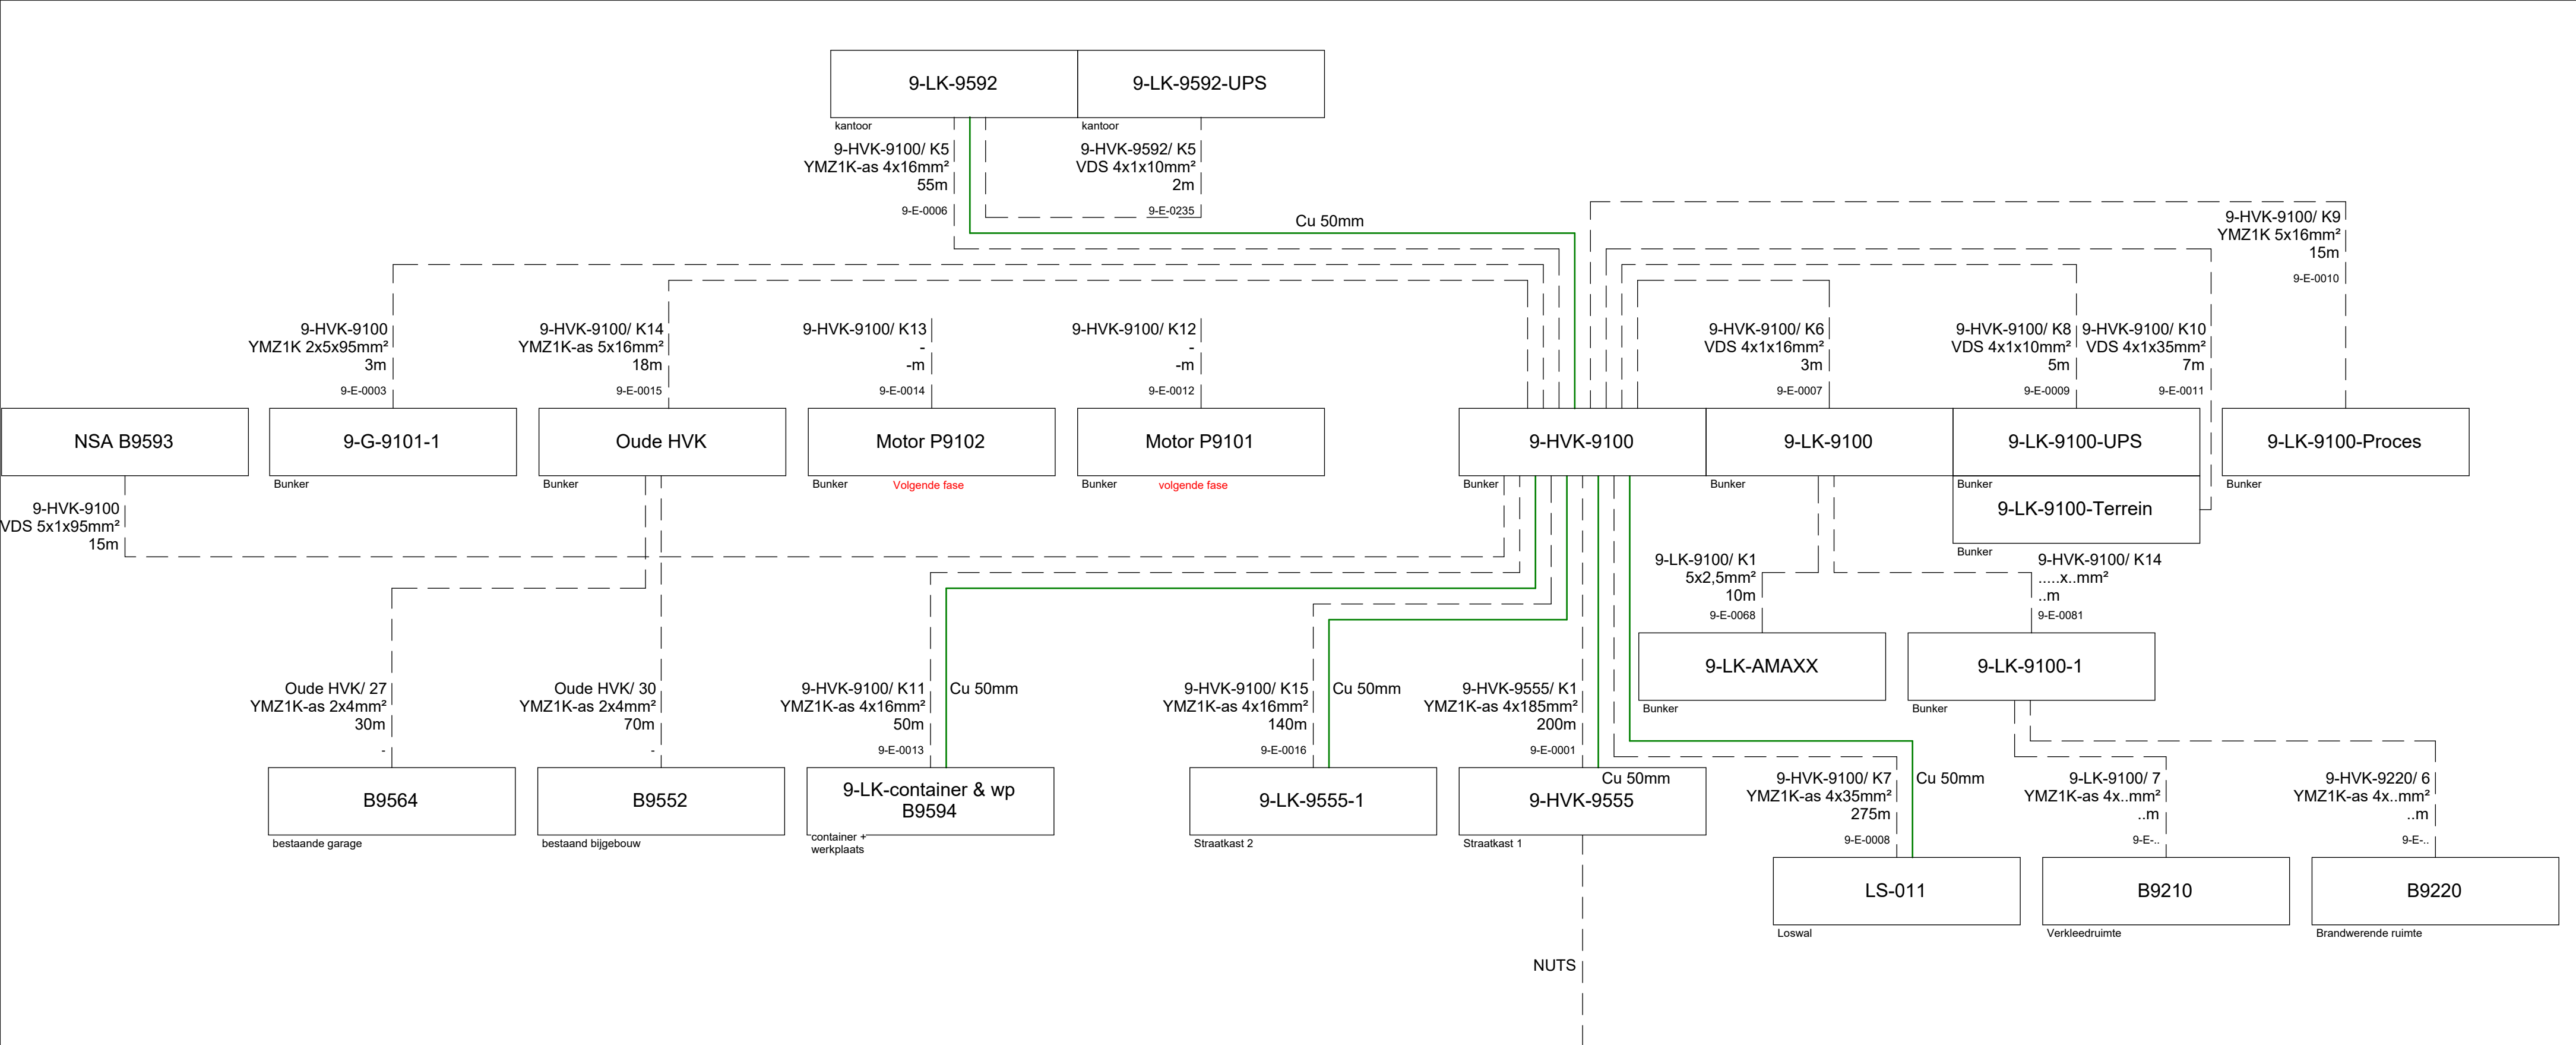



Lodema

elektro|data|beveiliging

Lodema Elektrotechniek

Uranusweg 12

8938 AJ Leeuwarden

E-mail: tekenkamer@lodema.nl

T: 058-2881922

																																																																																																																																																																																																																																																																																																																																																																																																																																																																																																																																																																																																																																																																																																																																																																																																																																																																																																																																																																																																																																																																																																																																																																																																																																																																																																																																																																																																																																																																												</
--	--	----