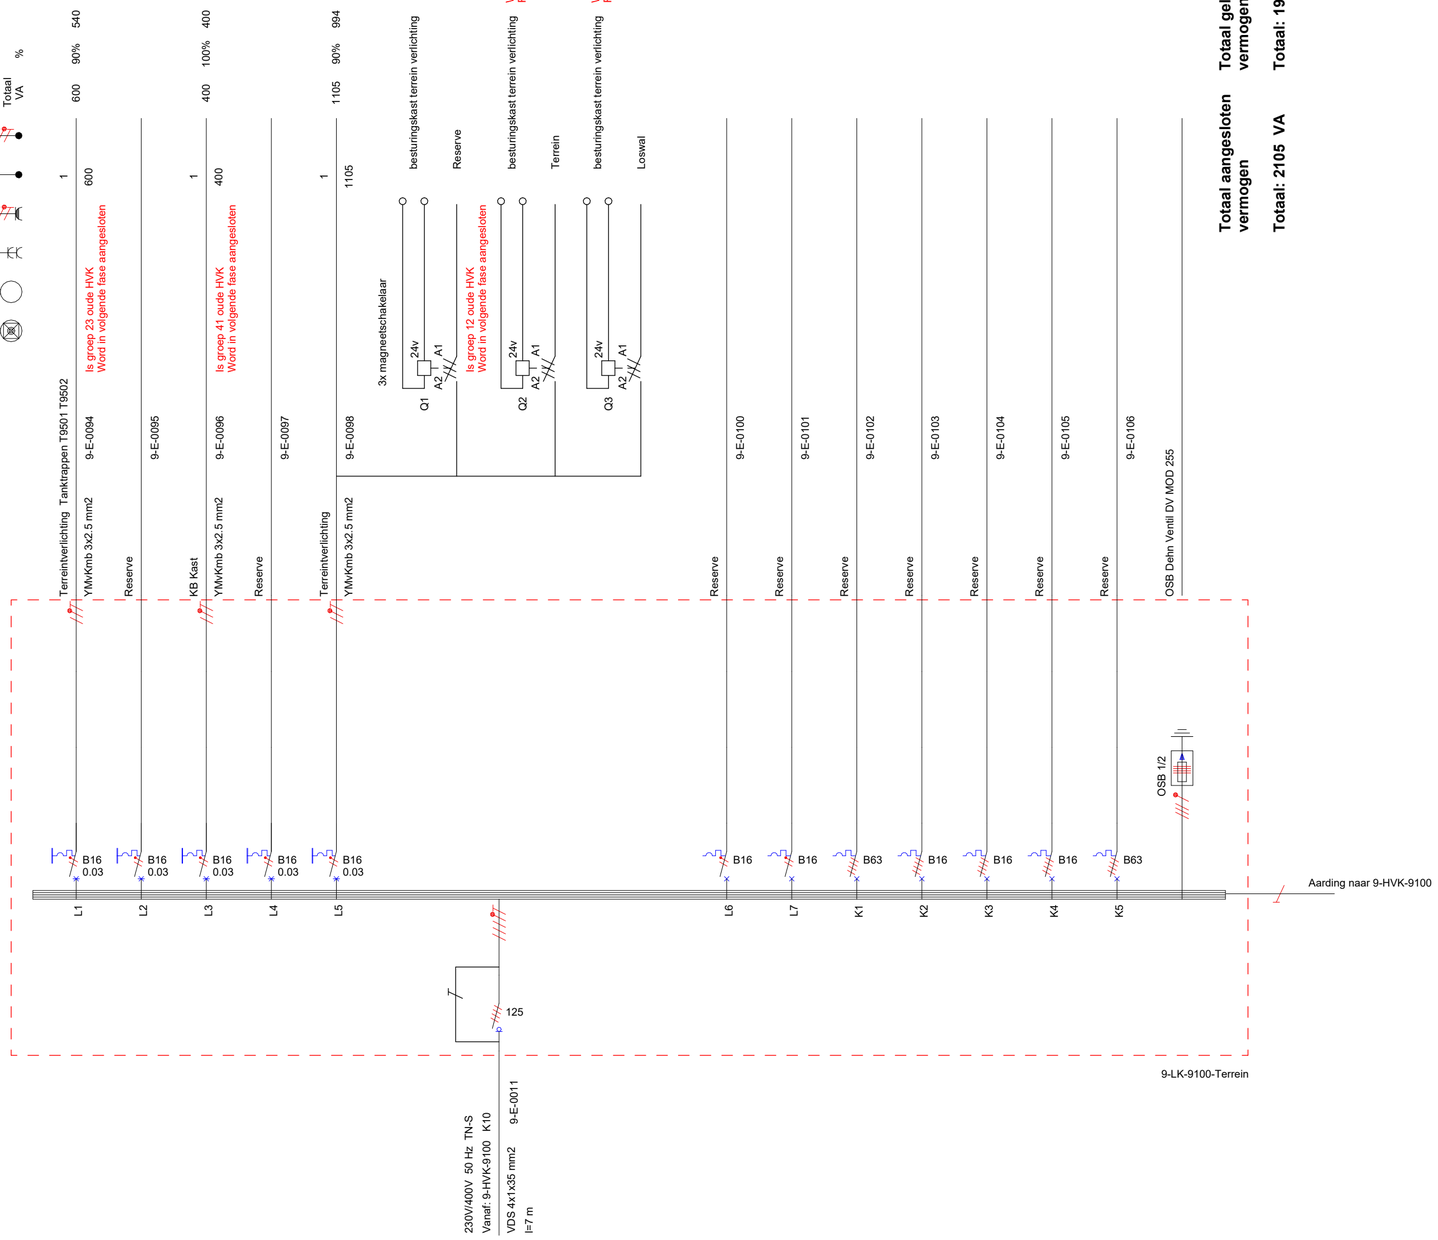

Totaal aangesloten vermogen

Totaal: 2105 VA

Totaal gelijktijdig vermogen

Totaal: 1934 VA

lodema
elektro|data|beveiliging

Lodema Elektrotechniek
Uranusweg 12 **T:** 058-2881922
8938 AJ Leeuwarden **F:** 058-2883949
E-mail: tekenkamer@lodema.nl

OPMERKINGEN:

WERK:

Renovatie DPO DEINUM

BESTEKNR :

26129-39

ONDERWERP:

Bunker B9100
Verdeler
LK-9100-Terrein

Defensie Pijpleiding Organisatie

Defensie Materieel Organisatie
Ministerie van Defensie

Schaal	:	1:50	Datum
Getekend	:	DK	16-01-2025
Gecontroleerd	:	WH	16-01-2025
Gezien	:		

BLAD(EN), BLAD

TEKENING FORMAAT: A2

STATUS TEKENING: **AS BUILT**

TEKENING NR: 9_B9100_E01_A_ELS_00 _LK-9100-TERREIN

OMSCHRIJVING | DATUM | PAR. | WIJZ.

REPRODUCEREN ZONDER TOESTEMMING VOORAF IS NIET TOEGESTAAN