


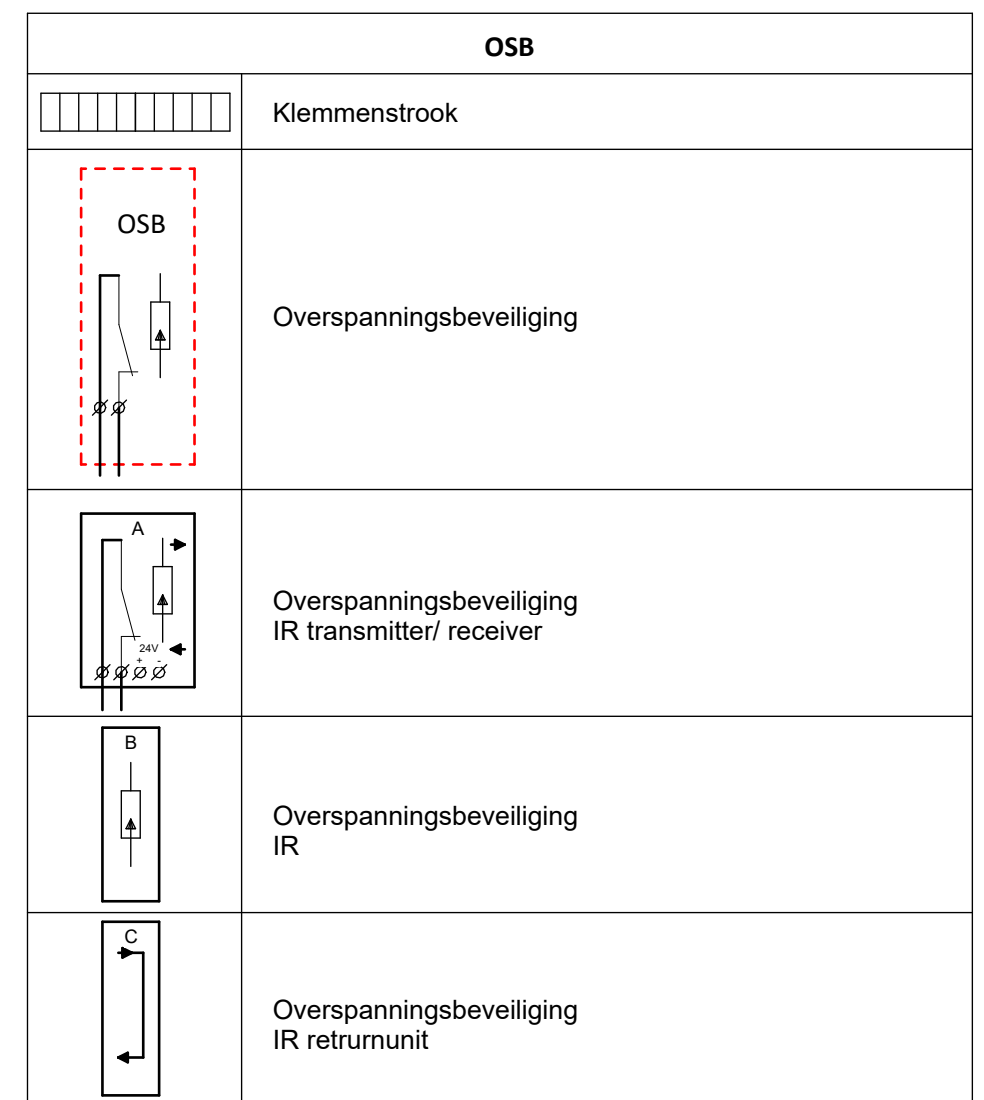

			OMSCHRIJVING	OPMERKINGEN:															
				WERK: Renovatie DPO DEINUM		BESTEKNR : 26129-39													
				ONDERWERP: Bunker 9100 Blokschema OSB beveiligingen															
				Defensie Pijpleiding Organisatie		<table border="1"> <tr> <td>Schaal</td><td>:</td><td>NVT</td><td>Datum</td></tr> <tr> <td>Getekend</td><td>:</td><td>DK</td><td>16-01-2025</td></tr> <tr> <td>Gecontroleerd</td><td>:</td><td>WH</td><td>16-01-2025</td></tr> <tr> <td>Gezien</td><td>:</td><td>-</td><td>-</td></tr> </table>		Schaal	:	NVT	Datum	Getekend	:	DK	16-01-2025	Gecontroleerd	:	WH	16-01-2025
Schaal	:	NVT	Datum																
Getekend	:	DK	16-01-2025																
Gecontroleerd	:	WH	16-01-2025																
Gezien	:	-	-																
			DATUM	 Defensie Materieel Organisatie <i>Ministerie van Defensie</i>															
			PAR.	TEKENING FORMAAT: A2	STATUS TEKENING: AS BUILT	TEKENING NR:													
			WIJZ	REPRODUCEREN ZONDER TOESTEMMING VOORAF IS NIET TOEGESTAAN		9_B9100_E01_A_ELS_00_BS OSB													