


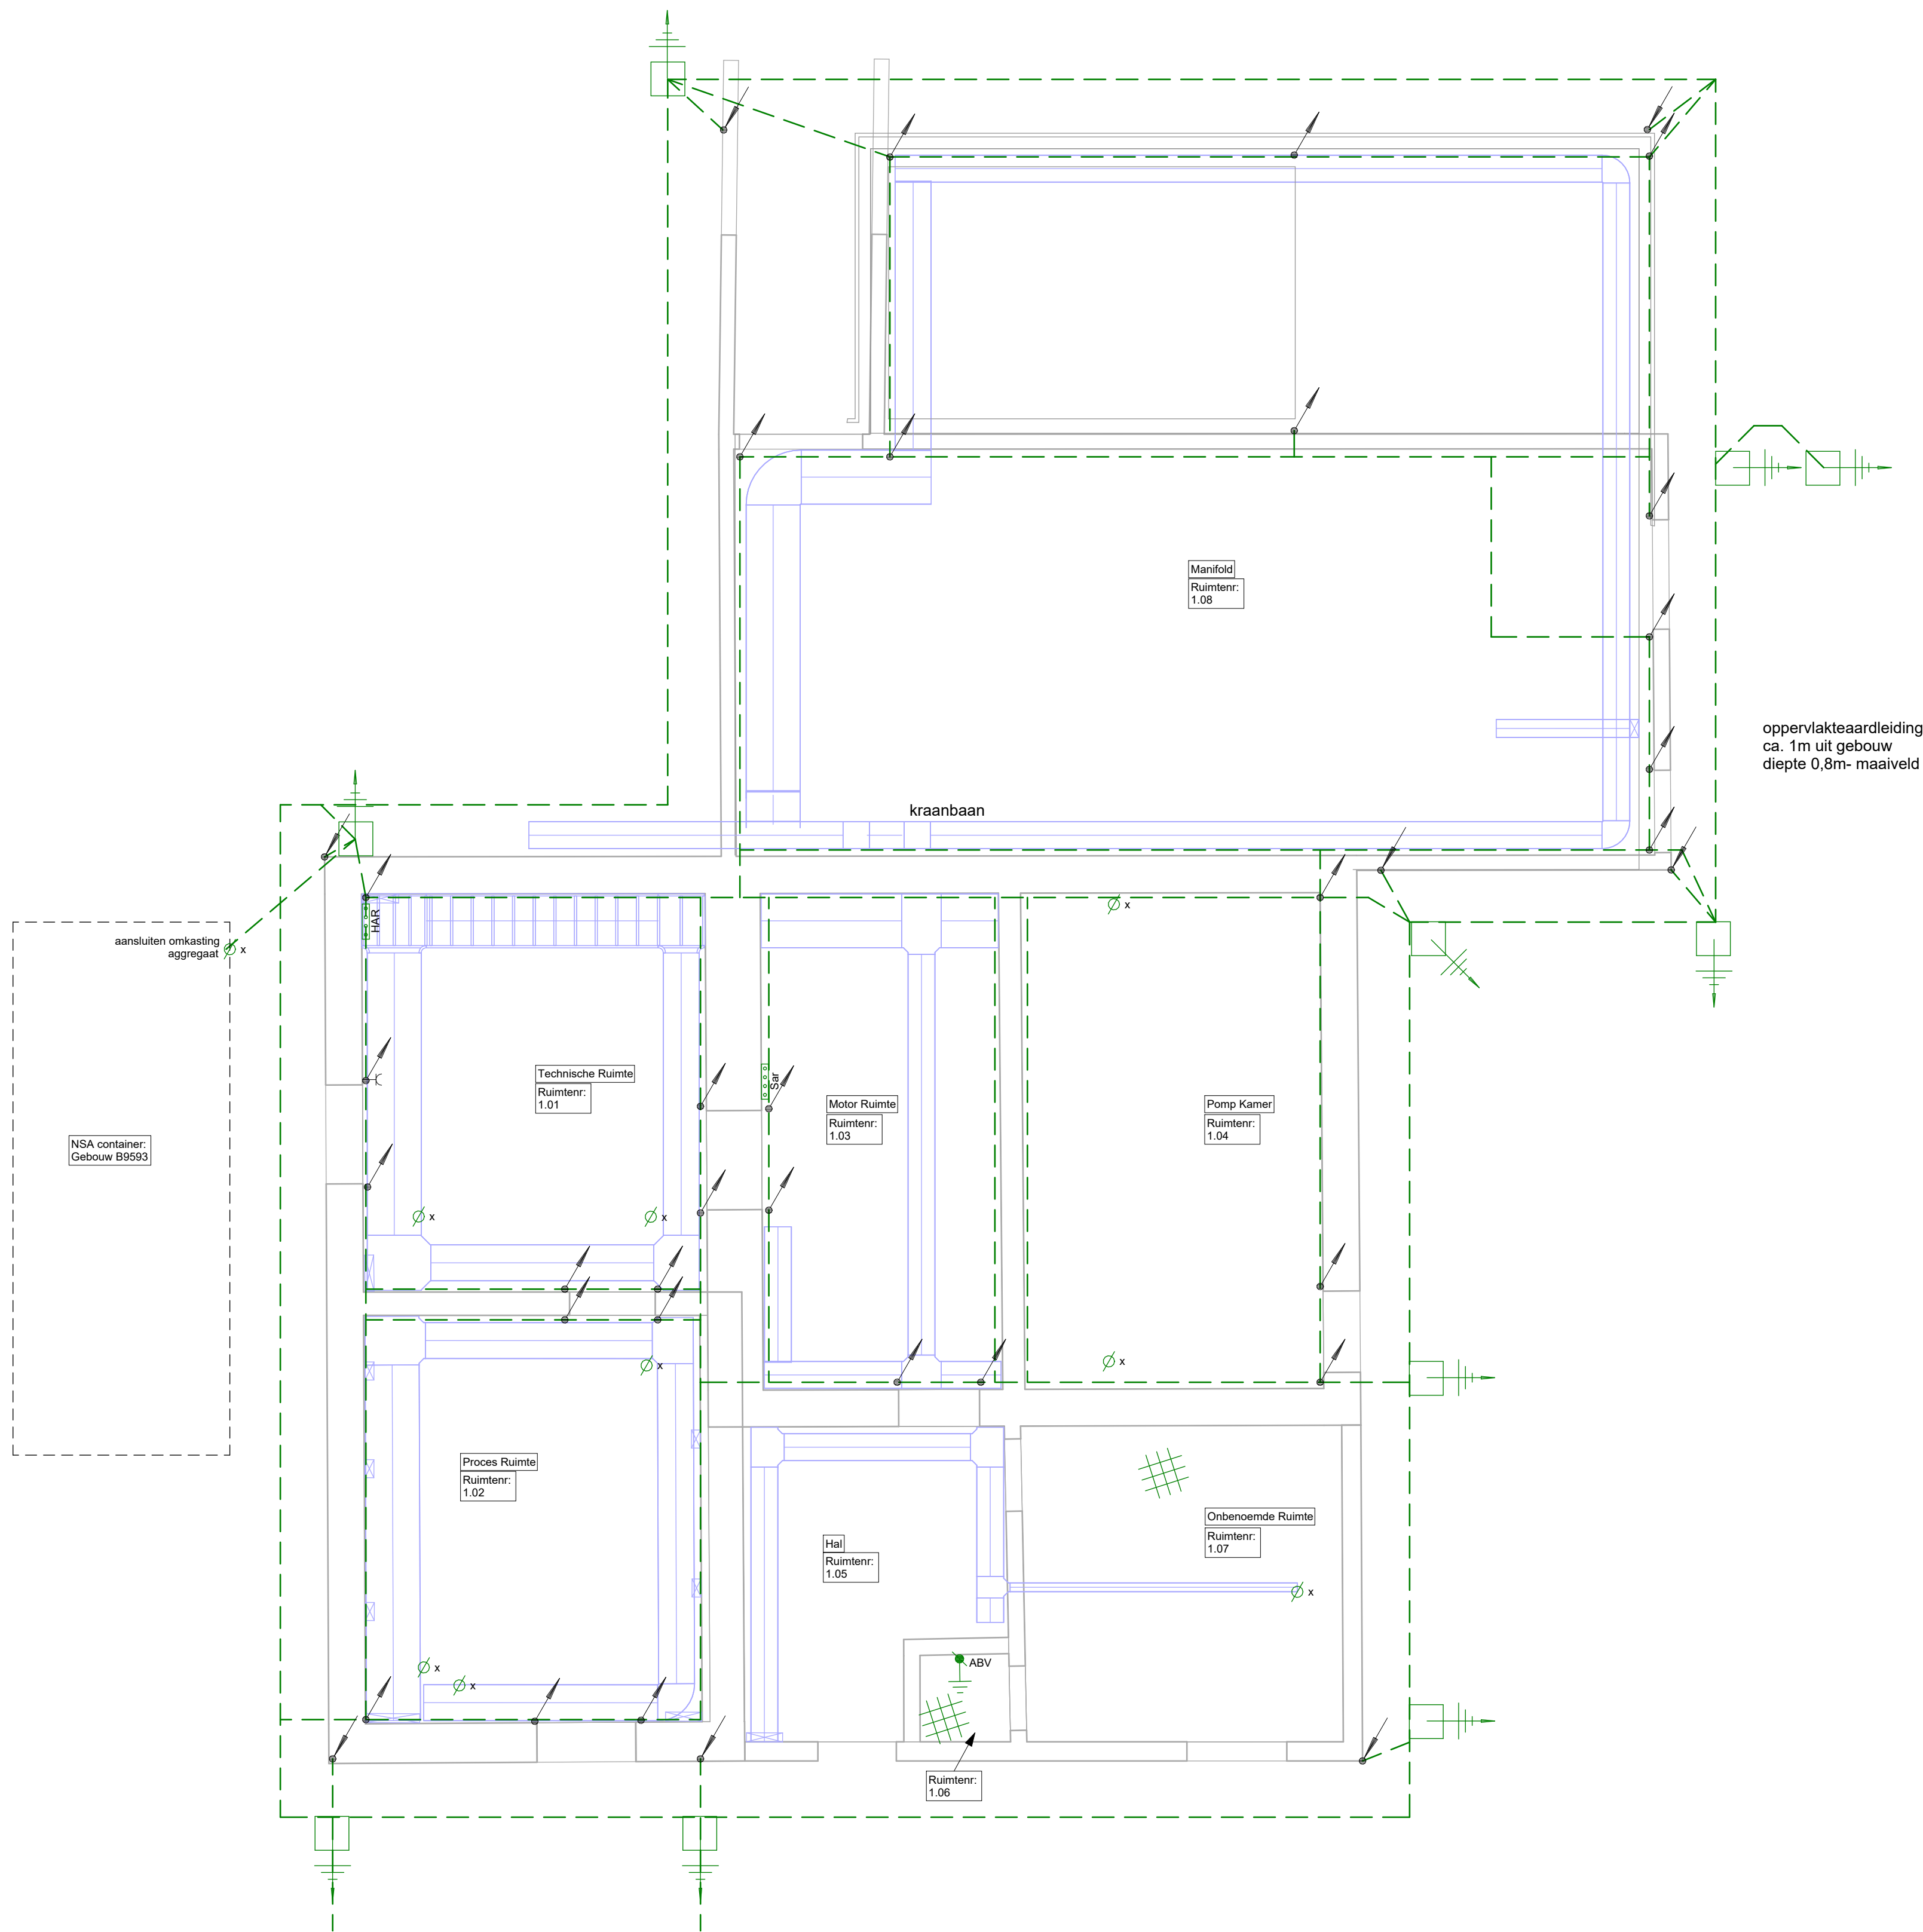

Aarding en bliksembeveiliging	
	Hoofdaardrail
	Sub aardrail
	Aansluitpunt
	Aardelektrode
	Aarding
	Aardmat of aardnet afmetingen gelijk aan afmetingen betreffende ruimte.
	Centraal aardpunt
	Opvangstang bliksembeveiliging
	Stekeind
	Koppeling heipaal
	Aardput
	Aardleiding CU50
	Aardplaat

Pijlen	
	Leiding naar beneden
	Leiding van beneden
	Leiding naar boven
	Leiding van boven
	Leiding van en naar beneden
	Leiding van en naar boven
	Leiding door naar beneden
	Leiding door naar boven
	Leiding doorgaand



Lodema Elektrotechniek

Uranusweg 12 T: 058-2881922

8938 AJ Leeuwarden F: 058-2883949

E-mail: tekenkamer@lodema.nl

OMSCHRIJVING	OPMERKINGEN:																		
	WERK: Renovatie DPO DEINUM		BESTEKNR : 26129-39																
	ONDERWERP: Bunker B9100 Begane grond Aarding/ bliksembeveiliging installatie																		
	Defensie Pijpleiding Organisatie		<table><tr><td>Schaal</td><td>:</td><td>1:50</td><td>Datum</td></tr><tr><td>Getekend</td><td>:</td><td>DK</td><td>16-01-2025</td></tr><tr><td>Gecontroleerd</td><td>:</td><td>WH</td><td>16-01-2025</td></tr><tr><td>Gezien</td><td>:</td><td>-</td><td>-</td></tr></table>		Schaal	:	1:50	Datum	Getekend	:	DK	16-01-2025	Gecontroleerd	:	WH	16-01-2025	Gezien	:	-
Schaal	:	1:50	Datum																
Getekend	:	DK	16-01-2025																
Gecontroleerd	:	WH	16-01-2025																
Gezien	:	-	-																
DATUM	 Defensie Materieel Organisatie Ministerie van Defensie		BLAD(EN), BLAD																
PAS	TEKENING FORMAAT: A1	STATUS TEKENING: AS BUILT	TEKENING NR: 9_B9100_E01_A_SSB_00_Aarding																
WIE	REPRODUCEREN ZONDER TOESTEMMING VOORAF IS NIET TOEGESTAAN																		