


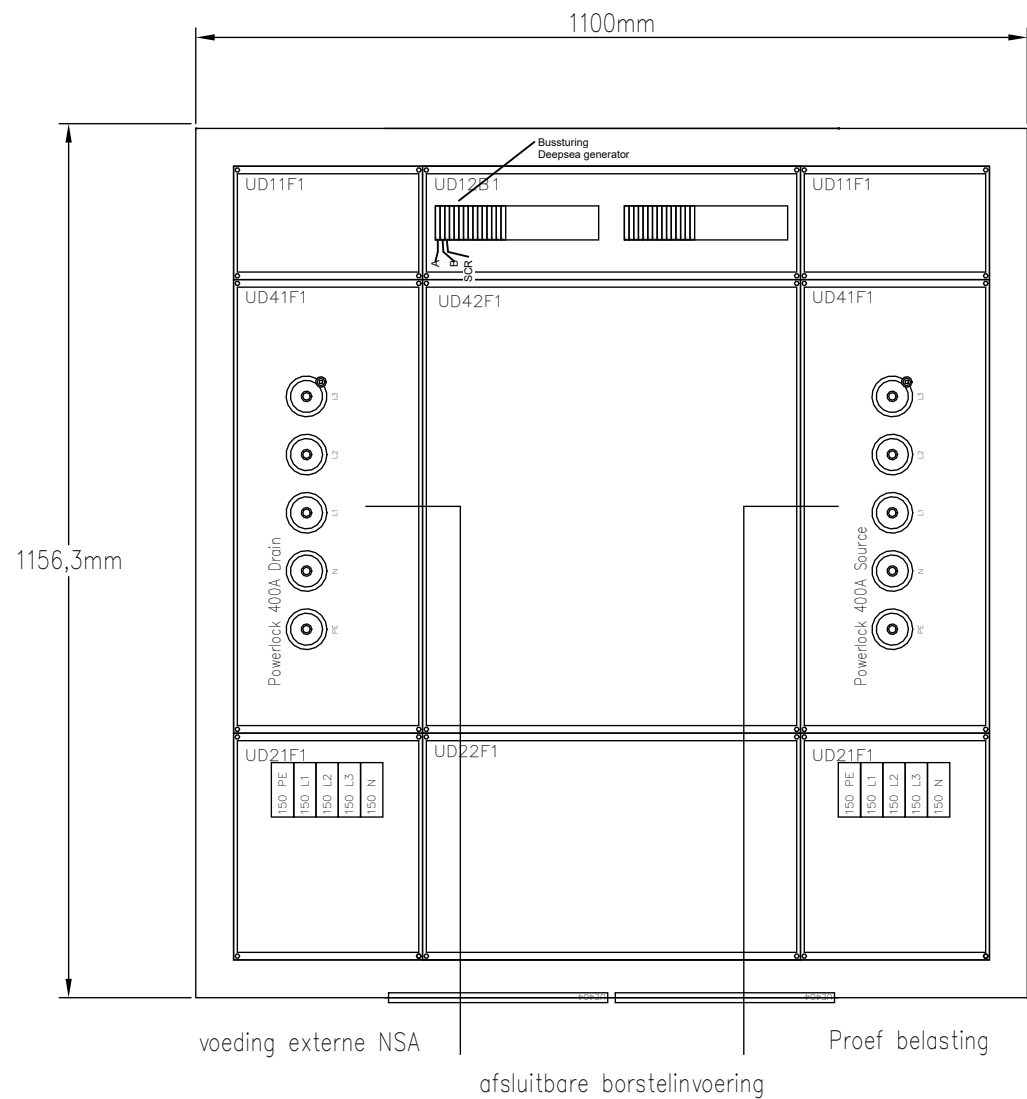

Indien niet nader aangegeven
Powerlockset: Drain
Powerlockset: Source

Beschermingsgraad: IP65
Toepassing: Opbouw
Verdeler diepte: 300mm
Uitvoering: Kuststof verdeler
dubbel geïsoleerd

Constructie: Polyester
Systeem: Hager Univers



elektro|data|beveiliging

Lodema Elektrotechniek
Uranusweg 12 T: 058-2881922
8938 AJ Leeuwarden F: 058-2883949
E-mail: tekenkamer@lodema.nl

				OMSCHRIJVING	OPMERKINGEN:					
					WERK: Renovatie DPO DEINUM	BESTEKNR : 26129-39				
						ONDERWERP: Bunker B9100 Aanzicht verdeler 9-G-9101-1				
				DATUM	Defensie Pijpleiding Organisatie  Defensie Materieel Organisatie Ministerie van Defensie	Schaal	:	1:50	Datum	
						Getekend	:	DK	16-01-2025	
						Gecontroleerd	:	WH	16-01-2025	
						Gezien	:	-	-	
						BLAD(EN), BLAD				
				PAR.	TEKENING FORMAAT:	A3	STATUS TEKENING:		AS BUILT	TEKENING NR: 9_B9101_E01_A_ELS_01_G _AANZICHT
				WIJZ	REPRODUCEREN ZONDER TOESTEMMING VOORAF IS NIET TOEGESTAAN					