


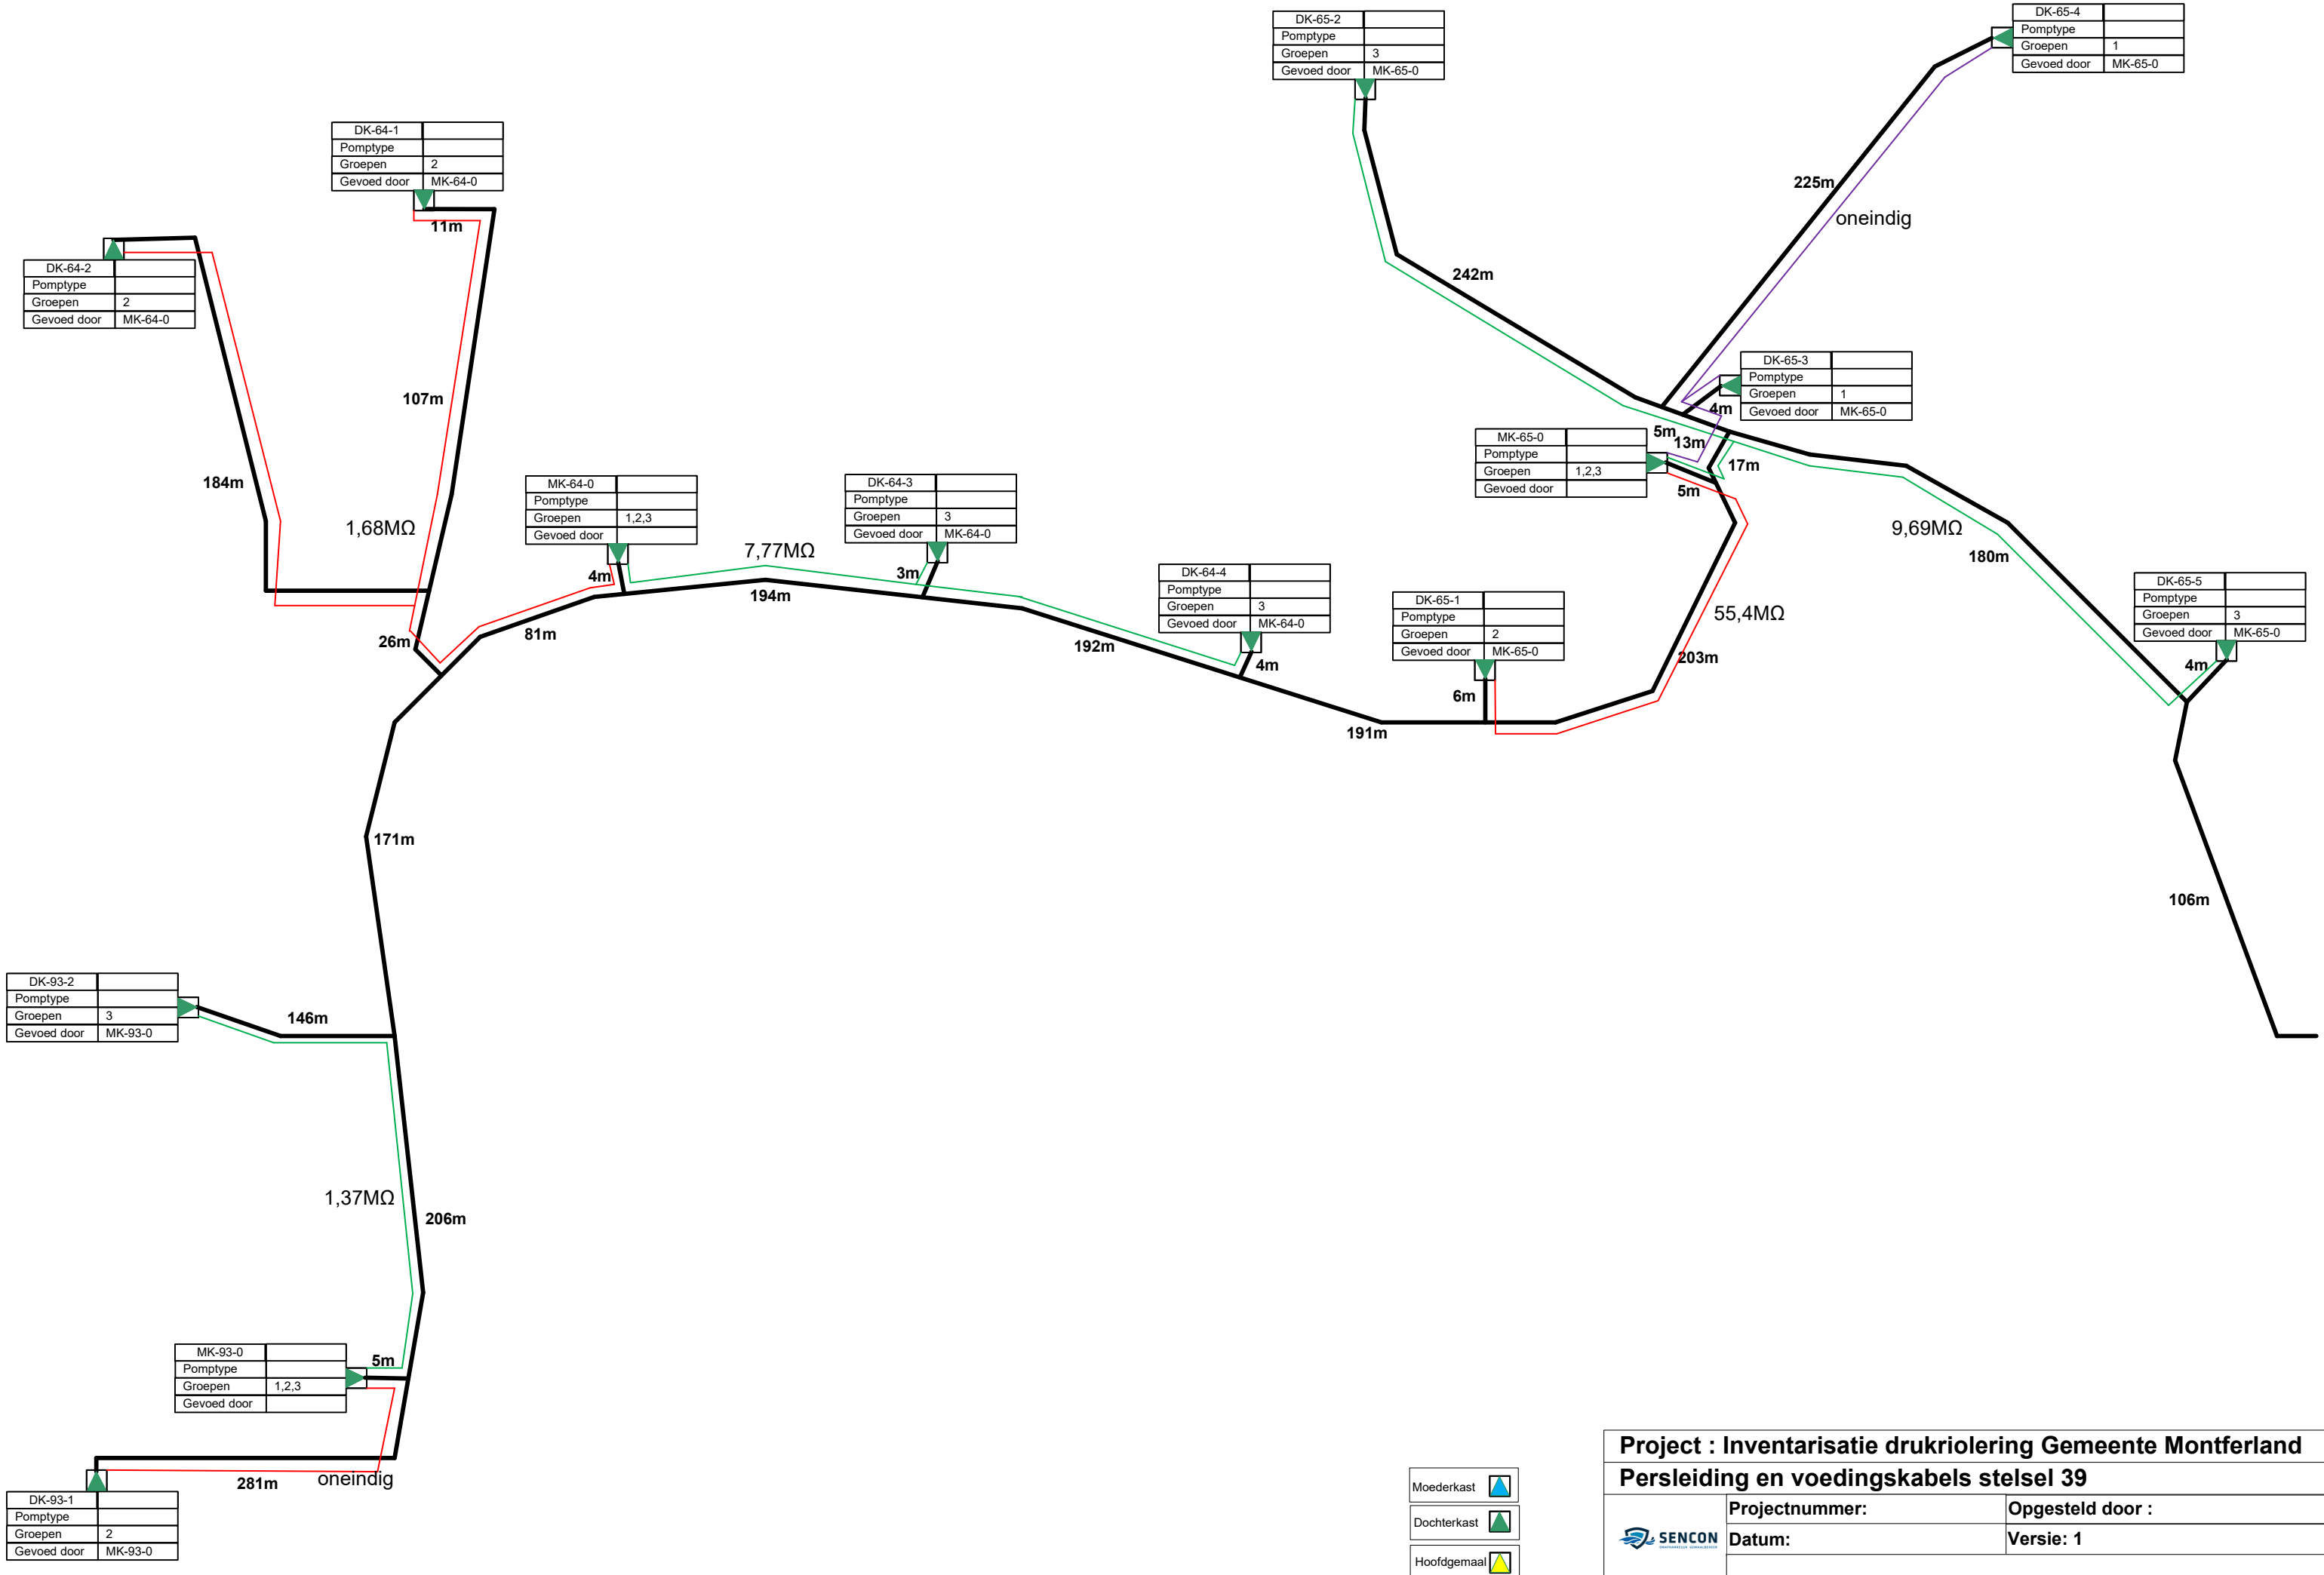

Project : Inventarisatie drukriolering Gemeente Montferland		
Persleiding en voedingskabels stelsel 39		
	Projectnummer:	Opgesteld door :
	Datum:	Versie: 1