



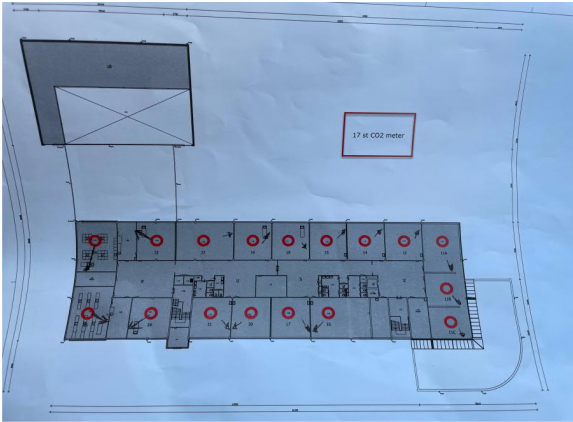

Temperatuur weergegeven in aantal uren tijdens openingstijd Yuverta Aalsmeer mbo (08:00 - 17:00) van 01-07-2024 t/m 30-06-2025

temperature_monitoring	Aantal uren te koud (< 18gr. C)	Aantal uren binnen norm (tussen 18 en 27gr. C)		Totaal aantal gemeten uren	Percentage aantal uren te koud (< 18gr. C)		Percentage aantal uren te warm (> 27gr. C)	Percentage aantal uren afwijkend van norm (<18 of >27gr. C)	Percentage CO2-waarde afwijkend van norm bestaande bouw >950ppm)
			Aantal uren te warm (> 27gr. C)						
T: Lokaal 11c	15	888	36	939		1,60%	3,83%	5,43%	10,29%
T: Lokaal 11b	101	821	16	938		10,77%	1,71%	12,47%	11,93%
T: Lokaal 11a	108	826	4	938		11,51%	0,43%	11,94%	15,36%
T: Lokaal 0.9	33	906	0	939		3,51%	0,00%	3,51%	7,21%
T: Lokaal 0.8	330	608	0	938		35,18%	0,00%	35,18%	0,11%
T: Lokaal 0.7	3	912	24	939		0,32%	2,56%	2,88%	0,64%
T: Lokaal 0.6	15	922	2	939		1,60%	0,21%	1,81%	9,28%
T: Lokaal 0.5	64	865	9	938		6,82%	0,96%	7,78%	0,21%
T: Lokaal 0.4	8	928	3	939		0,85%	0,32%	1,17%	2,78%
T: Lokaal 0.3	6	930	2	938		0,64%	0,21%	0,85%	15,26%
T: Lokaal 0.2	12	927	0	939		1,28%	0,00%	1,28%	7,80%
T: Lokaal 0.1	9	929	1	939		0,96%	0,11%	1,06%	7,26%
T: Lokaal 26	5	901	33	939		0,53%	3,51%	4,05%	1,17%
T: Lokaal 25	6	923	10	939		0,64%	1,06%	1,70%	13,51%
T: Lokaal 24	10	923	6	939		1,06%	0,64%	1,70%	13,40%
T: Lokaal 23	10	913	15	938		1,07%	1,60%	2,67%	12,97%
T: Lokaal 22	6	908	25	939		0,64%	2,66%	3,30%	8,23%
T: Lokaal 21	8	924	7	939		0,85%	0,75%	1,60%	11,92%
T: Lokaal 20	5	922	12	939		0,53%	1,28%	1,81%	12,86%
T: Lokaal 19	6	906	26	938		0,64%	2,77%	3,41%	13,20%
T: Lokaal 18	27	891	21	939		2,88%	2,24%	5,11%	10,94%
T: Lokaal 17	13	911	15	939		1,38%	1,60%	2,98%	18,43%
T: Lokaal 16	17	904	18	939		1,81%	1,92%	3,73%	17,29%
T: Lokaal 15	4	902	32	938		0,43%	3,41%	3,84%	14,88%
T: Lokaal 14	32	876	29	937		3,42%	3,09%	6,51%	13,11%
T: Lokaal 12	6	909	24	939		0,64%	2,56%	3,19%	14,15%
T: Aula	20	910	9	939		2,13%	0,96%	3,09%	0,32%

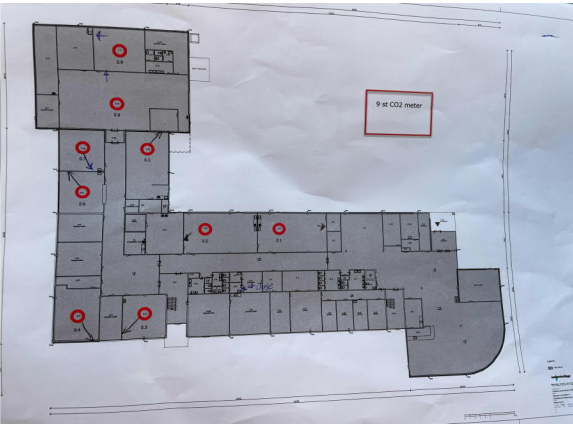

Luchtkwaliteit CO2 weergegeven in aantal uren tijdens openingstijd Yuverta Aalsmeer mbo (08:00 - 17:00) van 01-07-2024 t/m 30-06-2025

co2_monitoring	Aantal uren goede luchtkwaliteit	Aantal uren onvoldoende luchtkwaliteit (950-1200 ppm)		Totaal aantal gemeten uren	Aantal uren onvoldoende luchtkwaliteit (> 950ppm)	Percentage afwijkend van norm nieuwbouw	Percentage afwijkend van norm bestaande bouw
			Aantal uren hoog CO2 gehalte (>1200 ppm)				
CO2 Lokaal 11c	747	64	93	904	157	17,37%	10,29%
CO2 Lokaal 11b	713	77	107	897	184	20,51%	11,93%
CO2 Lokaal 11a	645	55	127	827	182	22,01%	15,36%
CO2 Lokaal 0.9	795	67	67	929	134	14,42%	7,21%
CO2 Lokaal 0.8	925	12	1	938	13	1,39%	0,11%
CO2 Lokaal 0.7	903	30	6	939	36	3,83%	0,64%
CO2 Lokaal 0.6	737	104	86	927	190	20,50%	9,28%
CO2 Lokaal 0.5	905	31	2	938	33	3,52%	0,21%
CO2 Lokaal 0.4	879	31	26	936	57	6,09%	2,78%
CO2 Lokaal 0.3	670	102	139	911	241	26,45%	15,26%
CO2 Lokaal 0.2	791	72	73	936	145	15,49%	7,80%
CO2 Lokaal 0.1	787	82	68	937	150	16,01%	7,26%
CO2 Lokaal 26	884	45	11	940	56	5,96%	1,17%
CO2 Lokaal 25	710	90	125	925	215	23,24%	13,51%
CO2 Lokaal 24	693	102	123	918	225	24,51%	13,40%
CO2 Lokaal 23	681	124	120	925	244	26,38%	12,97%
CO2 Lokaal 22	750	109	77	936	186	19,87%	8,23%
CO2 Lokaal 21	704	116	111	931	227	24,38%	11,92%
CO2 Lokaal 20	712	101	120	933	221	23,69%	12,86%
CO2 Lokaal 19	703	93	121	917	214	23,34%	13,20%
CO2 Lokaal 18	729	93	101	923	194	21,02%	10,94%
CO2 Lokaal 17	621	96	162	879	258	29,35%	18,43%
CO2 Lokaal 16	659	92	157	908	249	27,42%	17,29%
CO2 Lokaal 15	660	112	135	907	247	27,23%	14,88%
CO2 Lokaal 14	706	83	119	908	202	22,25%	13,11%
CO2 Lokaal 12	684	105	130	919	235	25,57%	14,15%
CO2 Aula	893	41	3	937	44	4,70%	0,32%