




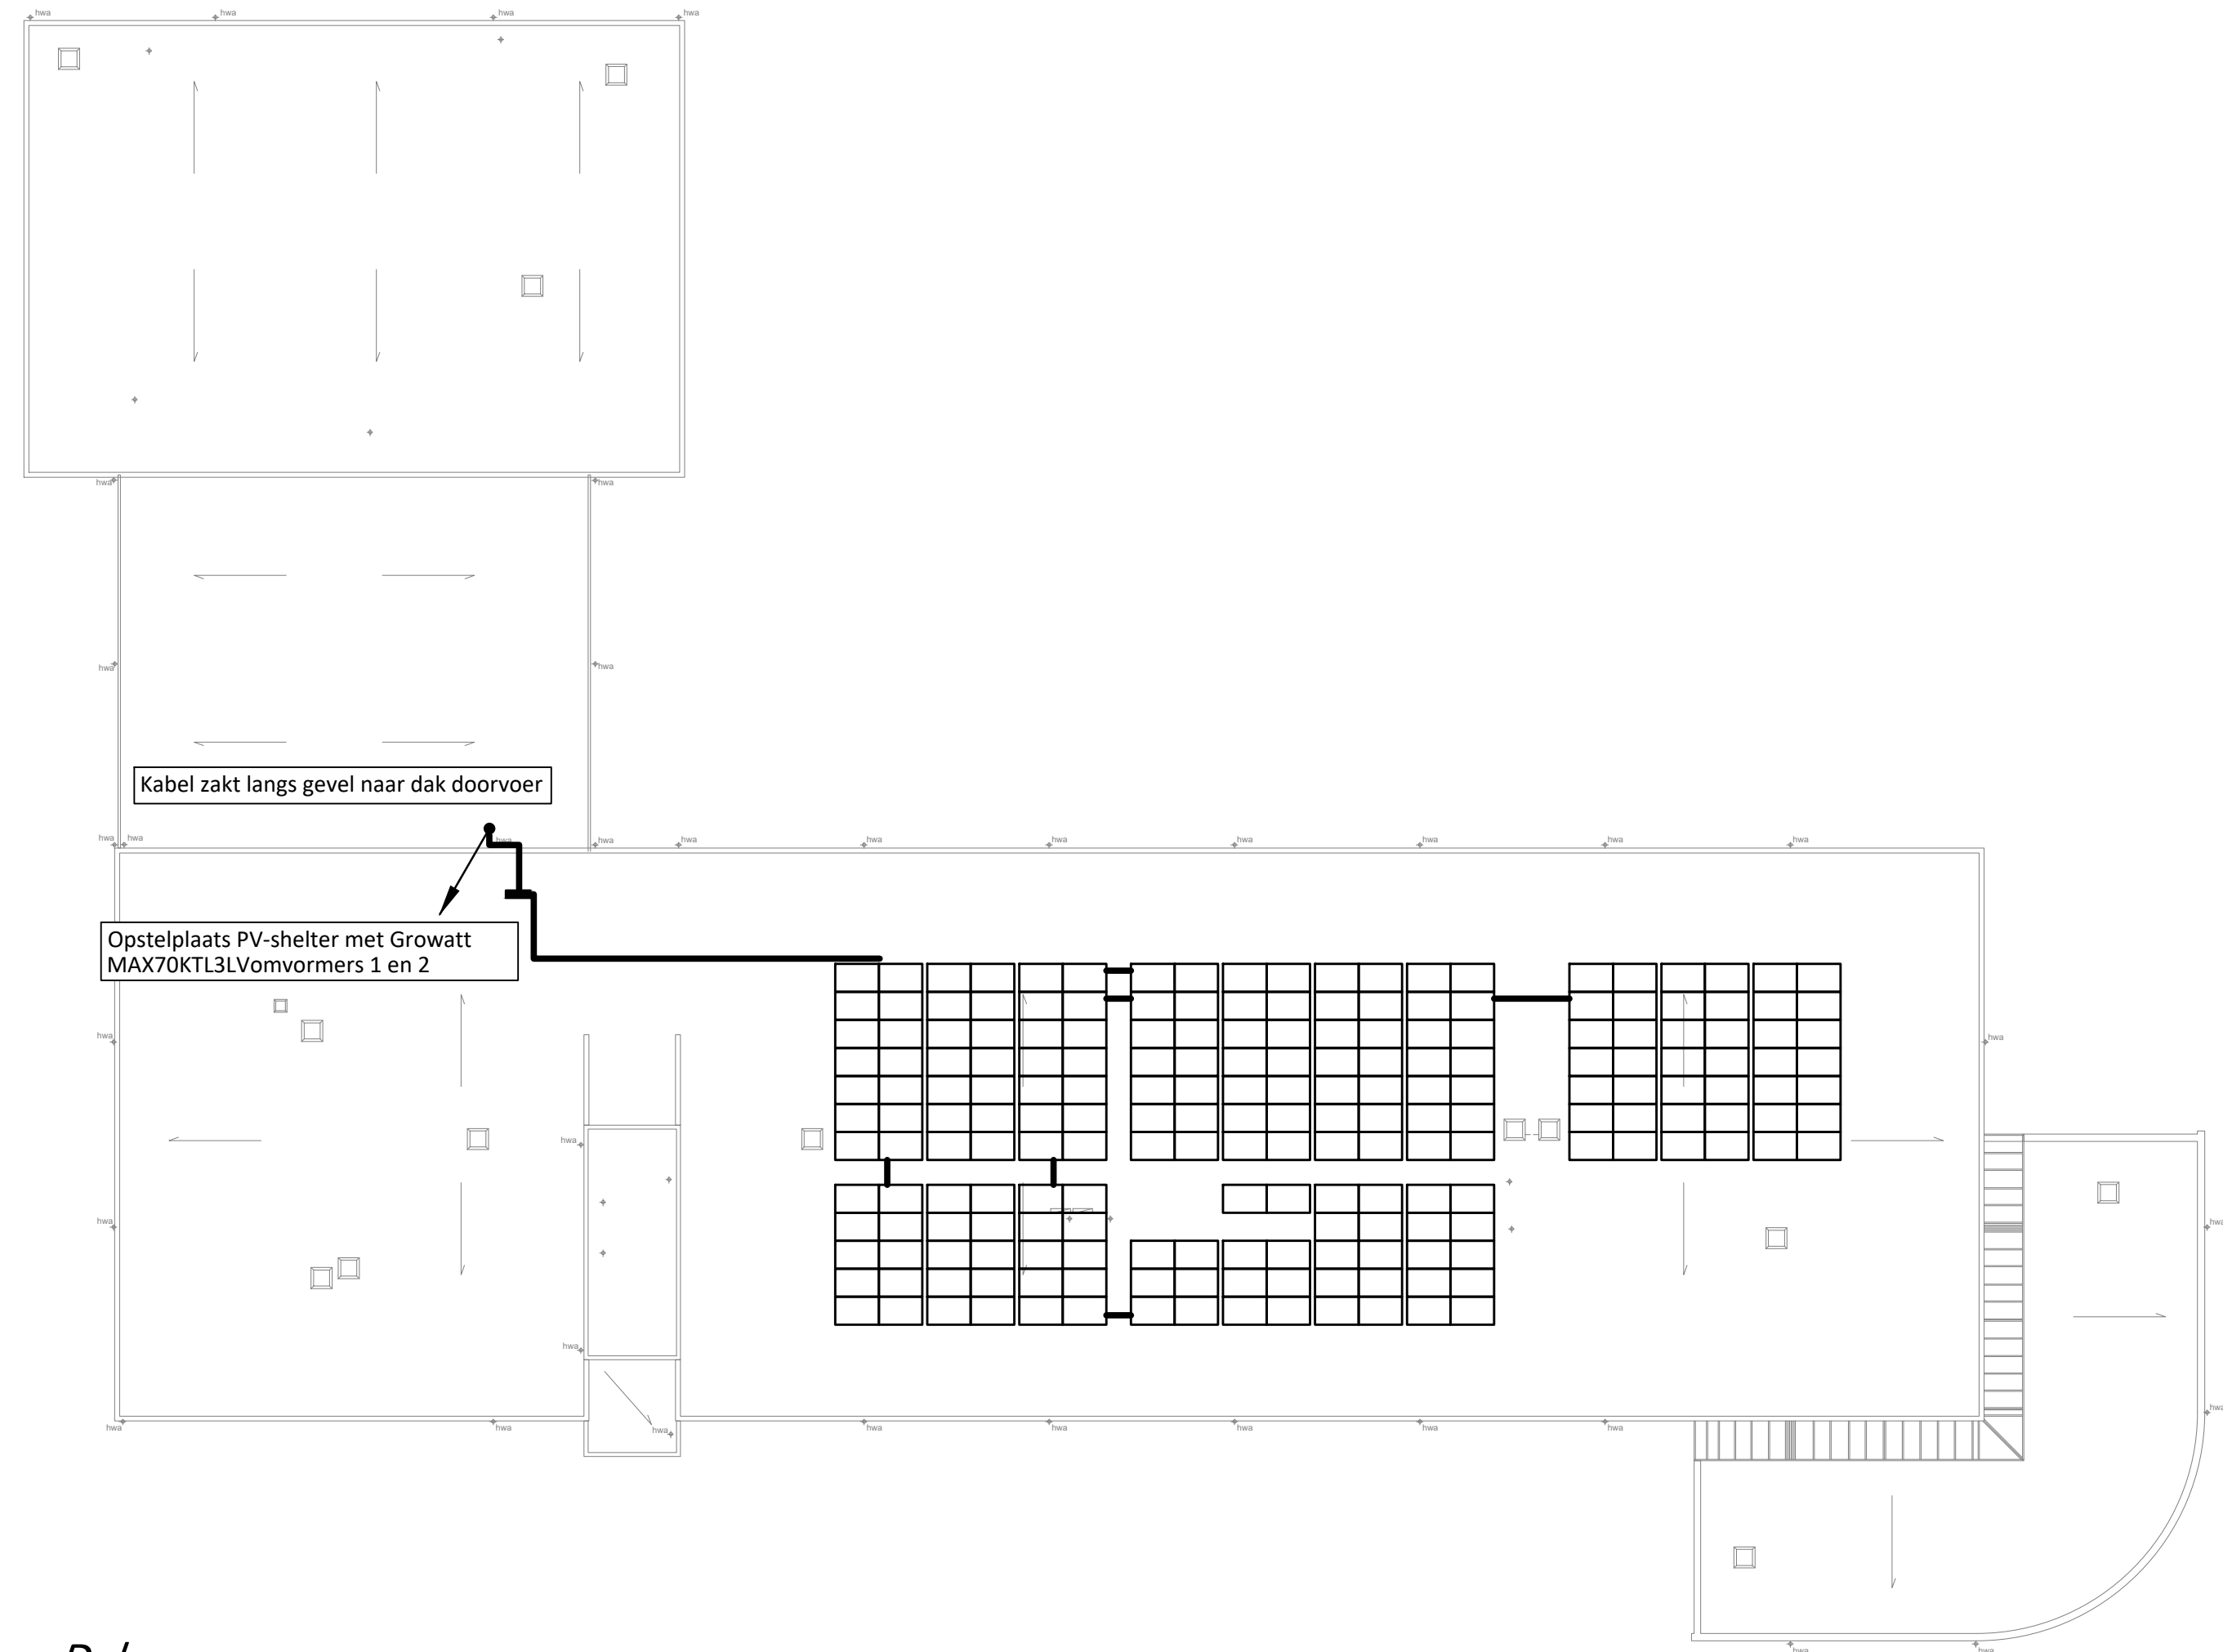

Dak

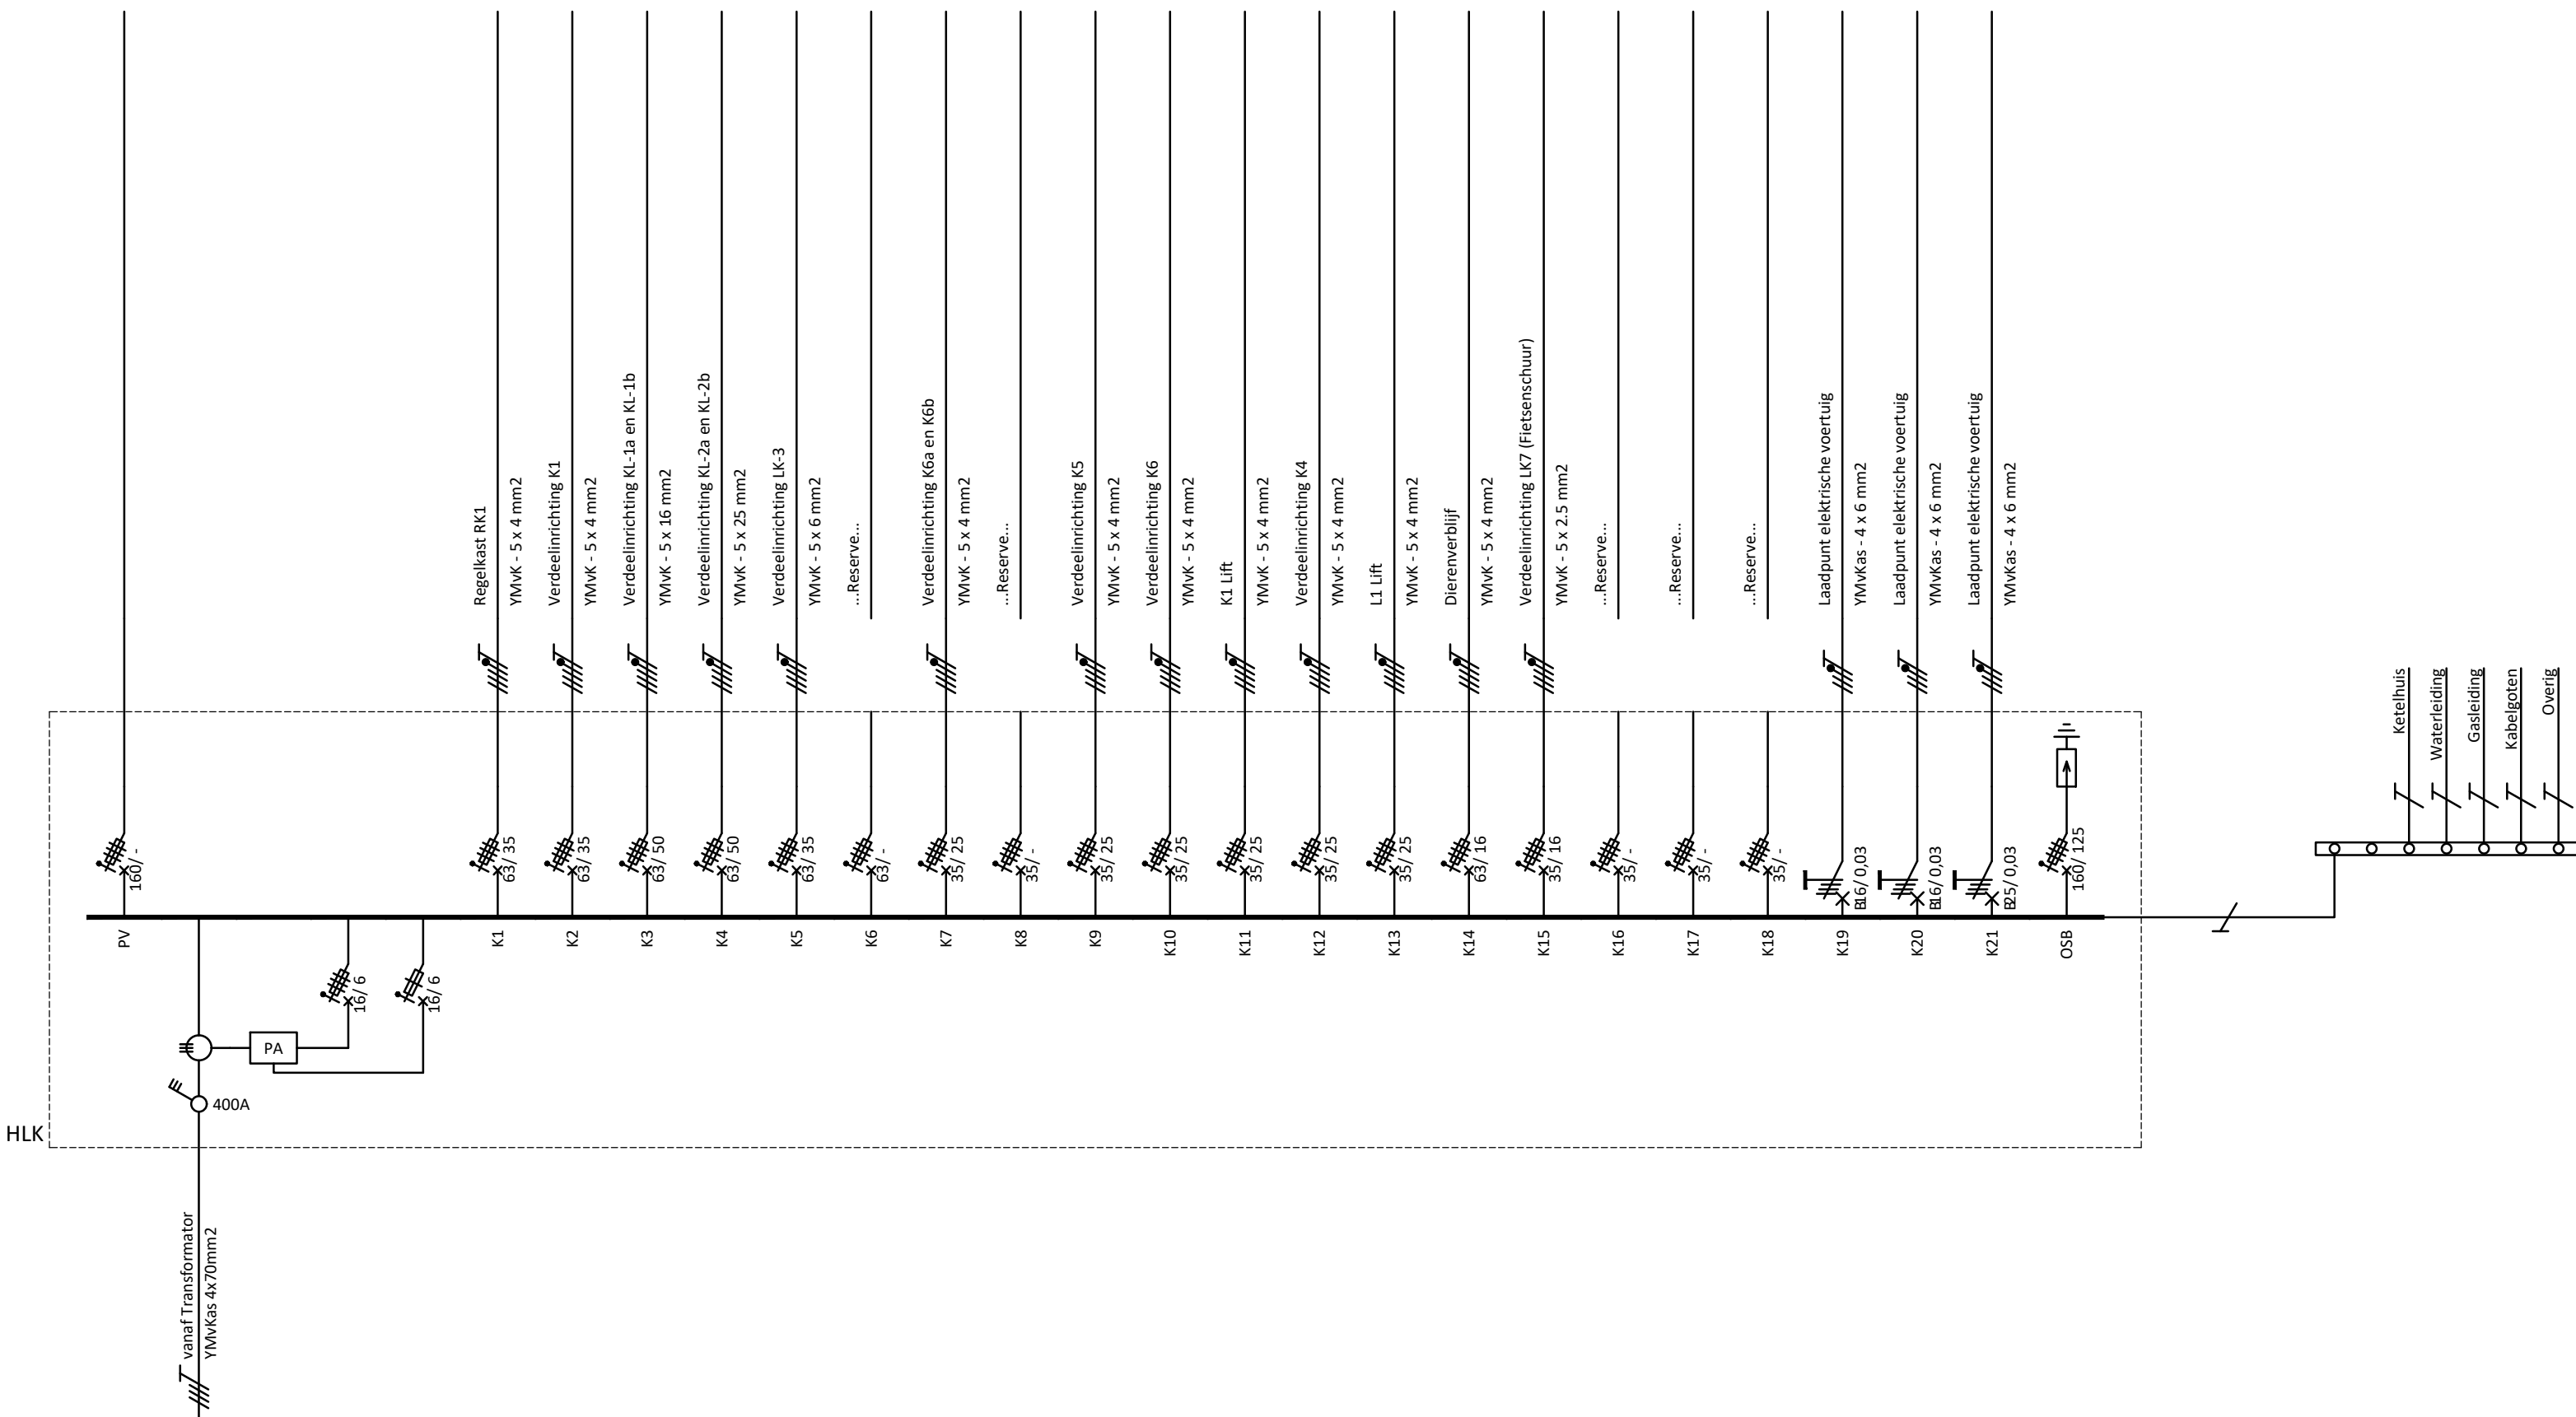

HLK
h x b x d = 1950x800x350mm

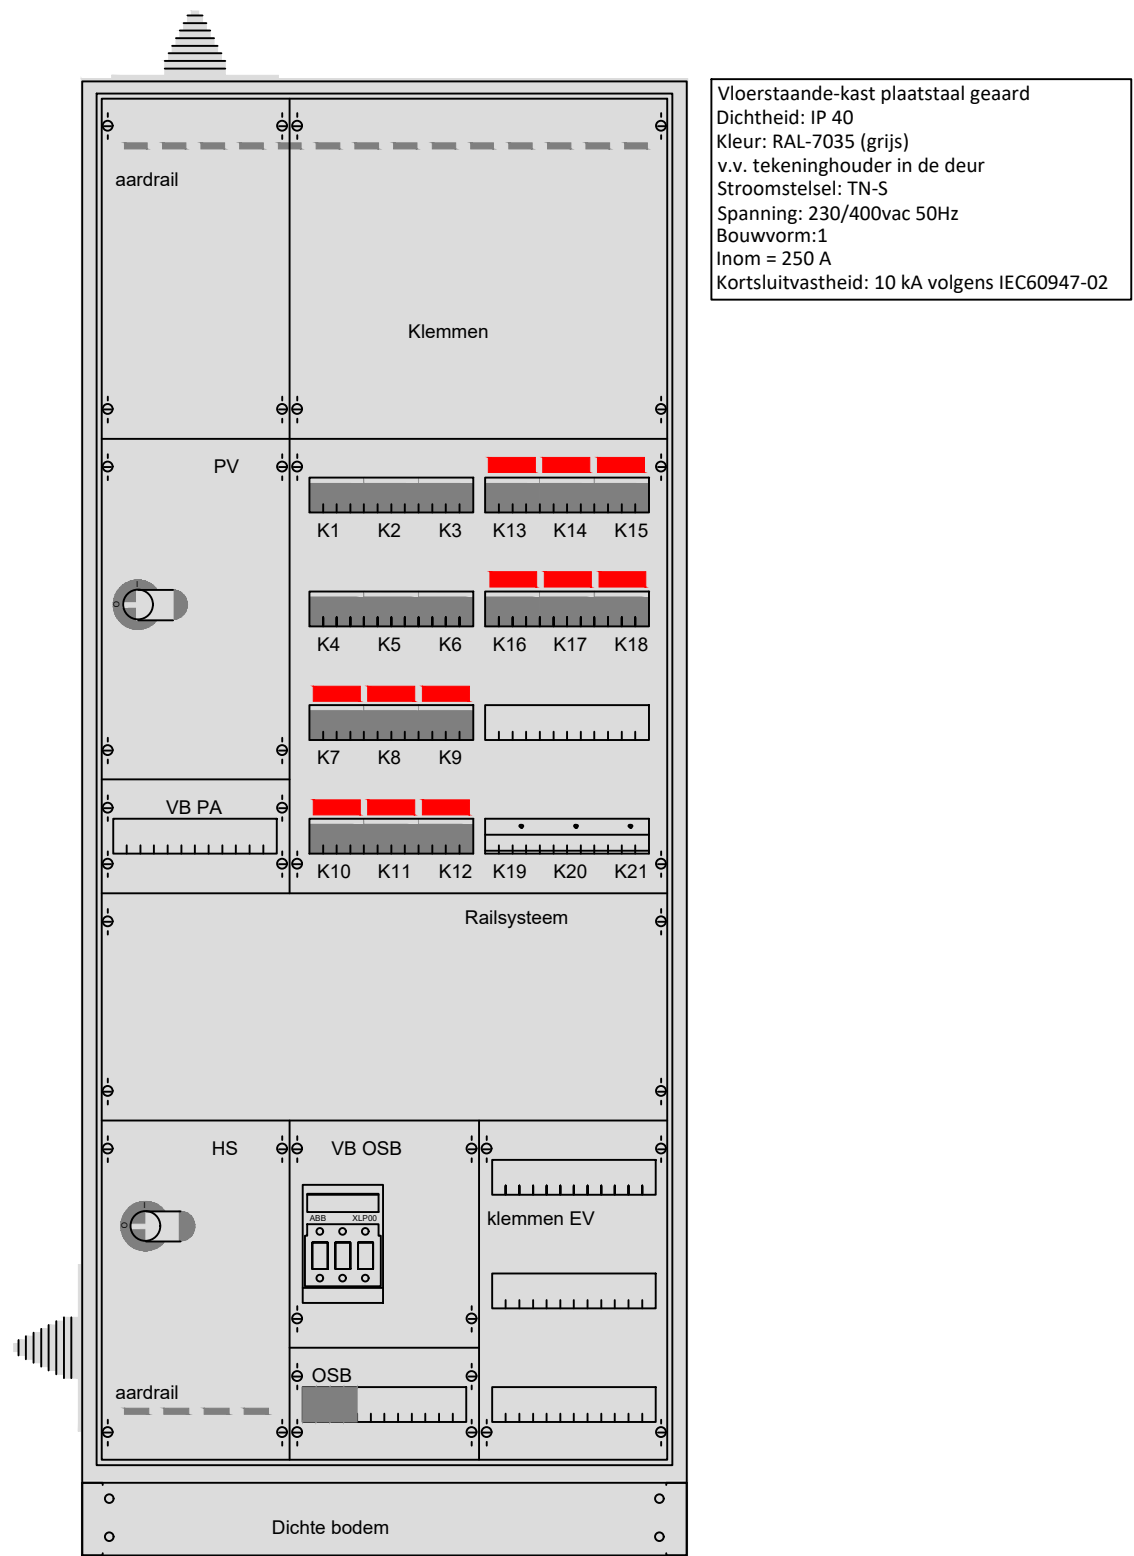

Opdrachtgever		Yuverta	
Project		MBO Aalsmeer Lineauslaan 2, 1431JV, Aalsmeer	
Omschrijving		Elektrotechnische Installatie Installatieschema HLK Begane Grond	
Datum : 16-06-2026		Getekend : PKR	Proj.nr. : 4201EW101
Wijzigingen		Schaal : -	Status : As Built
		Tekeningsnummer : ES100	