




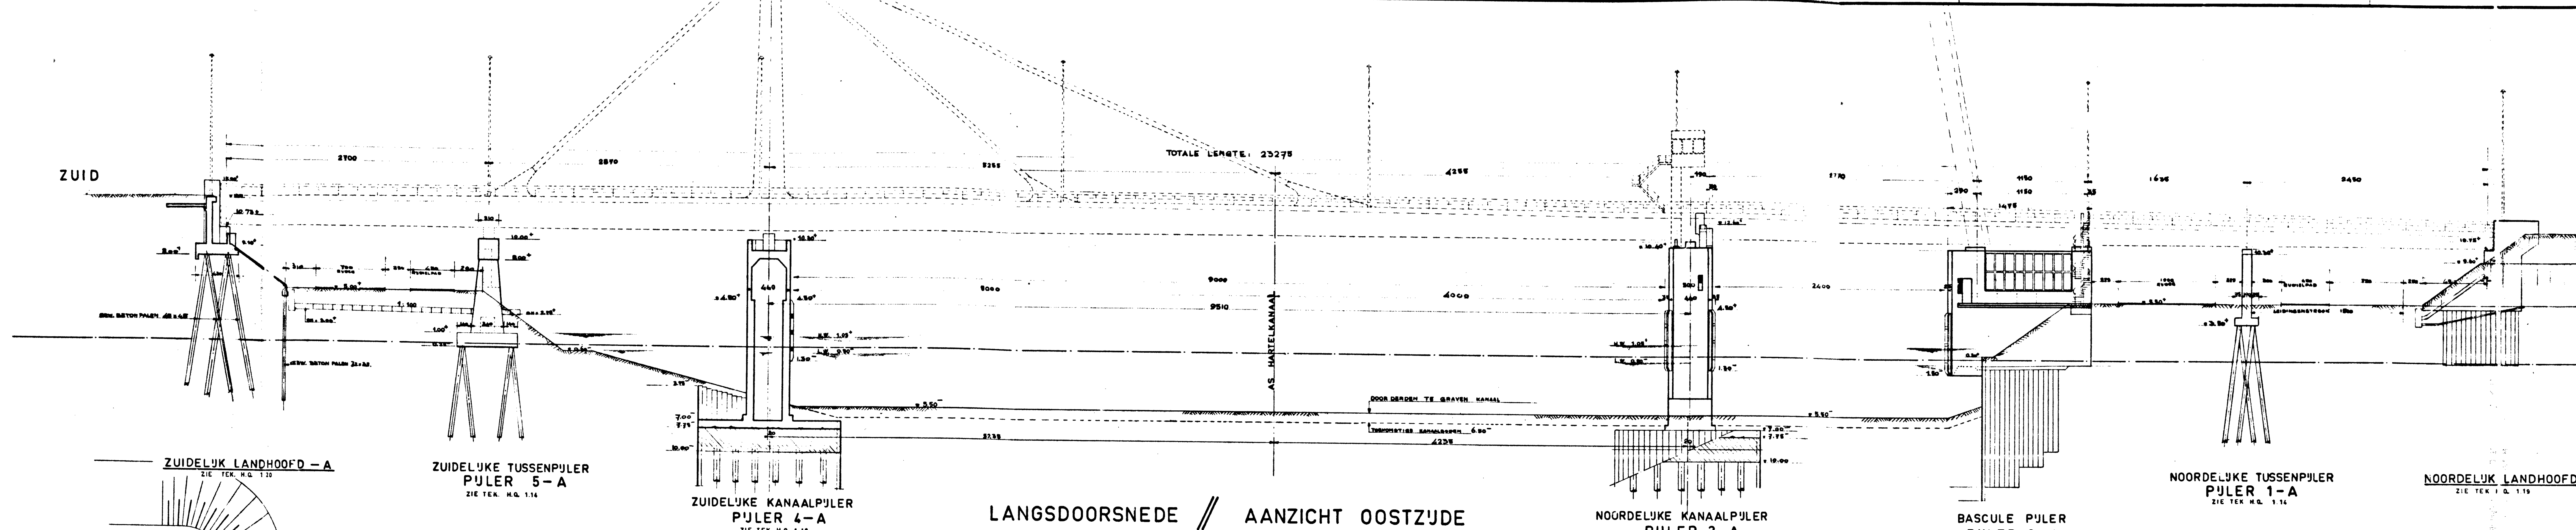


ZUIDELJKE LANDHOOFD - A
ZIE TEK. NO. 1.15

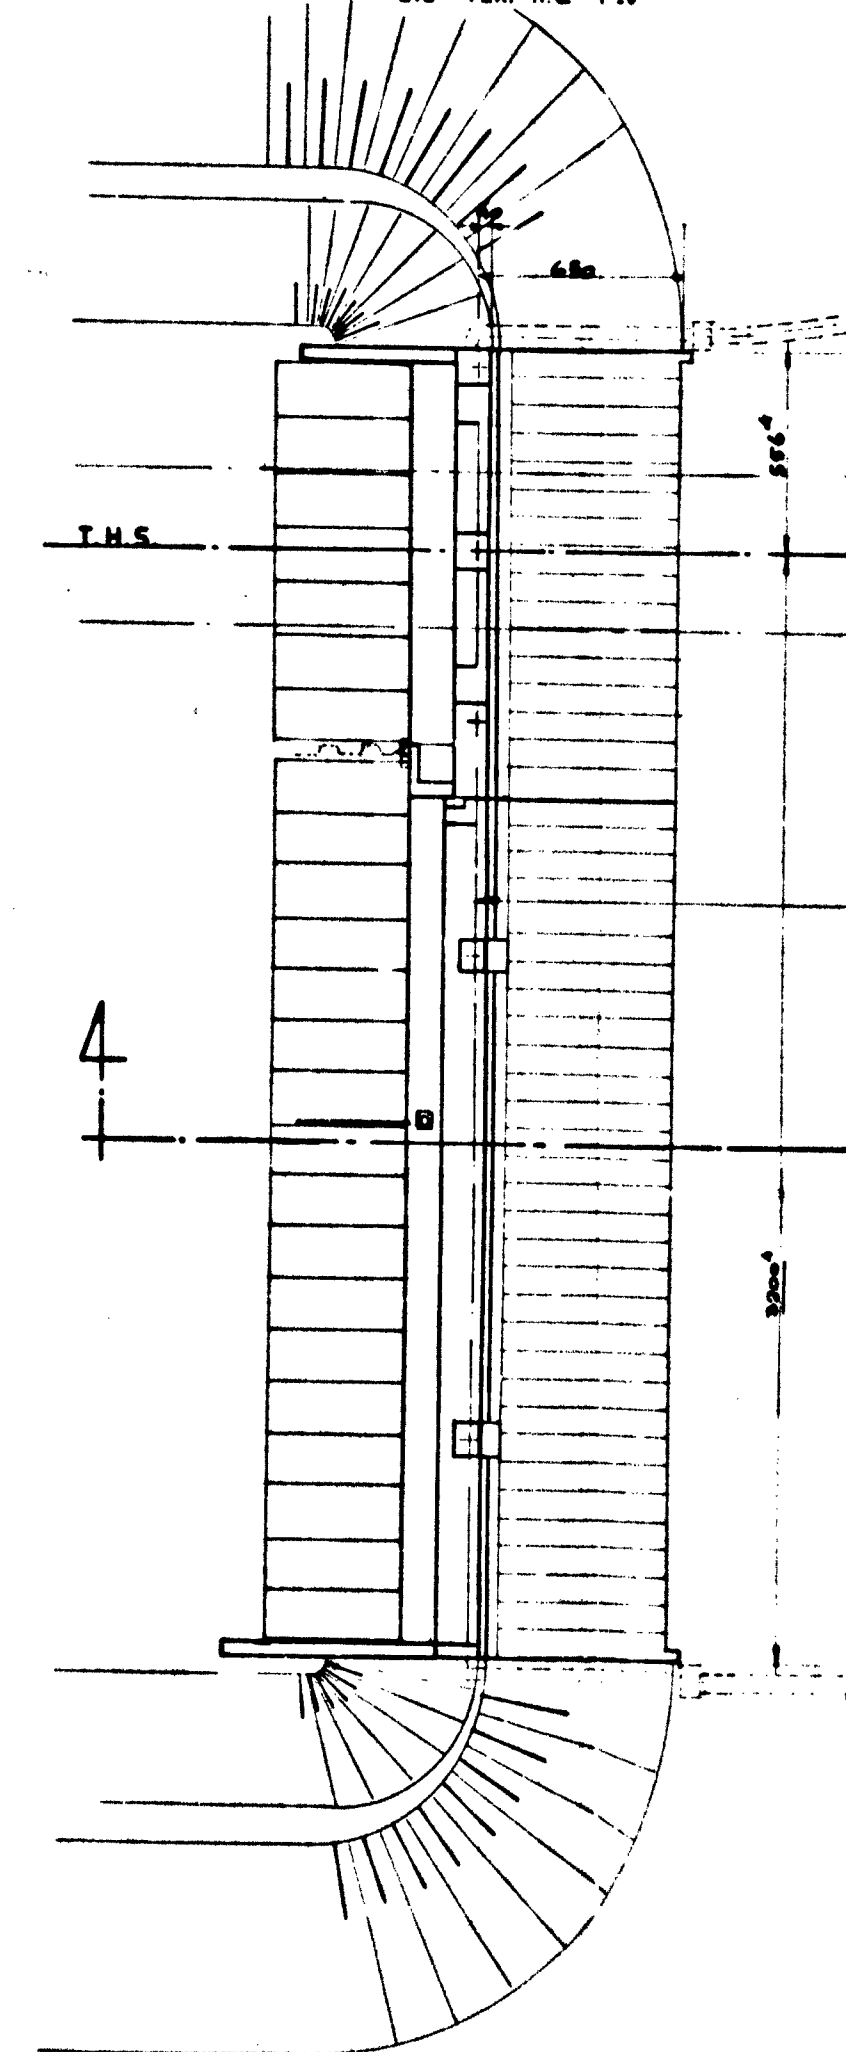

ZUIDELJKE TUSSENPIJLER PULER 5-A
ZIE TEK. NO. 1.14

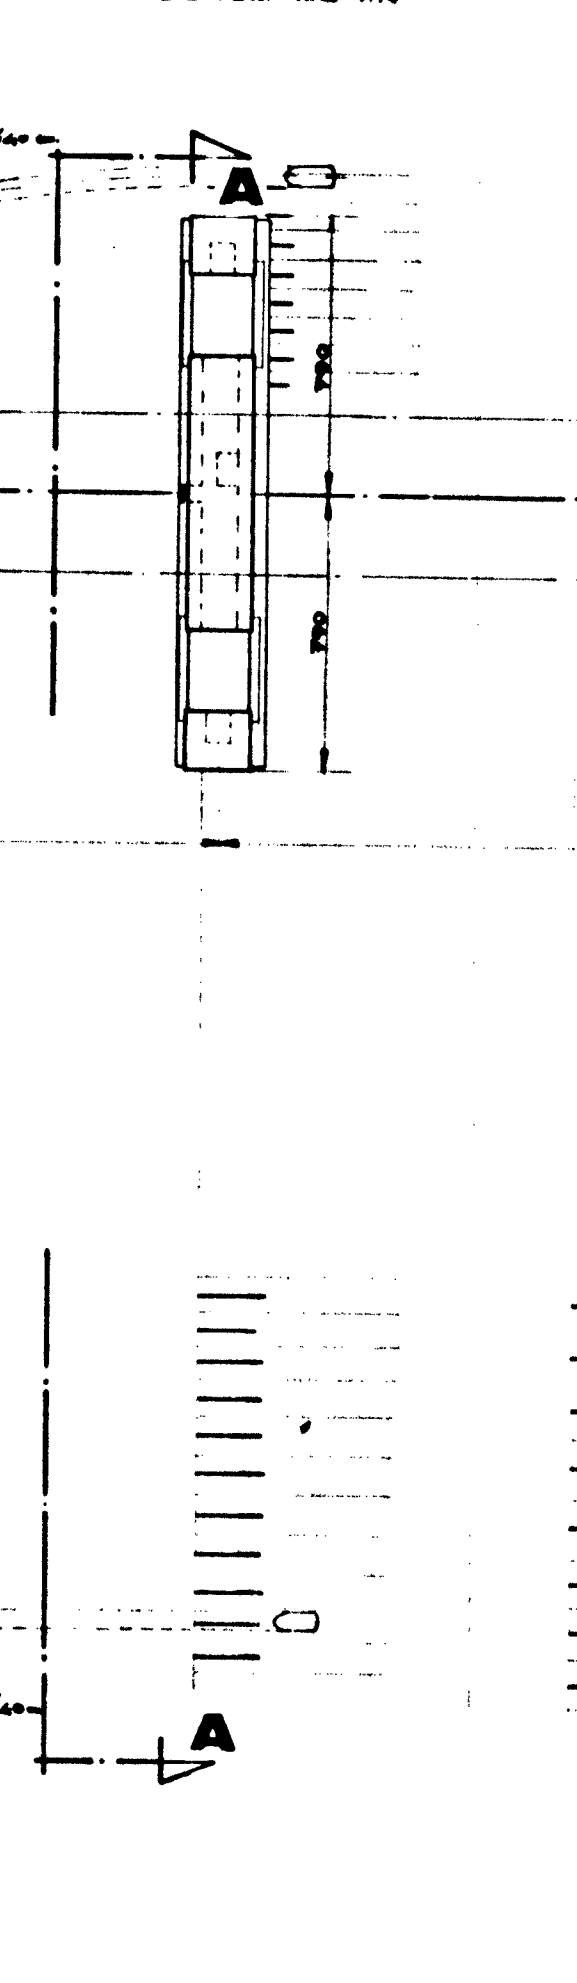

ZUIDELJKE KANAALPIJLER PULER 4-A
ZIE TEK. NO. 1.16

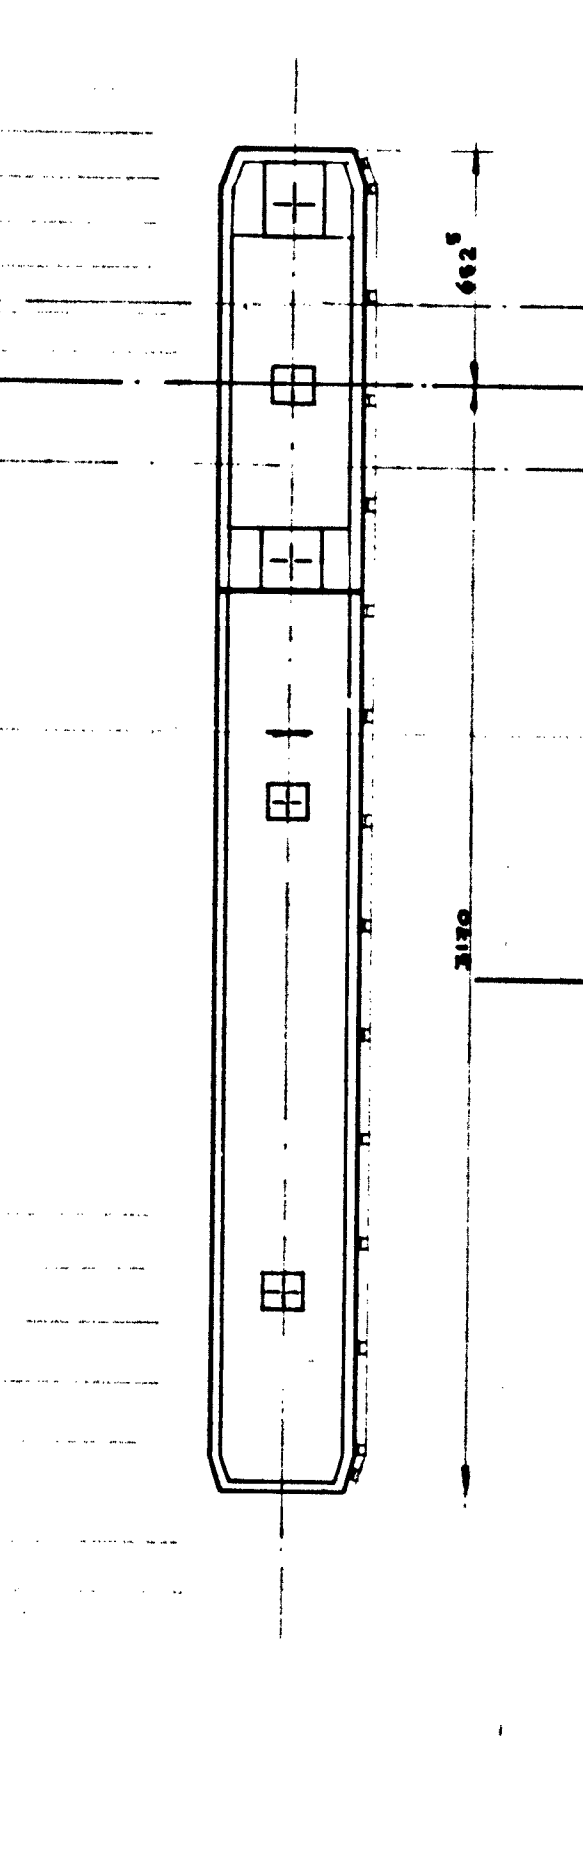


LANGSDOORSNEDE // AANZICHT OOSTZIJDE


THEORETISCHE HOOFDAS SPOORBAAN

BOVENAANZICHT


NOORDELJKE KANAALPIJLER PULER 3-A
ZIE TEK. NO. 1.17

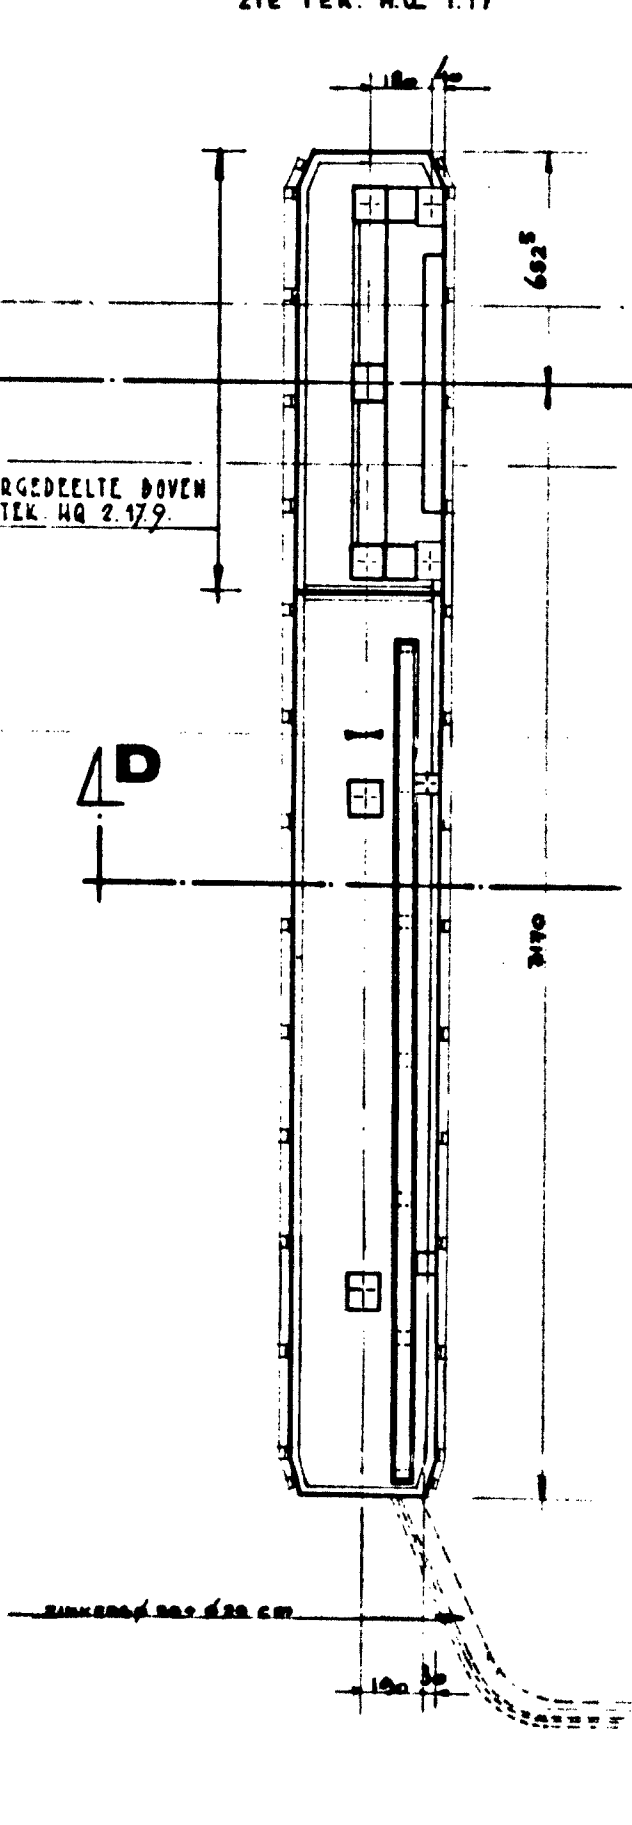







BASCULE PIJLER PULER 2-A
ZIE TEK. NO. 1.15

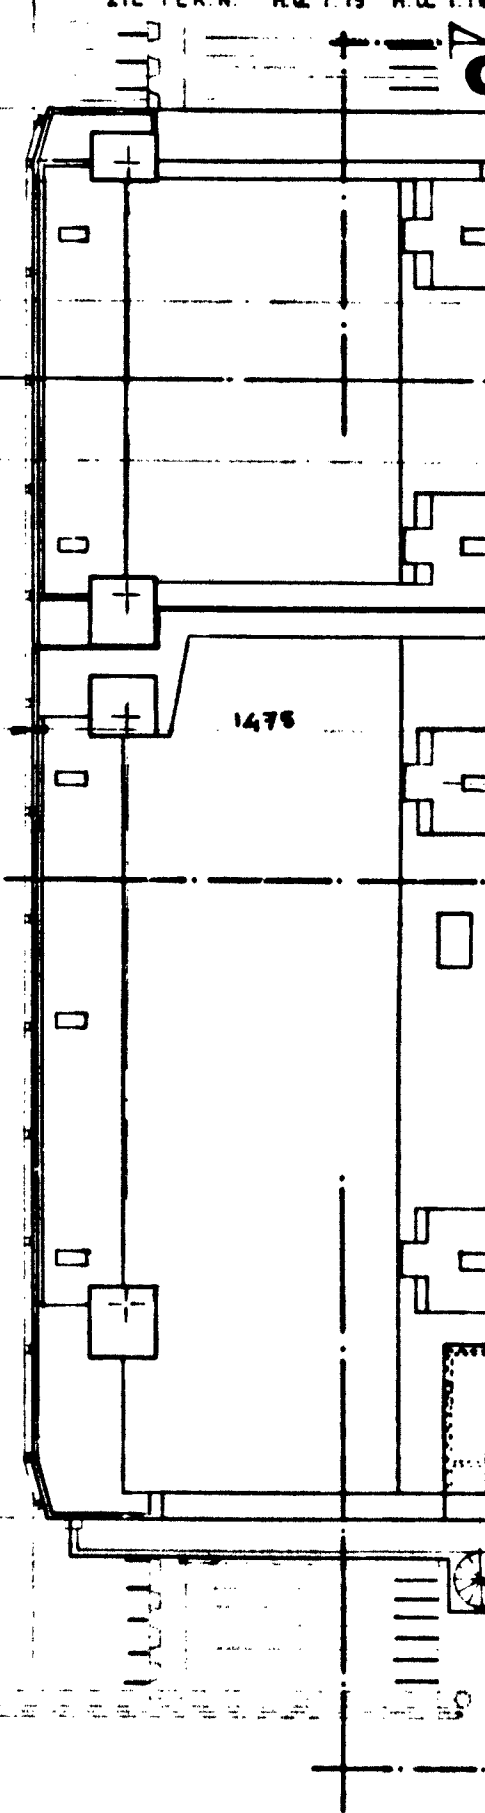

NOORDELJKE TUSSENPIJLER PULER 1-A
ZIE TEK. NO. 1.14

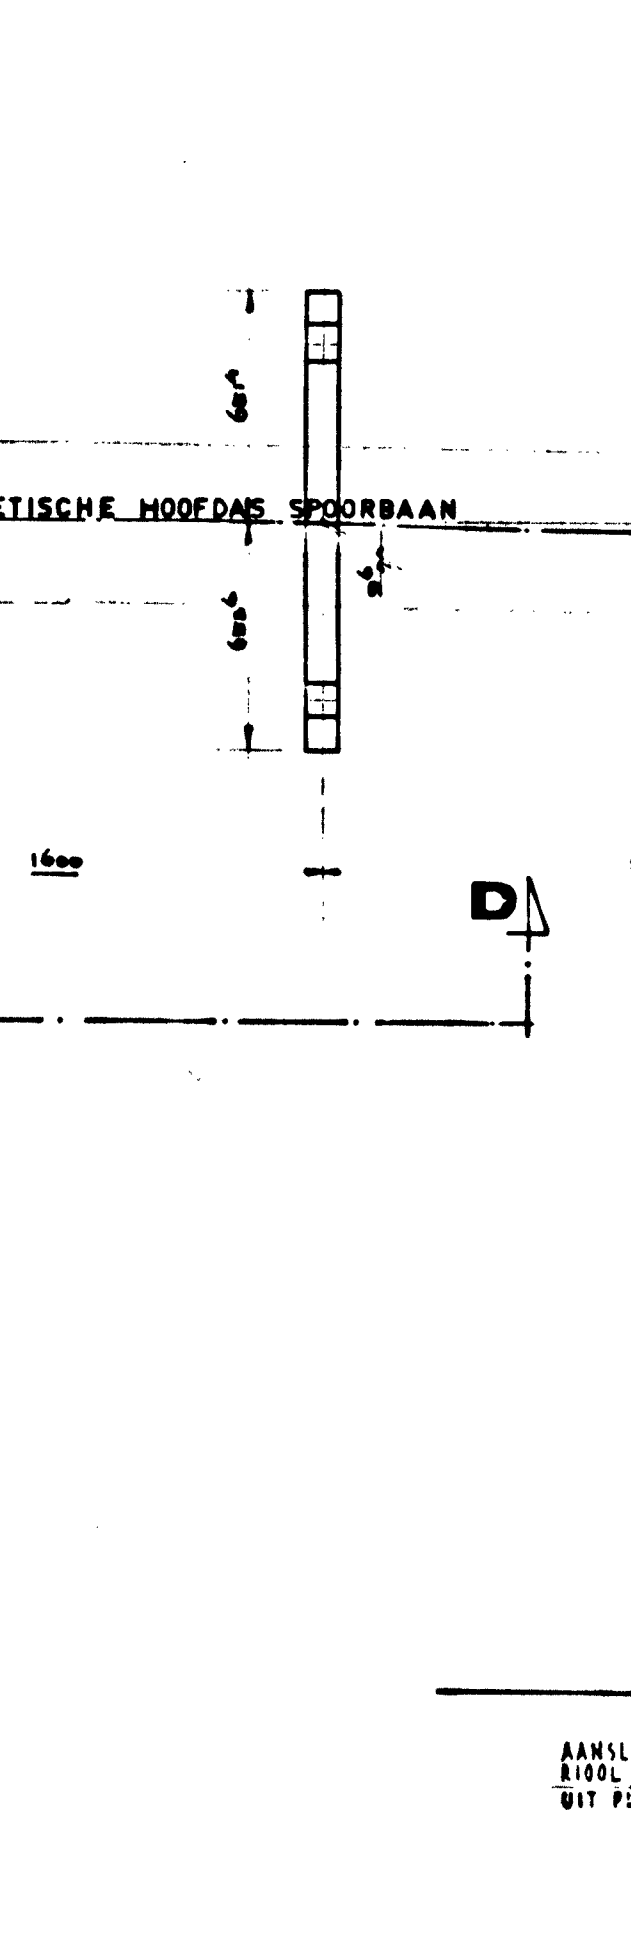

NOORDELJKE LANDHOOFD
ZIE TEK. NO. 1.15

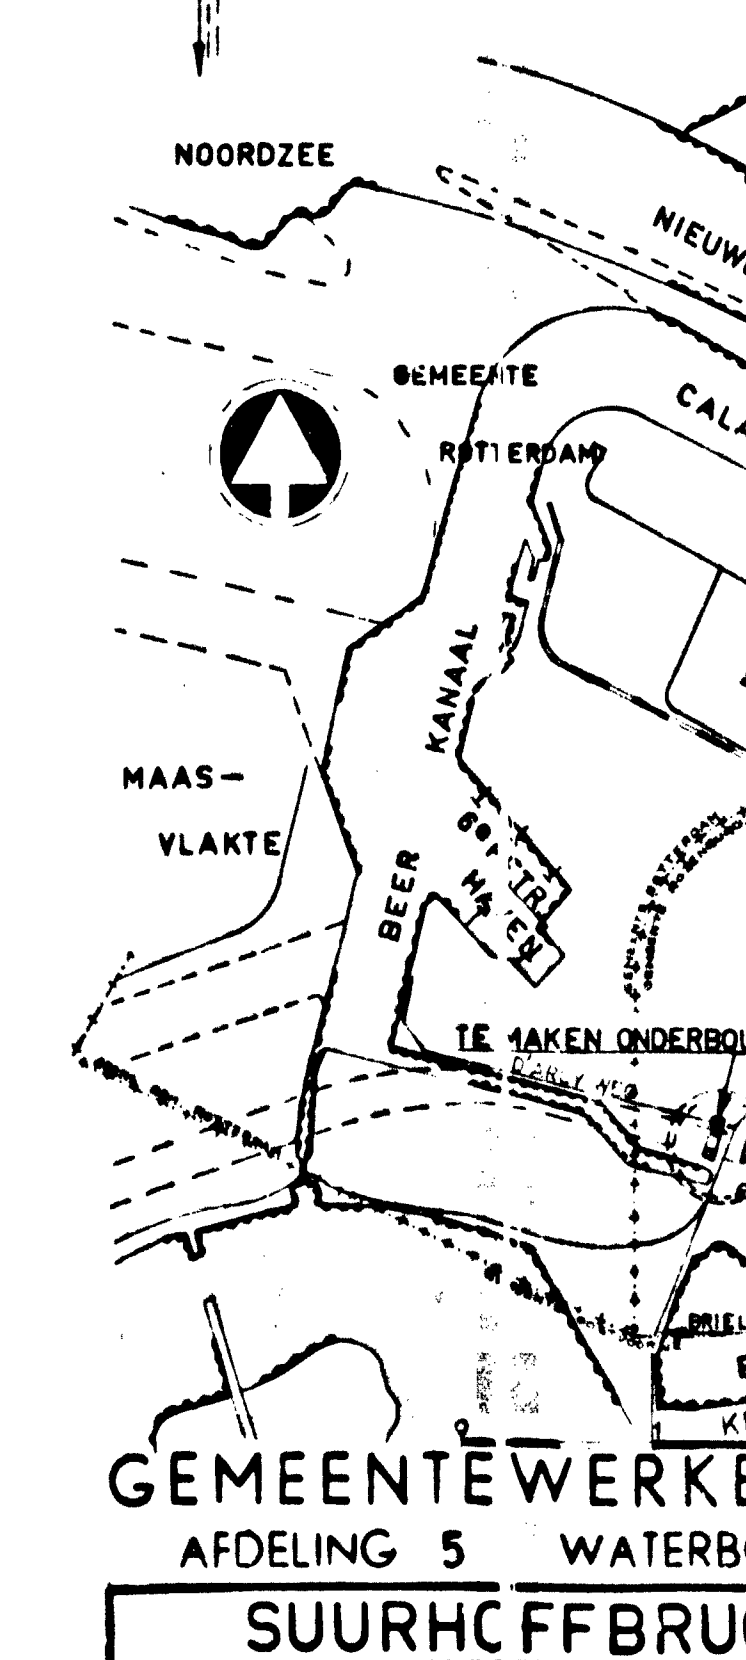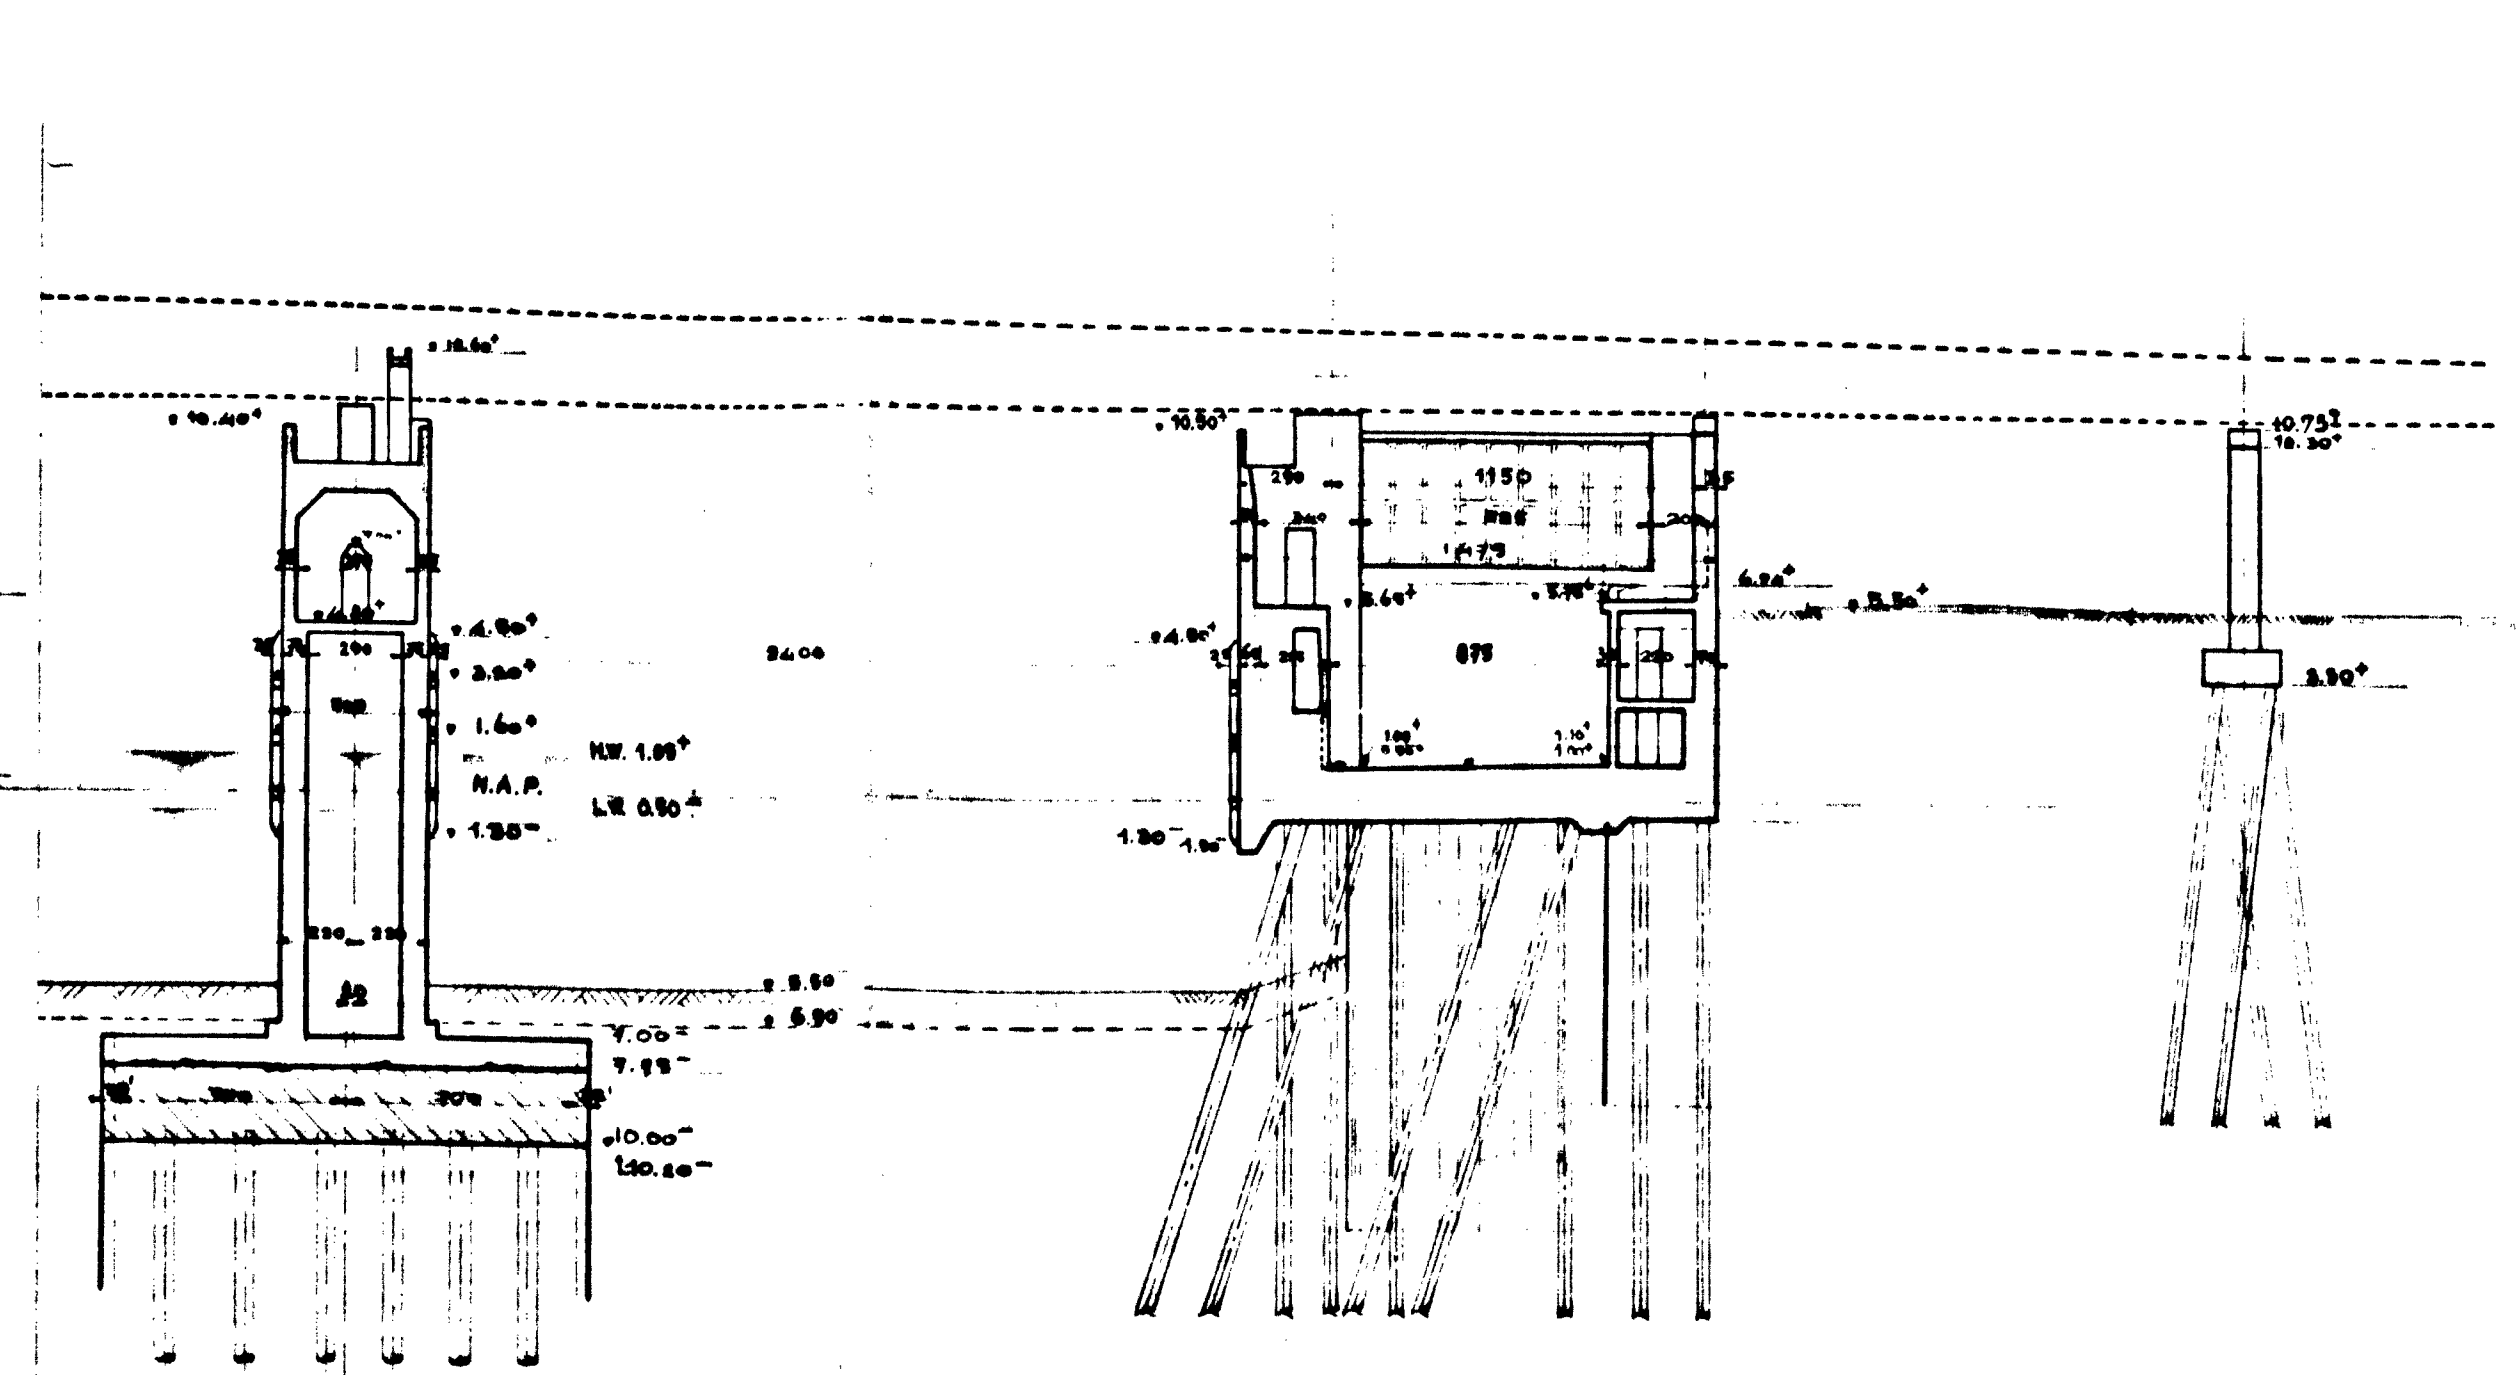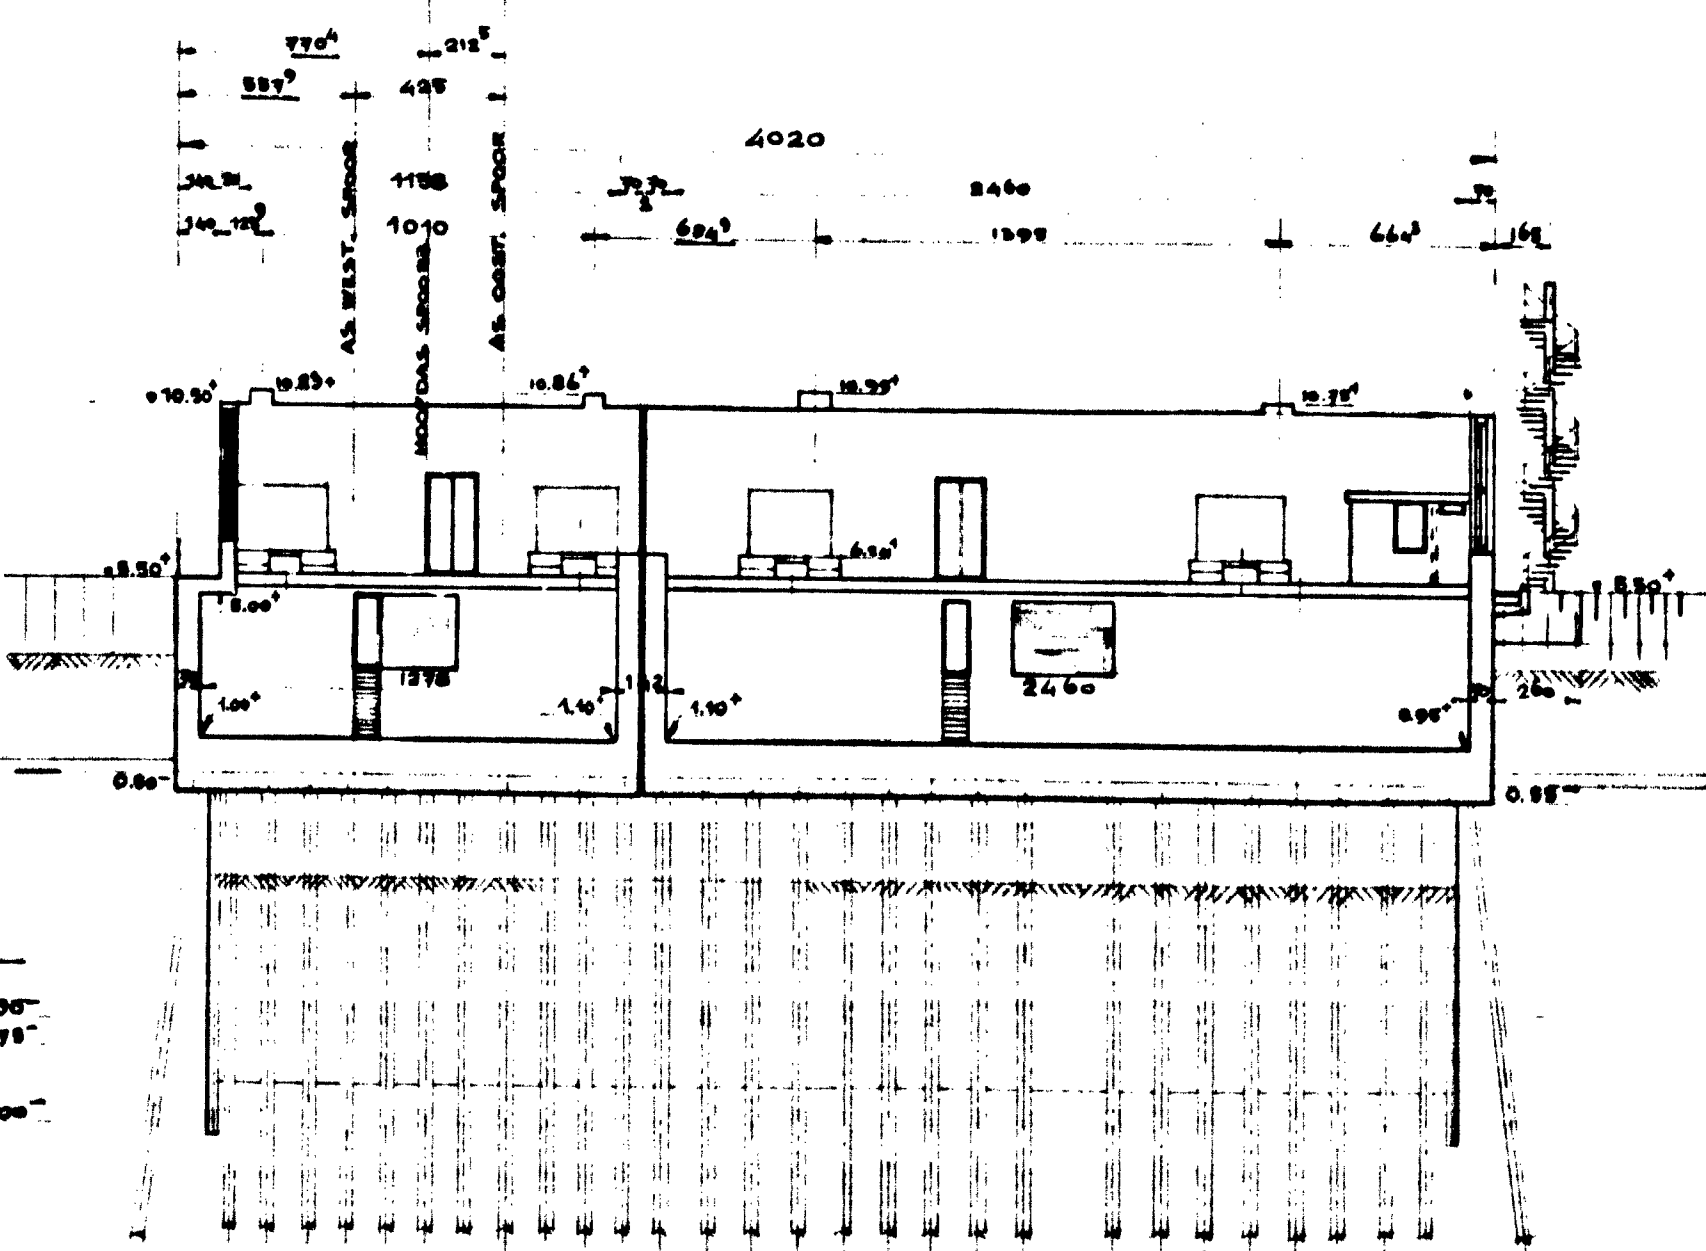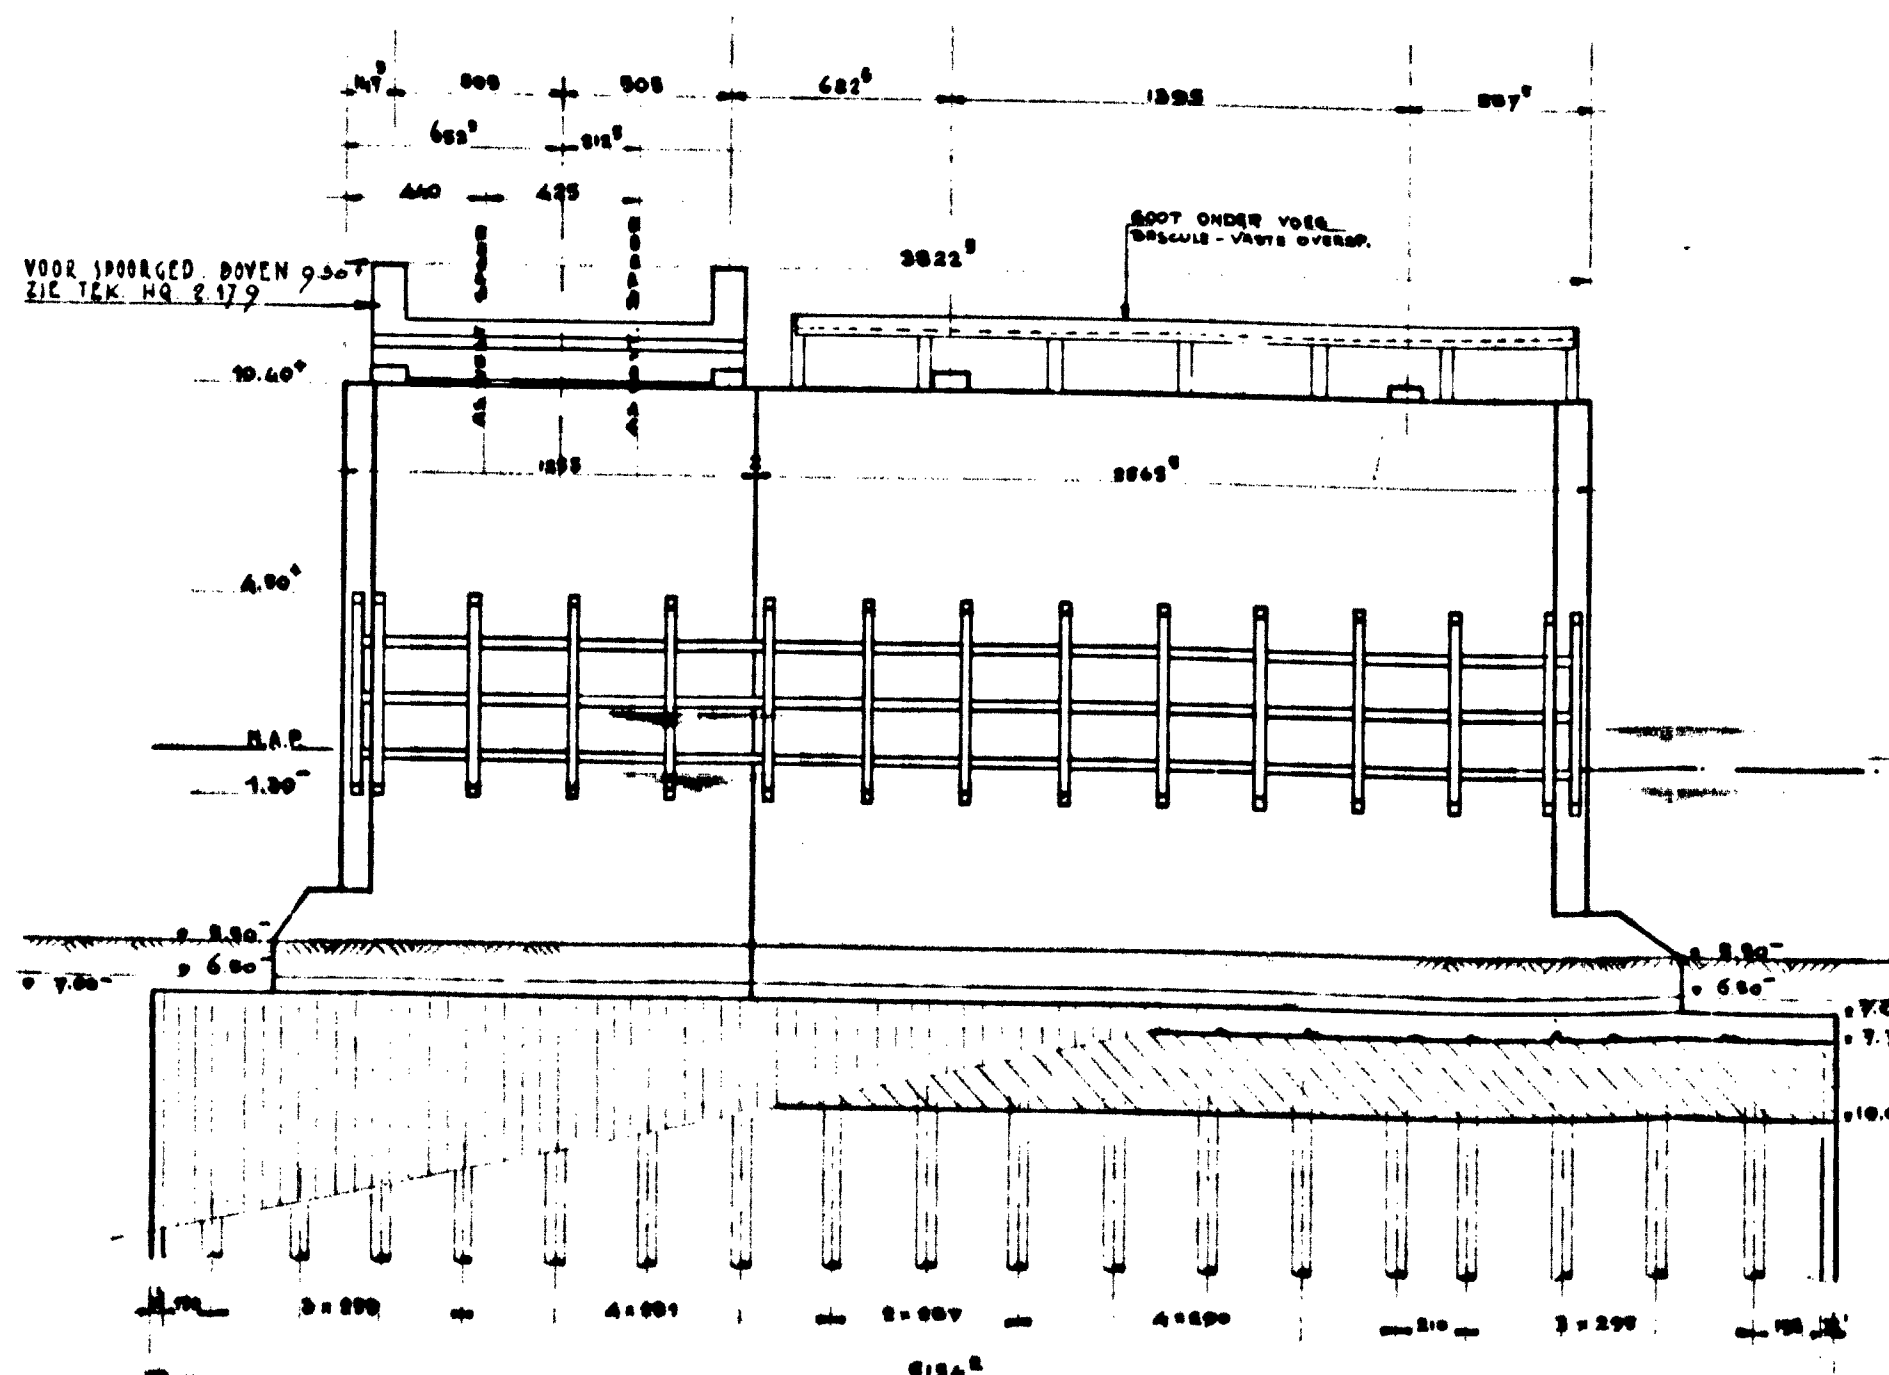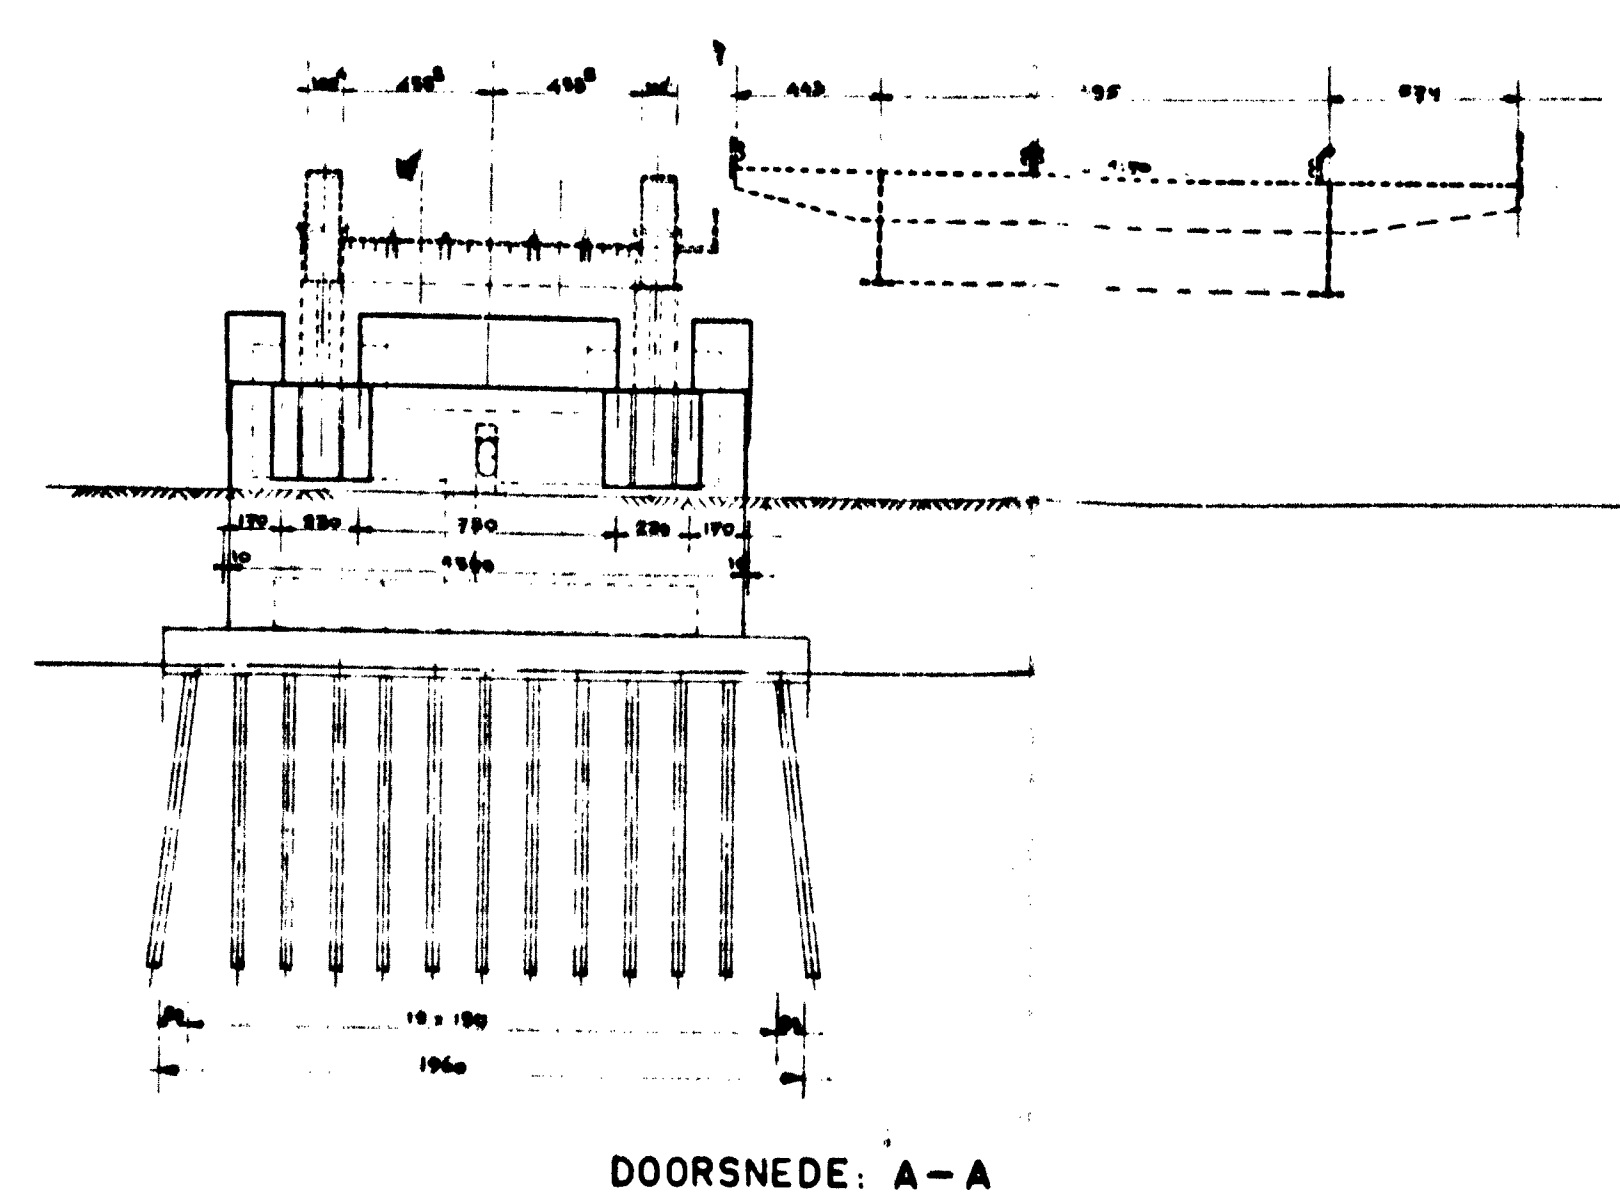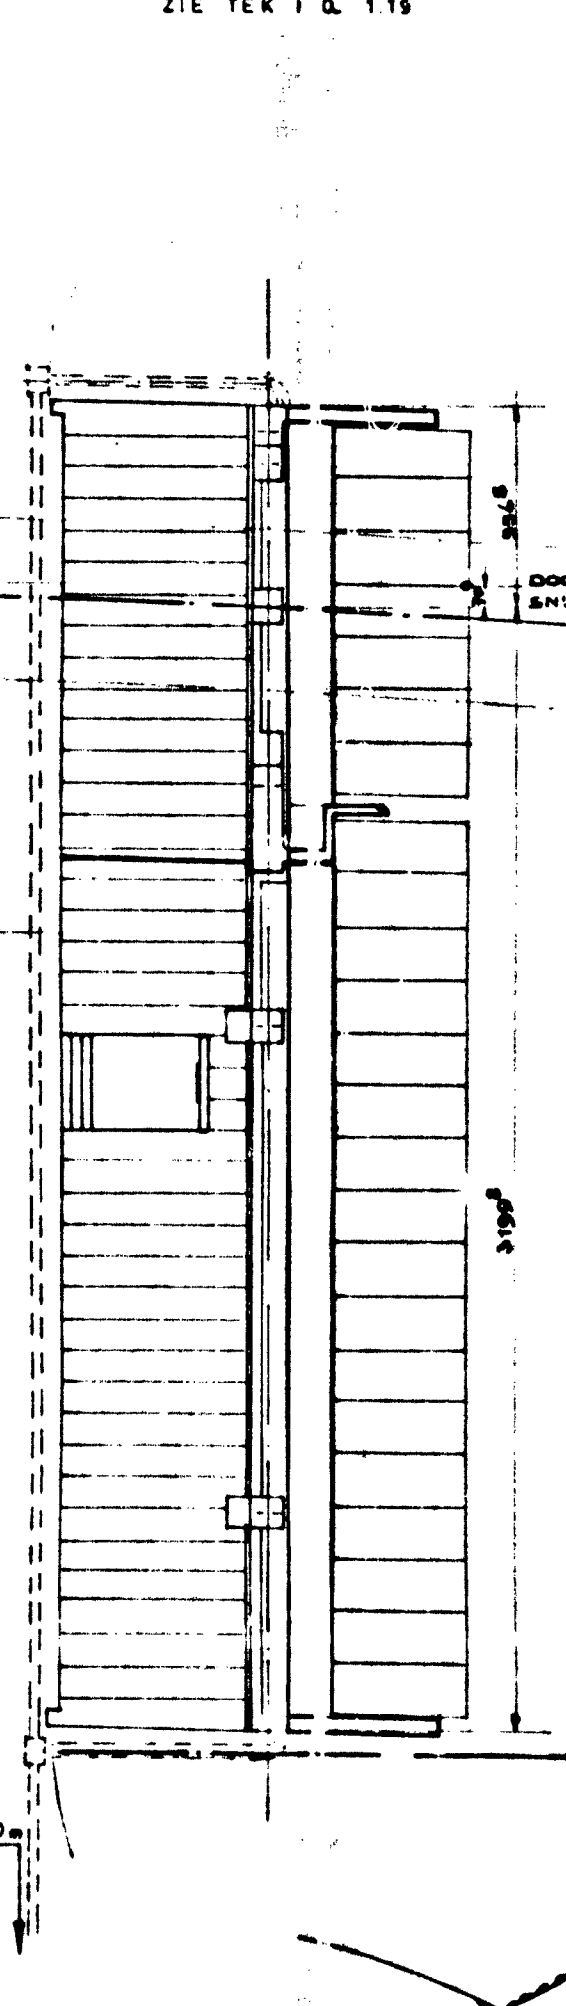

GEMEENTEWERKE
AFDELING 5 WATERBOUW
SUURHOFFBRUG
BEERBRUG

ALGEMEEN ONTWERP

REVISIE

BESTEK NO. 004/69 ONDERBOUW