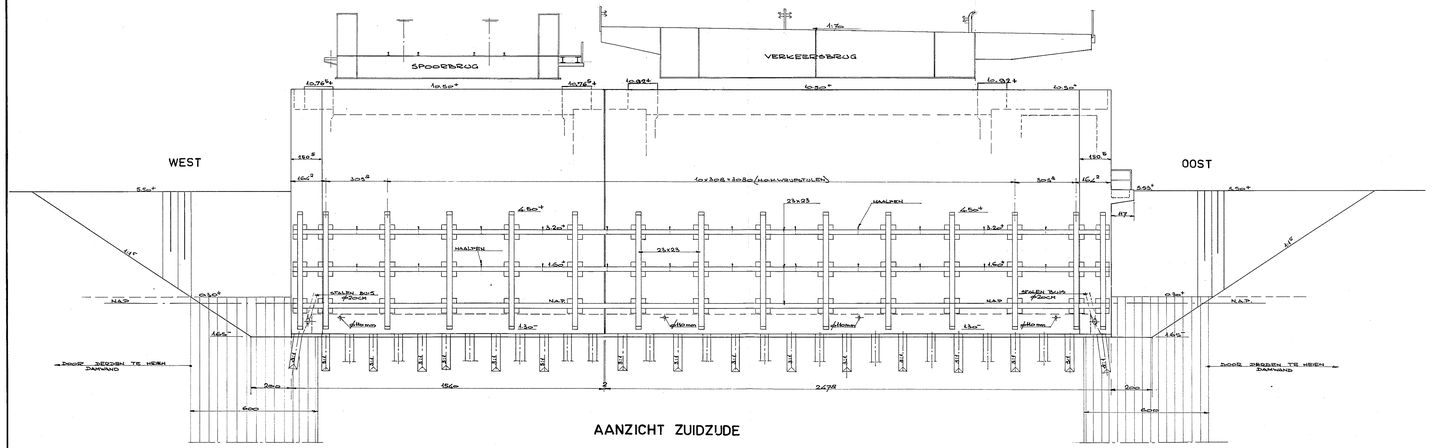

AANZICHT ZUIDZUDE

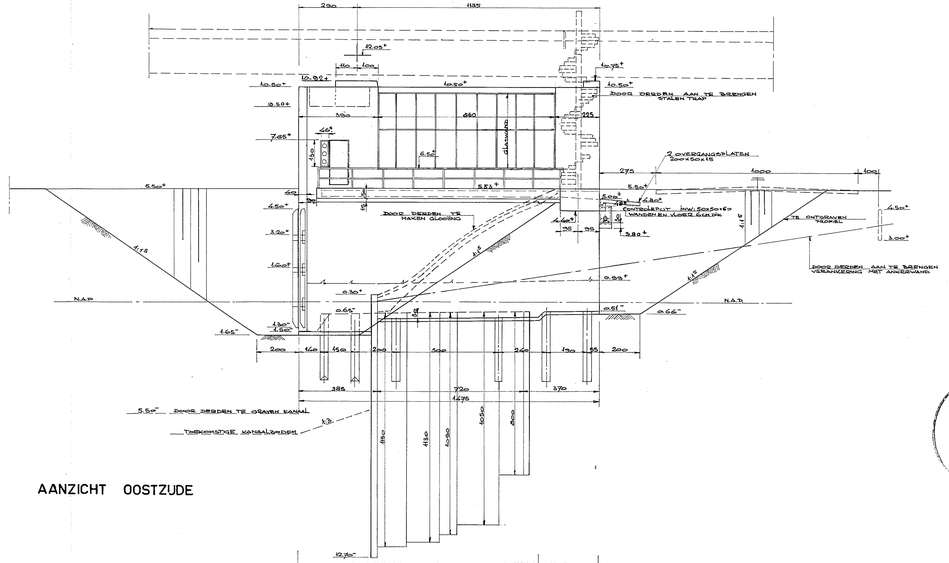

AANZICHT OOSTZUDE

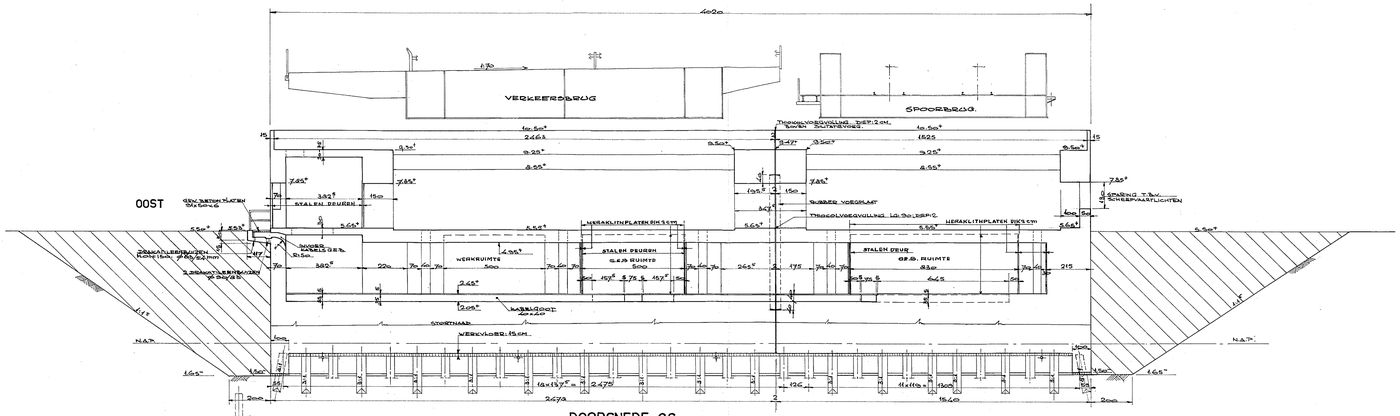

DOORSNEDE CC

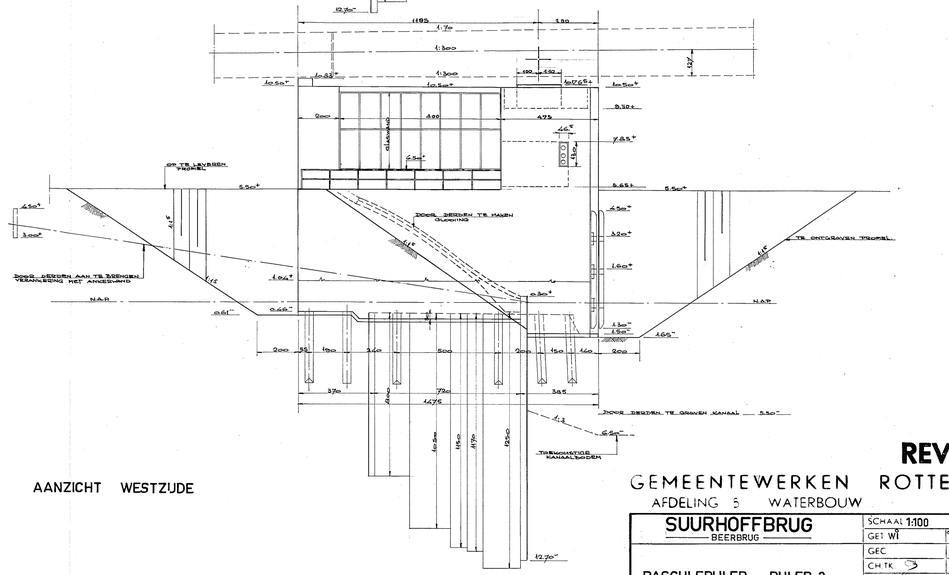

AANZICHT WESTZUDE

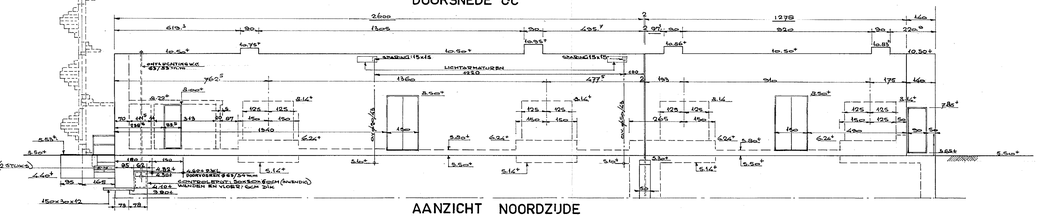

AANZICHT NOORDZUDE

TEK. ARCHIEF GEM. WERKEN RDAM No. 623. No. 12.

REVISIE

GEMEENTEWERKEN ROTTERDAM
AFDELING 5 WATERBOUW

SUURHOFFBRUG — BEERBRUG	SCHAAL 1:100	Gew. Ug. Bg. Gr.
	GET. WI	
	GEC	
BASCULEPIJLER PULER 2	CH.TK.	
	IR	8-10-69
	AFD.CH	8-10-69
BESTEK Nº 004/69 ONDERBOUW A	CODE H.Q.	~ 1.16. N

GEW/UZ 100: 19-12-69 19-1-70 6 x 14 Z (A0).