

Zuidelijke aanbrug (SV01)

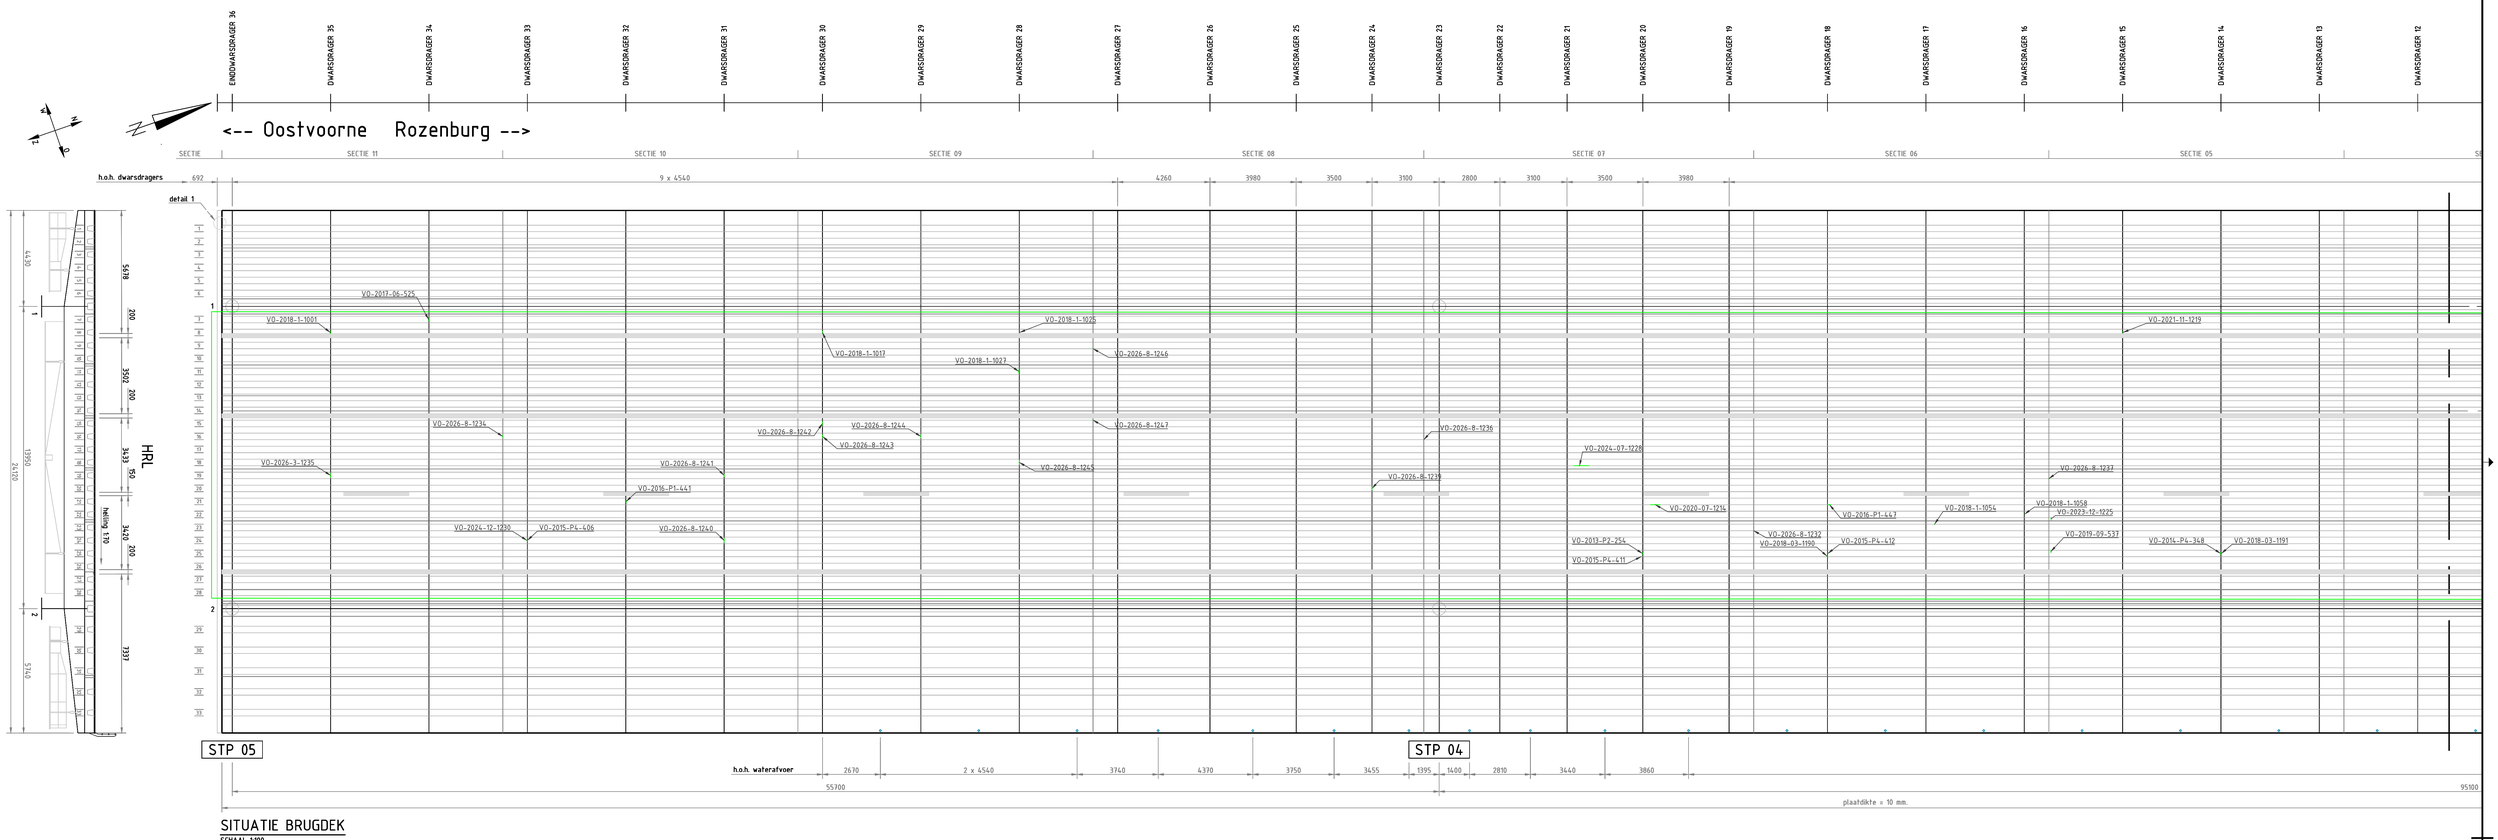


SITUATIE BRUGDEK

SCHAAL 1:100

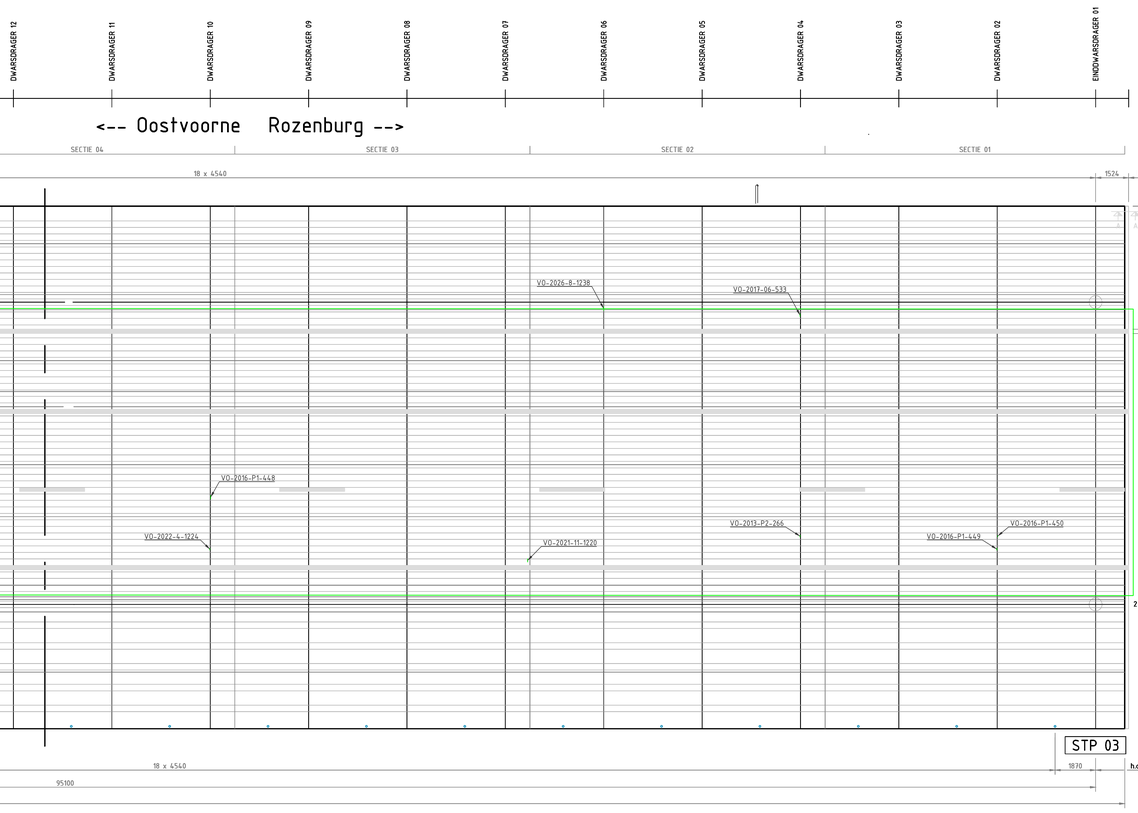


SITUATIE BRUGDEK

SCHAAL 1:100

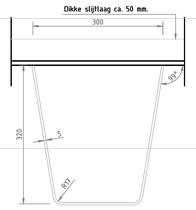


DETAIL TROG/DEKPLAAT

SCHAAL 1:5

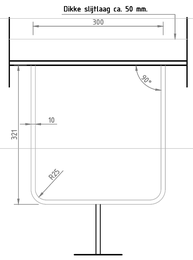


DETAIL LANGSLIGGER

Gele markering = Scheurhoogte 14 mm (door en door)

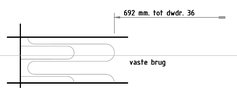

DETAIL 1

SCHAAL 1:5

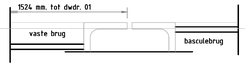

DWARSDOORSNEDE A-A

SCHAAL 1:5

LEGENDA REPARATIETYPEN:

BOVENZIJDE:
- B1 DPS uitslijpen/-gutsen & dichtlassen scheuren <500mm
- B2 DPS onder poederdek dichtlassen
- B3 DPS plaat oplassen
- B4 DPS inzetstuk plaatsen DPS
- B5 DPS inzetstuk plaatsen DPS-DD

ONDERZIJDE:
- 01 TRDPL uitslijpen & dichtlassen scheuren TRPS TRDD DDTR
- 02 TRPL plaatsen inzetstuk in trog
- 03 TRPS vervangen passtuk
- 04 TRPS vervangen trog
- 05 TRPS vervangen passtuk gedeeltelijke hoogte

Revisiebeheer

Datum	Omschrijving wijziging	Tek
06-08-2025	Resultaten VO 2025 P3 verwerkt	L.T.
24-09-2025	Resultaten GTI 2025 P3 verwerkt (geen indicaties)	M.K.
08-10-2025	Resultaten VB 2025 P4 verwerkt (geen indicaties)	L.T.
31-10-2025	Reparaties 2025 P4 verwerkt	L.T.
14-11-2025	Reparaties 2025 P4 aangepast	L.T.
03-12-2025	Resultaten VB 2025 P4 aangepast	L.T.
08-12-2025	Resultaten GTI 2025 P5 verwerkt	L.T.
09-03-2026	Constructietekening aangepast: Krabbeweg en D'arcyweg toegevoegd	L.T.
09-03-2026	Resultaten GTI 2026 verwerkt	L.T.
21-08-2026	Resultaten VO 2026 P3 verwerkt	L.D.

Rijkswaterstaat
Ministerie van Infrastructuur en Waterstaat

anteagroup


RISK 2023 - 2026


Suurhoffbrug 37A300
Verzameltekening inspecties en reparaties SV01 Zuid

projectcode	480390				
zaaknummer	31176958				
formaat	A0				
schaal	Div.				
getekend	G. van Meerkerk	20-04-2005	blad 1 van 2 bladen	status	DEFINITIEF
gewijzigd	L. Dykstra	21-08-2026	regnr	RISK-VZT-37A300-Suurh-20260821	
gecontroleerd	M. Kleine Koerkamp	21-08-2026			
vrijgegeven	D. Jansen	21-08-2026			

C:\Users\st15741\Downloads\RISK-VZT-37A300-Suurh.dwg

Basculebrug (SB01)

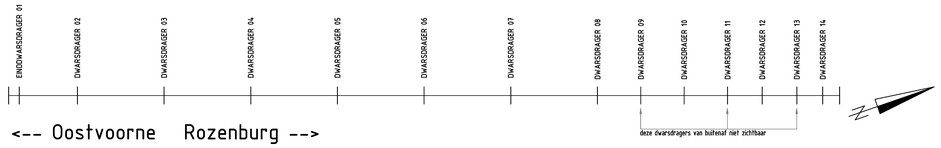


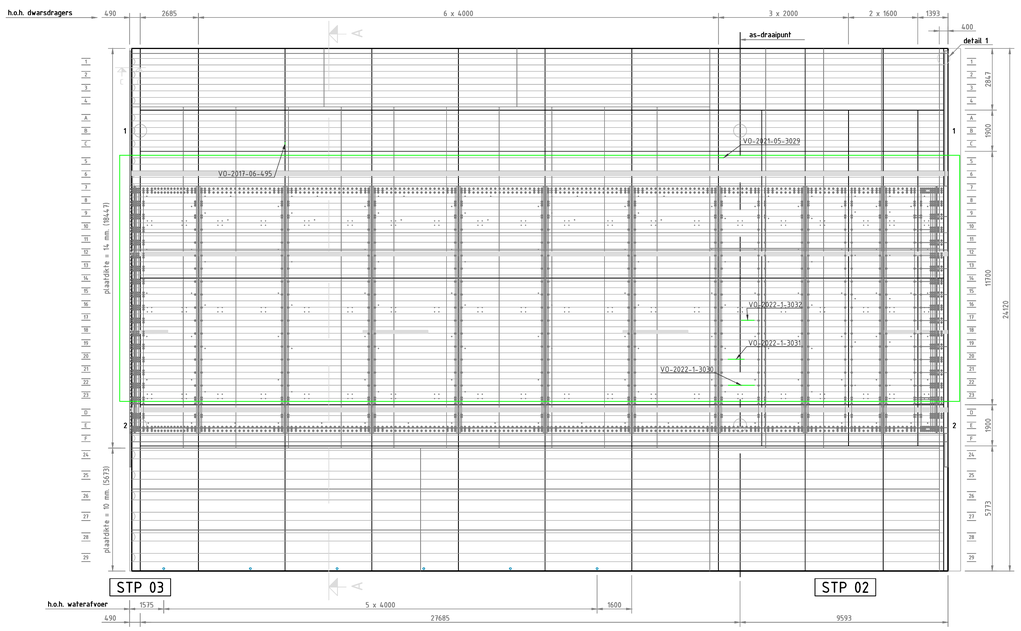

SITUATIE BRUGDEK
SCHAAL 1:100


Noordelijke aanbrug (SV02)



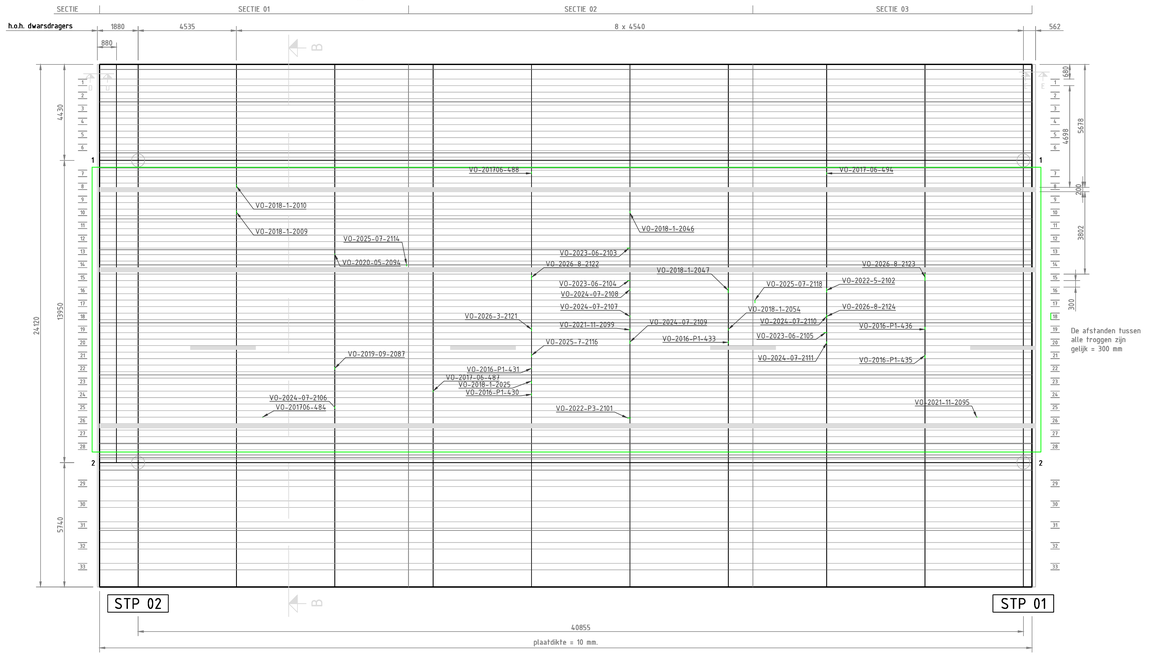


SITUATIE BRUGDEK
SCHAAL 1:100

SITUATIE BRUGDEK
SCHAAL 1:100

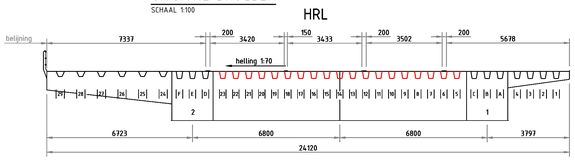


DWARSDOORSNEDE A-A
SCHAAL 1:100

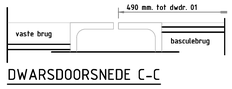


DWARSDOORSNEDE C-C


SCHAAL 1:100

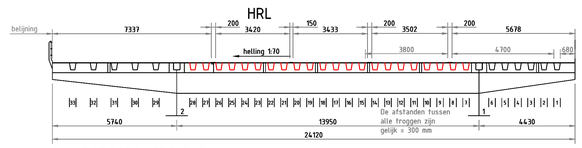

DWARSDOORSNEDE B-B
SCHAAL 1:100

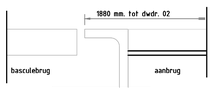


DWARSDOORSNEDE D-D
SCHAAL 1:5

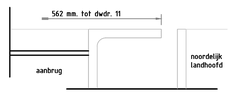


DWARSDOORSNEDE E-E
SCHAAL 1:5


Gele markering = Scheurhoogte 14 mm (door en door)

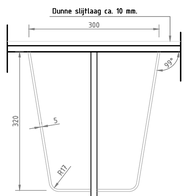


Trog 17

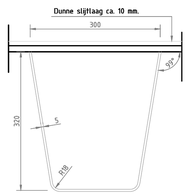


Trog 30 t/m 35

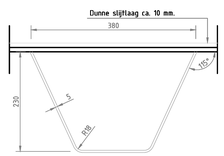


Trog 1 t/m 16 en 18 t/m 29

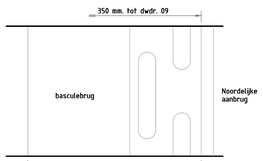

DETAIL 1
SCHAAL 1:5

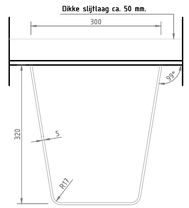

DETAIL TROG/DEKPLAAT
SCHAAL 1:5

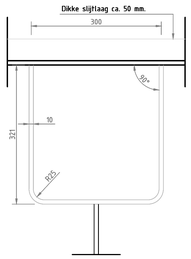

Trog 7 en 30

LEGENDA REPARATIETYPEN:

BOVENZIJDE:
B1 DPS uitslijpen/-gutsen & dichtlassen scheuren >500mm
B2 DPS onder poederdek dichtlassen
B3 DPS plaat oplassen
B4 DPS inzetstuk plaatsen DPS
B5 DPS inzetstuk plaatsen DPS-DD

ONDERZIJDE:
01 TRDPL uitslijpen & dichtlassen scheuren TRPS TRDD DDTR
02 TRPL plaatsen inzetstuk in trog
03 TRPS vervangen passtuk
04 TRPS vervangen trog
05 TRPS vervangen passtuk gedeeltelijke hoogte

Revisiebeheer

Datum	Omschrijving wijziging	Tek
06-08-2025	Resultaten VO 2025 P3 verwerkt	L.T.
24-09-2025	Resultaten GTI 2025 P3 verwerkt (geen indicaties)	M.K.
08-10-2025	Resultaten VB 2025 P4 verwerkt (geen indicaties)	L.T.
31-10-2025	Reparaties 2025 P4 verwerkt	L.T.
14-11-2025	Reparaties 2025 P4 aangepast	L.T.
03-12-2025	Resultaten VB 2025 P4 aangepast	L.T.
08-12-2025	Resultaten GTI 2025 P5 verwerkt	L.T.
09-03-2026	Constructietekening aangepast: Krabbeweg en D'arcyweg toegevoegd	L.T.
09-03-2026	Resultaten GTI 2026 verwerkt	L.T.
21-08-2026	Resultaten VO 2026 P3 verwerkt	L.D.

Rijkswaterstaat
Ministerie van Infrastructuur en Waterstaat

anteagroup

RISK 2023 - 2026		projectcode	480390
Suurhoffbrug 37A300 Verzamelteekening inspecties en reparaties SB01 + SV02 Noord		zaaknummer	31176958
		formaat	A0
		schaal	Div.
getekend	G. van Meerkerk 20-04-2005	blad 2 van 2 bladen	status DEFINITIEF
gewijzigd	L. Dykstra 21-08-2026	regnr	RISK-VZT-37A300-Suurh-20260821
gecontroleerd	M. Kleine Koerkamp 21-08-2026		
vrijgegeven	D. Jansen 21-08-2026		

C:\Users\t15741\Downloads\RISK-VZT-37A300-Suurh.dwg