


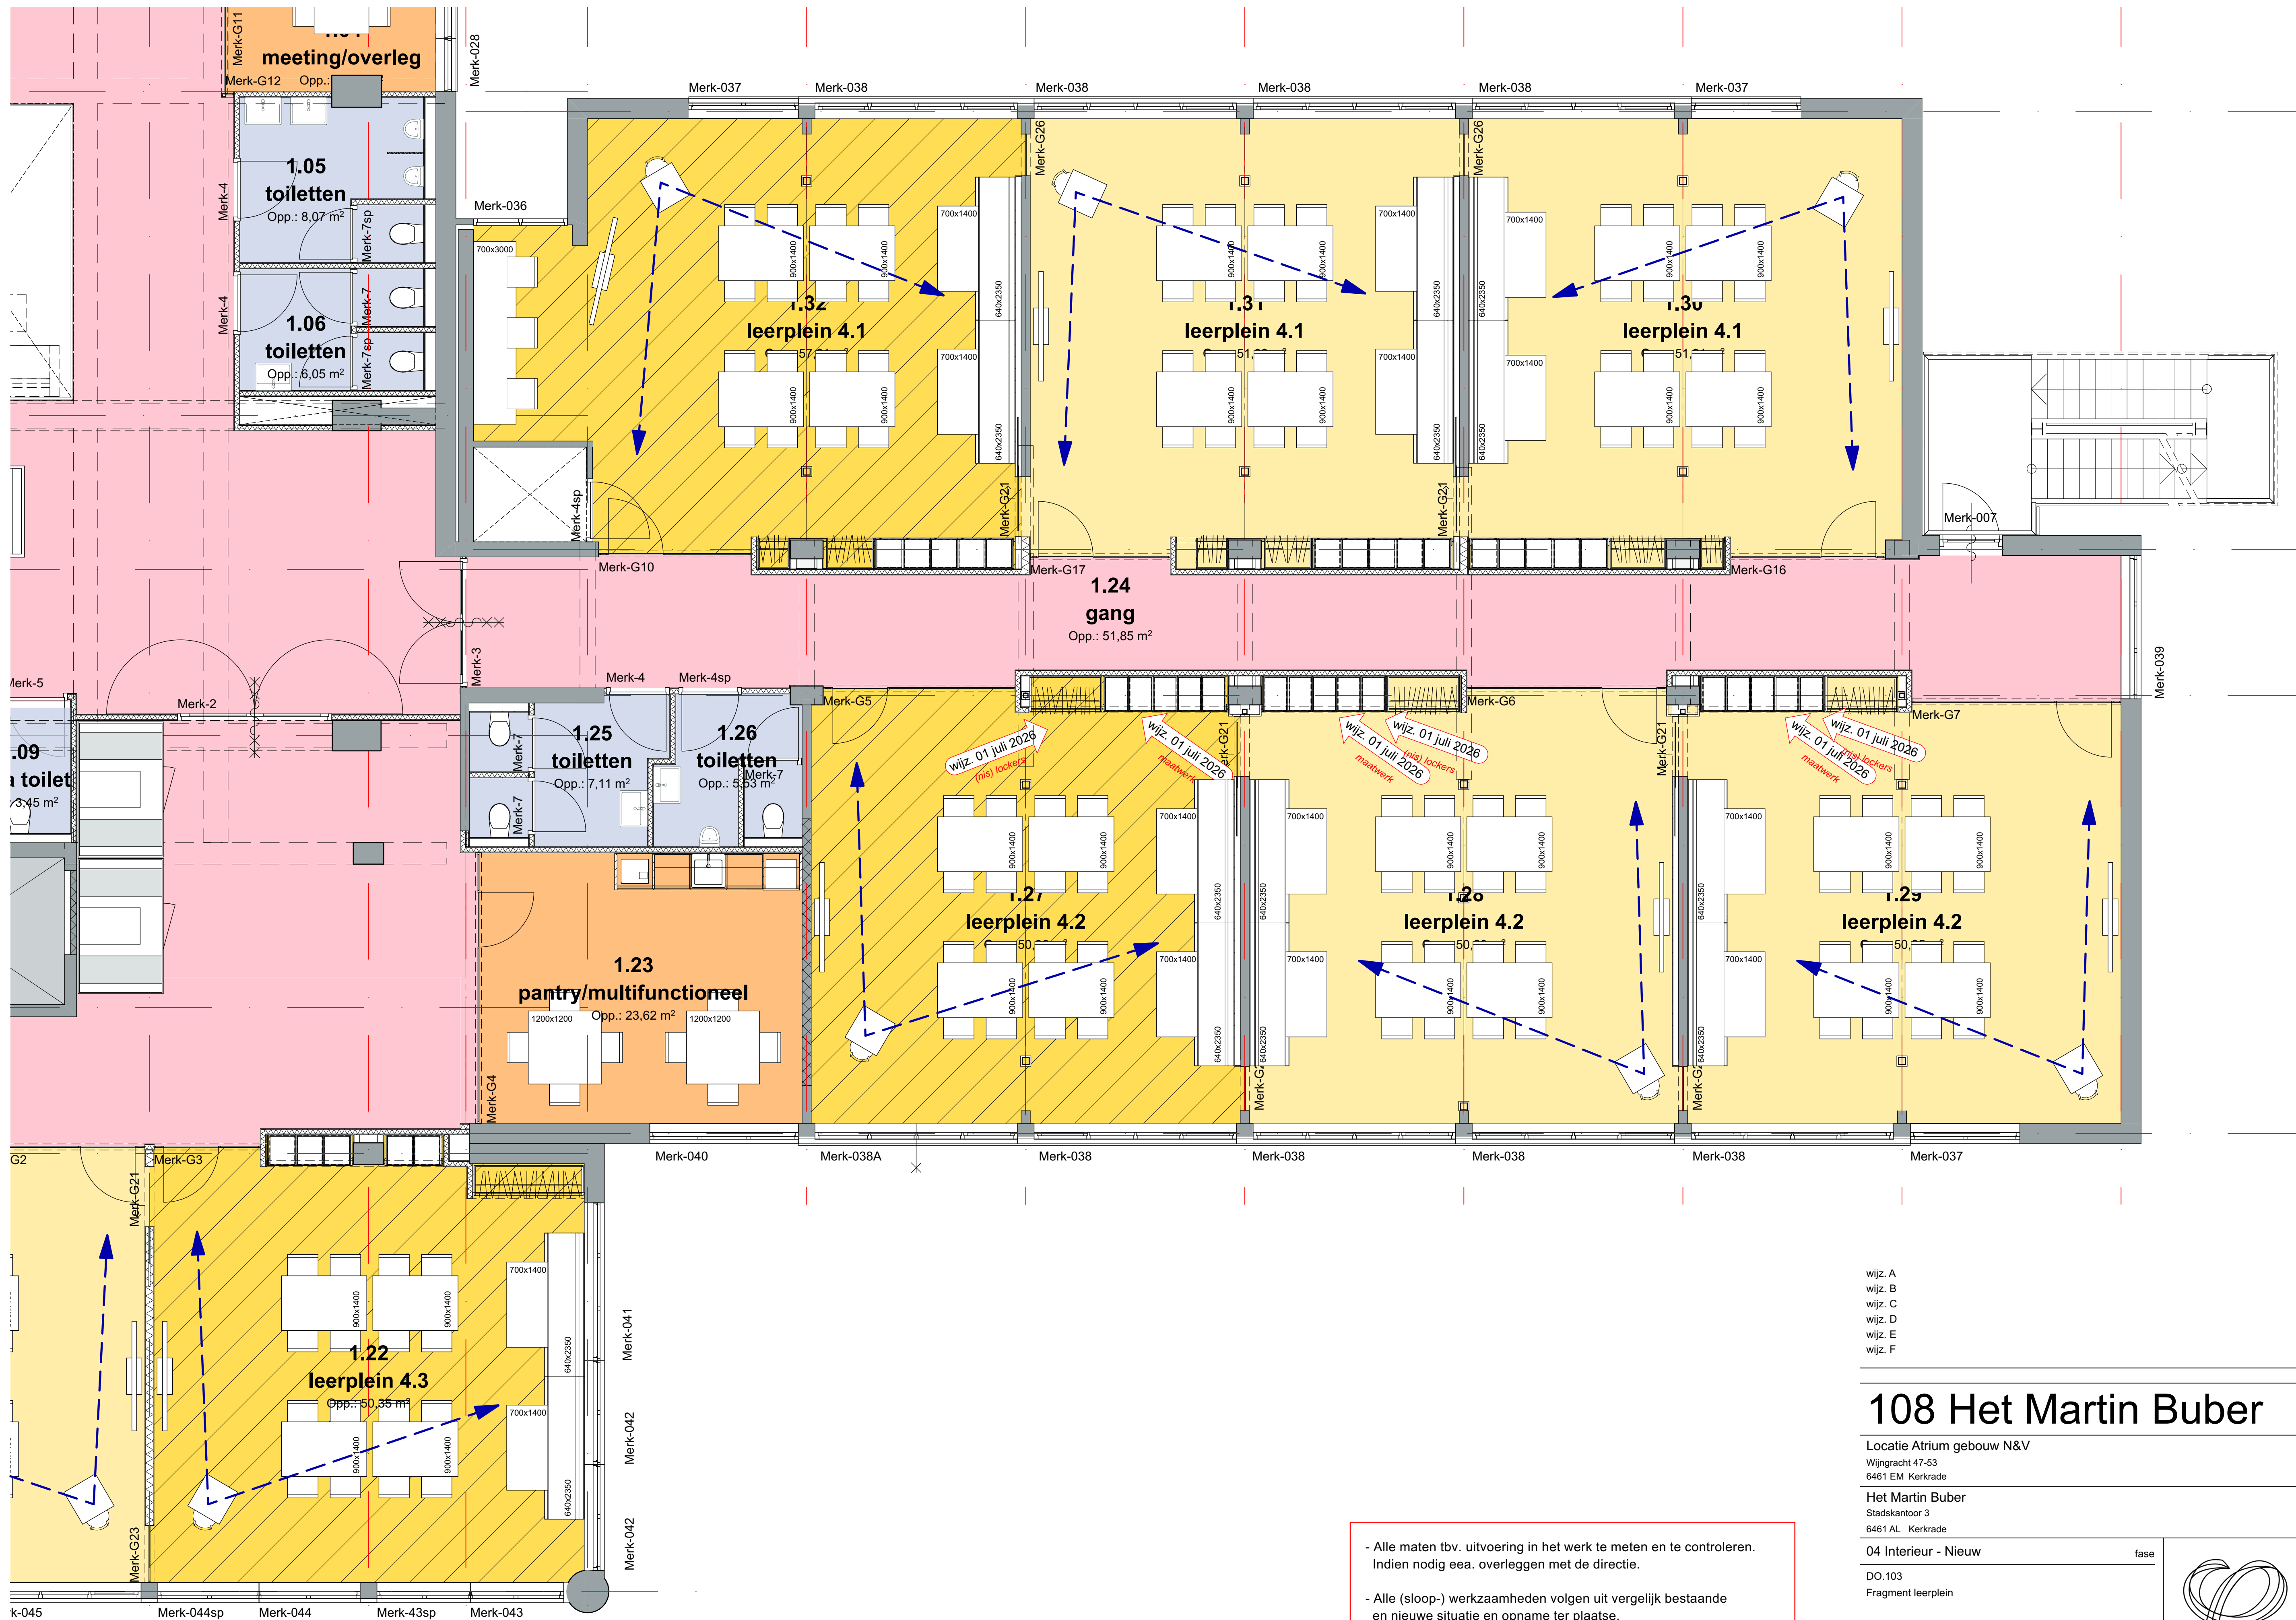

wijz. A
wijz. B
wijz. C
wijz. D
wijz. E
wijz. F

108 Het Martin Buber

Locatie Atrium gebouw N&V

Wijngracht 47-53
6461 EM Kerkrade

Het Martin Buber
Stadskantoor 3
6461 AL Kerkrade


04 Interieur - Nieuw

DO. 103
Fragment leerplein

1:50
schaal

A1
formaat

18 augustus 2025
datum

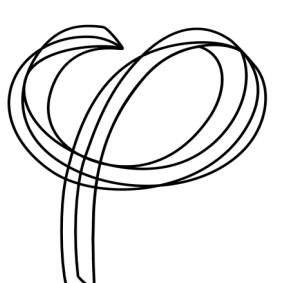

Phidias Community Innovation
Watersley 31
6132 KA Sittard
+31 (0)46 711 1736
info@phidias.pro

- Alle maten tbv. uitvoering in het werk te meten en te controleren.
Indien nodig eea. overleggen met de directie.

- Alle (sloop-) werkzaamheden volgen uit vergelijk bestaande
en nieuwe situatie en opname ter plaatse.
Indien nodig eea. overleggen met de directie.