
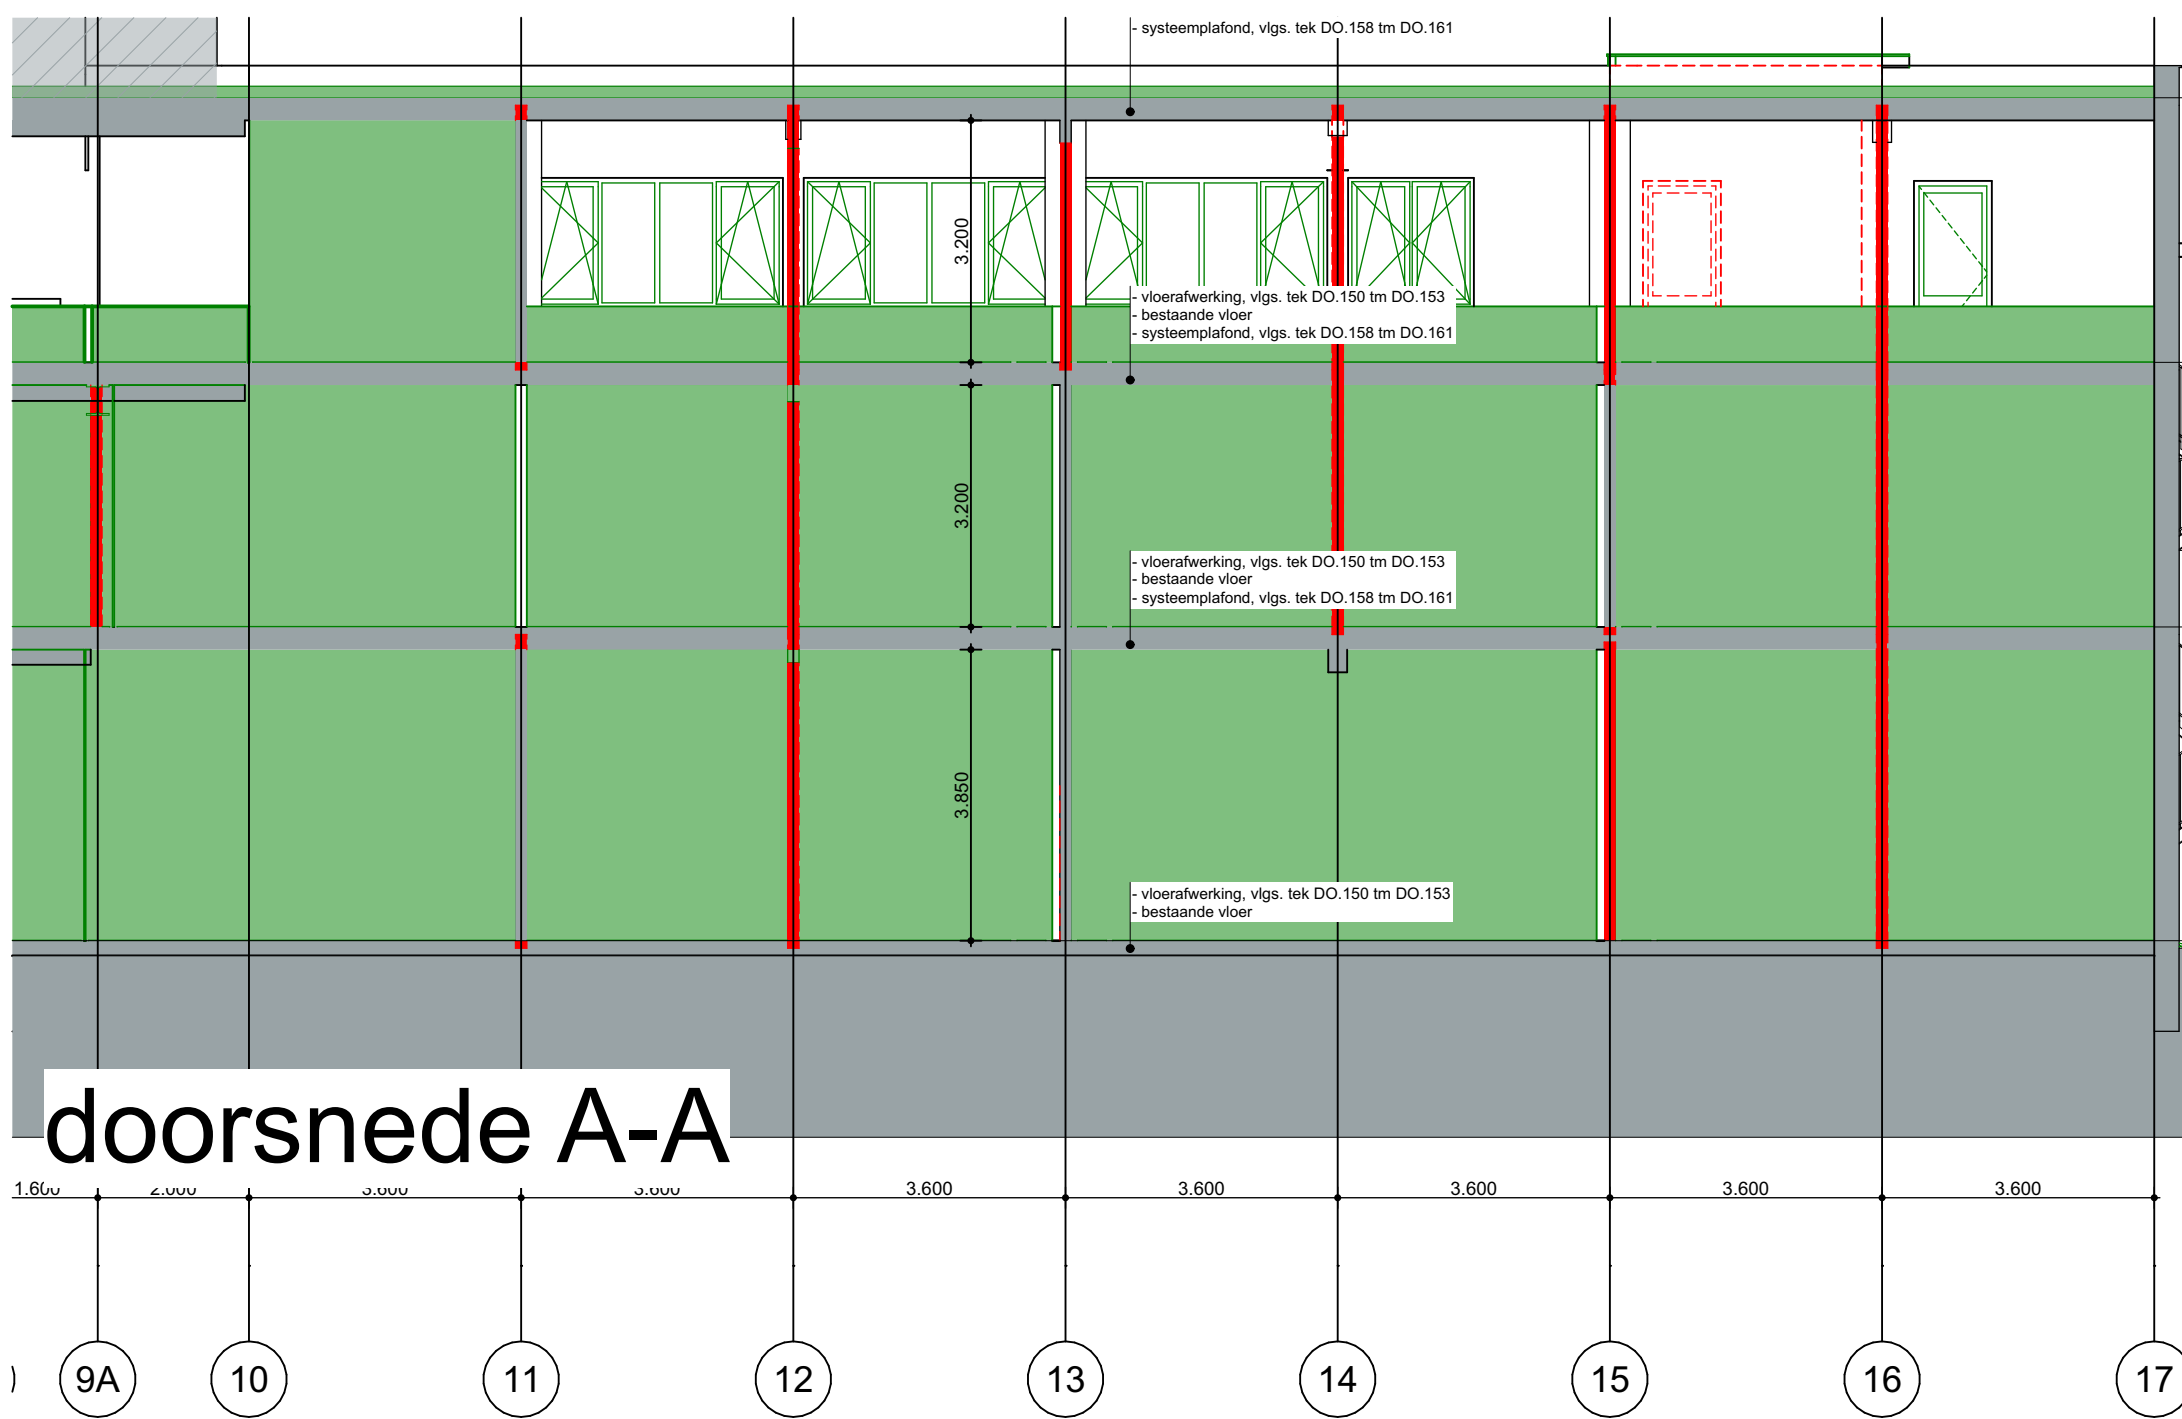


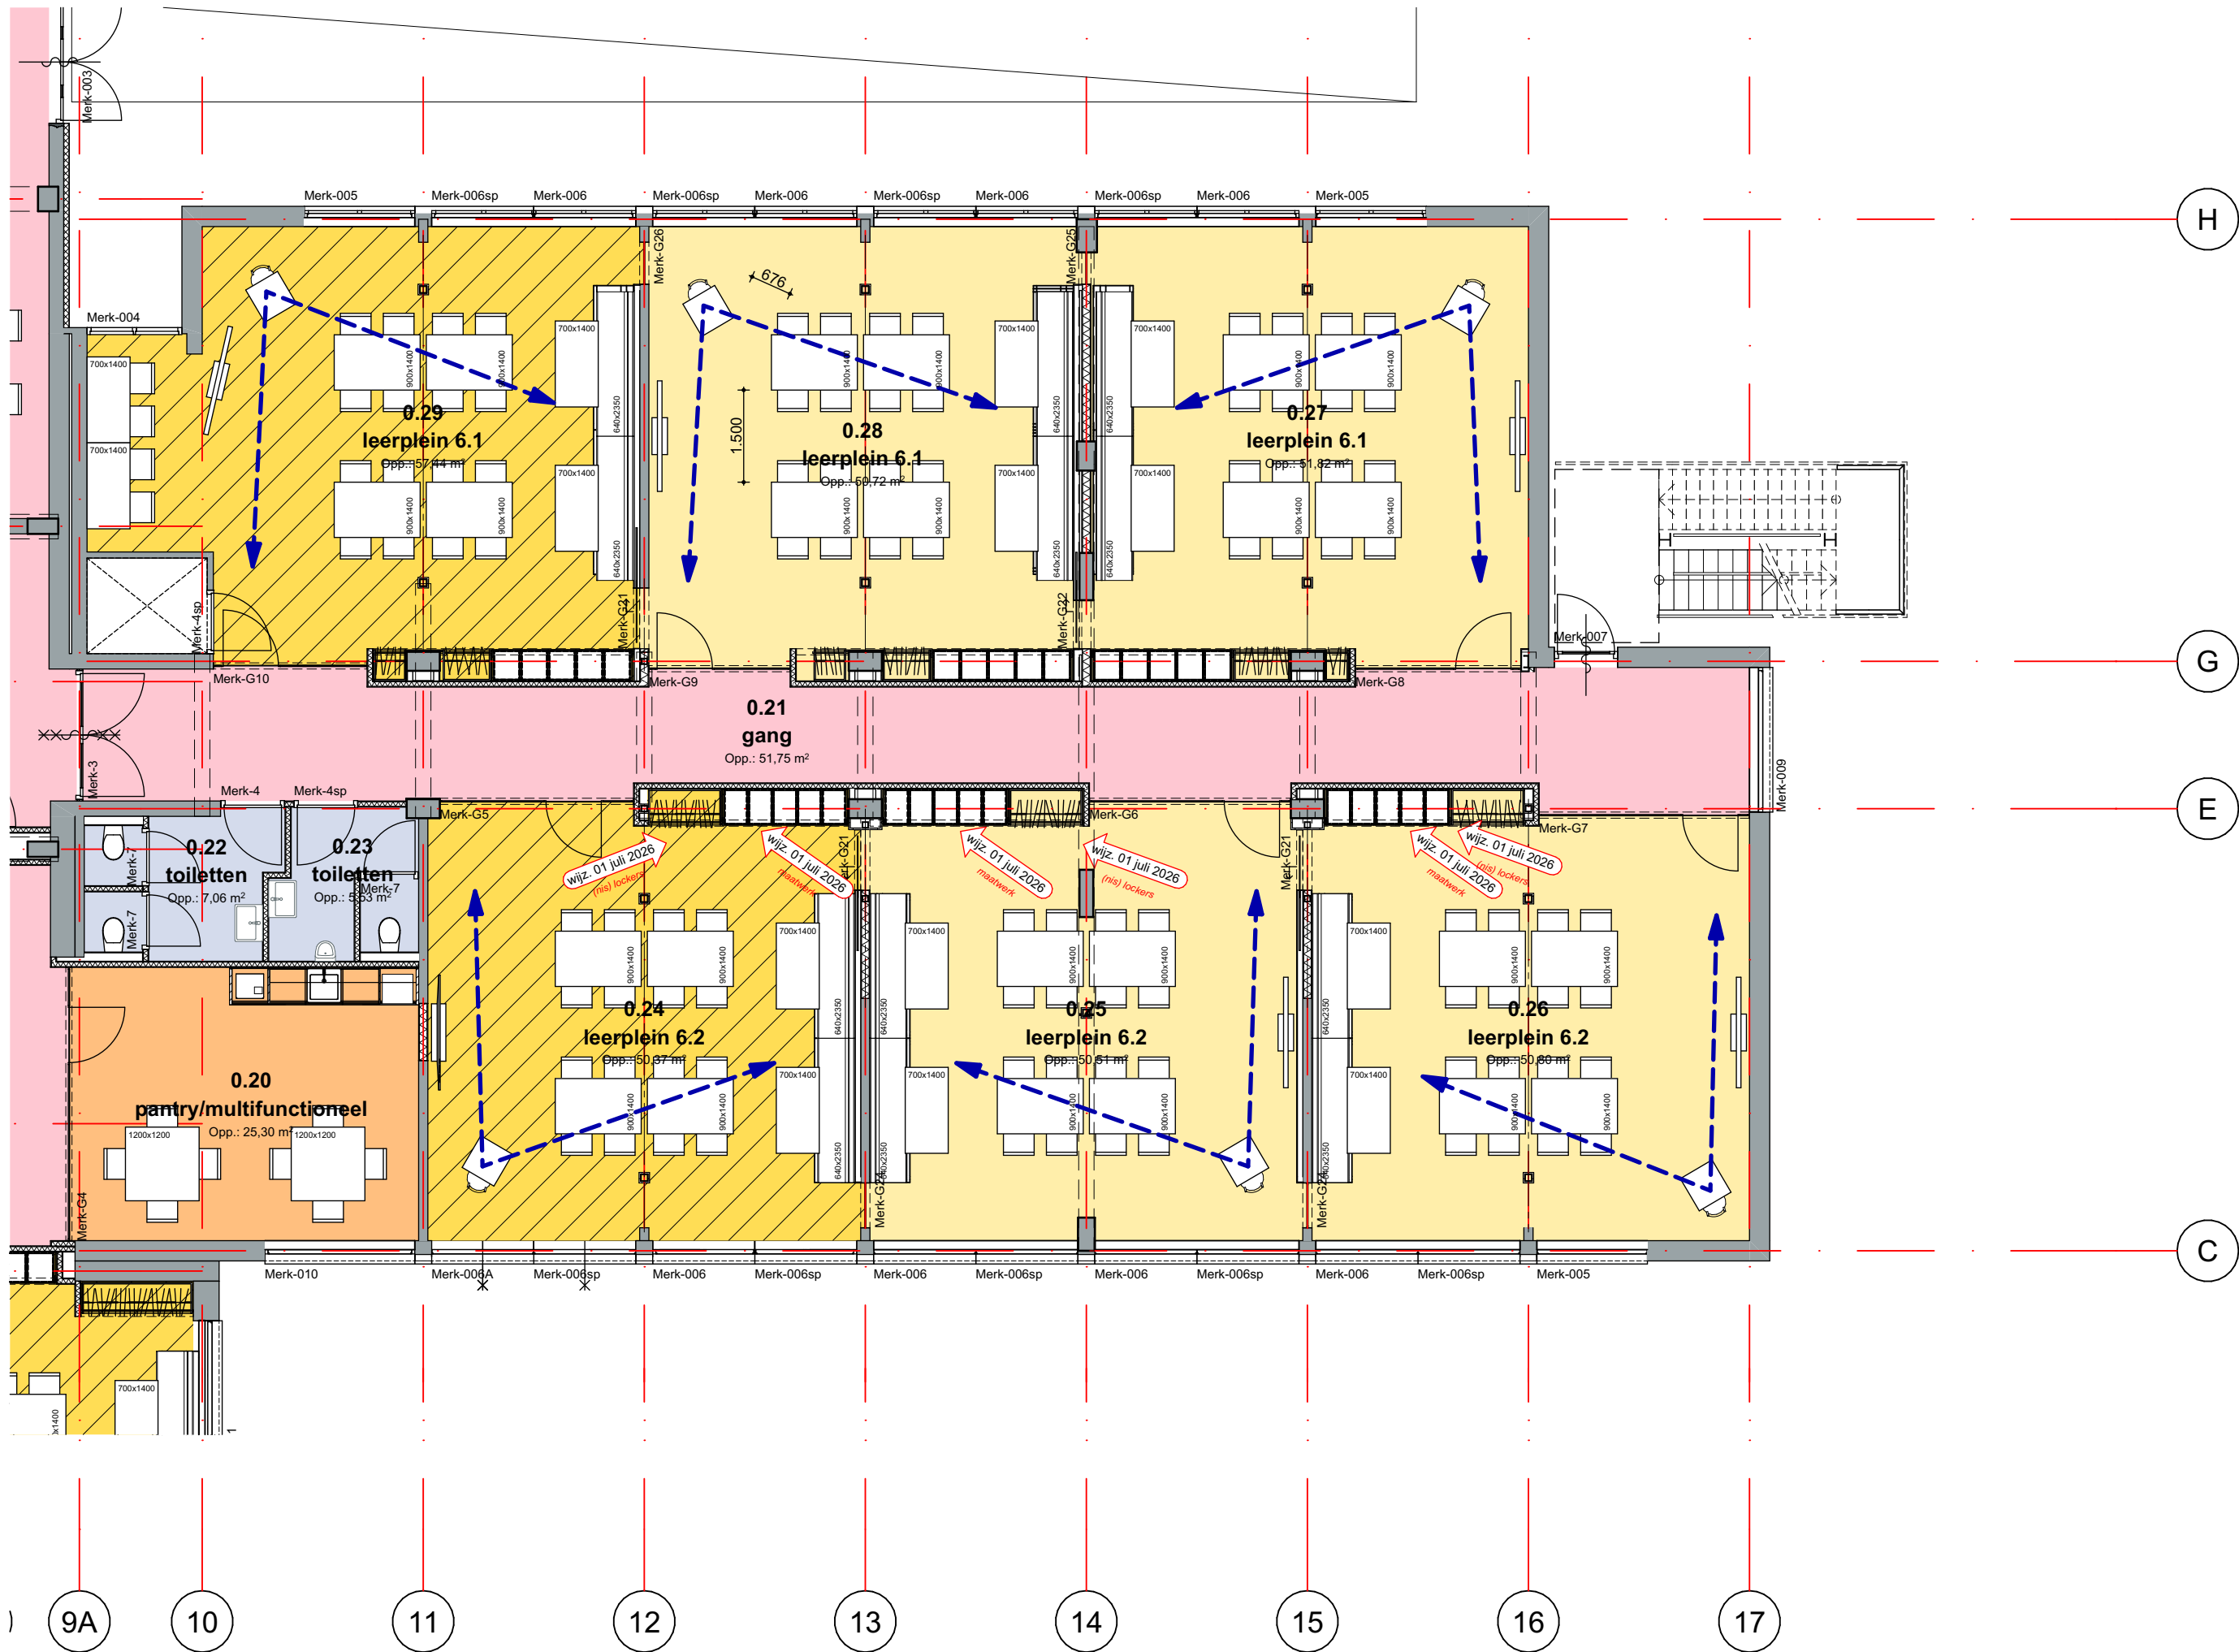

- Alle maten tbv. uitvoering in het werk te meten en te controleren. Indien nodig eea. overleggen met de directie.
- Alle (sloop-) werkzaamheden volgen uit vergelijk bestaande en nieuwe situatie en opname ter plaatse. Indien nodig eea. overleggen met de directie.

wijz. A
wijz. B
wijz. C
wijz. D
wijz. E

108 Het Martin Buber

Locatie Atrium gebouw N&V
Wijngracht 47-53
6461 EM Kerkrade

Het Martin Buber
Stadskantoor 3
6461 AL Kerkrade

02 Sloop

ST.103

Doorsneden


1:100

schaal

A1 S

formaat

onderdeel
09 april 2025
datum

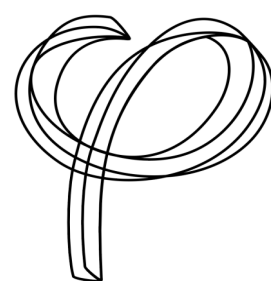

opdrachtgever
Deze tekening is eigendom van
Phidias Community Innovation
en mag zonder schriftelijk
toestemming niet gereproduceerd
of anderszins gebruikt worden
Phidias Community Innovation
Watersley 31
6132 KA Sittard
+31 (0)46 711 1736
info@phidias.pro